




3.a - Localizzazione varianti sostanziali rispetto ai vincoli e alle tutele

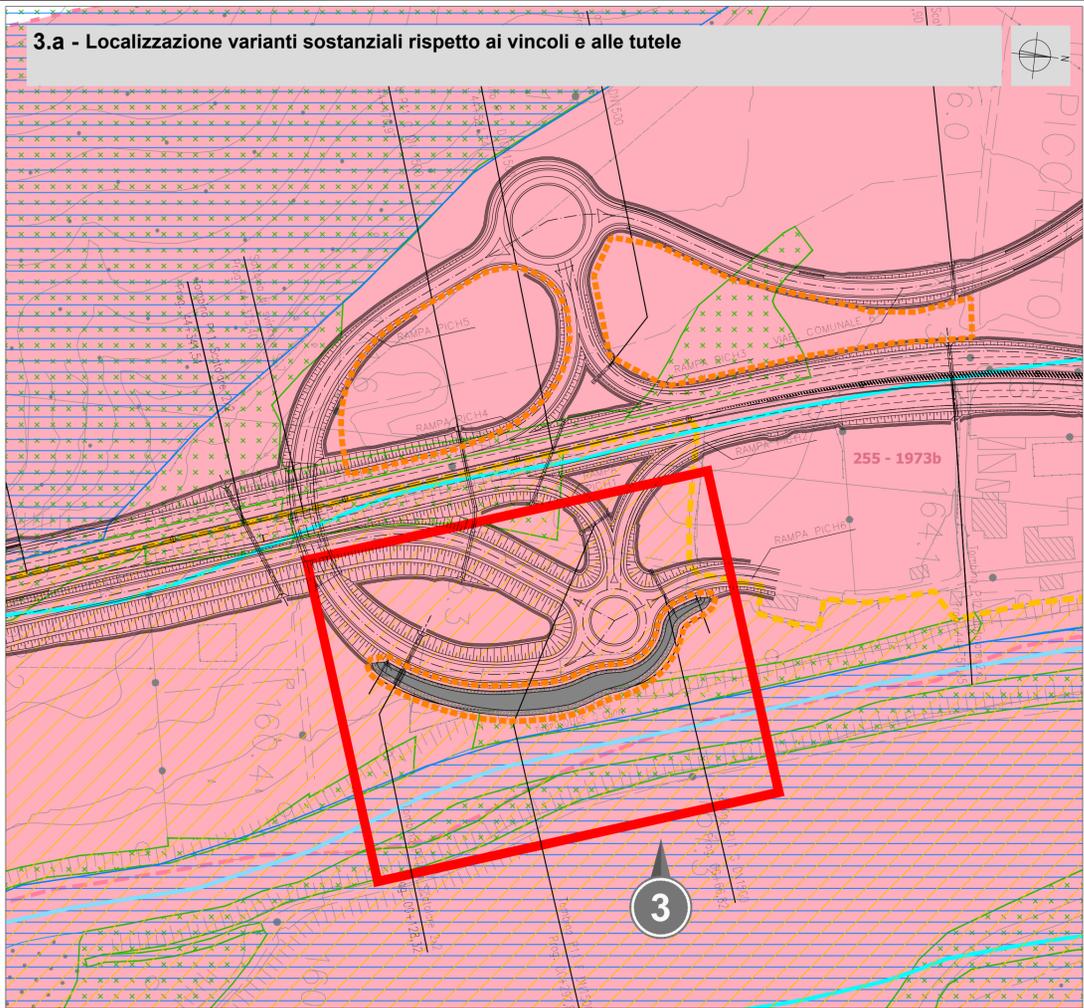



3.b - Localizzazione varianti sostanziali rispetto alle presenze archeologiche

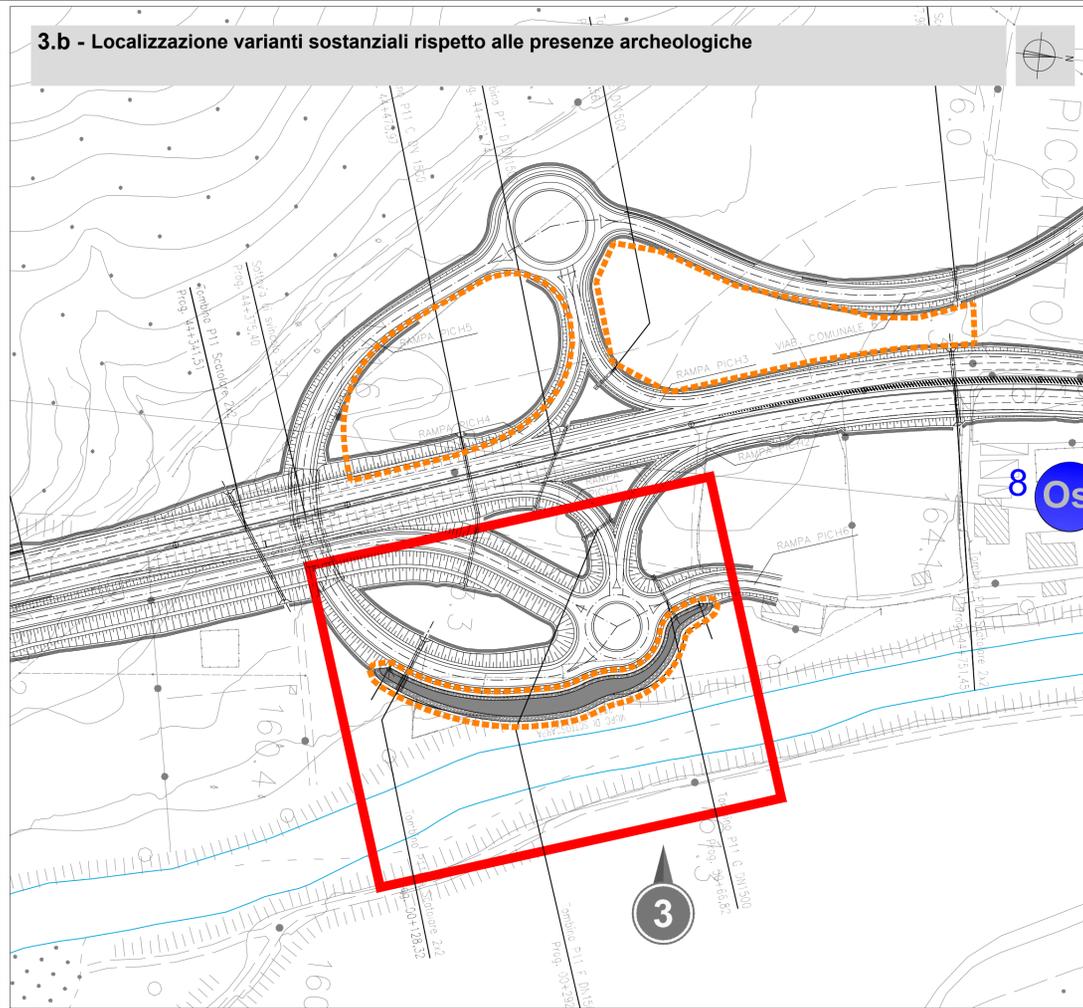

4.a - Localizzazione varianti sostanziali rispetto ai vincoli e alle tutele

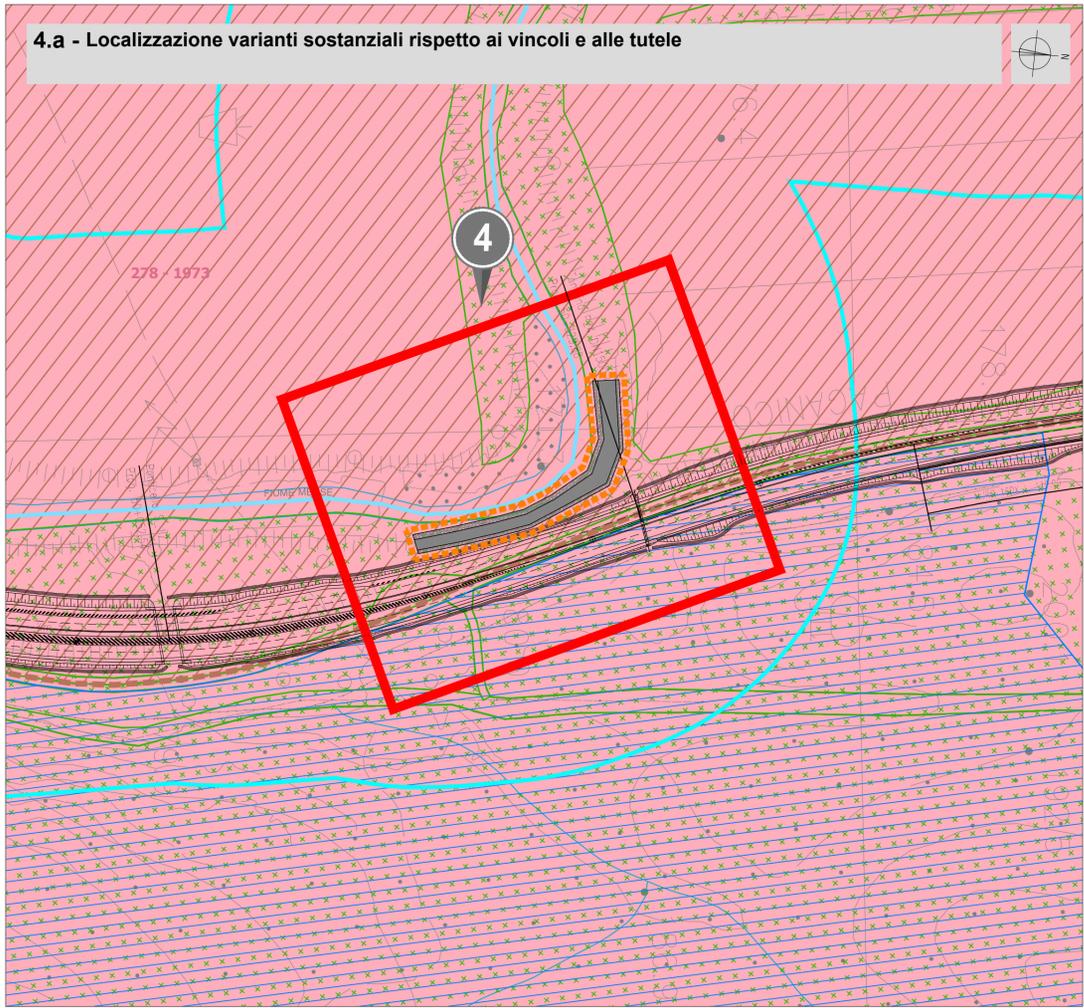

4.b - Localizzazione varianti sostanziali rispetto alle presenze archeologiche

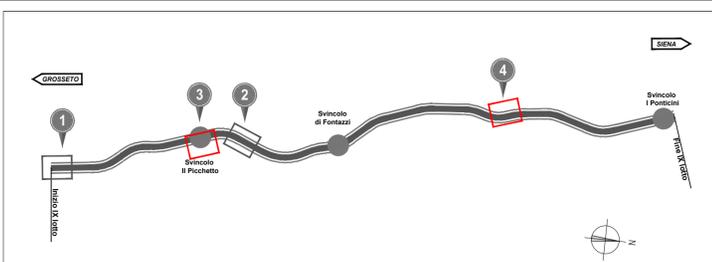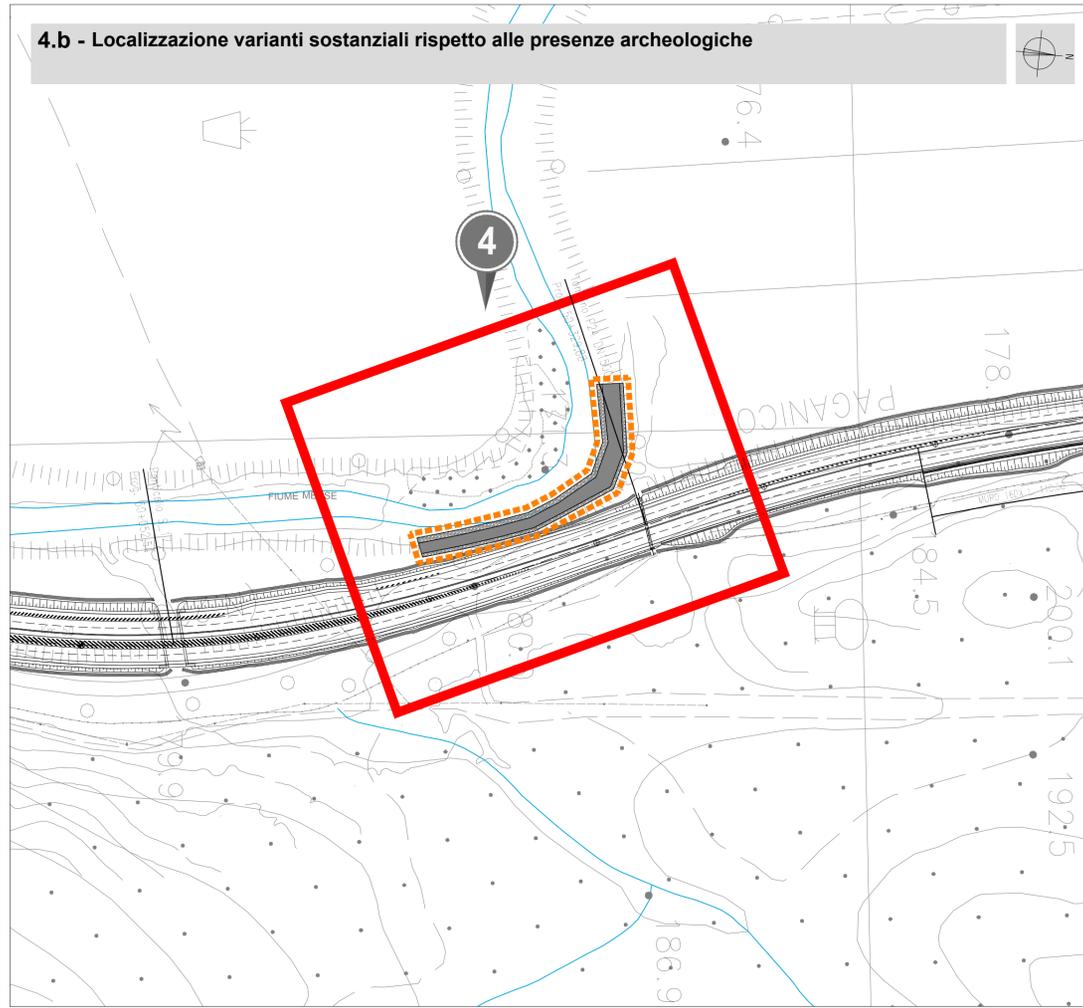

**Legenda**

Progetto definitivo 2016

**a - Localizzazione varianti sostanziali rispetto ai vincoli e alle tutele**

- Fiumi, torrenti, corsi d'acqua
- Beni paesaggistici (1)
  - Are tutelate per legge
  - Area di rispetto corpi idrici per una fascia di 150 m (art. 142, lett. c, D.lgs 42/04)
  - Territori coperti da foreste e da boschi (art. 142, lett. g, D.lgs 42/04)
- Immobili ed aree di notevole interesse pubblico
  - Immobili ed aree di notevole interesse pubblico art. 136 co. 1 lett. c), d) D.lgs. n. 42/2004
- Are naturali protette (1)
  - Rete Natura 2000
    - Zona Speciale di Conservazione ZSC IT5190007 Basso Merse
    - Zona Speciale di Conservazione ZSC IT5190006 Alta Val di Merse
- R.D.L. n°3267 del 30/12/1923
  - Vincolo idrogeologico

**b - Localizzazione varianti sostanziali rispetto alle presenze archeologiche**

- ETA' MEDIEVALE
- OSPEDALE

Fonti:  
 1 SITIA Regione Toscana: <http://www502.regione.toscana.it/geoscopio/cartoteca.html>

**Anas SpA**  
 Direzione Progettazione Realizzazione Lavori

**ITINERARIO INTERNAZIONALE E78  
 S.G.C. GROSSETO - FANO  
 ADEGUAMENTO A 4 CORSIE  
 NEL TRATTO GROSSETO - SIENA (S.S. 223 "DI PAGANICO")  
 DAL KM 41+600 AL KM 53+400 - LOTTO 9**

**PROGETTO DEFINITIVO**

PROGETTISTA:  
 Ing. ALESSANDRO MICHELI  
 Ordine Ing. di Roma n. 19654  
 Ing. ACHILLE DEVOTFRANCESCHI  
 Ordine Ing. di Roma n. 19116

IL GEOLOGO:  
 Geol. SERENA MAJETTA  
 Ordine Geol. del Lazio n. 928

IL COORDINATORE PER LA SICUREZZA IN FASE DI PROGETTAZIONE:  
 Geom. FABIO QUONDAM

VISTO: IL RESPONSABILE DEL PROCEDIMENTO:  
 Ing. ANTONIO SCALAMANDRE

**COD. PROG.**  
 PROGETTO LIV. PROG. N. PROG.  
 L07020 D 0301

**STUDIO DI IMPATTO AMBIENTALE - VARIANTI**  
 Quadro di Riferimento Programmatico - Localizzazione varianti sostanziali rispetto ai vincoli e alle tutele - tav. 2 di 2

NOME FILE		REVISIONE	SCALA:
T021A02AMBCT05		B	1:2.000

	DATA	REDATTO	VERIFICATO	APPROVATO
B	Riscontro parere MIN AMB (DVA n° 18344 del 03.08.2017)			GEN. 2018
A	Emissione			SET. 2005