



SEZIONE LONGITUDINALE A - A

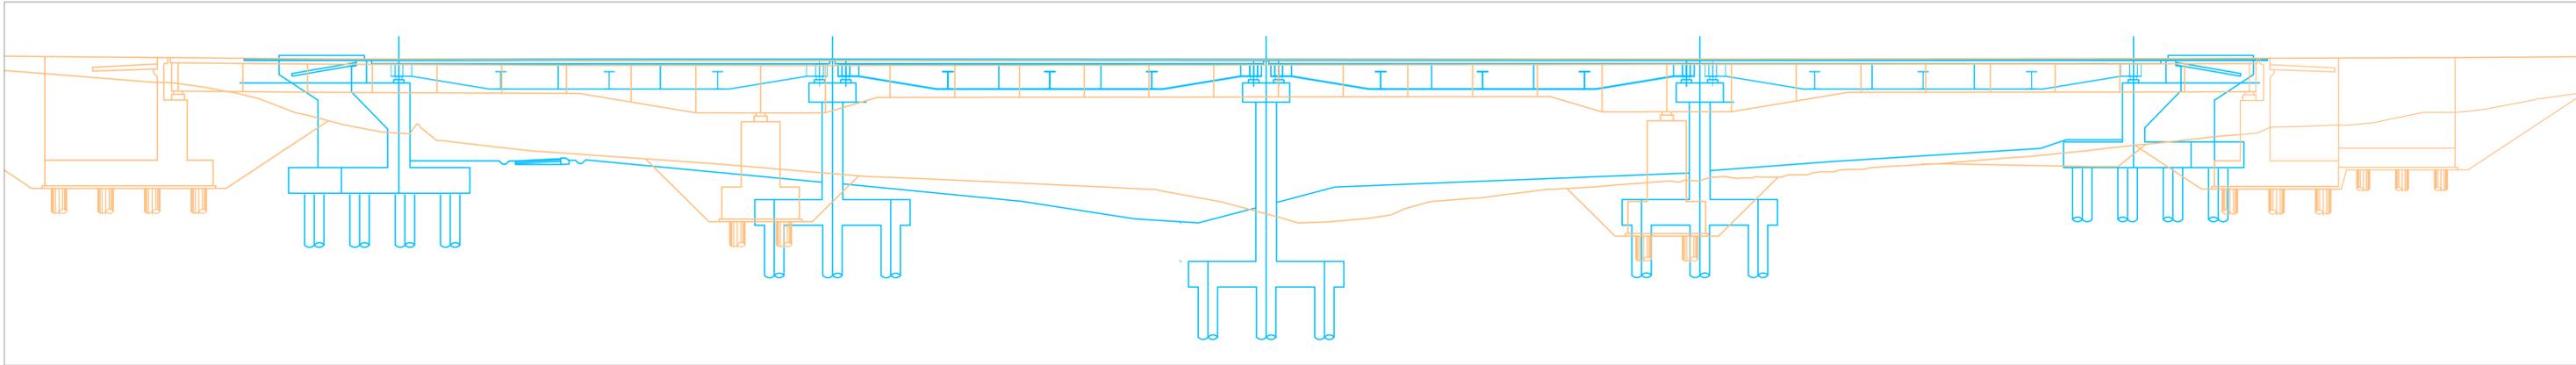

PLANIMETRIA

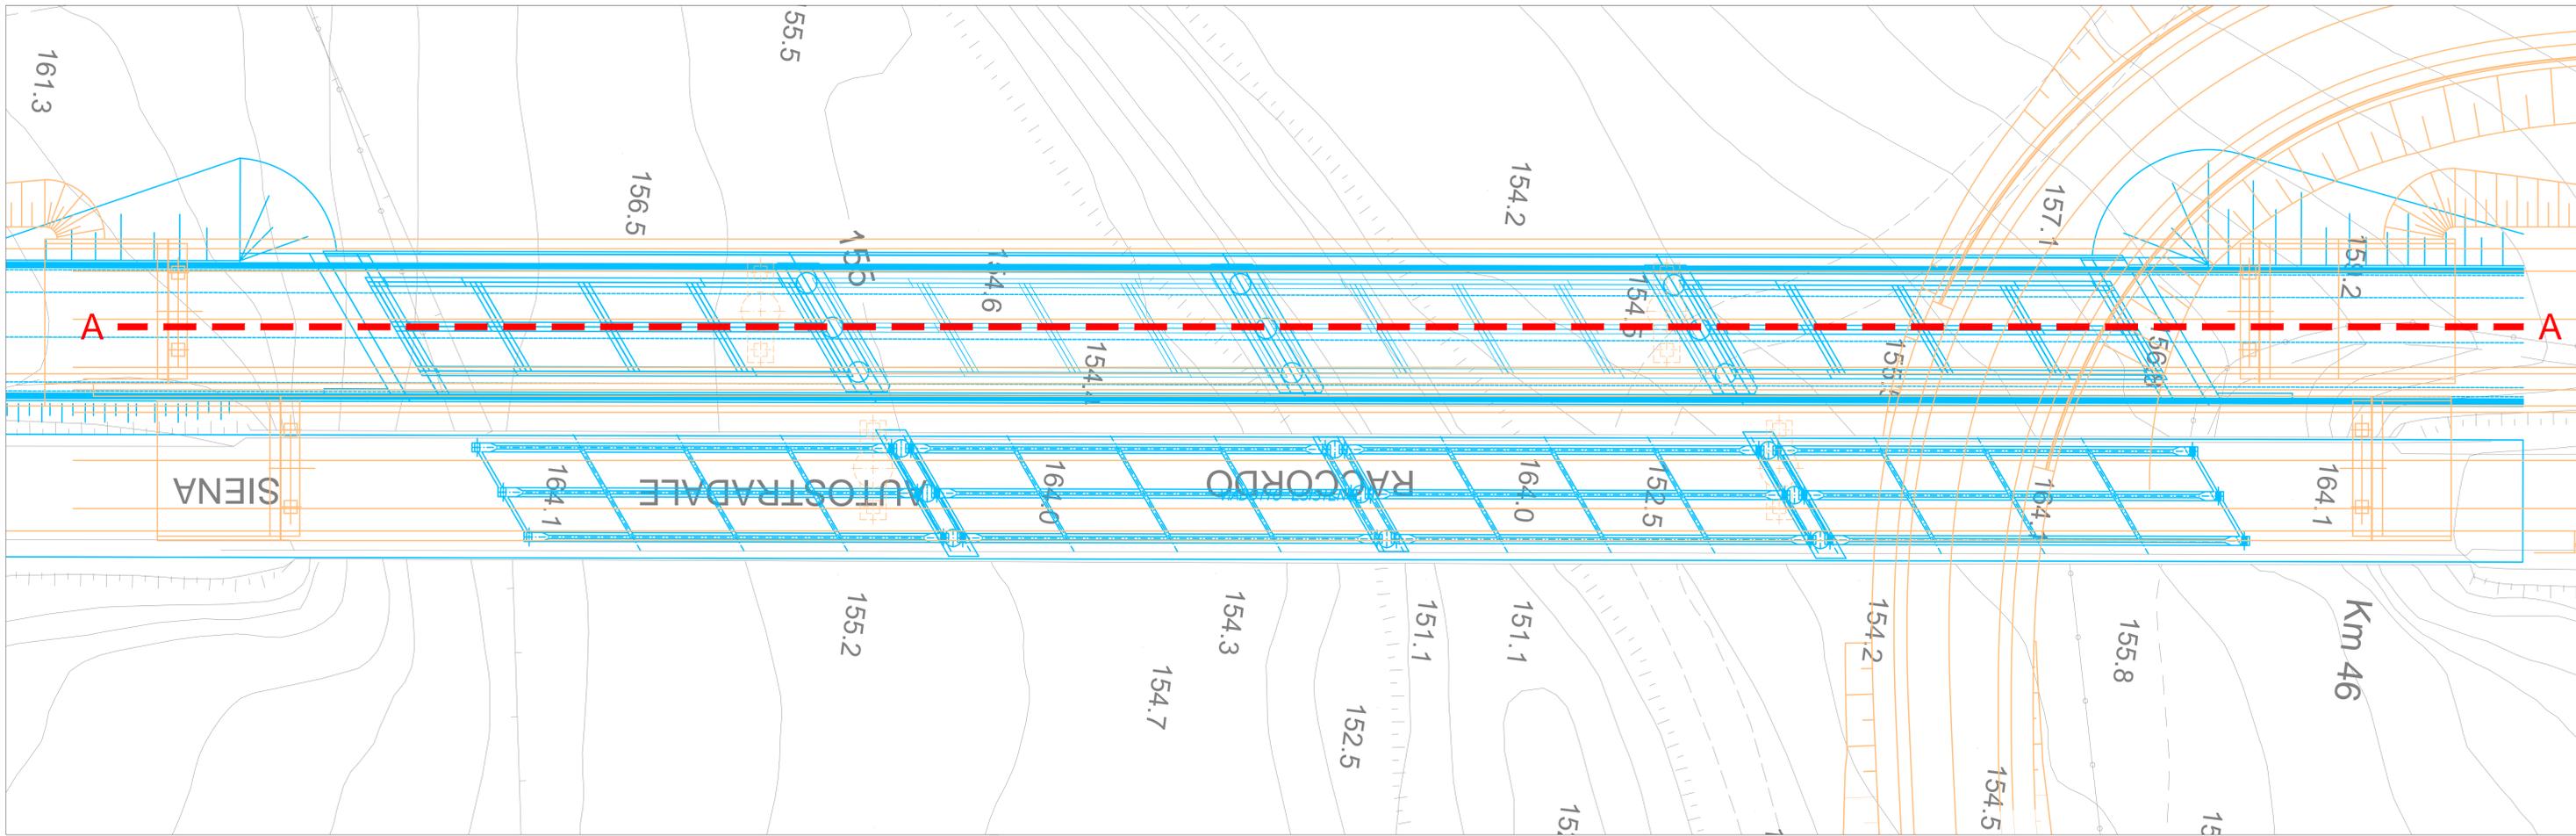

Legenda

- Progetto definitivo 2016
- Progetto definitivo 2005
- - - Sezione longitudinale



Anas SpA

Direzione Progettazione Realizzazione Lavori

ITINERARIO INTERNAZIONALE E78
S.G.C. GROSSETO - FANO
ADEGUAMENTO A 4 CORSIE
NEL TRATTO GROSSETO - SIENA (S.S. 223 "DI PAGANICO")
DAL KM 41+600 AL KM 53+400 - LOTTO 9

PROGETTO DEFINITIVO

PROGETTISTA:
Ing. ALESSANDRO MICHELI
Dipartimento Ing. di Roma n. 19854
Ing. ACHILLE DEVIORFRANCESCO
Ordine Ing. di Roma n. 19116

IL GEOLOGO:
Geol. SERENIA MALETTA
Ordine Geol. del Lazio n. 928

IL COORDINATORE PER LA SICUREZZA IN FASE DI PROGETTAZIONE:
Geom. FABIO GIUDIZIARI

VISTO: IL RESPONSABILE DEL PROCEDIMENTO:
Ing. ANTONIO SCAMMANDEI

COD. PROG.
PROGETTO LIV. PROG. N. PROG.
LQ702D 0 0301

STUDIO DI IMPATTO AMBIENTALE - VARIANTI
Quadro di Riferimento Progettuale - Viadotto sul Fosso Ornate e
Viadotto sul Fosso Merse
Pianta e sezioni PD2005-PD2016 - Viadotto Ornate

NOME FILE		REVISIONE	SCALA
TO21A03TRAPL01B		B	1:200
TO21A03TRAPL01			
B	Riscontro parere MIN AMS (DVA n° 18344 del 03.06.2017)	GEN. 2018	
A	Emissione	SET. 2005	
	DATA	REDATTO	VERIFICATO
			APPROVATO