ASSE VIARIO MARCHE - UMBRIA E QUADRILATERO DI PENETRAZIONE INTERNA MAXILOTTO 2 SS 76 "DELLA VAL D'ESINO" - TRATTO ALBACINA - SERRA SAN QUIRICO	VARIANTE ALLA CANTIERIZZAZIONE: NUOVE PISTE DI CANTIERE RELAZIONE DI SCREENING	PLANIMETRIA DI CONFRONTO TRATTO ESINO 2	Scala 1/1000	CODIFICA: LO703 1.1B E 23 000 200 PLA 01 A

PLANIMETRIA DI PROGETTO ESECUTIVO TRATTO ESINO 2

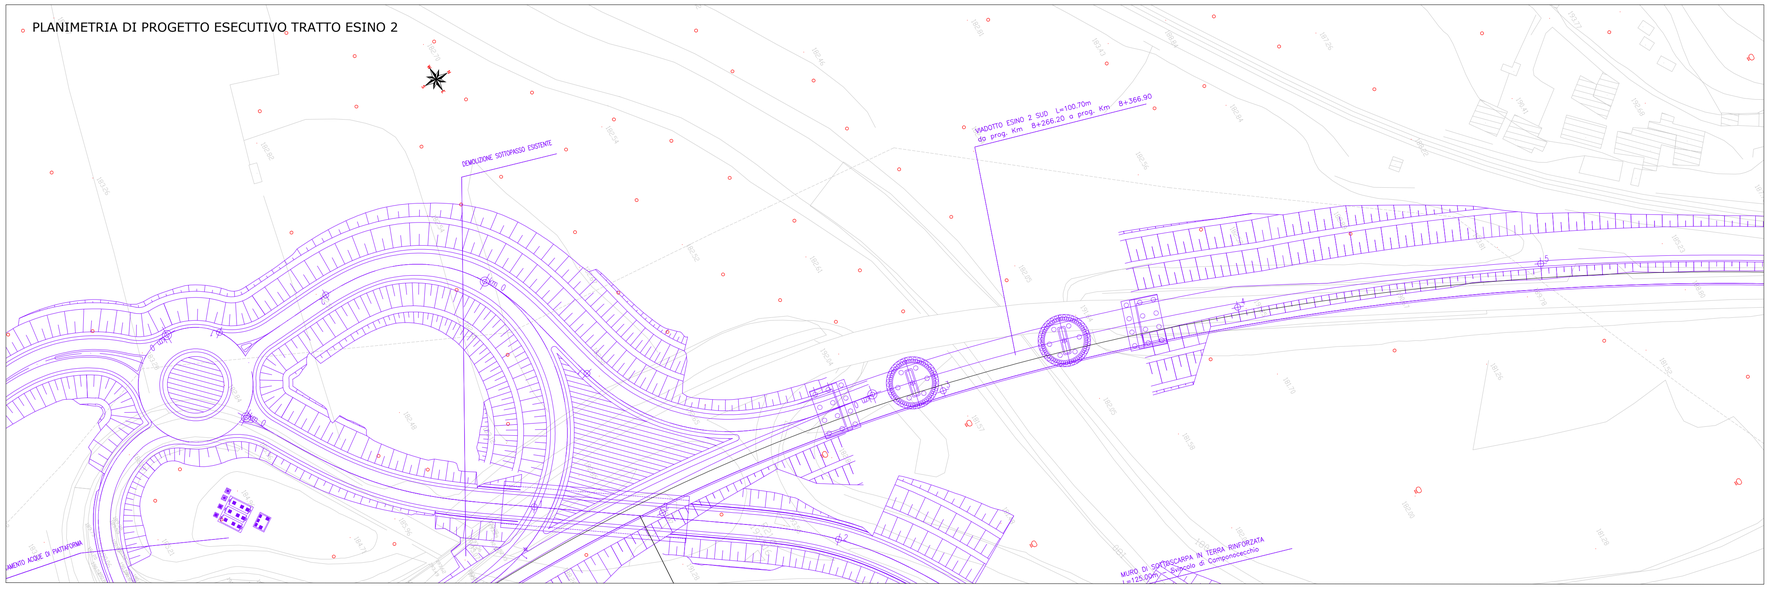

PLANIMETRIA DI PROGETTO DI VARIANTE TRATTO ESINO 2

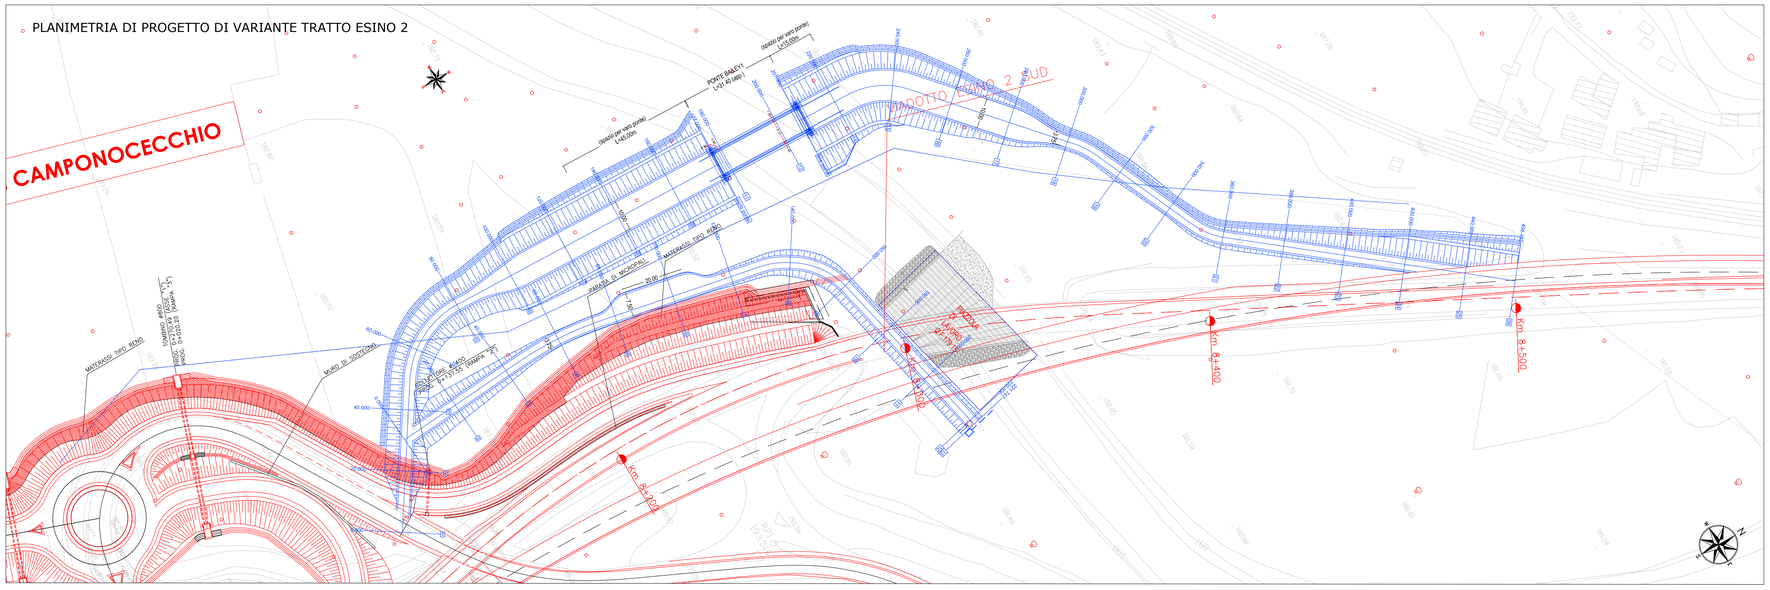

LEGENDA

- Tracciato di Progetto
- Nuove piste
- Progetto Esecutivo

QUADRILATERO Marche Umbria S.p.A.

ASSE VIARIO MARCHE-UMBRIA E QUADRILATERO DI PENETRAZIONE INTERNA MAXI LOTTO 2

LAVORI DI COMPLETAMENTO DELLA DIRETTRICE PERUGIA ANCONA:
SS. 318 DI "VALFABBRICA", TRATTO PIANELLO -VALFABBRICA
SS. 76 "VAL D'ESINO", TRATTI FOSSATO VICO - CANCELLI E ALBACINA - SERRA SAN QUIRICO
"PEDEMONTANA DELLE MARCHE", TRATTO FABRIANO-MUCCIA-SFERCIA.

VARIANTE ALLA CANTIERIZZAZIONE: NUOVE PISTE DI CANTIERE

CONTRAENTE GENERALE:	*Il responsabile del Contraente Generale:*	*Il responsabile Integrazioni delle Prestazioni Specialistiche:*
DIRPA 2 s.c.a r.l.	Ing. Federico Montanari	Ing. Salvatore Lieto

PROGETTAZIONE: Associazione Temporanea di Imprese

Mandataria: PROGETTAZIONE GENERALI INFRASTRUTTURE PROGIN S.p.A.

Mandanti: LOMBARDI SA INGEGNERI CONSULENTI; LOMBARDI-REICO INGEGNERIA S.r.l.; SGAI s.r.l. di E.Foriani & C. Studio di Ingegneria e Geologia Applicata — www.sgai.com

RESPONSABILE DELLA PROGETTAZIONE PER L'A.T.I.		IL DIRETTORE DEI LAVORI
Ing. Antonio Grimaldi (Dott. Ing. ANTONIO GRIMALDI n° 20860 — ORDINE DEGLI INGEGNERI DELLA PROVINCIA DI ROMA)		Ing. Peppino Marascio
IL RESPONSABILE DEL PROCEDIMENTO	IL COORDINATORE DELLA SICUREZZA IN FASE DI ESECUZIONE	IL COORDINATORE DELLA SICUREZZA IN FASE DI PROGETTAZIONE
Ing. Giulio Petrizzelli	Ing. Salvatore Chirico	Geom. Donato De Paola

I.1.B - S.S. 76 Tratto Albacina - Serra San Quirico
Variante alla cantierizzazione: nuove piste di cantiere

Relazione di Screening
Planimetria di confronto - tratto Esino 2

SCALA: *1:1000*

DATA: *Febbraio 2018*

Codice Unico di Progetto (CUP) **F12C03000050021** (Assegnato CIPE 20-04-2015)

Codice elaborato:	Opera	Tratto	Settore	CEE	WBS	Id. doc.	N. prog.	Rev.
	L0703	113	E	23	000200	PLA	01	A

REV.	DATA	DESCRIZIONE	Redatto		Controllato	Approvato
A	Febbr.2018	EMISSIONE	Redatto 1	Redatto 2	S.Lieto	Grimaldi