

ASSE VIARIO MARCHE - UMBRIA E QUADRILATERO DI PENETRAZIONE INTERNA MAXILOTTO 2  
SS 76 "DELLA VAL D'ESINO" - TRATTO ALBACINA - SERRA SAN QUIRICO

VARIANTE ALLA CANTIERIZZAZIONE:  
NUOVE PISTE DI CANTIERE  
RELAZIONE DI SCREENING

PLANIMETRIA DI CONFRONTO  
TRATTO ESINO 4

Scala  
1/500

CODIFICA: LO703 1.1B E 23 000 200 PLA 03 A

LEGENDA



Tracciato di Progetto




Nuove piste




Progetto Esecutivo

PLANIMETRIA DI PROGETTO ESECUTIVO TRATTO ESINO 4

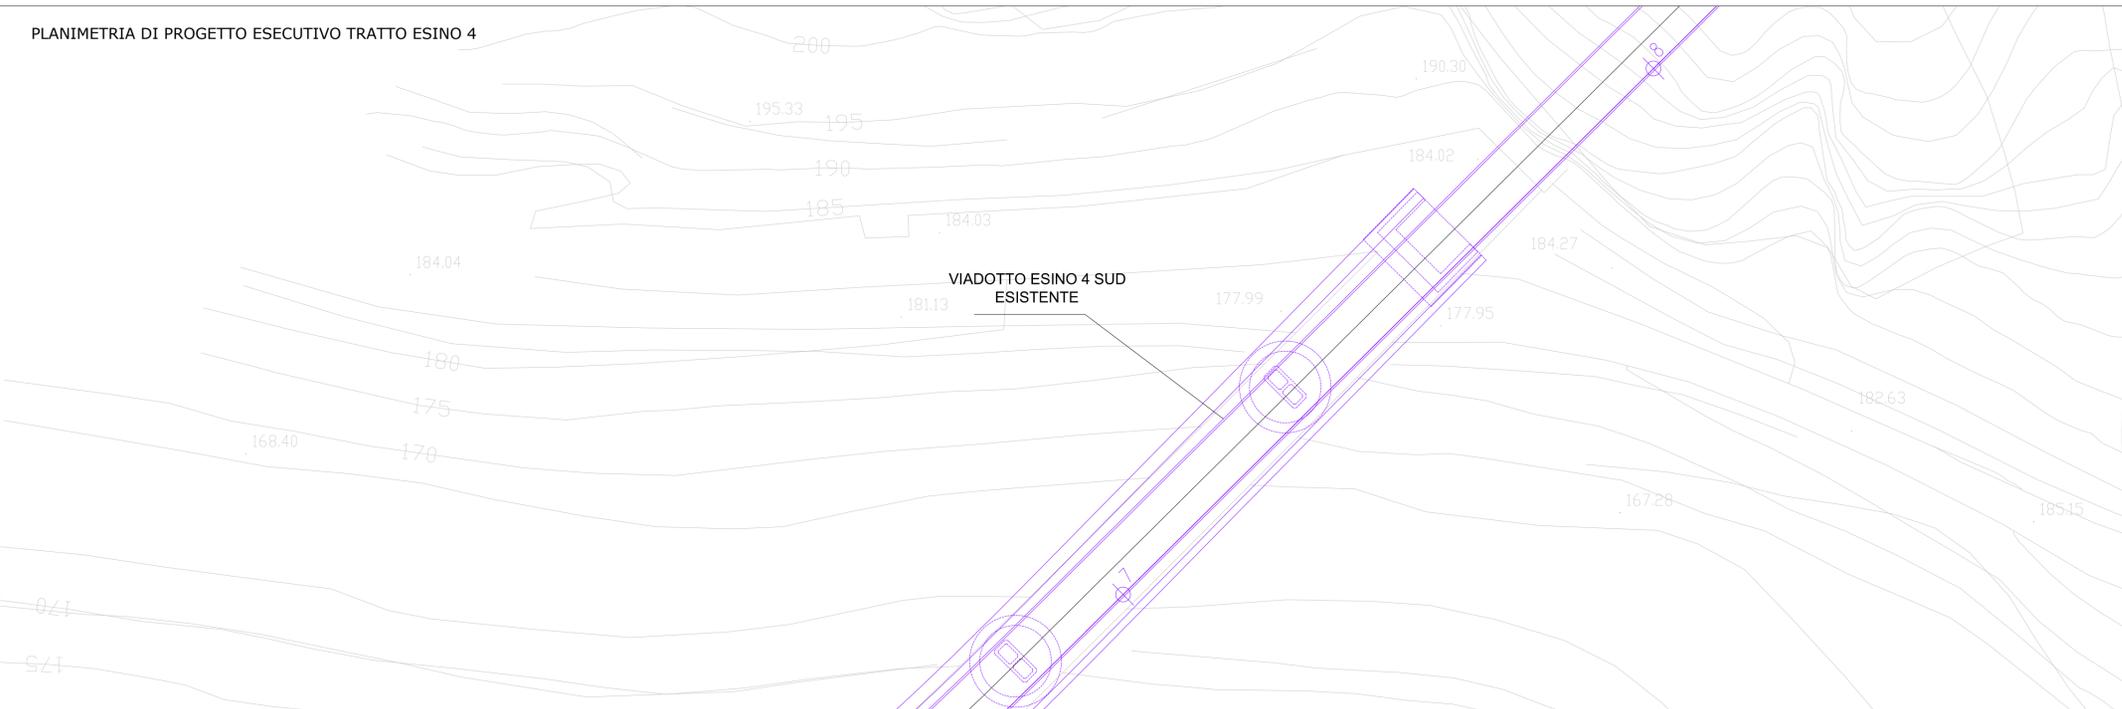

PLANIMETRIA DI VARIANTE TRATTO ESINO 4

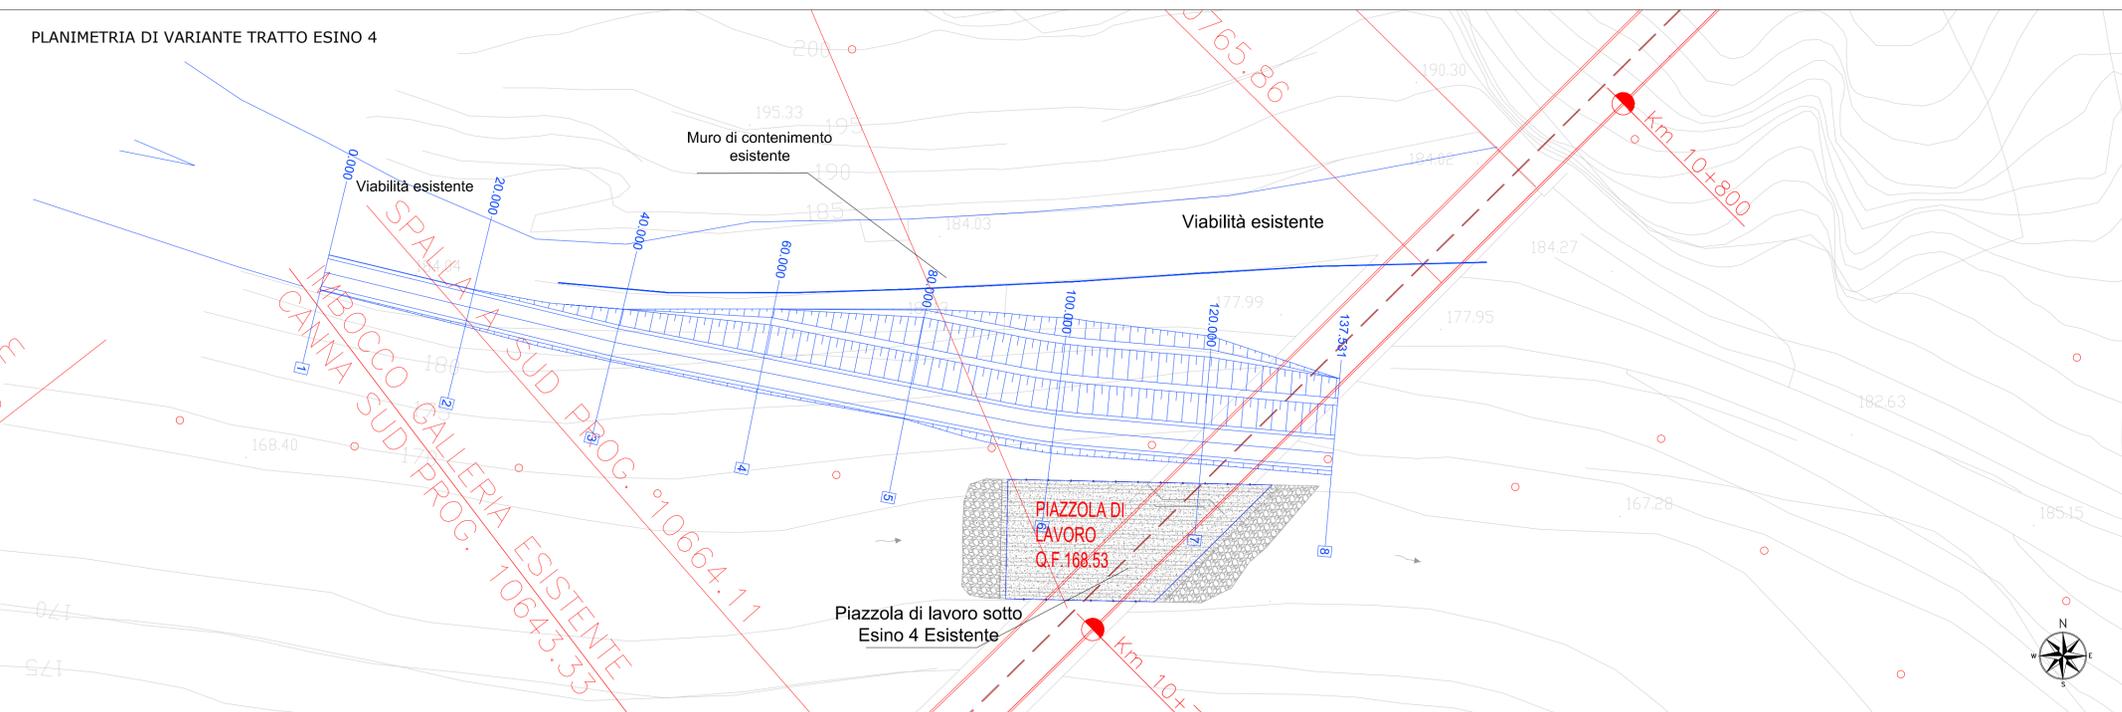

**ASSE VIARIO MARCHE-UMBRIA  
E QUADRILATERO DI PENETRAZIONE INTERNA  
MAXI LOTTO 2**

LAVORI DI COMPLETAMENTO DELLA DIRETTRICE PERUGIA ANCONA:  
SS. 318 DI "VALFABBRICA", TRATTO PIANELLO - VALFABBRICA  
SS. 76 "VAL D'ESINO", TRATTI FOSSATO VICO - CANCELLI E ALBACINA - SERRA SAN QUIRICO  
"PEDEMONTANA DELLE MARCHE", TRATTO FABRIANO-MUCCIA-SFERCIA.

**VARIANTE ALLA CANTIERIZZAZIONE: NUOVE PISTE DI CANTIERE**

CONTRAENTE GENERALE:



Il responsabile del Contraente Generale:

Ing. Federico Montanari

Il responsabile Integrazioni delle Prestazioni Specialistiche:

Ing. Salvatore Lieto

PROGETTAZIONE: Associazione Temporanea di Imprese

Mandatario: PROGETTAZIONE

Mandanti: LOMBARDI SA INGEGNERI CONSULENTI

LOMBARDI-REICO INGEGNERIA S.R.L.

SGAI s.r.l. di E.Forlani & C. Studio di Ingegneria e Geologia Applicata

RESPONSABILE DELLA PROGETTAZIONE PER L'A.T.I.



IL DIRETTORE DEI LAVORI

Ing. Peppino Marascio

IL RESPONSABILE DEL PROCEDIMENTO

Ing. Giulio Petrizzelli

IL COORDINATORE DELLA SICUREZZA IN FASE DI ESECUZIONE

Ing. Salvatore Chirico

IL COORDINATORE DELLA SICUREZZA IN FASE DI PROGETTAZIONE

Geom. Donato De Paola

**I.1.B - S.S. 76 Tratto Albacina - Serra San Quirico**  
Variante alla cantierizzazione: nuove piste di cantiere

SCALA:  
1:500

Relazione di Screening  
Planimetria di confronto - tratto Esino 4

DATA:  
Febbraio 2018

Codice Unico di Progetto (CUP) **F12C03000050021** (Assegnato CIPE 20-04-2015)

Codice elaborato:

Opera	Tratto	Settore	CEE	WBS	Id. doc.	N. prog.	Rev.
L0703	11B	E	23	000200	PLA	03	A

REV.	DATA	DESCRIZIONE	Redatto	Controllato	Approvato
A	Febr. 2018	EMISSIONE	Redatto 1	S.Lieto	Grimaldi