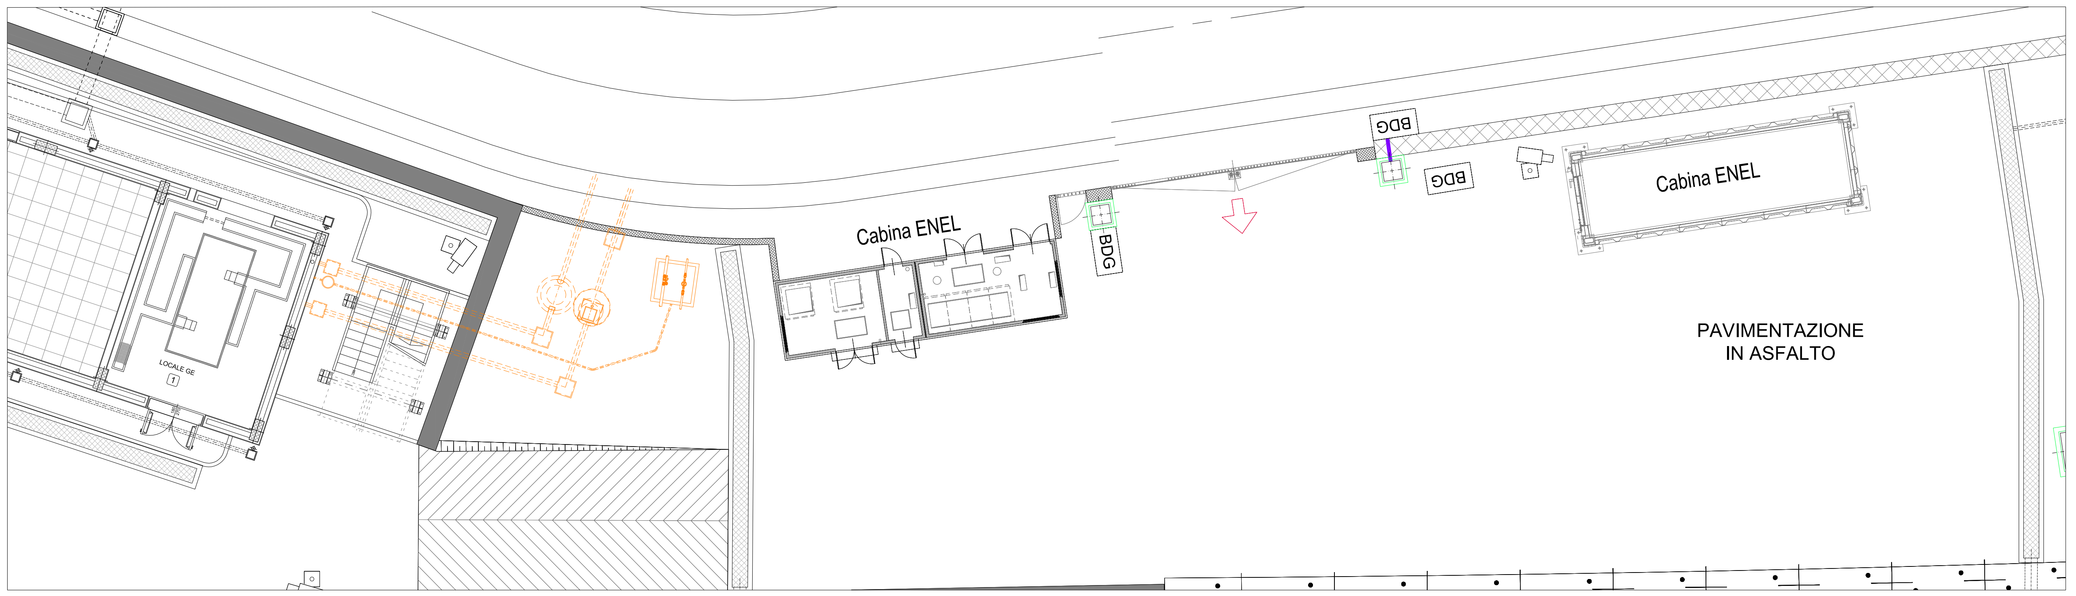

Planimetria VAR0018

Planimetria VAR0018 - modificata con ampliamento cabina ENEL

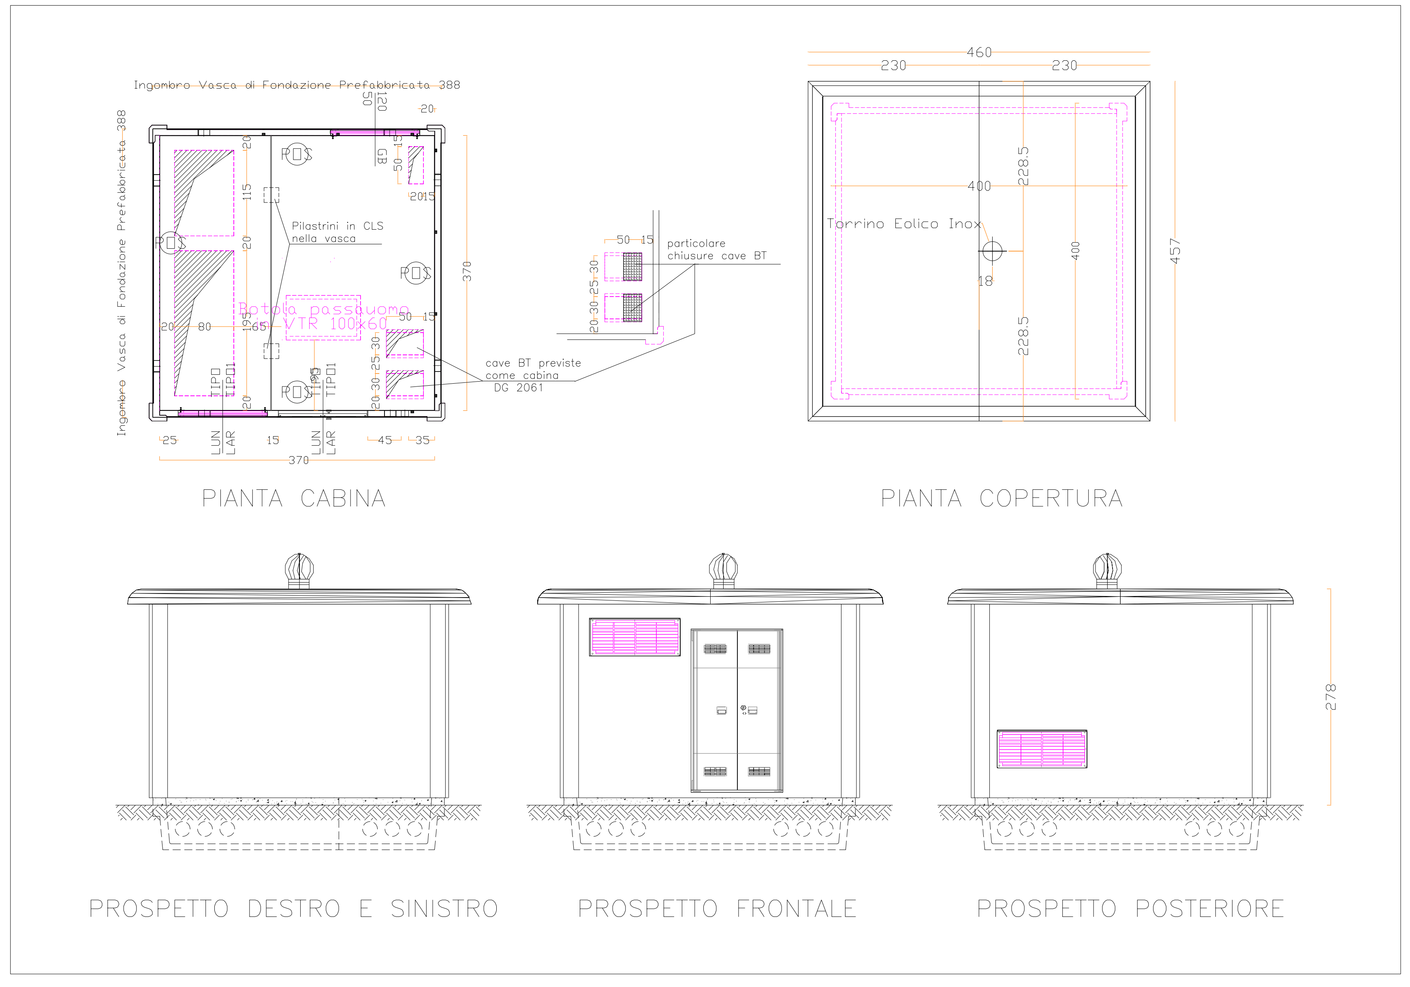

Pianta e prospetto cabina

COMMITTENTE:

RFI RETE FERROVIARIA ITALIANA
GRUPPO FERROVIE DELLO STATO ITALIANE

ALTA SORVEGLIANZA:

ITALFERR
GRUPPO FERROVIE DELLO STATO ITALIANE

GENERAL CONTRACTOR:

Consorzio Collegamenti Integrati Veloci

INFRASTRUTTURE FERROVIARIE STRATEGICHE DEFINITE DALLA LEGGE OBIETTIVO N.443/01

TRATTA A.V./A.C. TERZO VALICO DEI GIOVI
PROGETTO DEFINITIVO

VAR0018 - Variante per la modifica del Piano Ferro del Bivio Fegino e Rilocalizzazione FA91
PIAZZALE IN91

PLANIMETRIA CON AMPLIAMENTO CABINA ENEL

GENERAL CONTRACTOR	DIRETTORE LAVORI	SCALA:
Consorzio Cociv, Ing. N. Mesiro		VARIE

COMMESSA	LOTTO	FASE	ENTE	TIPO DOC.	OPERA/DISCIPLINA	PROGR.	REV.
A301	03	D	CV	PZ	IN9100	005	A

PROGETTAZIONE

Rev.	Descrizione emissione	Redatto	Data	Verificato	Data	Progettista Integratore	Data	IL PROGETTISTA
A00	Prima emissione	COCIV	15/02/2018	COCIV	15/02/2018	A.Mancarella	15/02/2018	Dott. Ing. Nicola Mancarella Ordine degli Ingegneri Prov. TO n. 6271 K

n. Elab. | Nome File: A301-03-D-CV-PZ-IN9100-005_A00 | CUP: F81H92000000008

Scala di plot: 1: 1