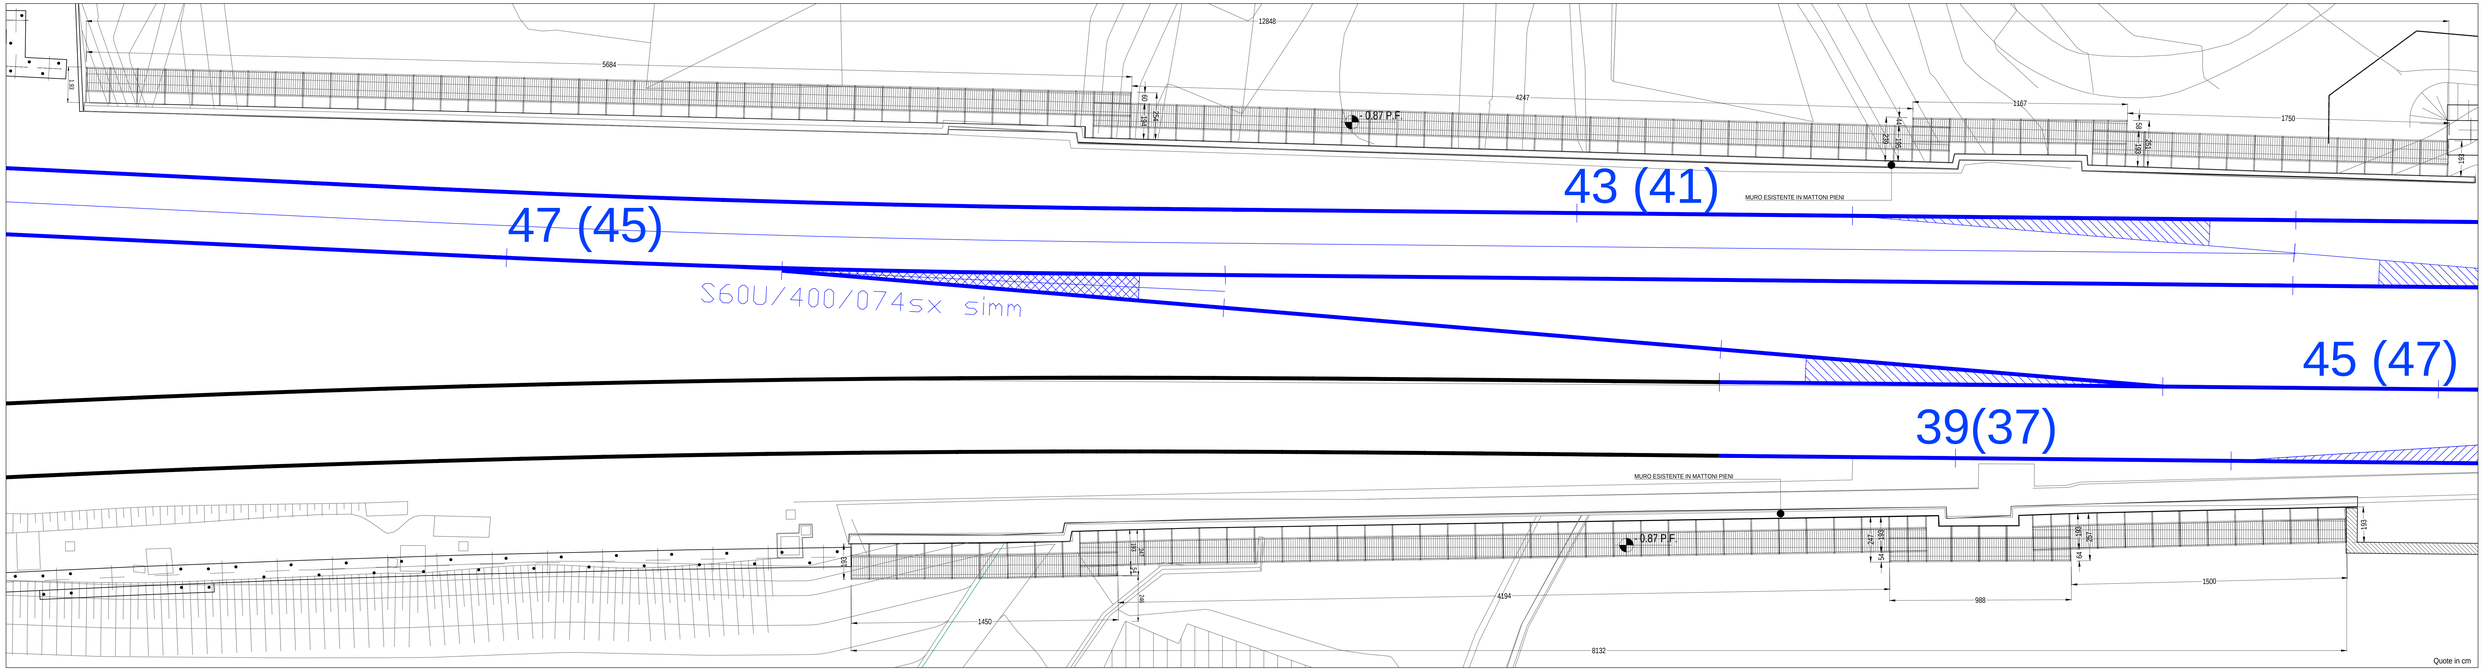

PIANTA
Scala: 1:100

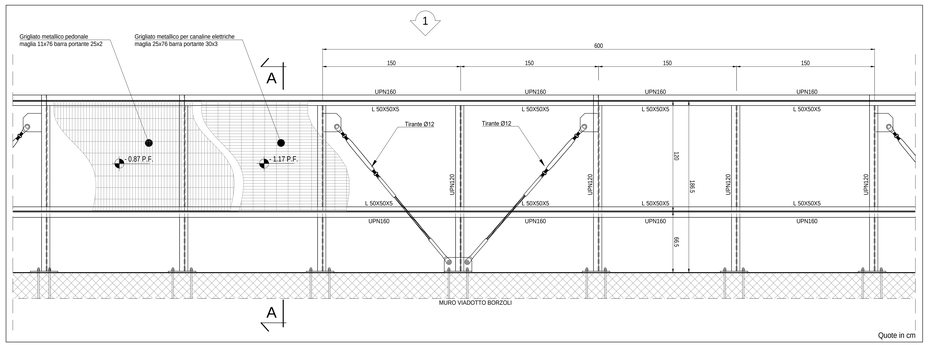

SEZIONE B-B
Scala: 1:20

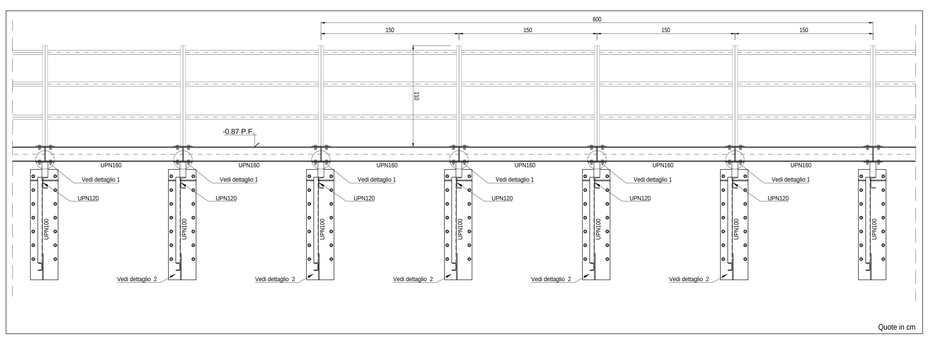

PROSPETTO 1
Scala: 1:20

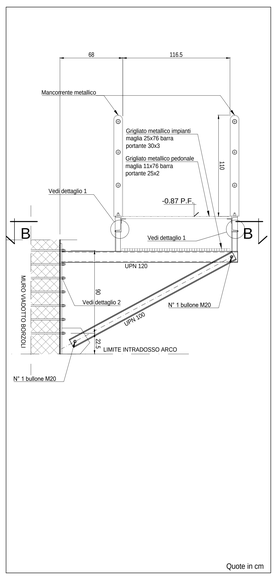

SEZIONE A-A
Scala: 1:20

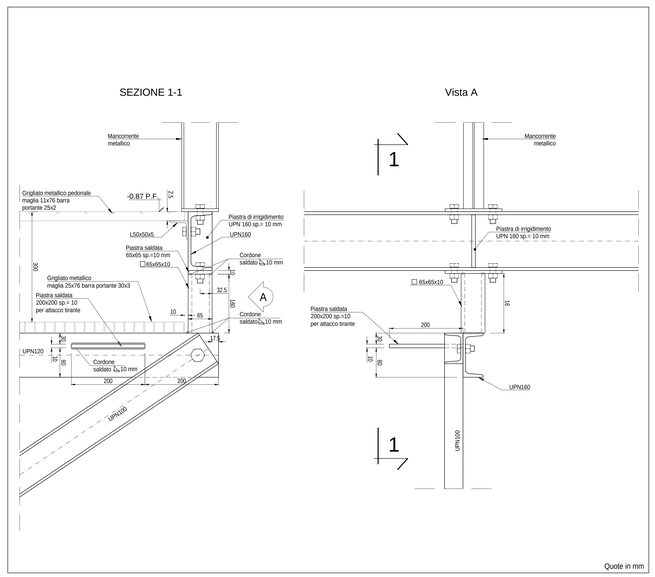

DETTAGLIO 1
Scala: 1:5

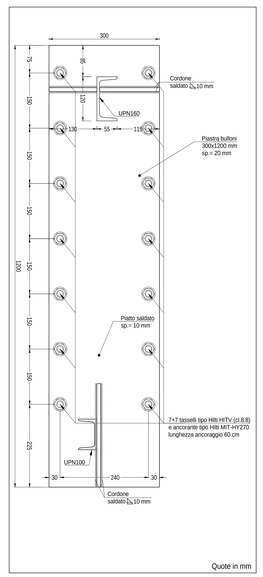

DETTAGLIO 2
Scala: 1:5

Materiali:

ACCIAIO PER PROFILI	Tipo S 275 JR zincato a caldo
ACCIAIO PER PIASTRE	Tipo S 275 JR zincato a caldo
ACCIAIO PER GRIGLIATO	Tipo S 235 JR zincato a caldo
CLASSE DEI BULLONI	8.8

COMMITTENTE:

RFI RETE FERROVIARIA ITALIANA
GRUPPO FERROVIE DELLO STATO ITALIANE

ALTA SORVEGLIANZA:

ITALFERR
GRUPPO FERROVIE DELLO STATO ITALIANE

GENERAL CONTRACTOR:

cociv Consorzio Operativo Infrastrutture Veloci

INFRASTRUTTURE FERROVIARIE STRATEGICHE DEFINITE DALLA LEGGE OBIETTIVO N.443/01

TRATTA A.V./A.C. TERZO VALICO DEI GIOVI
PROGETTO DEFINITIVO

VAR0018 - Variante per la modifica del Piano Ferro del Bivio Fegino e Rilocalizzazione FA91
DOPPIO BIVIO FEGINO

Strutture

PASSERELLE METALLICHE SU VIADOTTO BORZOLI - TAVOLA 1

GENERAL CONTRACTOR	DIRETTORE LAVORI	SCALA:
Consorzio Cociv, Ing. N. Mealeri		VARIE

COMMESSA	LOTTO	FASE	ENTE	TIPO DOC.	OPERA/DISCIPLINA	PROGR.	REV.
A301	01	D	CV	AZ	TR1100X	002	A

PROGETTAZIONE

Rev.	Descrizione emissione	Redatto	Data	Verificato	Data	Progettista integrazione	Data	IL PROGETTISTA
A00	Prima emissione	3BA s.r.l.	24/11/2017	COCIV	27/11/2017	A.Mancarella	27/11/2017	Dott. Ing. Nicola Mealeri Ordine Ingegneri Torino n. 8273 B

A. Elab.

Nome File: A301-01-D-CV-AZ-TR11-0X-002_A00

CUP: F81H92000000008

Scala di plot: 1: 1