


0	03/09/2009	EMISSIONE	SERAFINI	CASATI	SABBATINI
Rev.	DATA	DESCRIZIONE	ELABORATO	VERIFICATO	APPROVATO
		PROGETTISTA  <b>Snamprogetti</b>	COMMESSA 662900	UNITA' 000	
METANODOTTO SULMONA - FOLIGNO			DISEGNO LB-D-83629		
DN 1200 (48") P 75 bar			REVISIONE 0		
ULTERIORI VARIANTI E OTTIMIZZAZIONI DI PROGETTO			FG. 1	DI 30	
			SCALA	1:10.000	

PLANIMETRIA

### LEGENDA MECCANICA

-  **CONDOTTA IN PROGETTO**
-  **TRATTI VARIATI**
-  **CONDOTTA ESISTENTE**
-  **IMPIANTI IN PROGETTO**
-  **IMPIANTI ESISTENTI**
-  **PUNTO DI INTERCETTAZIONE DI LINEA (PIL)**
-  **PUNTO DI INTERCETTAZIONE DI DERIVAZIONE IMPORTANTE (PIDI)**
-  **PUNTO DI INTERCETTAZIONE CON DISCAGGIO DI ALLACCIAMENTO (PIDA)**
-  **PUNTO DI INTERCETTAZIONE DI DERIVAZIONE SEMPLICE (PIDS)**
-  **SEGNA PIG**
-  **GIUNTO ISOLANTE**
-  **CABINA DI RIDUZIONE**
-  **PUNTO DI LANCIO E RICEVIMENTO PIG**
-  **GALLERIA - MICRO/MINI TUNNEL - RAISE BORING**

### FOTOGRAFIE

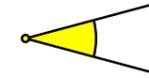


COMUNI		DATI DI PROGETTO
PROVINCIE		
PROGRESSIVE CHILOMETRICHE		
LIMITI DI TRONCO		
PUNTI IMPIANTISTICI		
FOTOGRAFIE LINEA ED IMPIANTI		
FERROVIE	ATTRAVERSAMENTI	
STRADE		
CORSI D'ACQUA		

Proprietario  
**Snam**  
 Rete Gas  
 Progettista  
**Snamprogetti**

**METANODOTTO SULMONA - FOLIGNO**

**ULTERIORI VARIANTI E OTTIMIZZAZIONI DI PROGETTO**

DISEGNO **LB-D-83629**  
 Foglio **2 di 30**  
 REVISIONE **0**  
 COMMESSA **662900**  
 SCALA **1:10.000**

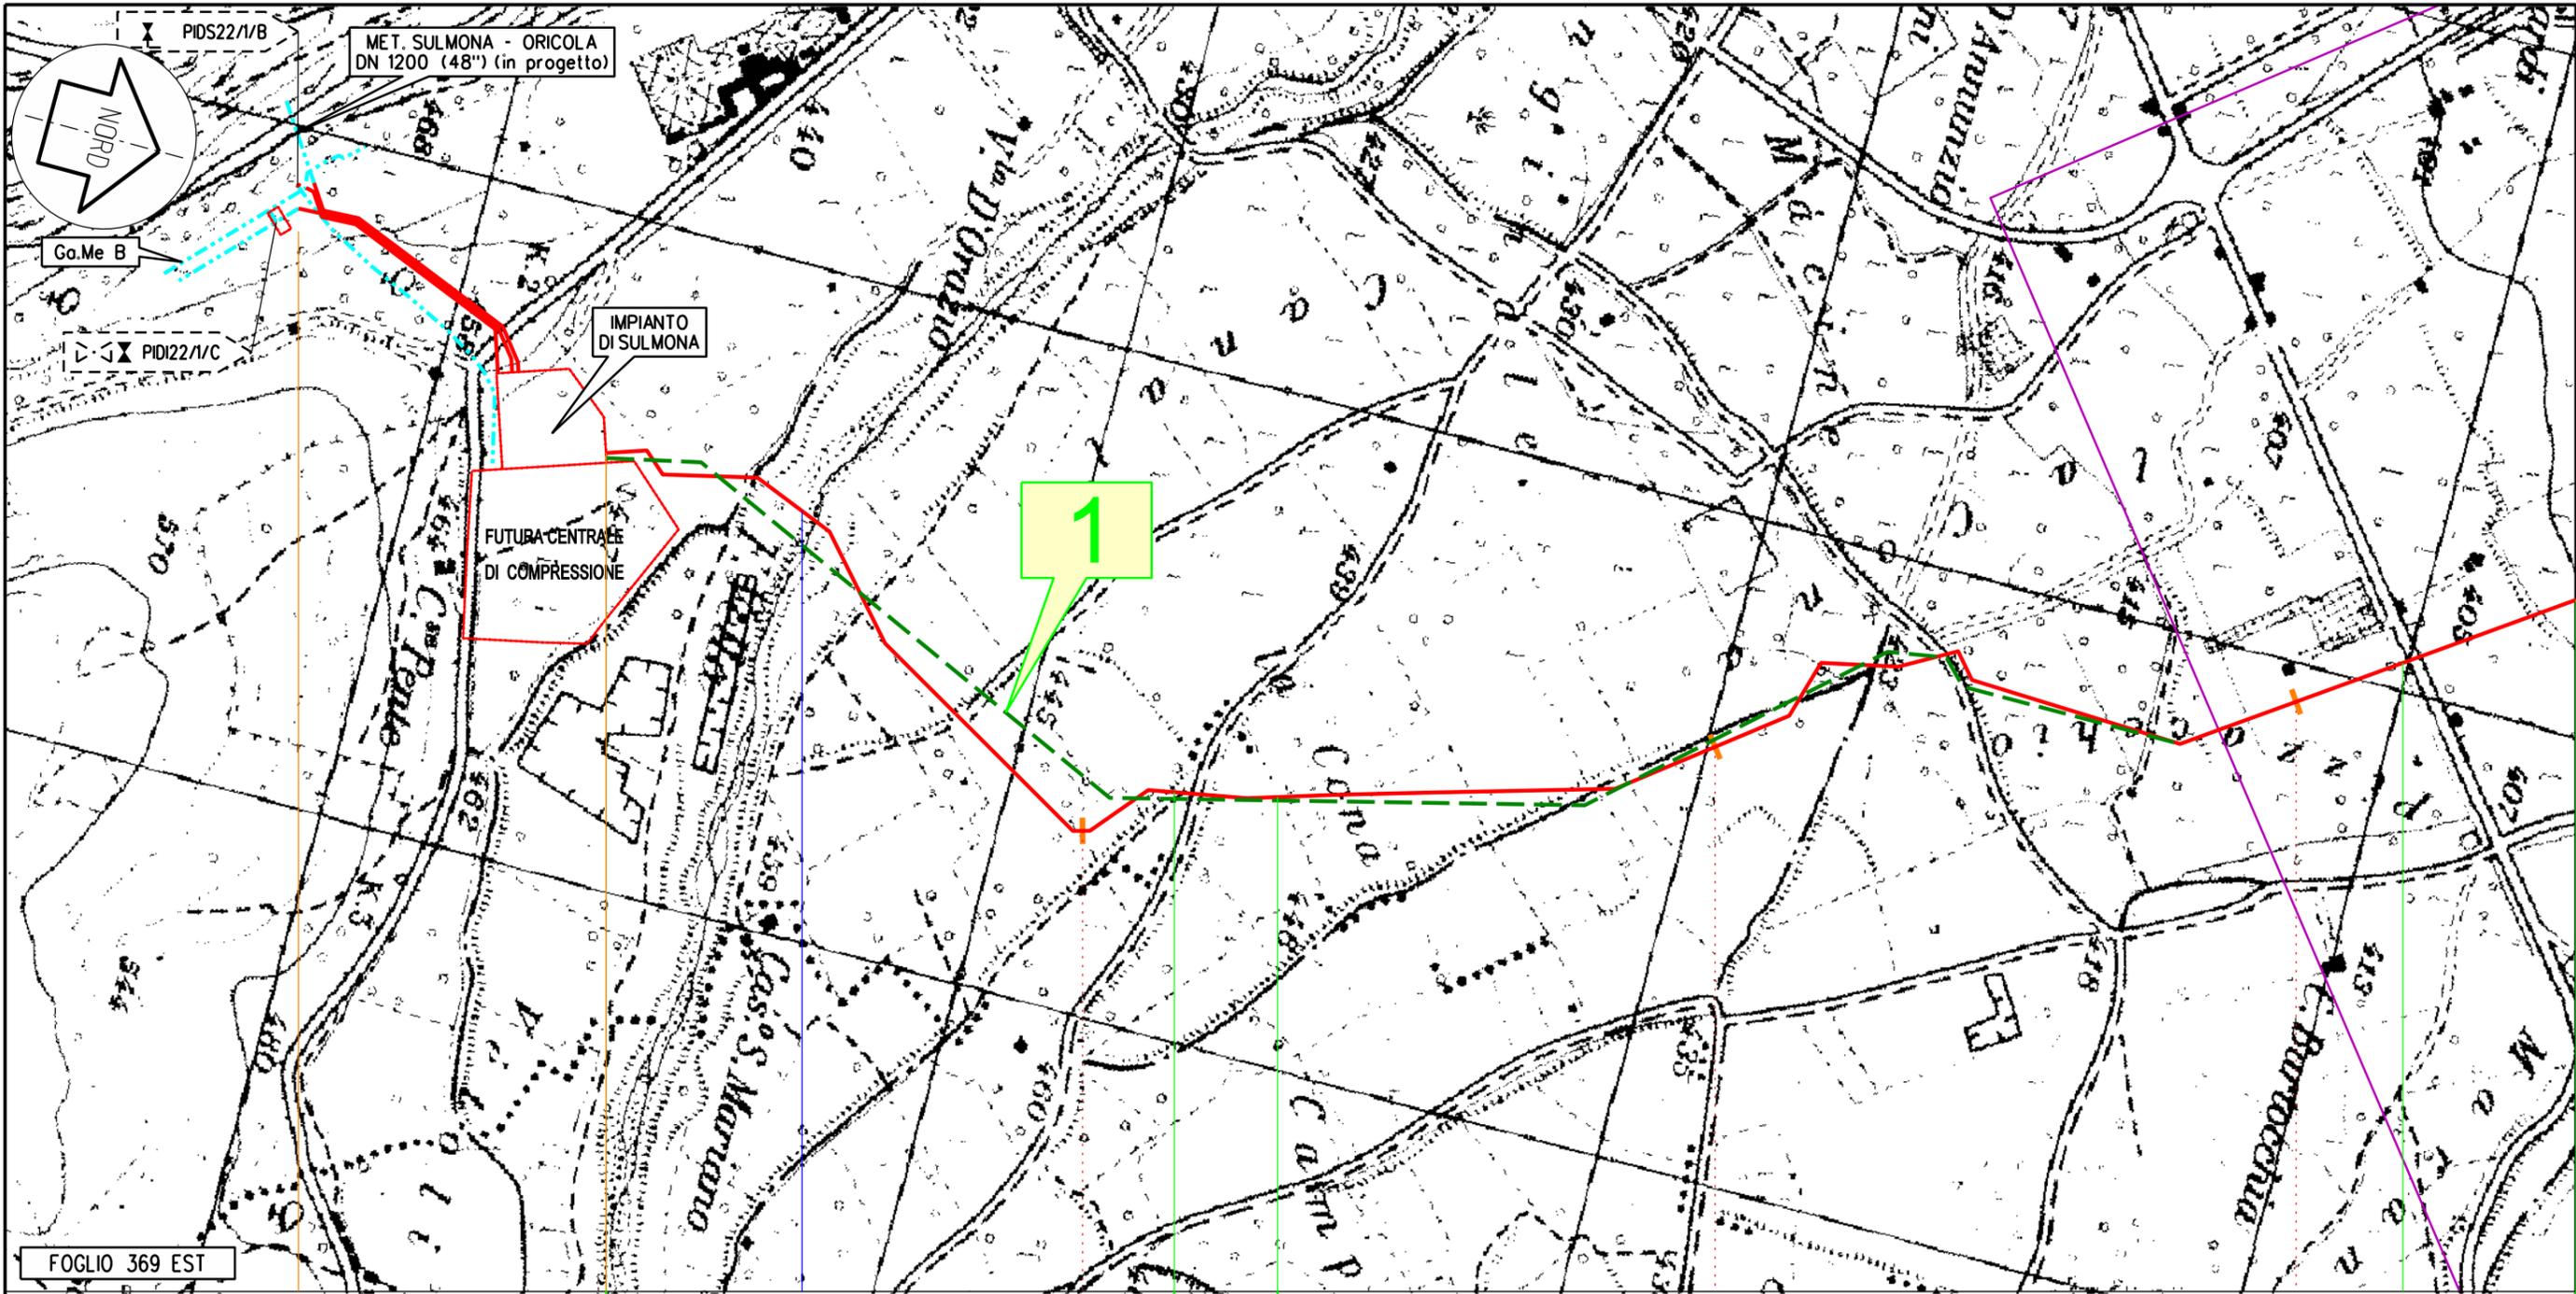

FOGLIO 369 EST

SULMONA PACENTRO SULMONA

AQ

km 0,000

168,720  
Metanodotto: Sulmona - Foligno

N. 4 LINE DN 1200 (48")

STAZIONE LVR km 0,000

PIDI

SP n.13b

F. VELLA


Proprietario  
**Snam**  
Rete Gas  
Progettista  
**Snamprogetti**

METANODOTTO SULMONA - FOLIGNO  
**ULTERIORI VARIANTI E OTTIMIZZAZIONI DI PROGETTO**

DISEGNO LB-D-83629  
Foglio 3 di 30  
REVISIONE 0  
COMMESSA 662900  
SCALA 1:10.000

Tavola  
1

Il presente disegno e' di proprieta' aziendale - La societa' tutelera' i propri diritti a termine di legge.

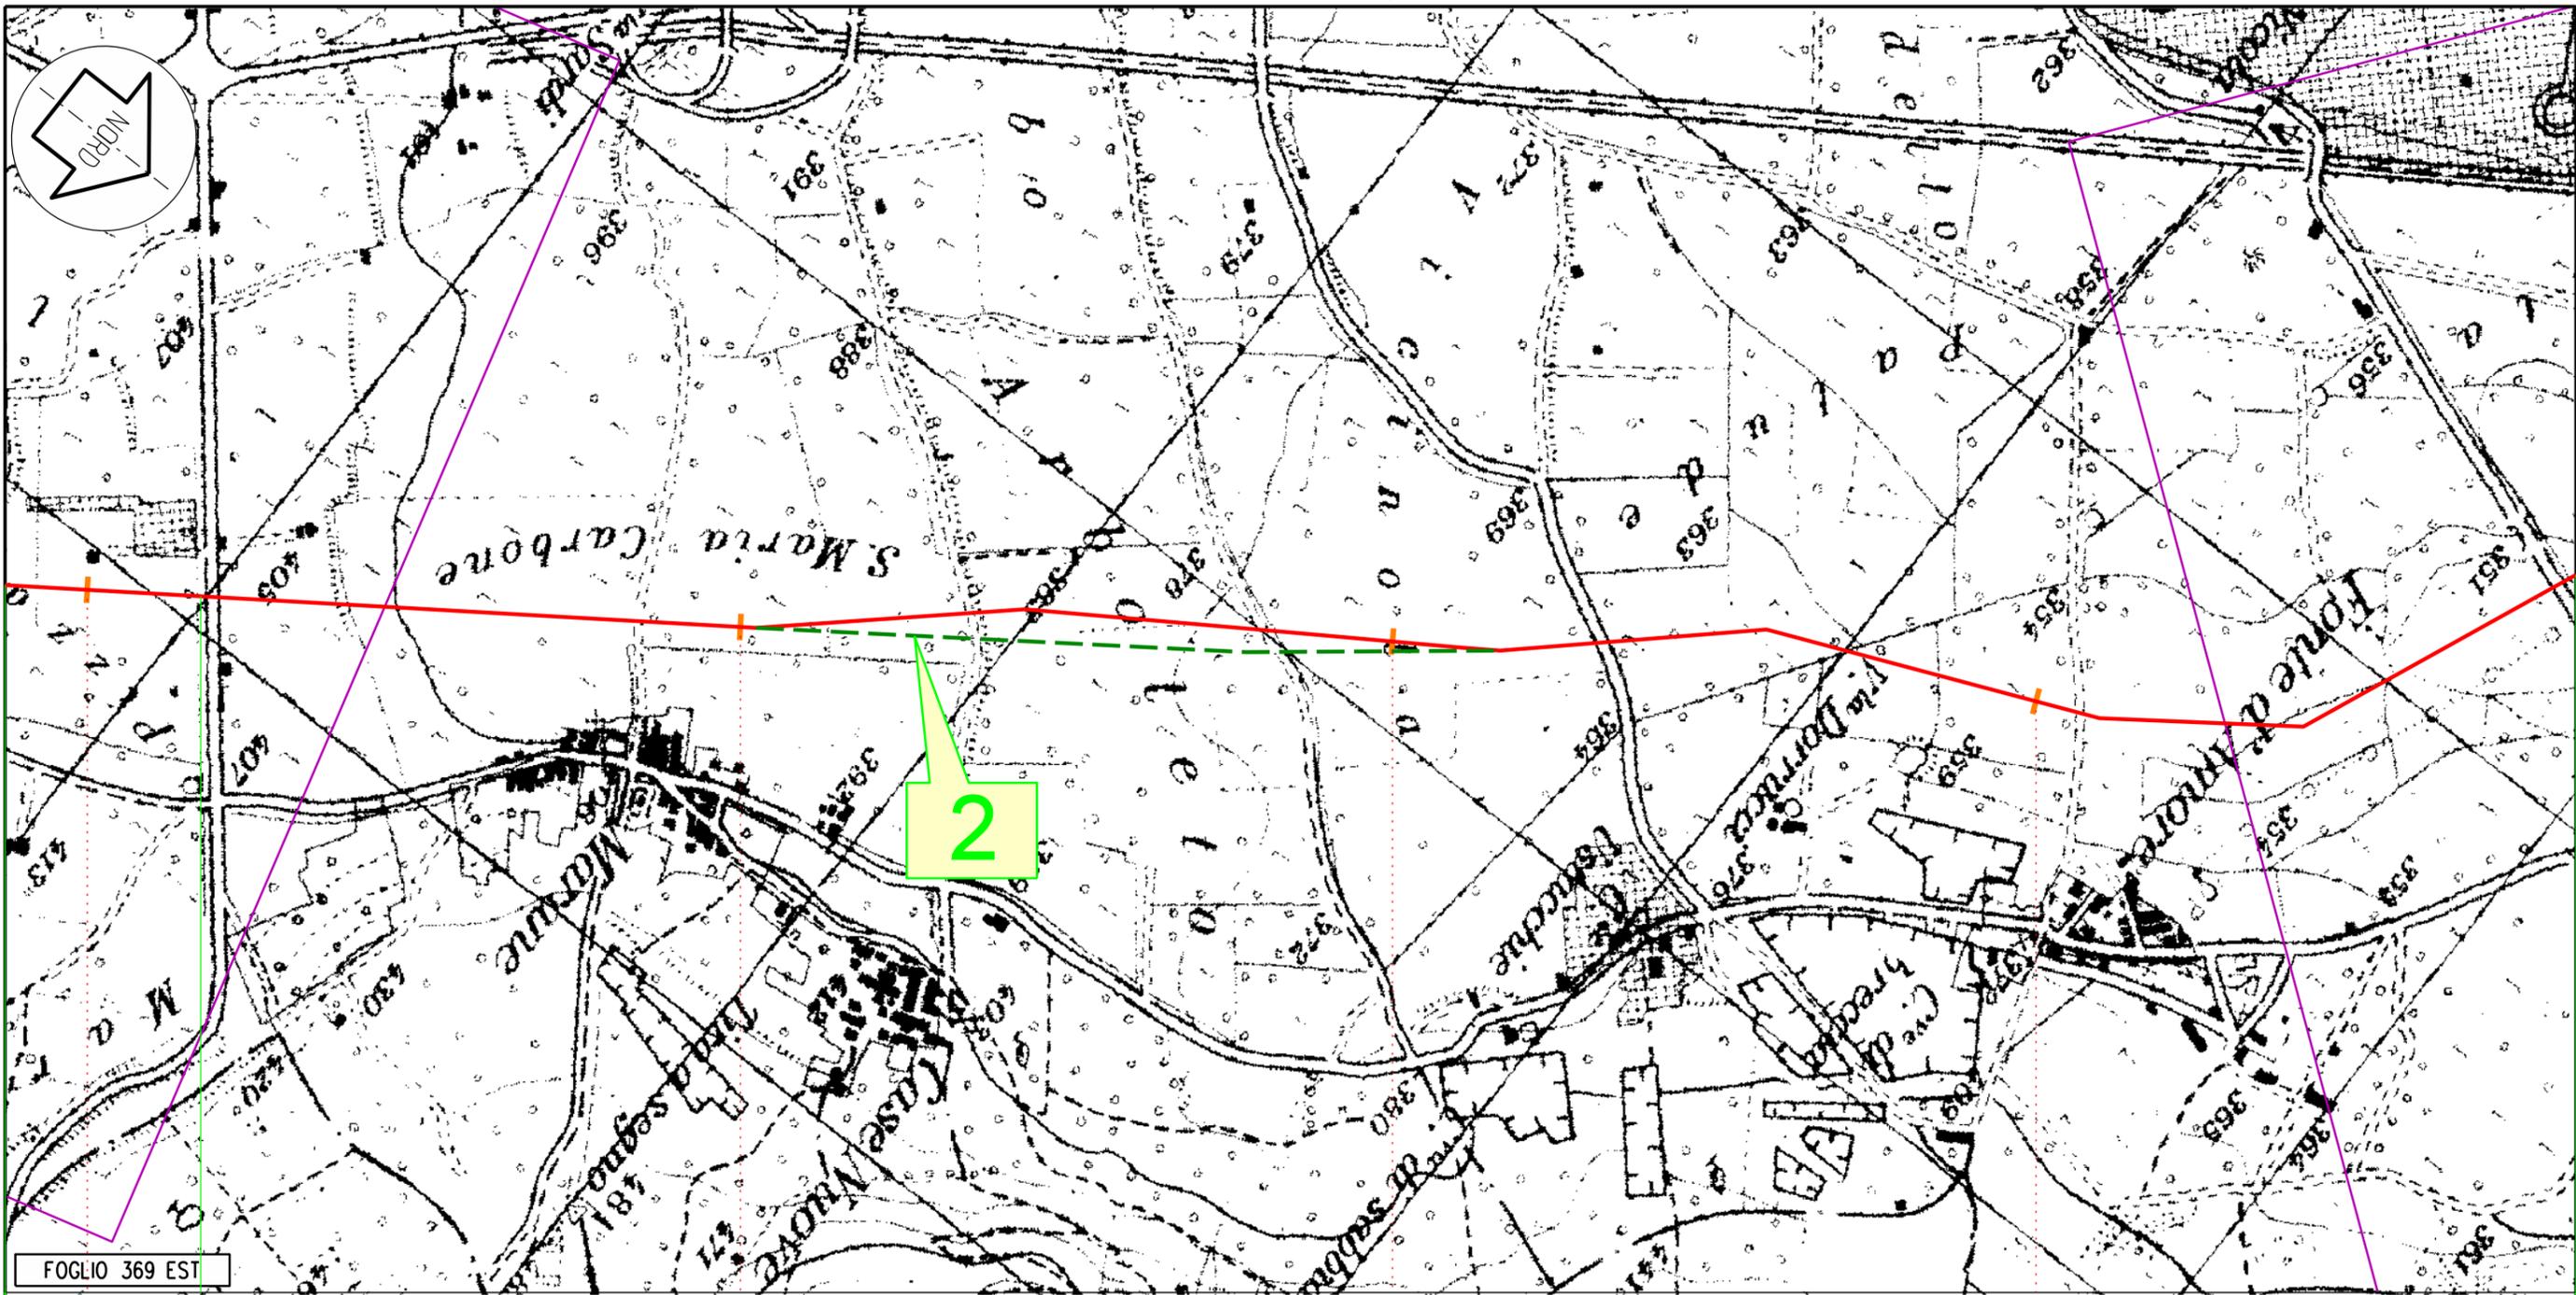

FOGLIO 369 EST

SULMONA

AQ

168,720

Metanodotto: Sulmona - Foligno

3

4

5

6

SP n.13b


Proprietario  
**Snam**  
 Rete Gas  
 Progettista  
**Snamprogetti**

METANODOTTO SULMONA - FOLIGNO  
 ULTERIORI VARIANTI E OTTIMIZZAZIONI DI PROGETTO

DISEGNO LB-D-83629  
 Foglio 4 di 30  
 REVISIONE 0  
 COMMESSA 662900  
 SCALA 1:10.000

Tavola  
 2

Il presente disegno e' di proprieta' aziendale - La societa' tutelera' i propri diritti a termine di legge.

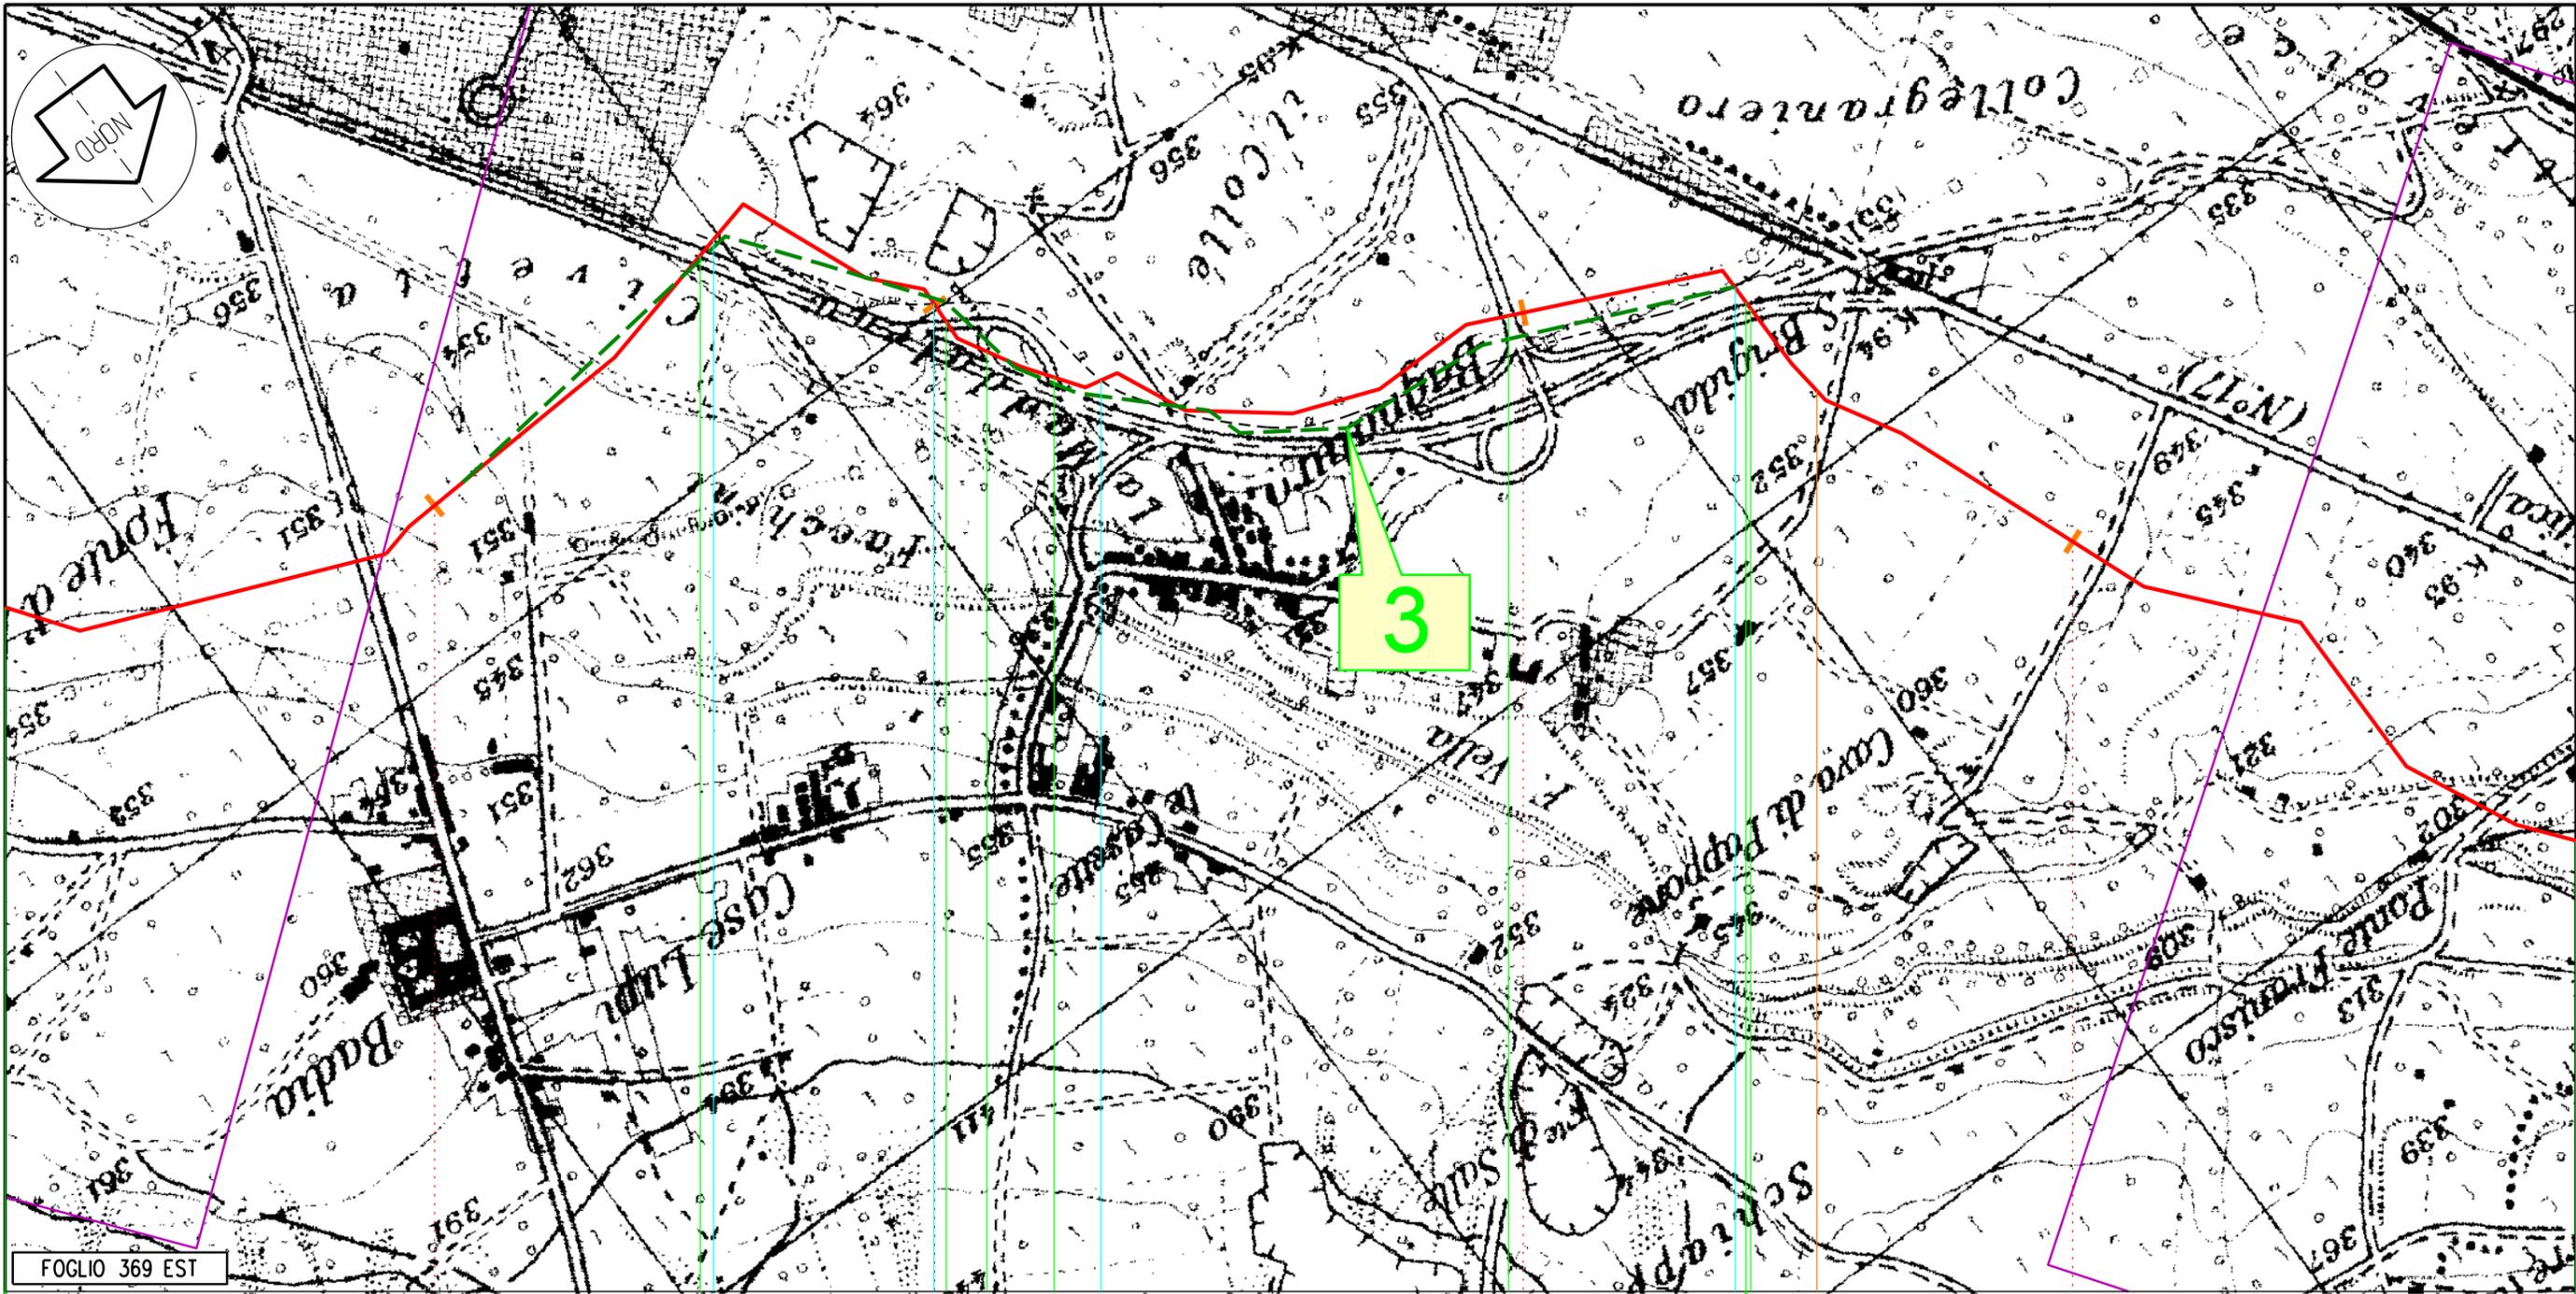

FOGLIO 369 EST

SULMONA

AQ

PRATOLA PELIGNA

7

8

9

10

168,720  
Metanodotto: Sulmona - Foligno

PIL n.1km 9,545


RACCORDO FERROVIARIO	RACCORDO FERROVIARIO	RACCORDO FERROVIARIO	RACCORDO FERROVIARIO
SUPERSTRADA VAR. SS n.17	SVINCOLO SS n.17	SVINCOLO SS n.17	SVINCOLO SS n.17

Proprietario  
**Snam**  
Rete Gas  
Progettista  
**Snamprogetti**

METANODOTTO SULMONA - FOLIGNO  
**ULTERIORI VARIANTI E OTTIMIZZAZIONI DI PROGETTO**

DISEGNO	LB-D-83629	Tavola	3
Foglio	5 di 30		
REVISIONE	0		
COMMESSA	662900		
SCALA	1:10.000		

Il presente disegno e' di proprieta' aziendale - La societa' tutelera' i propri diritti a termine di legge.

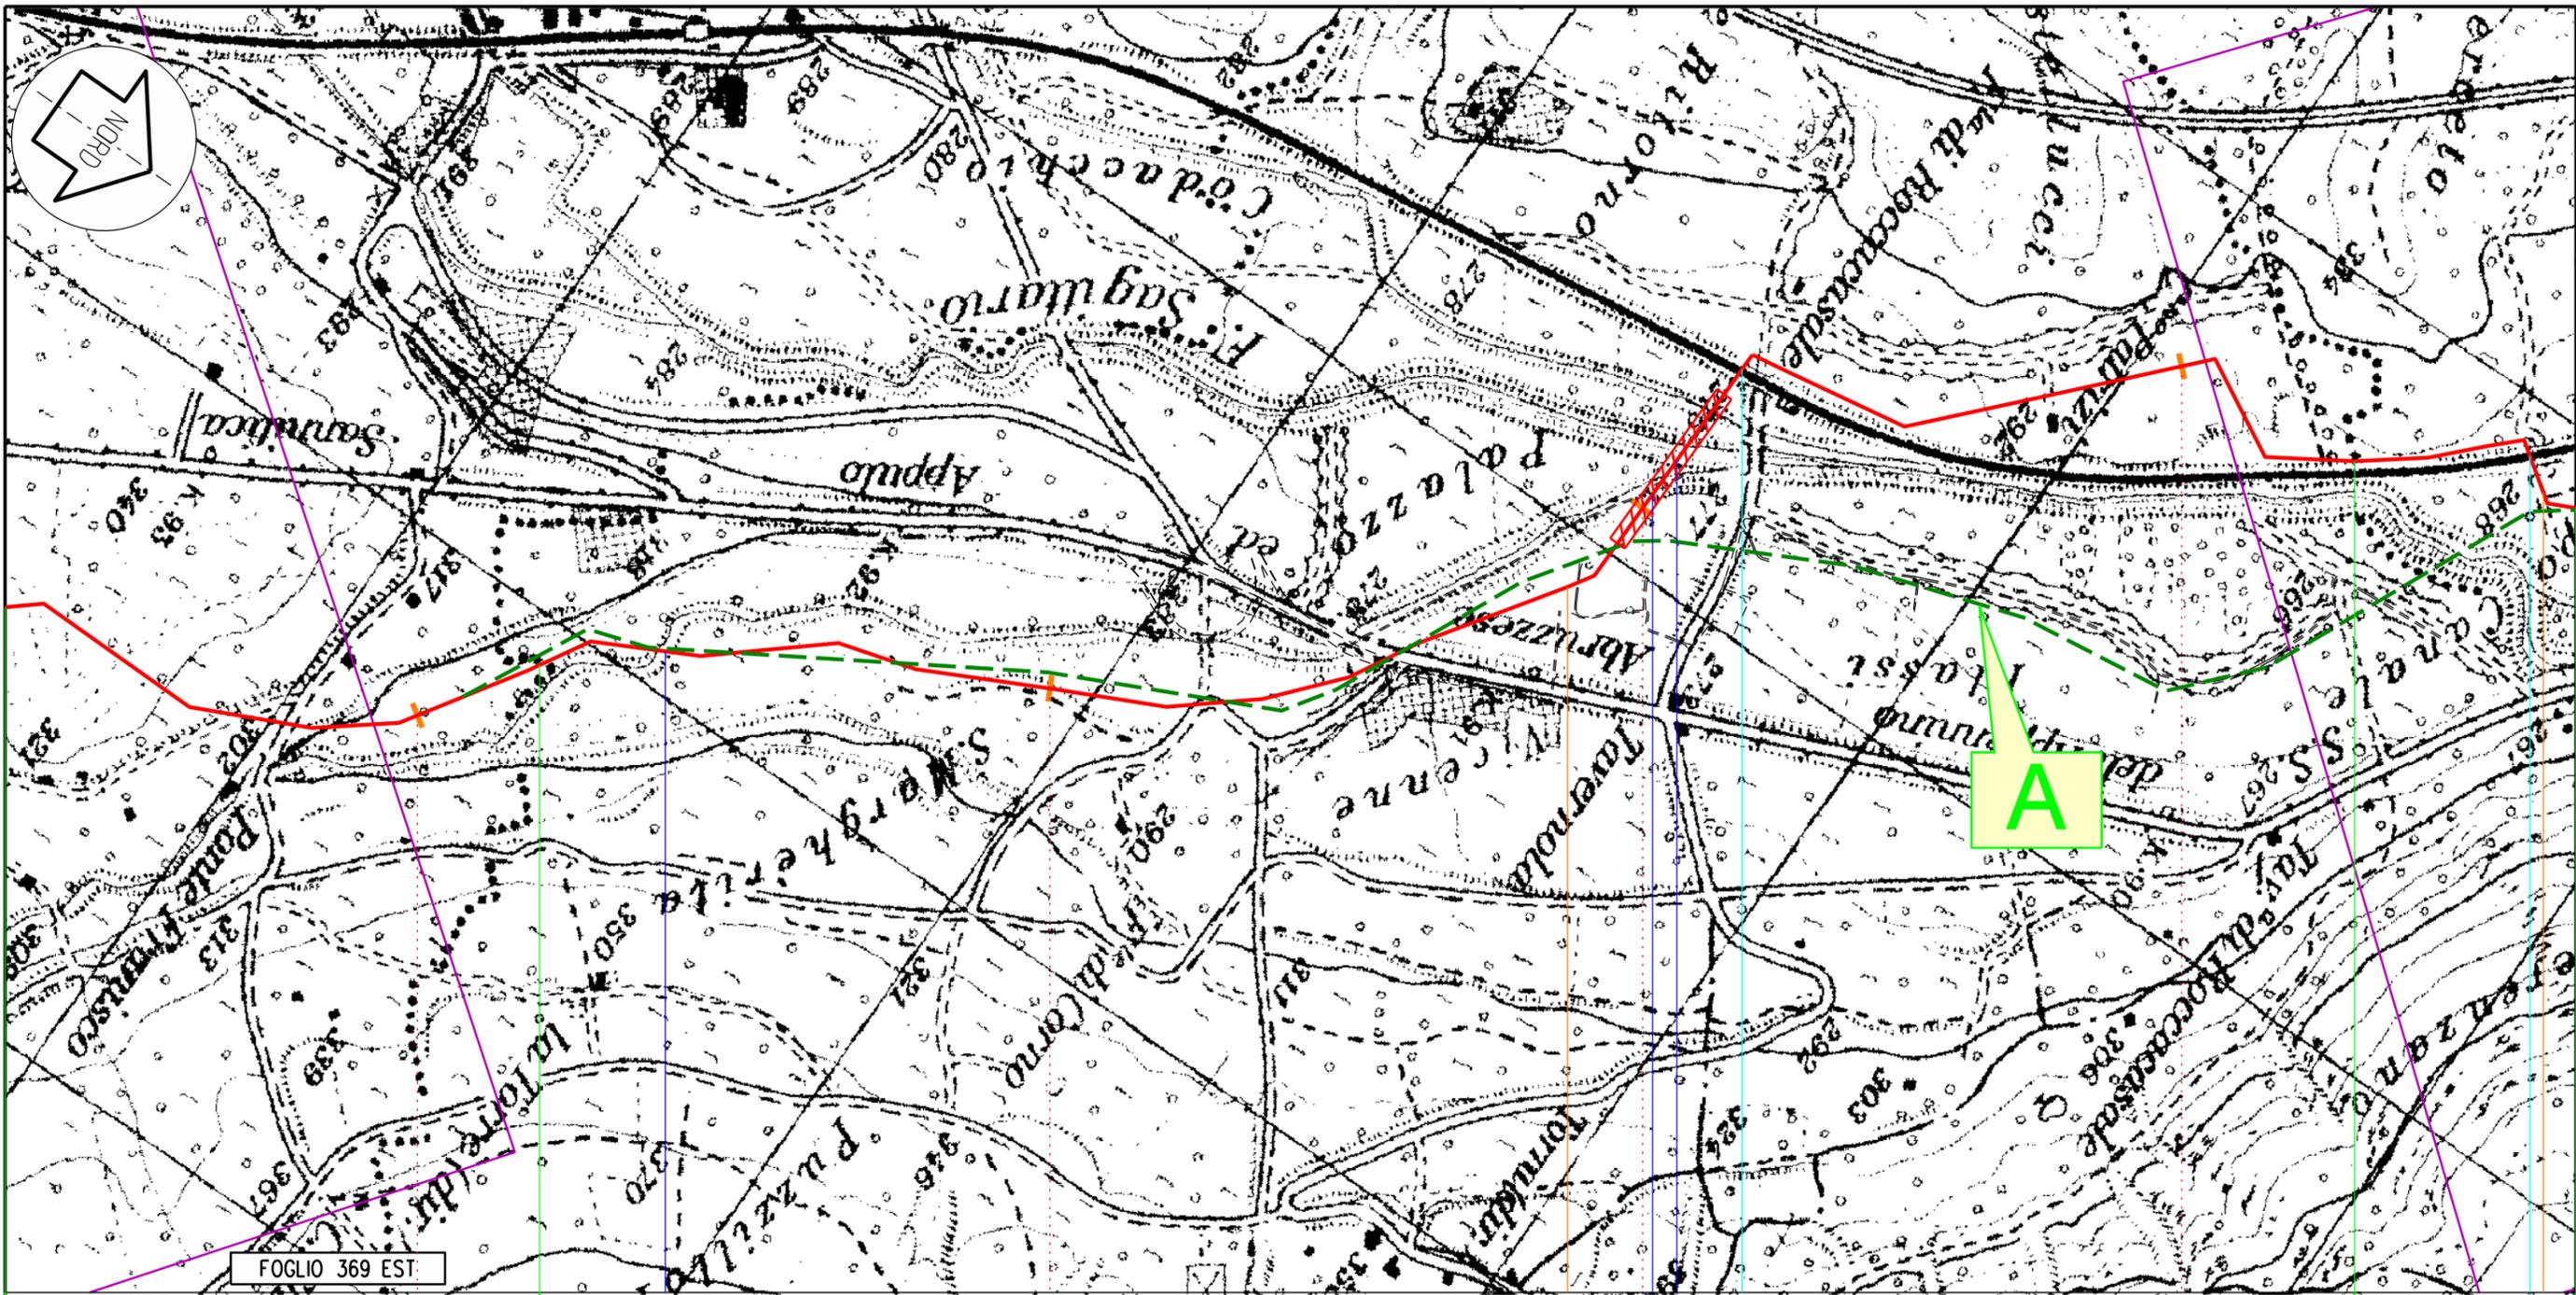

FOGLIO 369 EST.

PRATOLA PELIGNA

ROCCASALE

CORFINIO

AQ

168,720  
Metanodotto: Sulmona - Foligno

PIL n./A km 12,825

PIL n./B km 14,720

FS PESCARA - ROMA

FS PESCARA - ROMA

F. VELLA

TORRENTE ROCCASALE

FIUME SAGITTARIO

METANODOTTO SULMONA - FOLIGNO

ULTERIORI VARIANTI E OTTIMIZZAZIONI DI PROGETTO


DISEGNO LB-D-83629  
Foglio 6 di 30  
REVISIONE 0  
COMMESSA 662900  
SCALA 1:10.000

Tavola  
4

Proprietario  
**Snam**  
Rete Gas  
Progettista  
**Snamprogetti**

Il presente disegno e' di proprieta' aziendale - La societa' tutelera' i propri diritti a termine di legge.



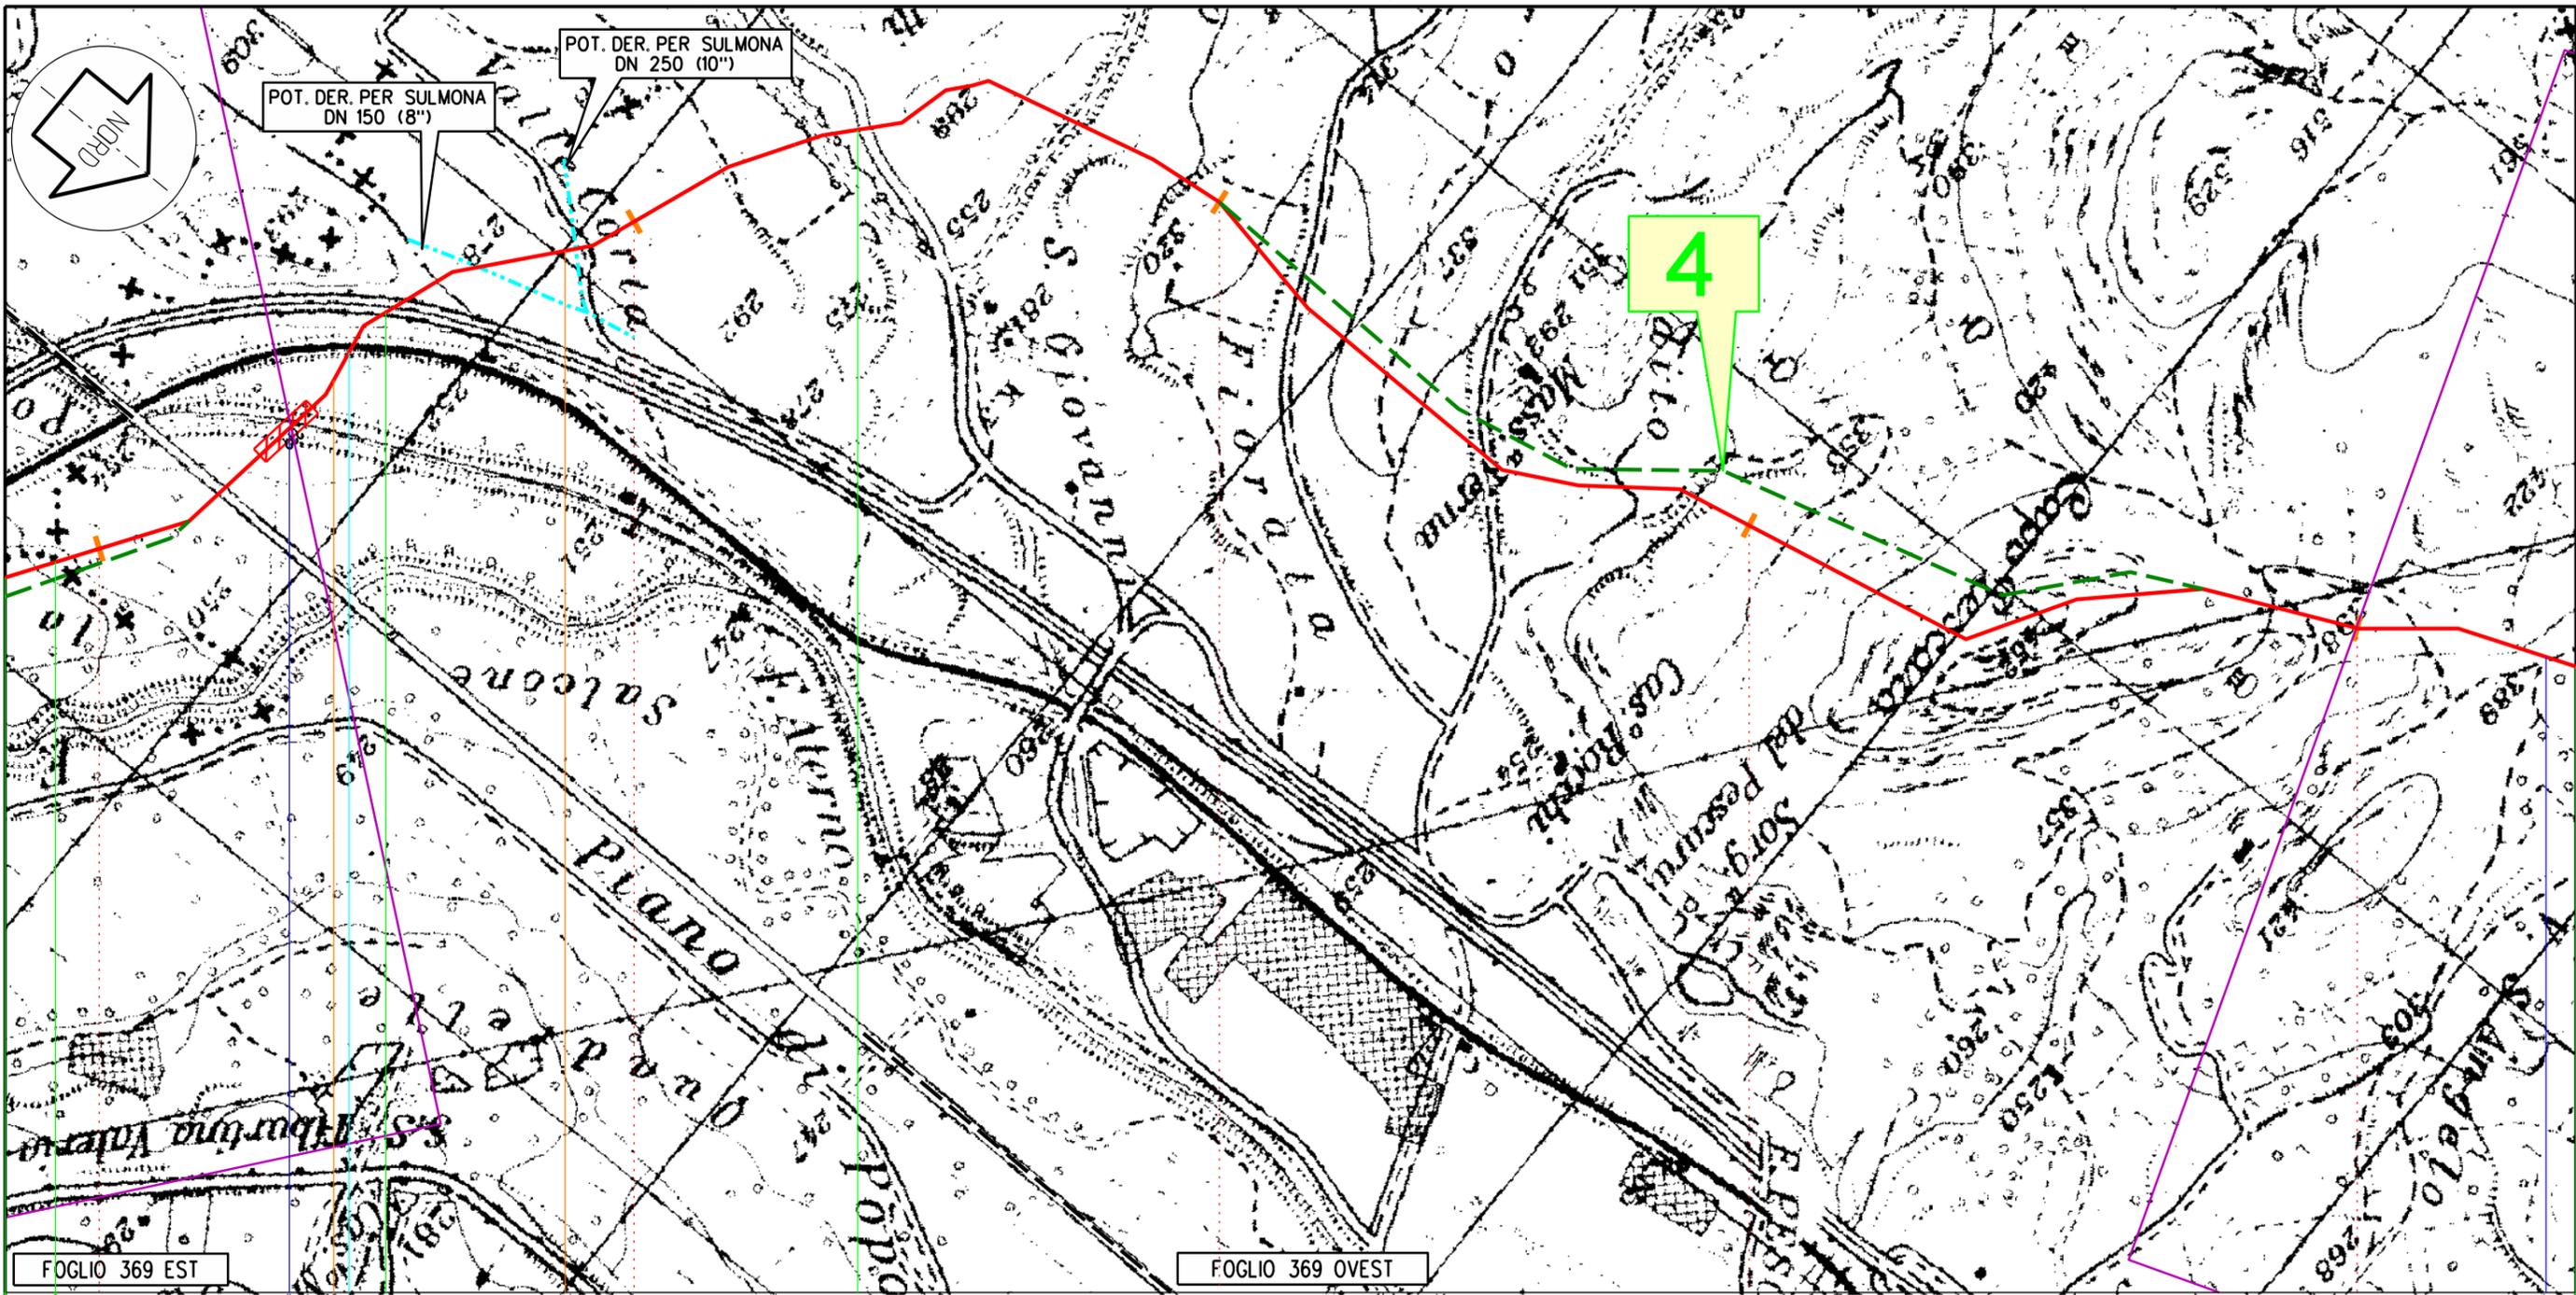

FOGLIO 369 EST      FOGLIO 369 OVEST

CORFINIO      POPOLI

AQ      PE

18      19      20      21      22

168,720  
Metanodotto: Sulmona - Foligno

◀ PIL n.2 km 18,453

PIL n.3 km 18,883 ▶

FS PESCARA - ROMA

AUTOSTRADA A25

SP n.59 POPOLI-VITTORITO

F. ATERNO

AFFLUENTE F. PESCARA

Proprietario  
**Snam**  
Rete Gas  
Progettista  
**Snamprogetti**

METANODOTTO SULMONA - FOLIGNO

**ULTERIORI VARIANTI E OTTIMIZZAZIONI DI PROGETTO**


DISEGNO LB-D-83629  
Foglio 8 di 30  
REVISIONE 0  
COMMESSA 662900  
SCALA 1:10.000

Tavola  
6

Il presente disegno e' di proprieta' aziendale - La societa' tutelera' i propri diritti a termine di legge.



Il presente disegno e' di proprieta' aziendale - La societa' tutelera' i propri diritti a termine di legge.

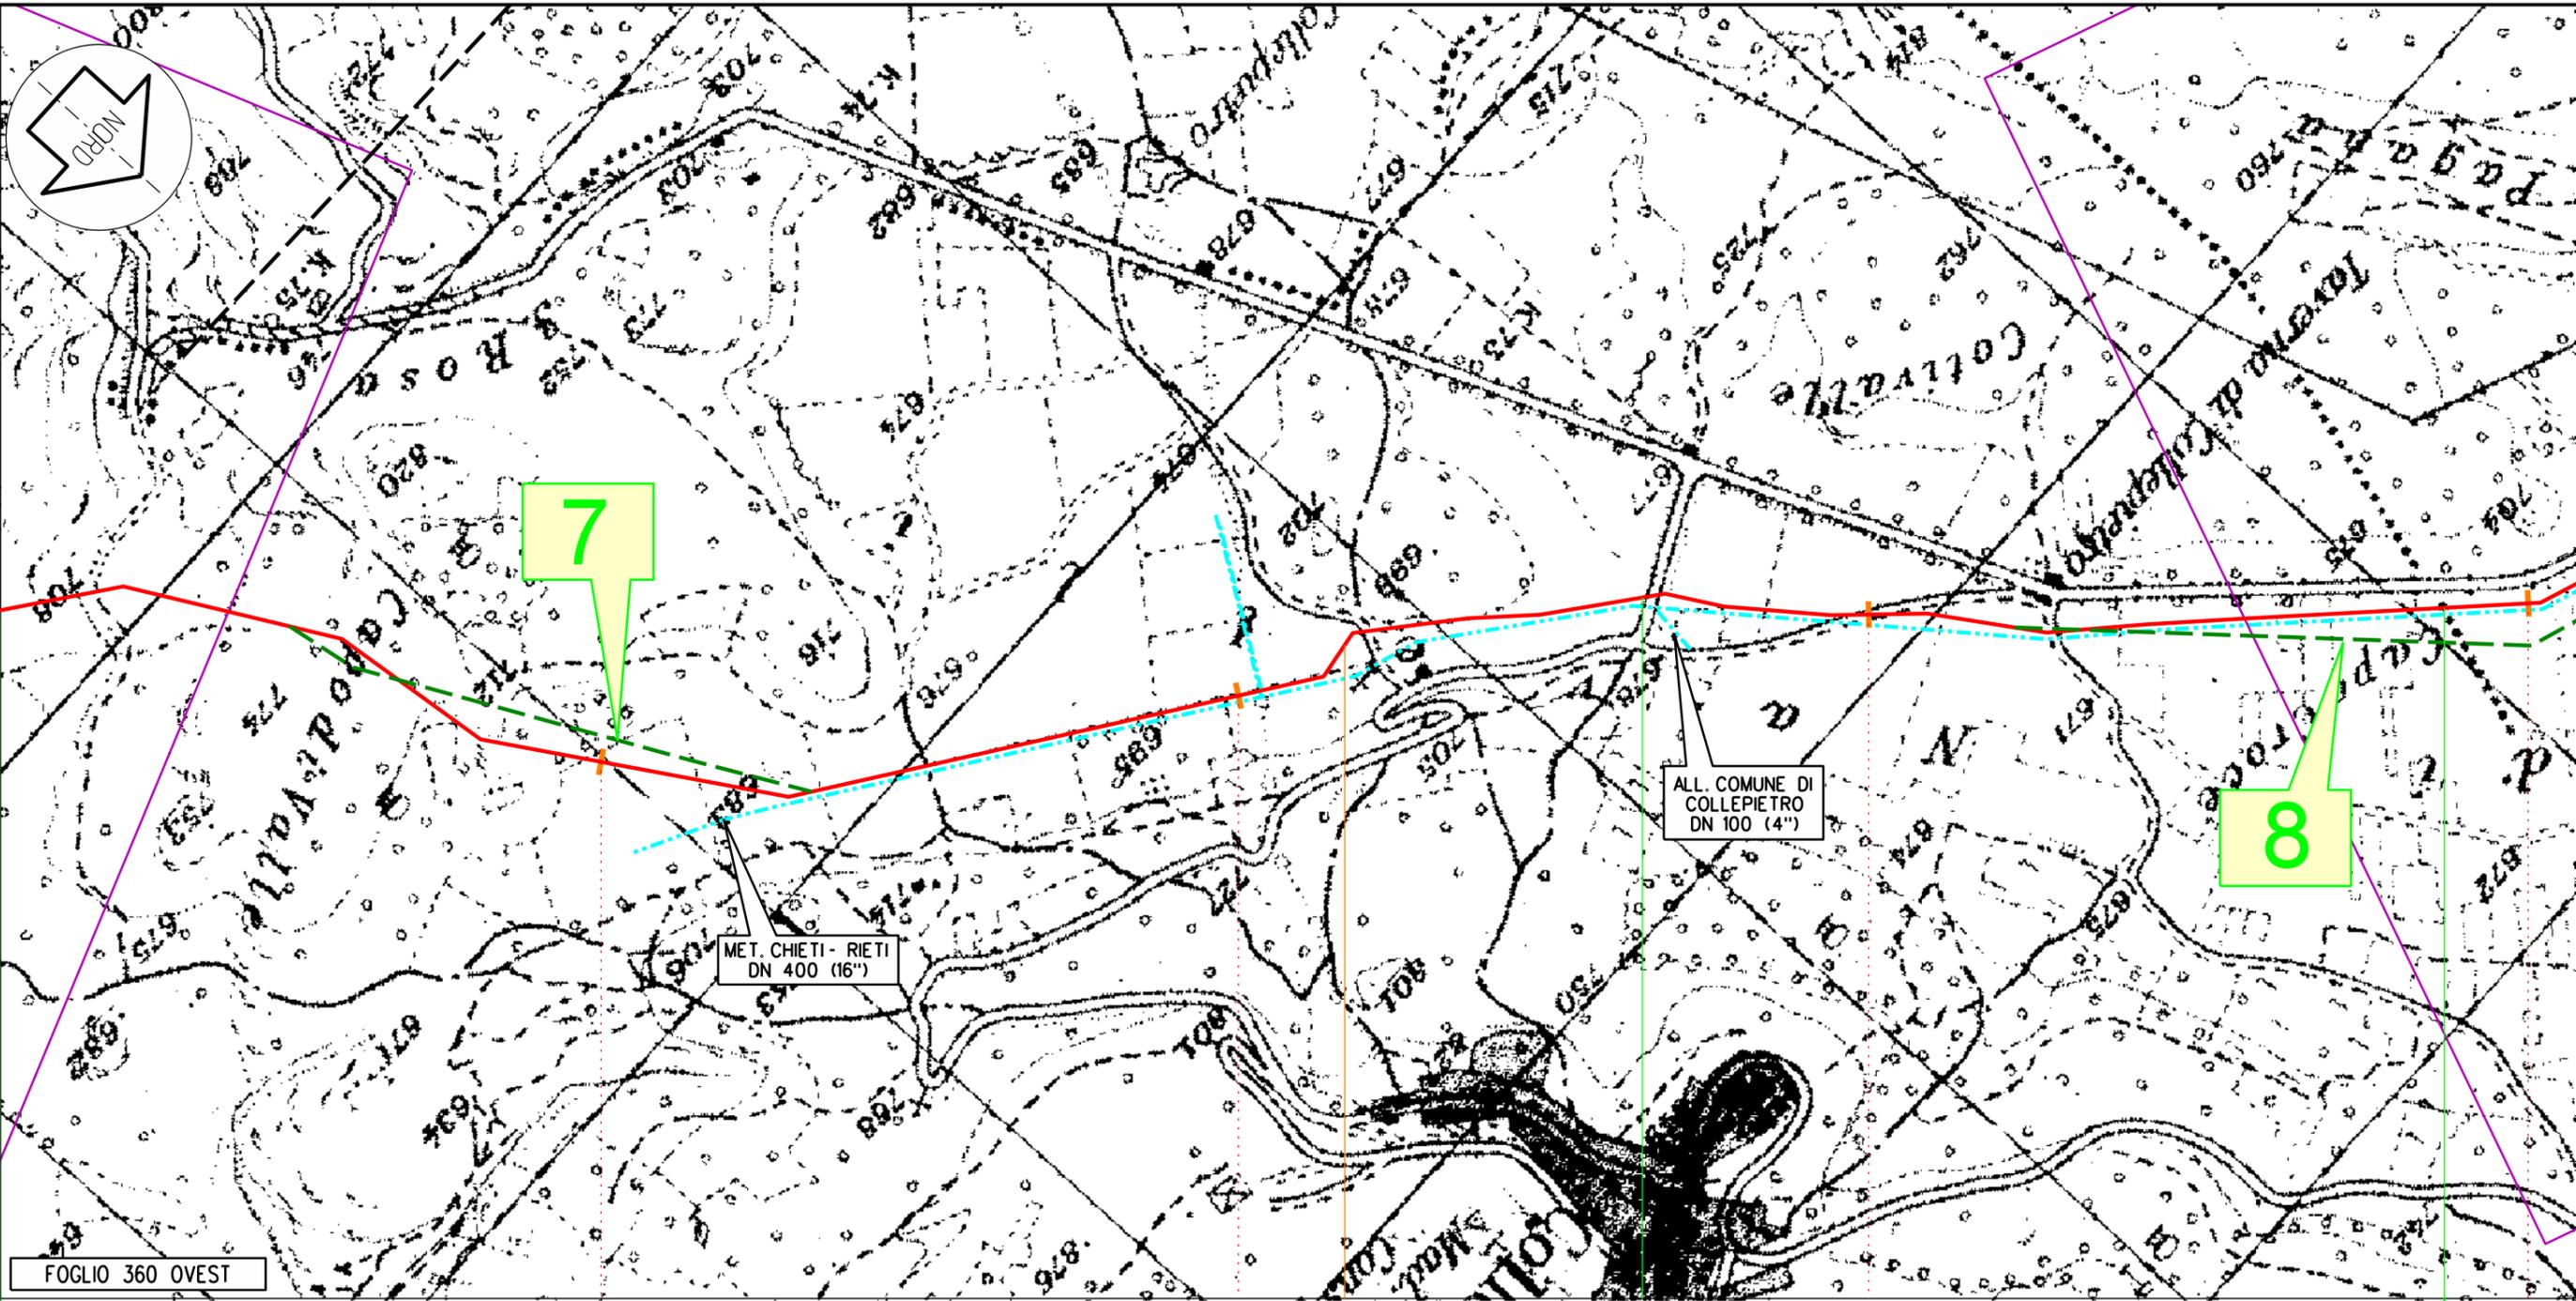

FOGLIO 360 OVEST

COLLEPIETRO

NAVELLI

AQ

27

28

29

30

168,720

Metanodotto: Sulmona - Foligno

PID n.4 km 28,192


SP n. 42 DI COLLEPIETRO

Proprietario  
**Snam**  
 Rete Gas  
 Progettista  
**Snamprogetti**

METANODOTTO SULMONA - FOLIGNO  
 ULTERIORI VARIANTI E OTTIMIZZAZIONI DI PROGETTO

DISEGNO LB-D-83629  
 Foglio 10 di 30  
 REVISIONE 0  
 COMMESSA 662900  
 SCALA 1:10.000

Tavola  
 8

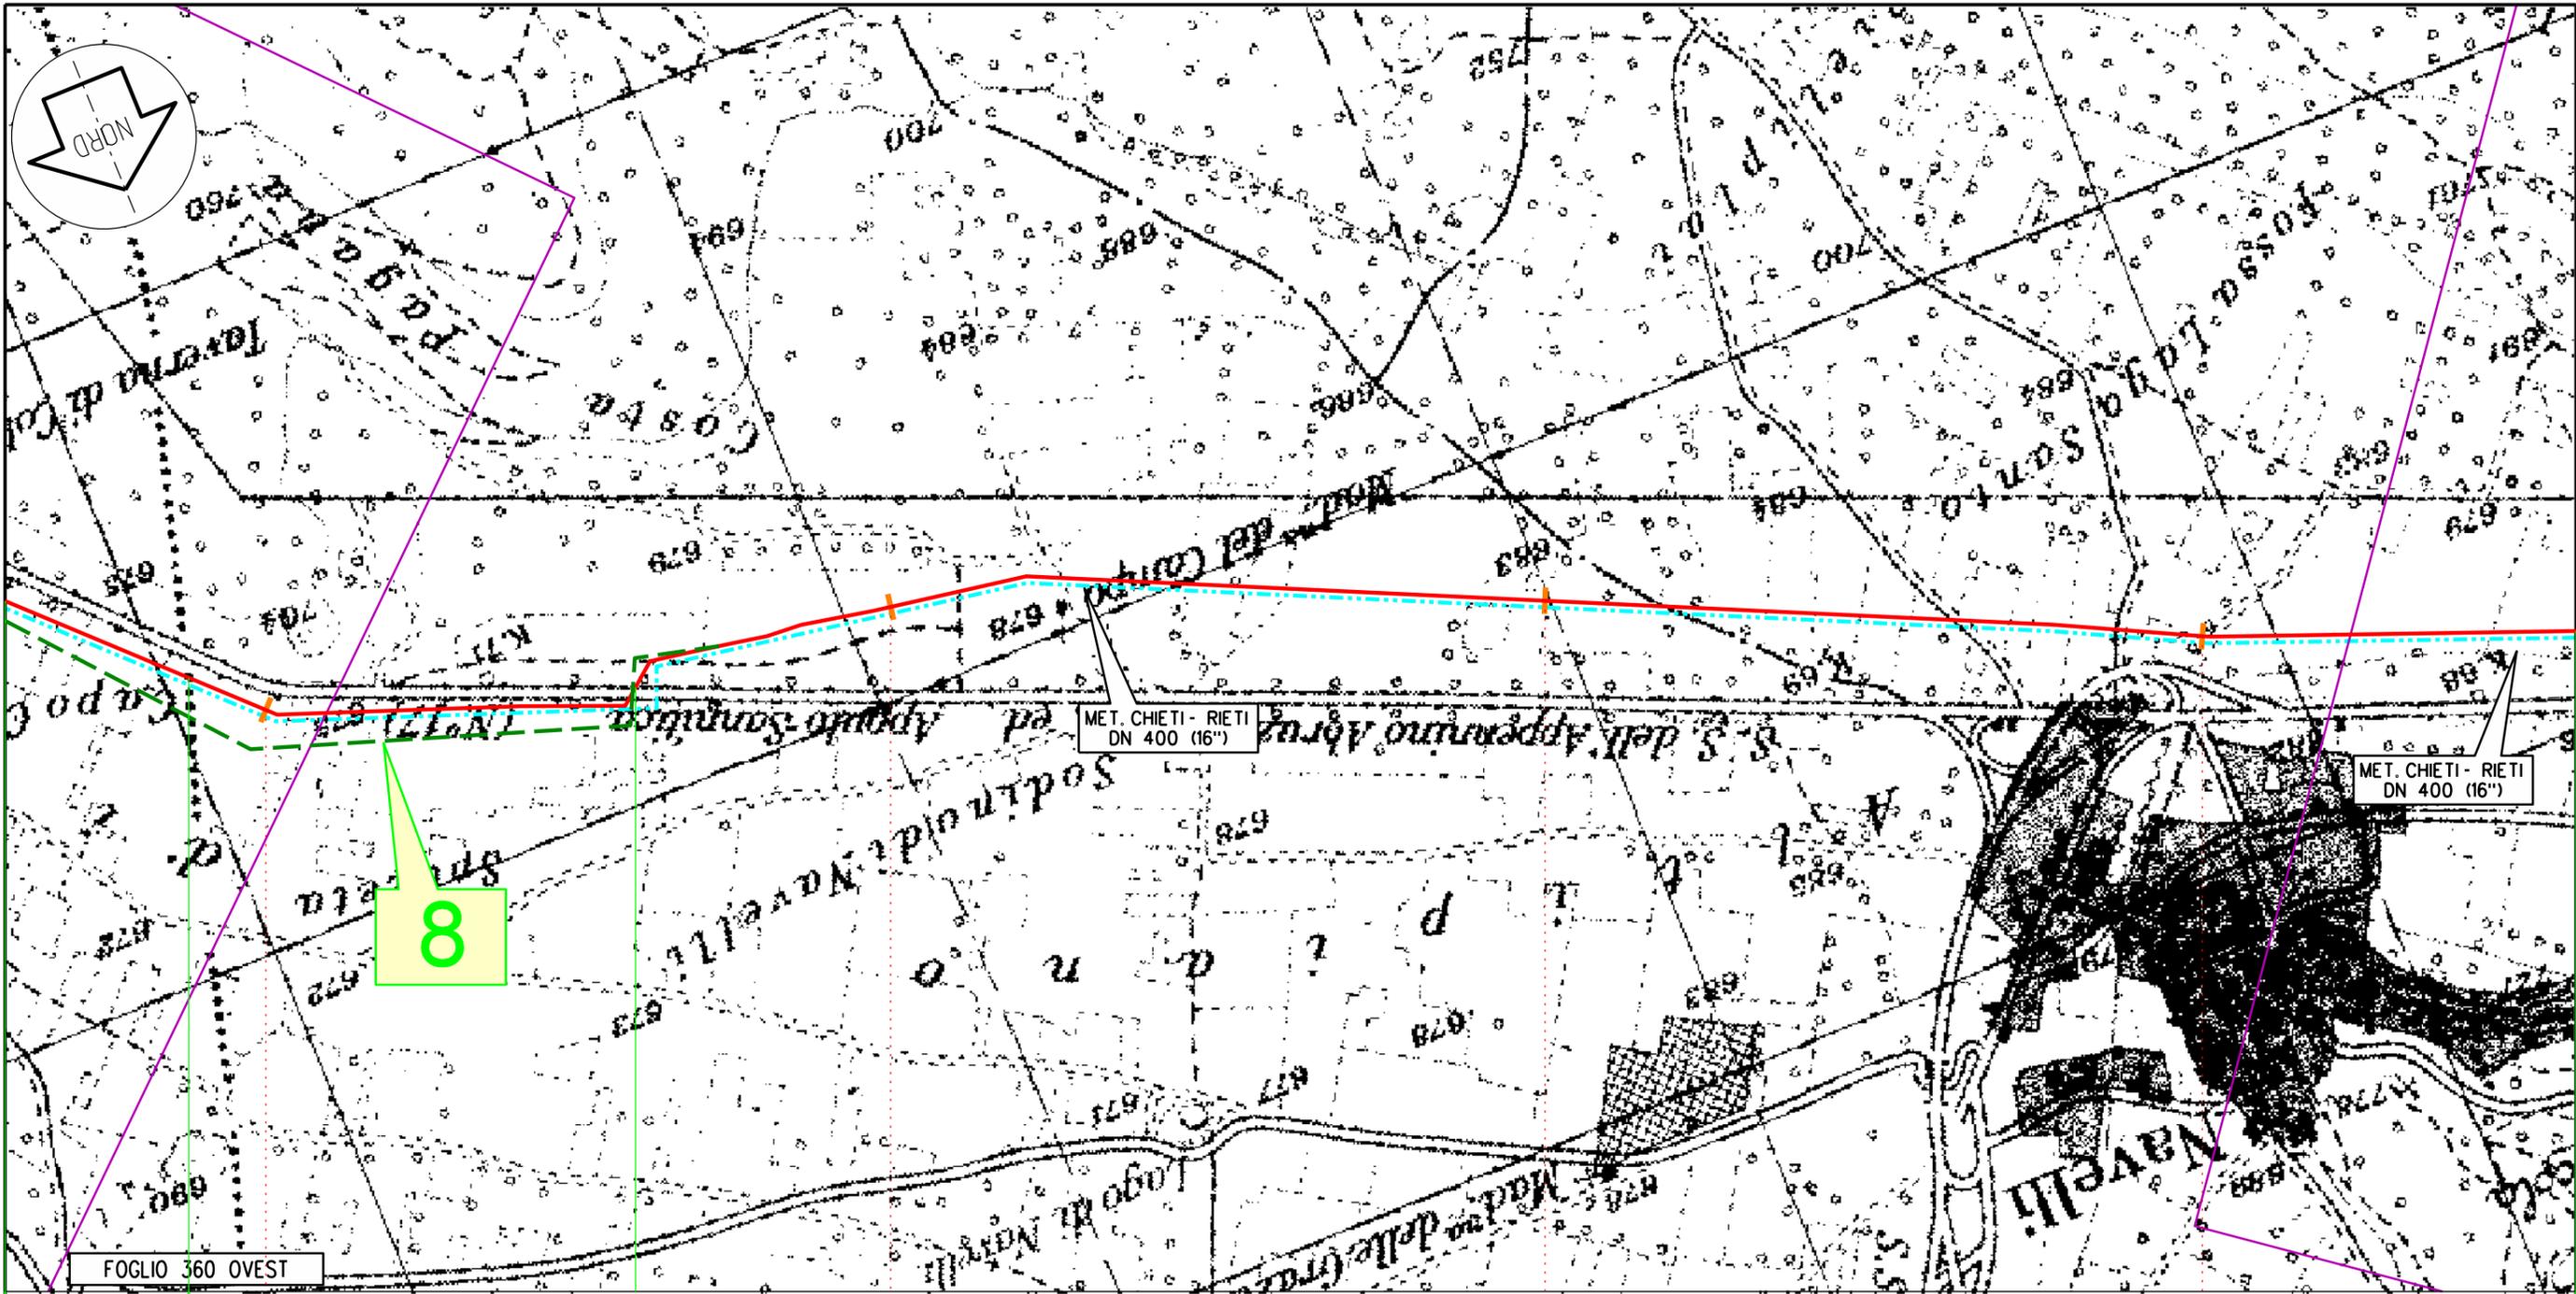

FOGLIO 360 OVEST

COLLEPIETRO NAVELLI

AQ

30

31

32

33

168,720  
Metanodotto: Sulmona - Foligno

SR n.17 EX SS n.17


Il presente disegno e' di proprieta' aziendale - La societa' tutelera' i propri diritti a termine di legge.

Proprietario  
**Snam**  
Rete Gas  
Progettista  
**Snamprogetti**

METANODOTTO SULMONA - FOLIGNO  
**ULTERIORI VARIANTI E OTTIMIZZAZIONI DI PROGETTO**

DISEGNO LB-D-83629  
Foglio 11 di 30  
REVISIONE 0  
COMMESSA 662900  
SCALA 1:10.000

Tavola  
9

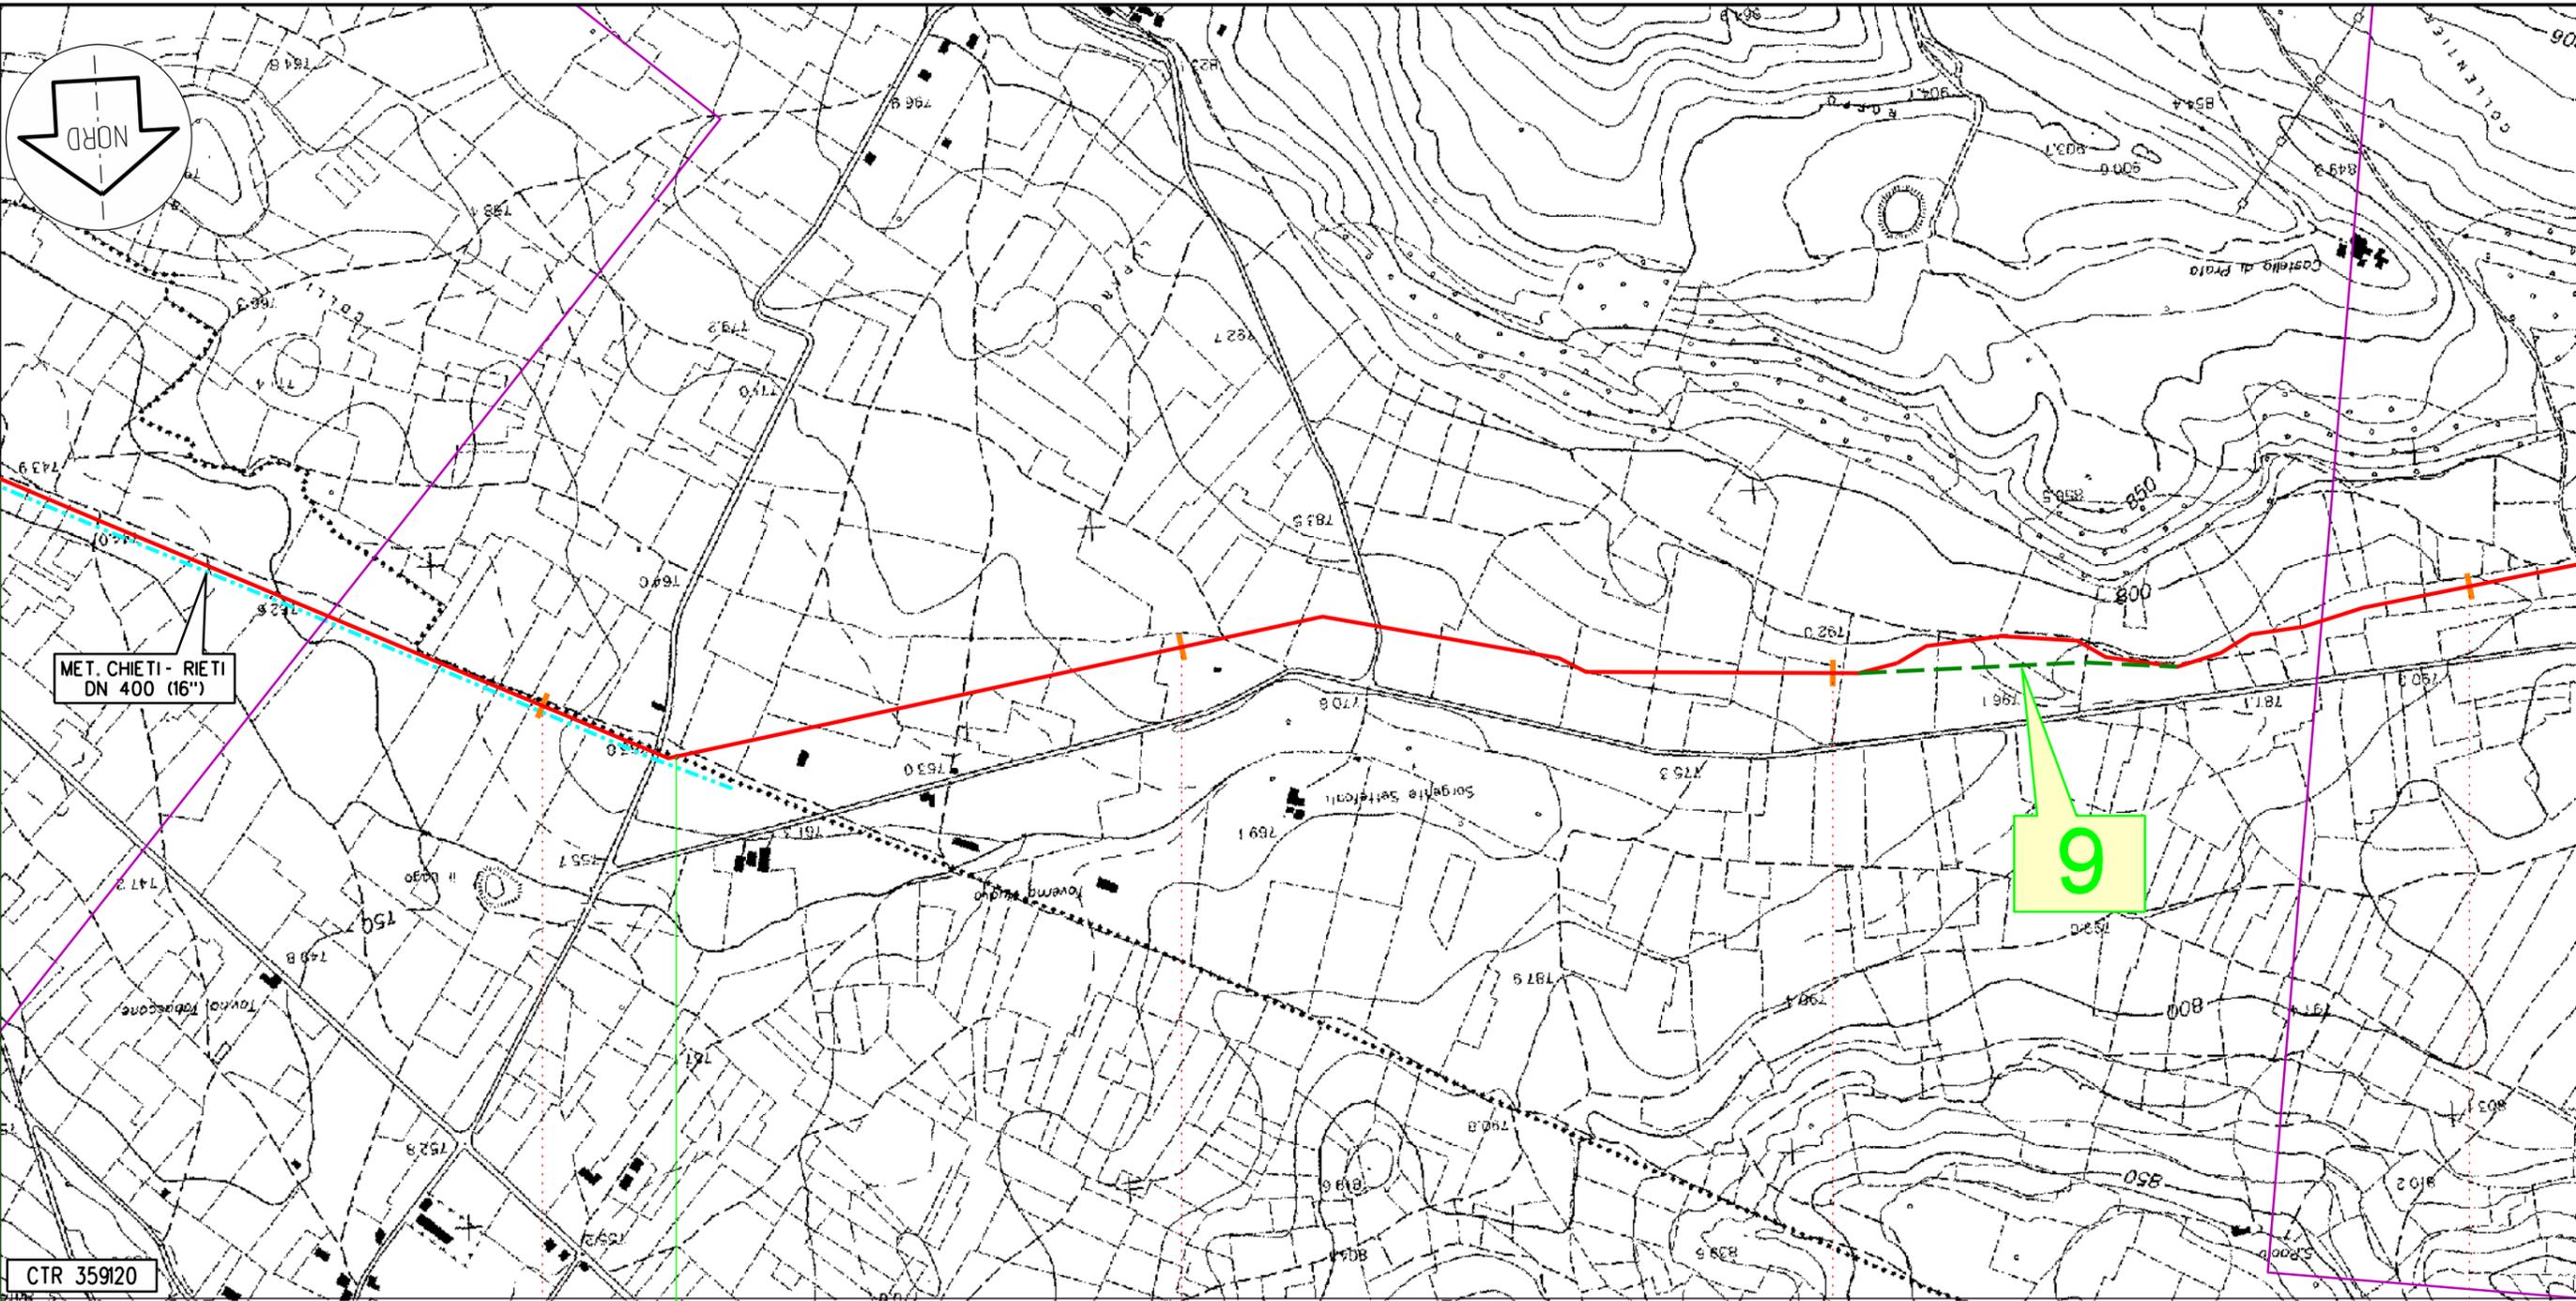

CTR 359120

S. PIO DELLE CAMERE

PRATA D'ANSIDONIA

AQ

41

42

43

44

168,720

Metanodotto: Sulmona - Foligno

Il presente disegno e' di proprieta' aziendale - La societa' tutelera' i propri diritti a termine di legge.


Proprietario  
**Snam**  
Rete Gas  
Progettista  
**Snamprogetti**

METANODOTTO SULMONA - FOLIGNO

ULTERIORI VARIANTI E OTTIMIZZAZIONI DI PROGETTO

DISEGNO LB-D-83629  
Foglio 12 di 30  
REVISIONE 0  
COMMESSA 662900  
SCALA 1:10.000

Tavola  
12

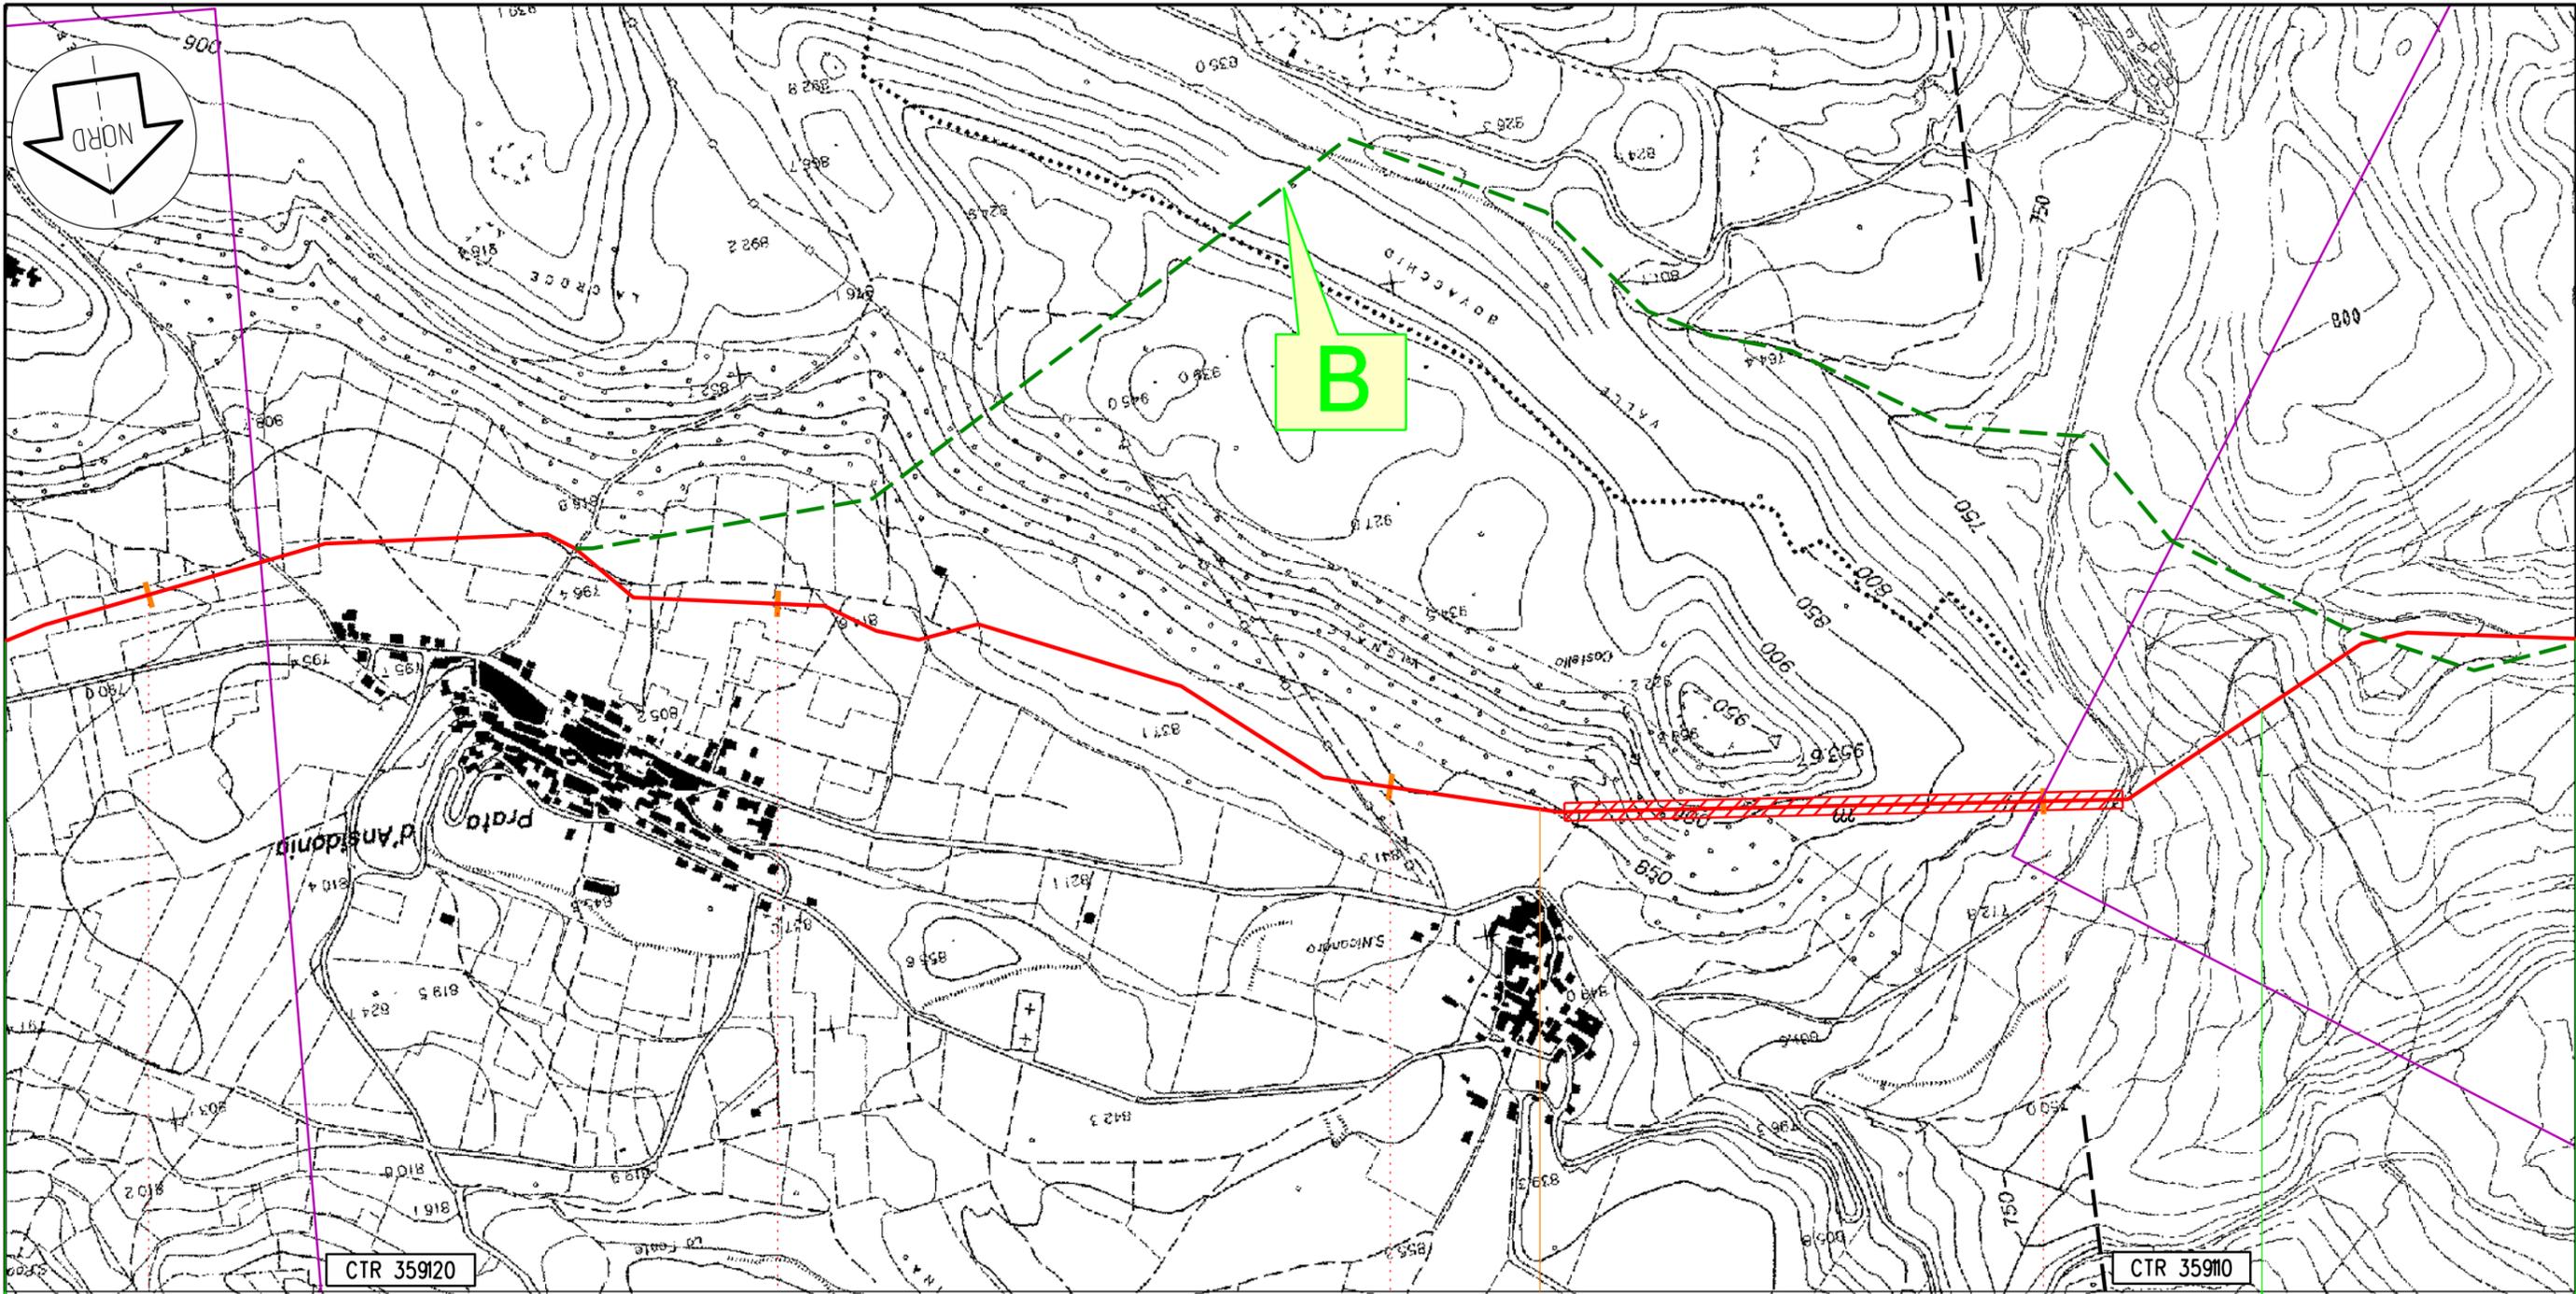

PRATA D'ANSIDONIA

S. DEMETRIO NE' VESTINI

AQ

44

45

46

47

168,720  
Metanodotto: Sulmona - Foligno

PIL n.6 km 46,230

Il presente disegno e' di proprieta' aziendale - La societa' tutelera' i propri diritti a termine di legge.

Proprietario  
**Snam**  
Rete Gas  
Progettista  
**Snamprogetti**


METANODOTTO SULMONA - FOLIGNO  
**ULTERIORI VARIANTI E OTTIMIZZAZIONI DI PROGETTO**

DISEGNO LB-D-83629  
Foglio 13 di 30  
REVISIONE 0  
COMMESSA 662900  
SCALA 1:10.000

Tavola  
13



Il presente disegno e' di proprieta' aziendale - La societa' tutelera' i propri diritti a termine di legge.

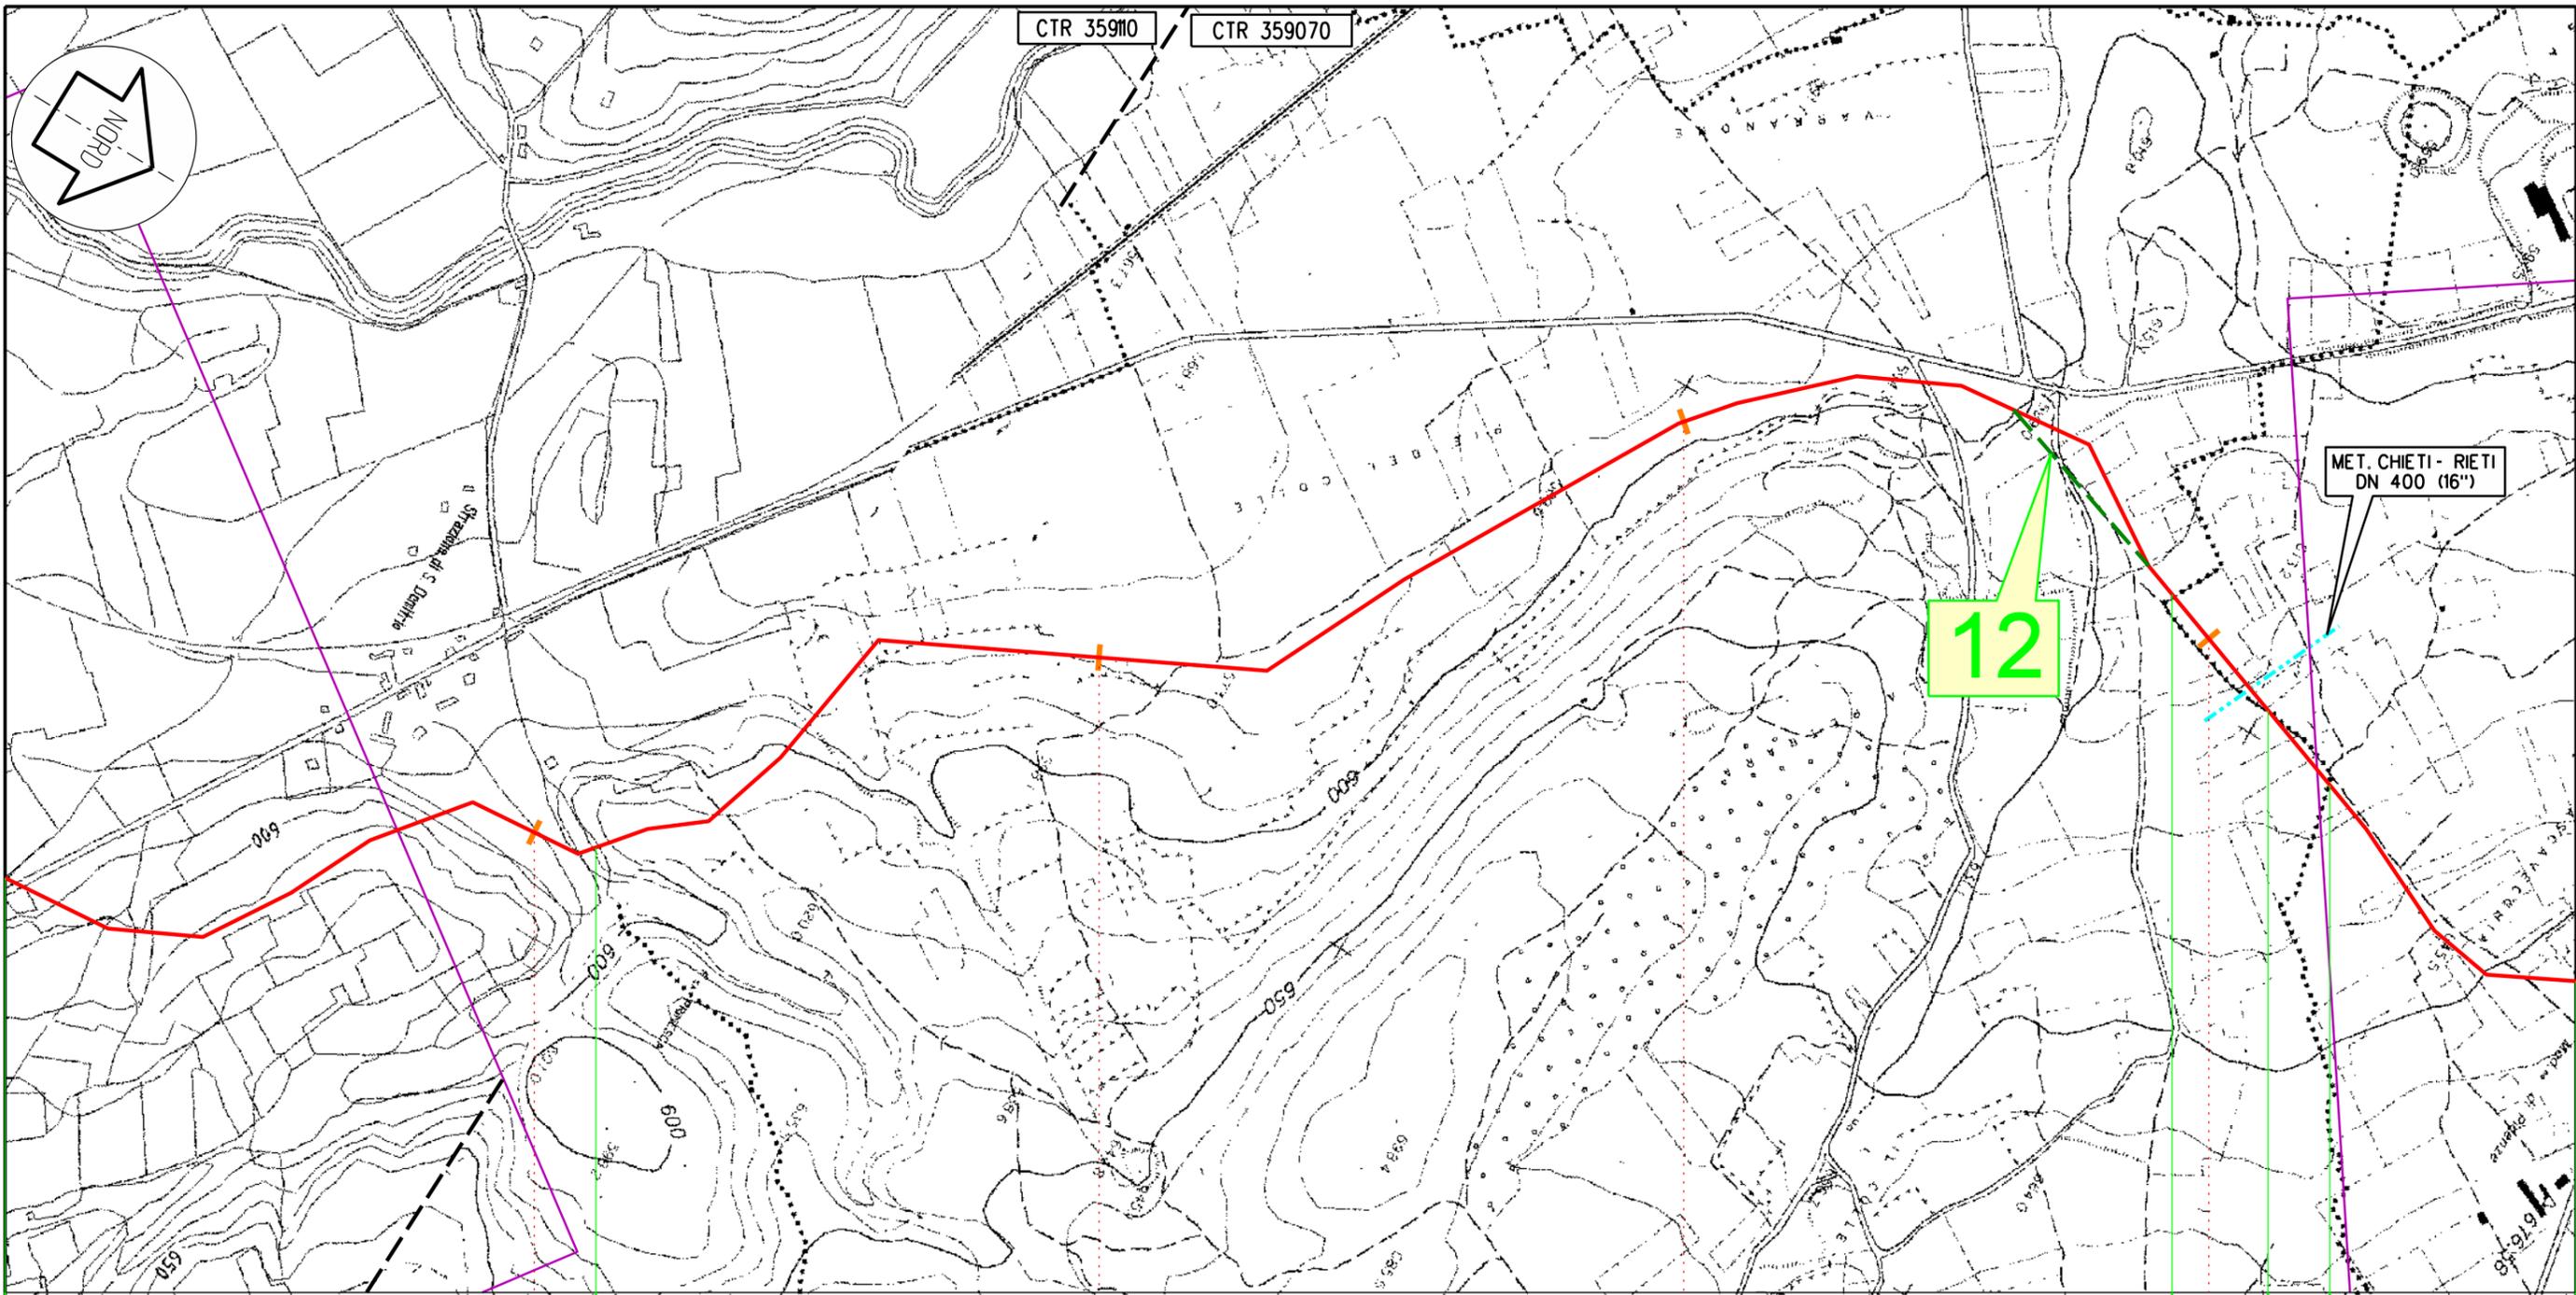

S. DEMETRIO NE' VESTINI

POGGIO PICENZE

BARISCIANO POGGIO PICENZE BARISCIANO

AQ

52

53

54

55

168,720  
Metanodotto: Sulmona - Foligno


Proprietario  
**Snam**  
 Rete Gas  
 Progettista  
**Snamprogetti**

METANODOTTO SULMONA - FOLIGNO  
 ULTERIORI VARIANTI E OTTIMIZZAZIONI DI PROGETTO

DISEGNO LB-D-83629  
 Foglio 15 di 30  
 REVISIONE 0  
 COMMESSA 662900  
 SCALA 1:10.000

Tavola  
 15



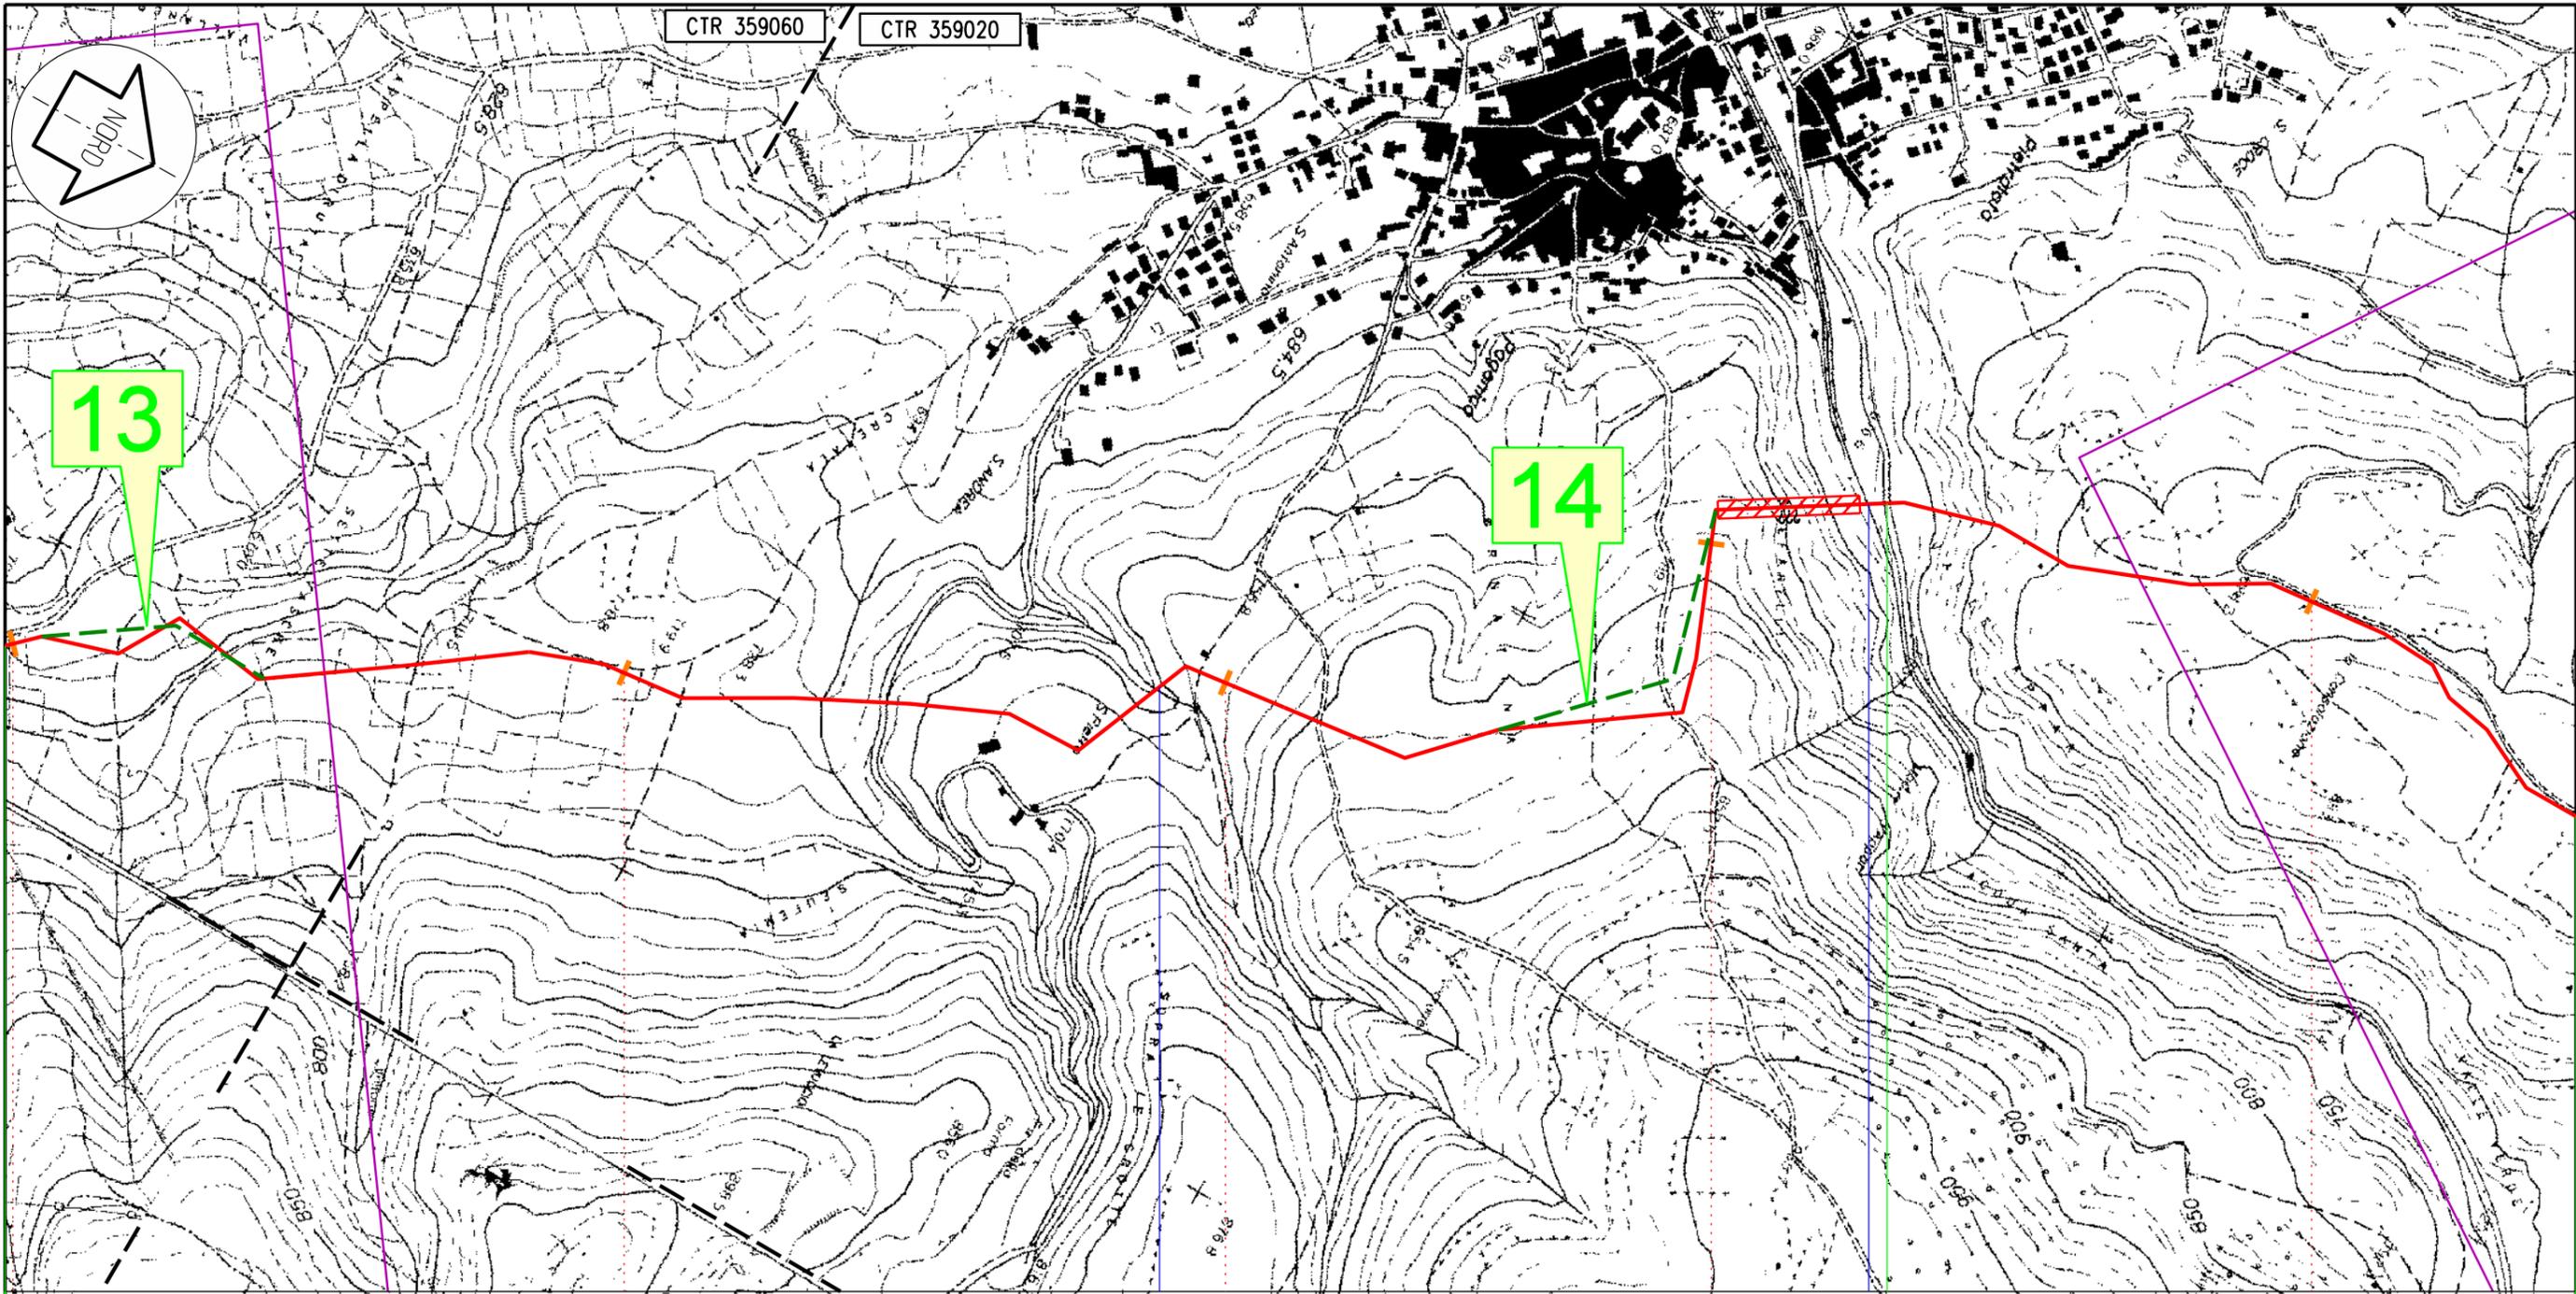

Il presente disegno e' di proprieta' aziendale - La societa' tutelera' i propri diritti a termine di legge.

L'AQUILA

AQ

168,720  
Metanodotto: Sulmona - Foligno

59 60 61 62 63

SR n.17 bis EX SS n.17 bis

FOSSO DICINQUE CIURRI

T. RIALE

Proprietario  
**Snam**  
Rete Gas  
Progettista  
**Snamprogetti**


METANODOTTO SULMONA - FOLIGNO

ULTERIORI VARIANTI E OTTIMIZZAZIONI DI PROGETTO

DISEGNO **LB-D-83629**  
Foglio **17 di 30**  
REVISIONE **0**  
COMMESSA **662900**  
SCALA **1:10.000**

Tavola  
**17**

Il presente disegno e' di proprieta' aziendale - La societa' tutelera' i propri diritti a termine di legge.

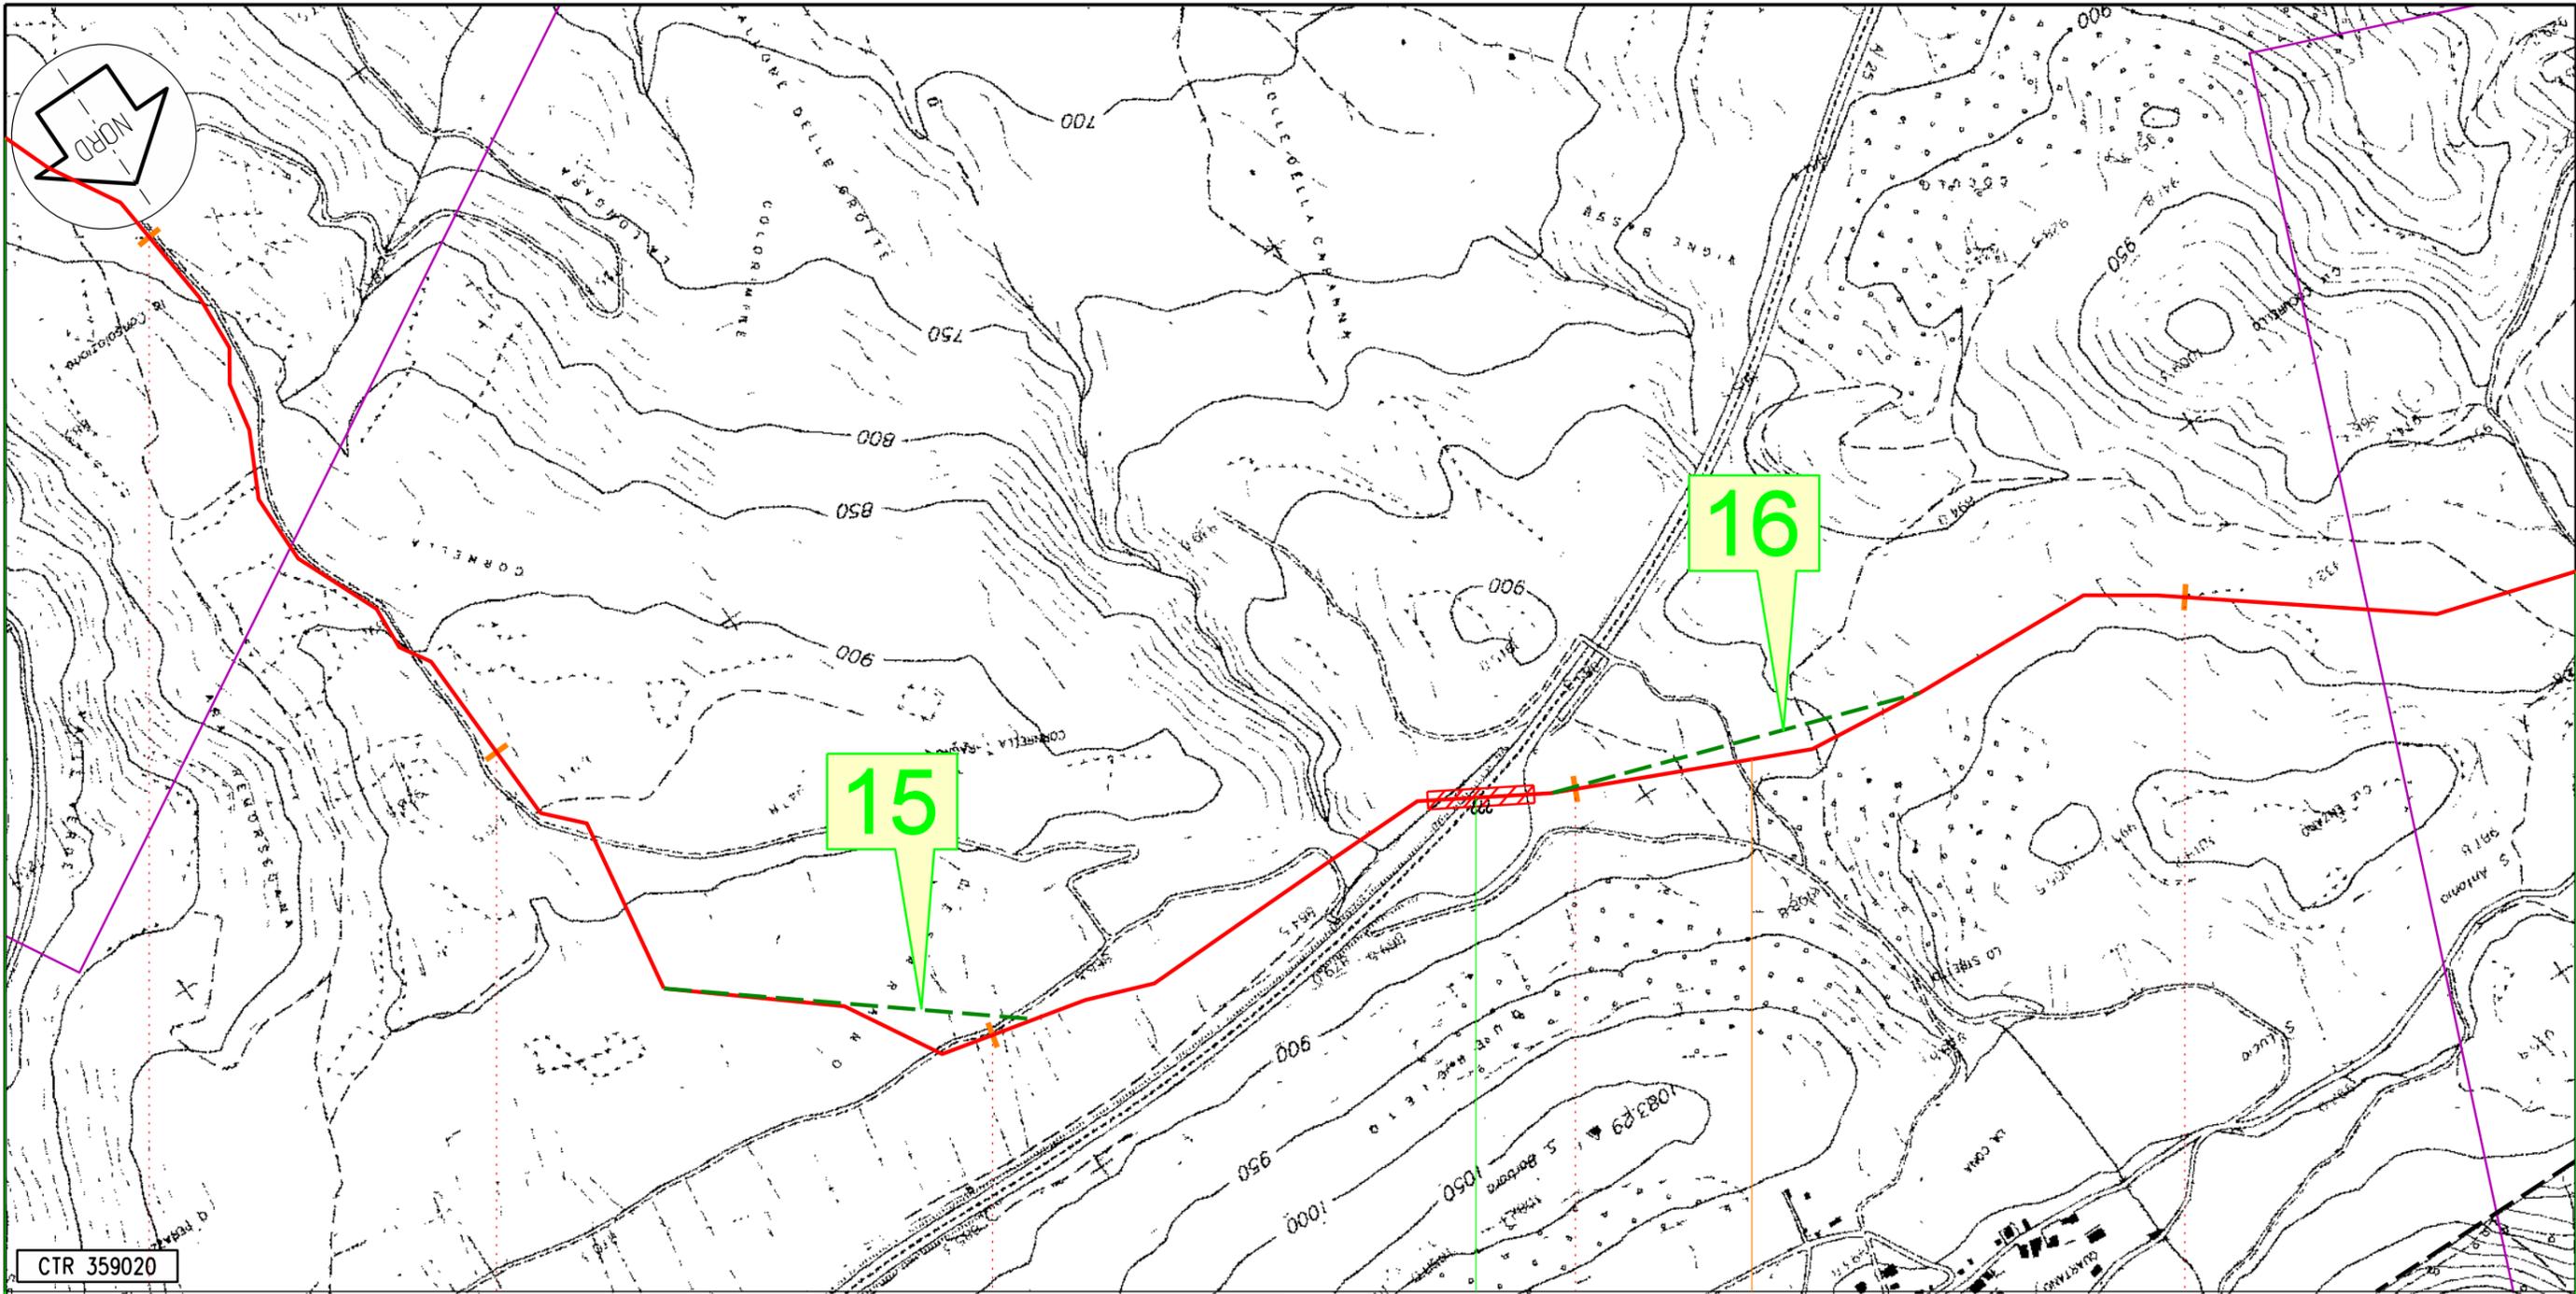

CTR 359020

L'AQUILA

AQ

63

64

65

66

67

168,720  
Metanodotto: Sulmona - Foligno

PIL n.8 km 66,276

AUTOSTRADA A24

Proprietario  
**Snam**  
 Rete Gas  
 Progettista  
**Snamprogetti**

METANODOTTO SULMONA - FOLIGNO  
 ULTERIORI VARIANTI E OTTIMIZZAZIONI DI PROGETTO


DISEGNO LB-D-83629  
 Foglio 18 di 30  
 REVISIONE 0  
 COMMESSA 662900  
 SCALA 1:10.000

Tavola  
 18

CTR 359020

CTR 349010

CTR 349140

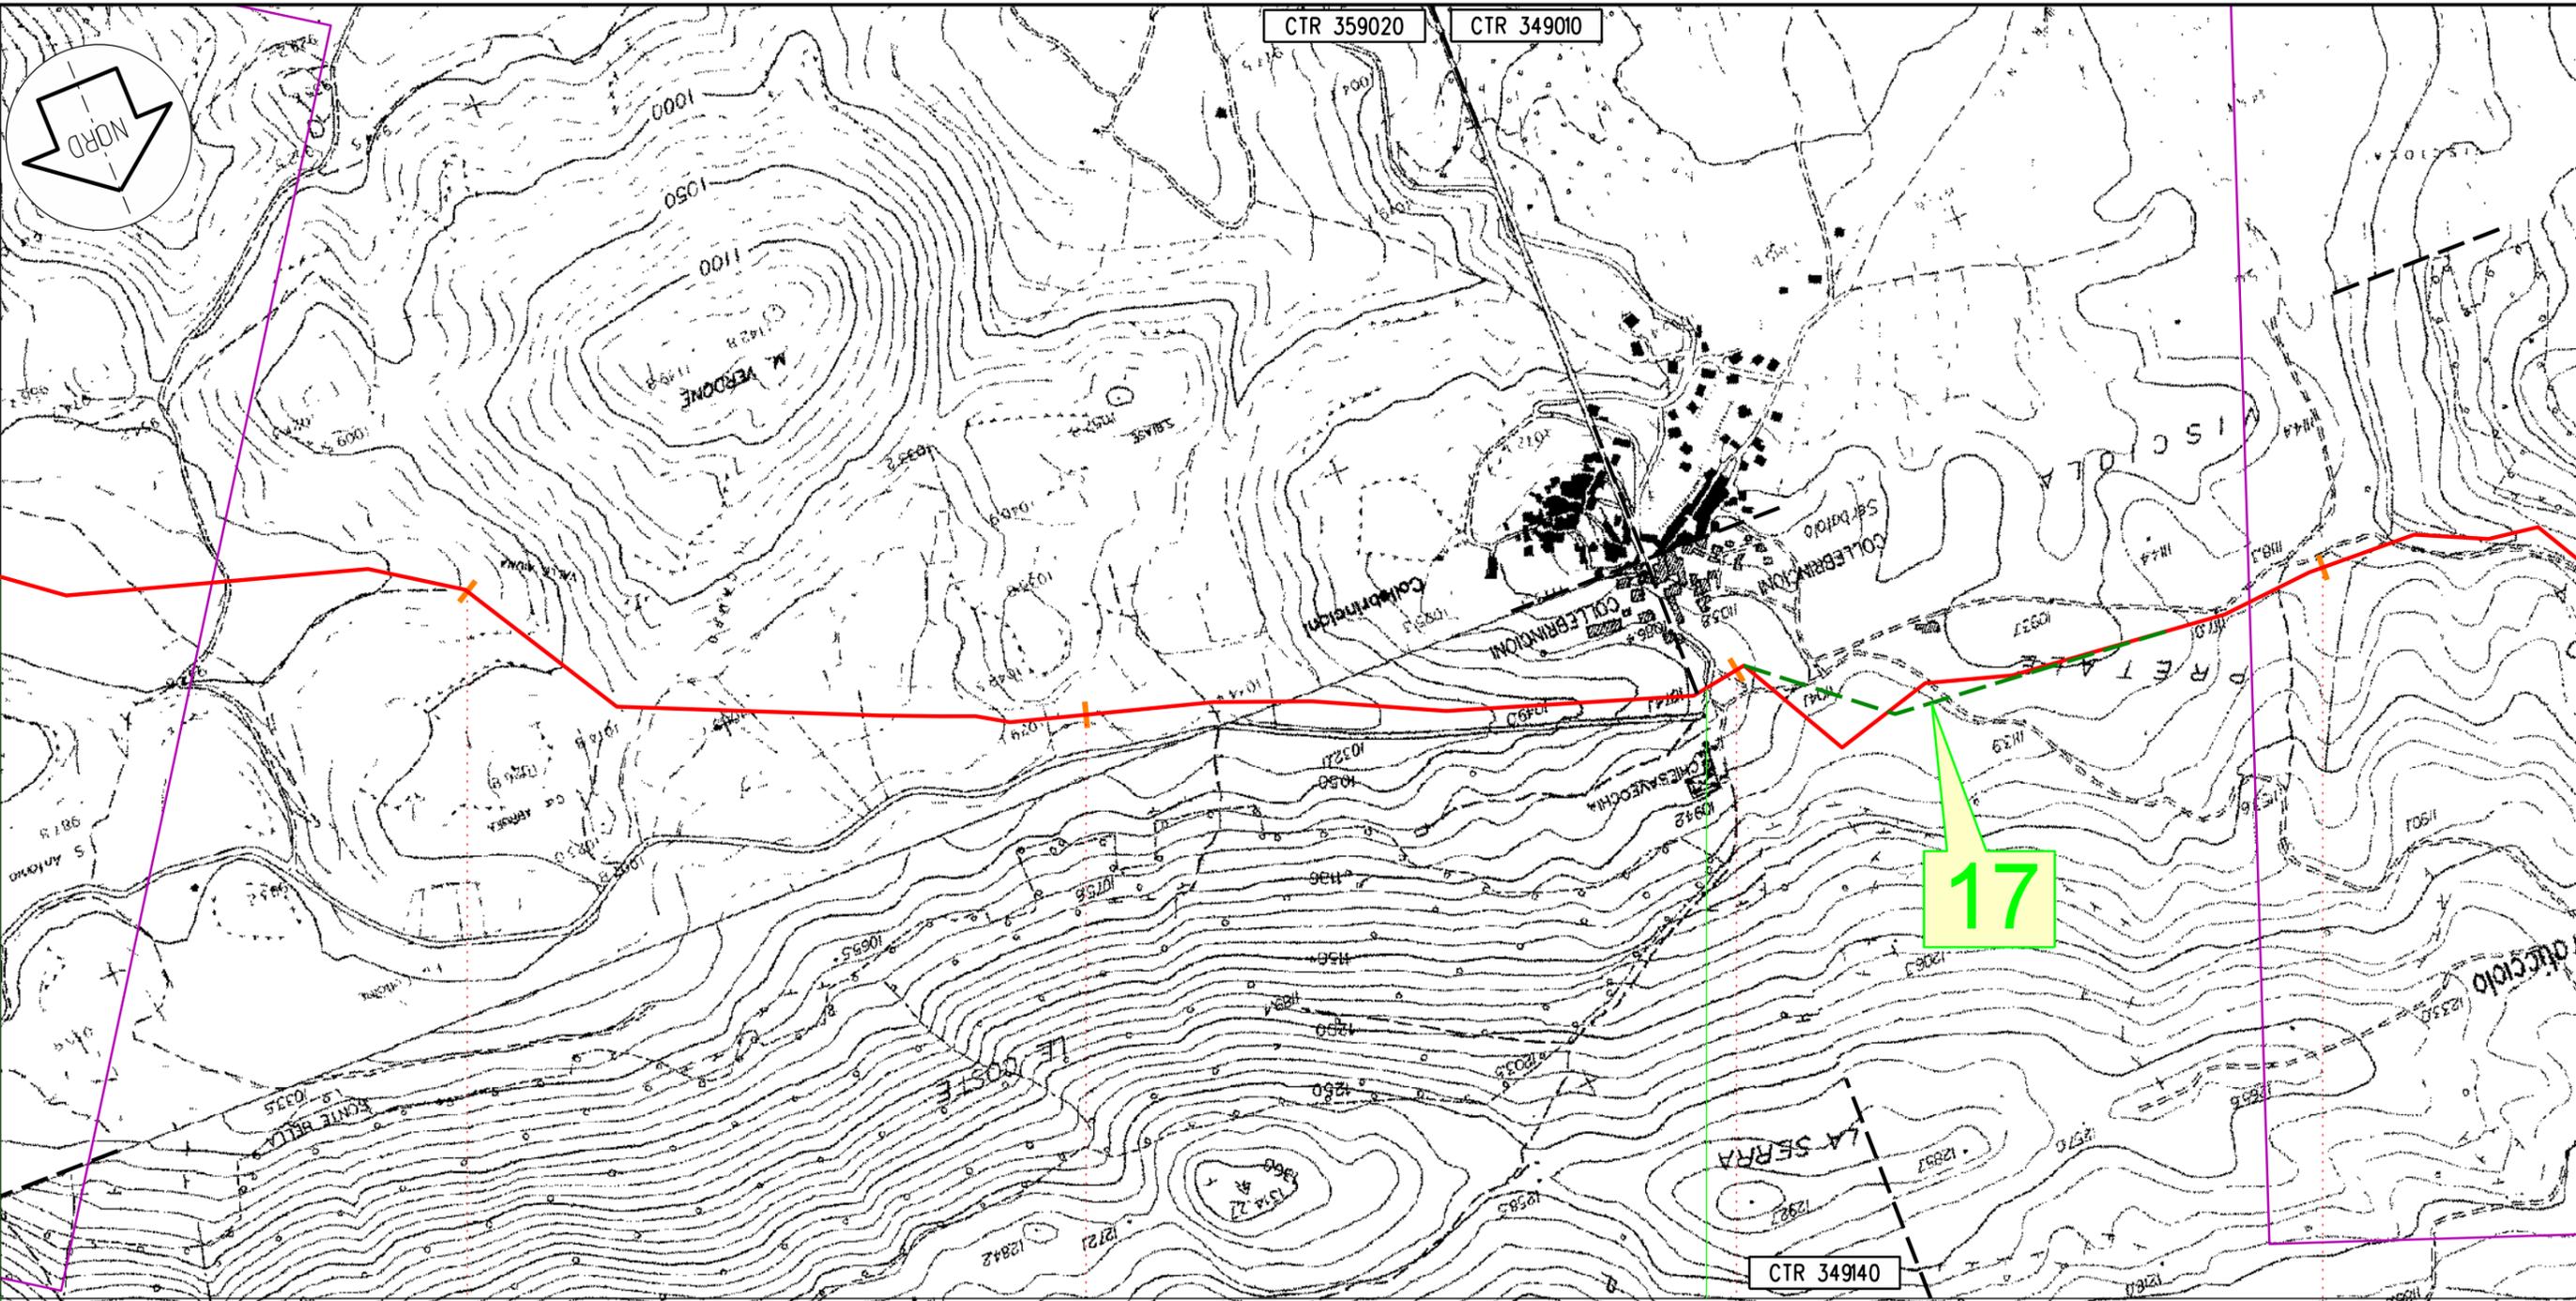

L'AQUILA

AQ

68

69

70

71

168,720

Metanodotto: Sulmona - Foligno

SP n.70 DI COLLEBRINCIONI

Proprietario

**Snam**  
Rete Gas  
Progettista  
**Snamprogetti**

METANODOTTO SULMONA - FOLIGNO


ULTERIORI VARIANTI E OTTIMIZZAZIONI DI PROGETTO

DISEGNO **LB-D-83629**  
Foglio **19 di 30**  
REVISIONE **0**  
COMMESSA **662900**  
SCALA **1:10.000**

Tavola

19

Il presente disegno e' di proprieta' aziendale - La societa' tutelera' i propri diritti a termine di legge.

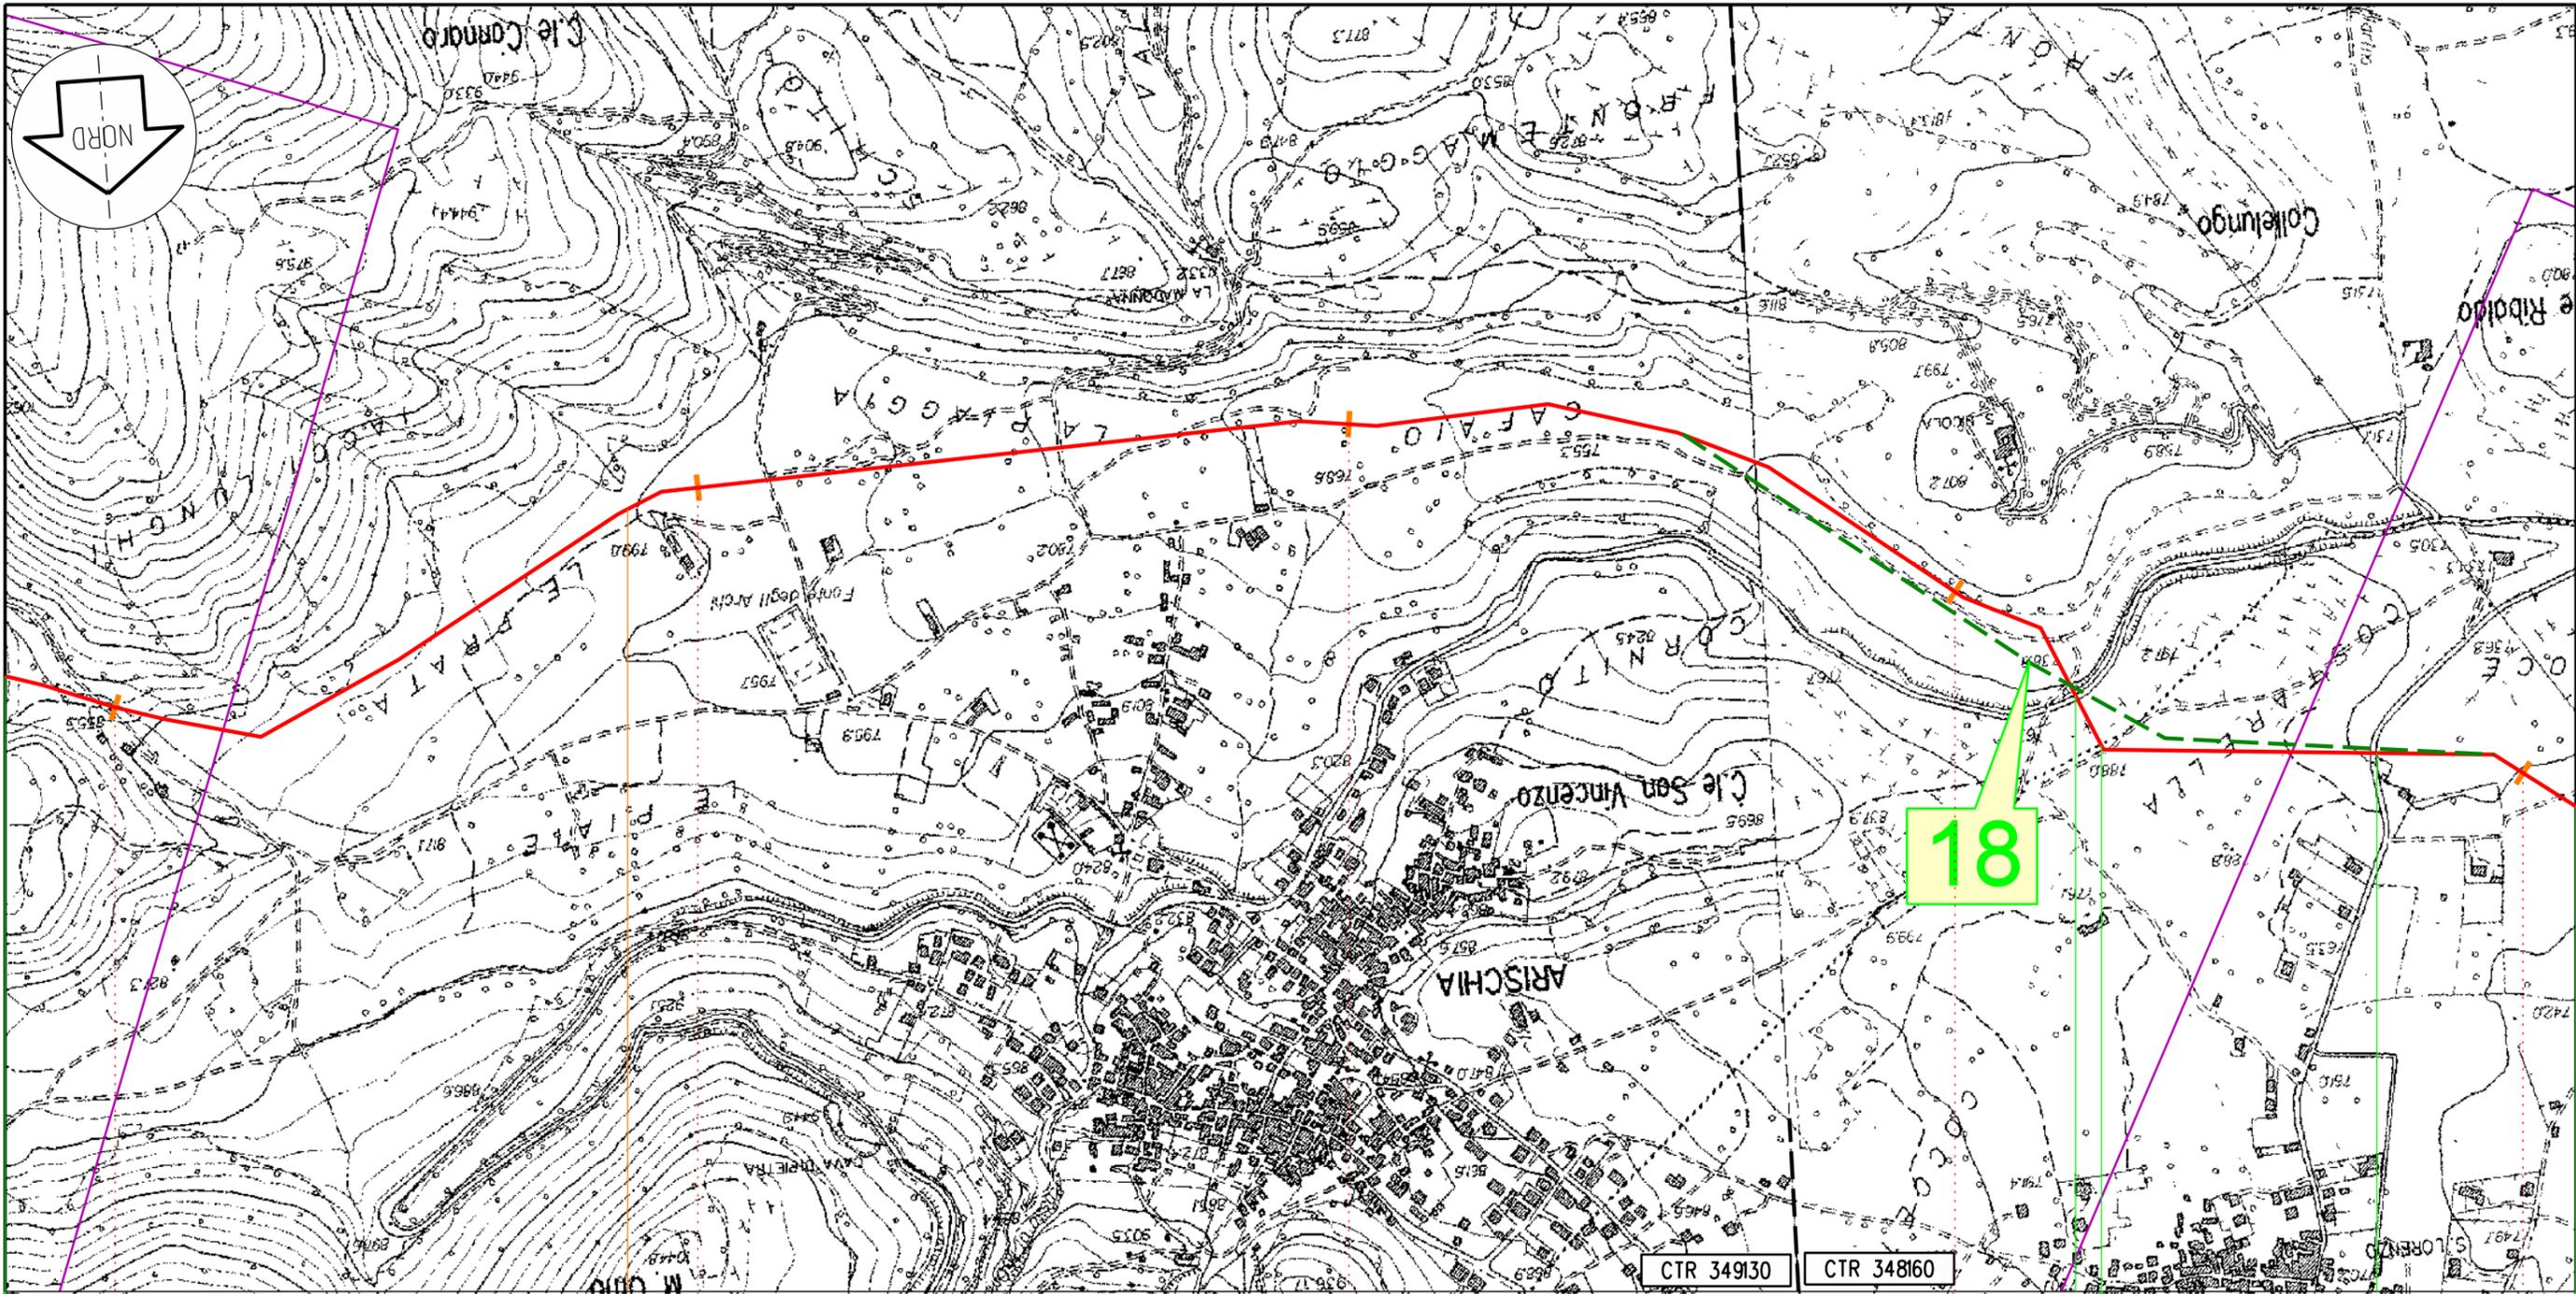

L'AQUILA

AQ

PIZZOLI

75

76

77

78

79

168,720  
Metanodotto: Sulmona - Foligno

PIDI n.9 km 75,886

SR n.80 EX SS n.80 DEL GRAN SASSO D'ITAL

SP n.29 DELL'ALTO ATERNO


Il presente disegno e' di proprieta' aziendale - La societa' tutelera' i propri diritti a termine di legge.

Proprietario  
**Snam**  
Rete Gas  
Progettista  
**Snamprogetti**

METANODOTTO SULMONA - FOLIGNO  
**ULTERIORI VARIANTI E OTTIMIZZAZIONI DI PROGETTO**

DISEGNO LB-D-83629  
Foglio 20 di 30  
REVISIONE 0  
COMMESSA 662900  
SCALA 1:10.000

Tavola  
21

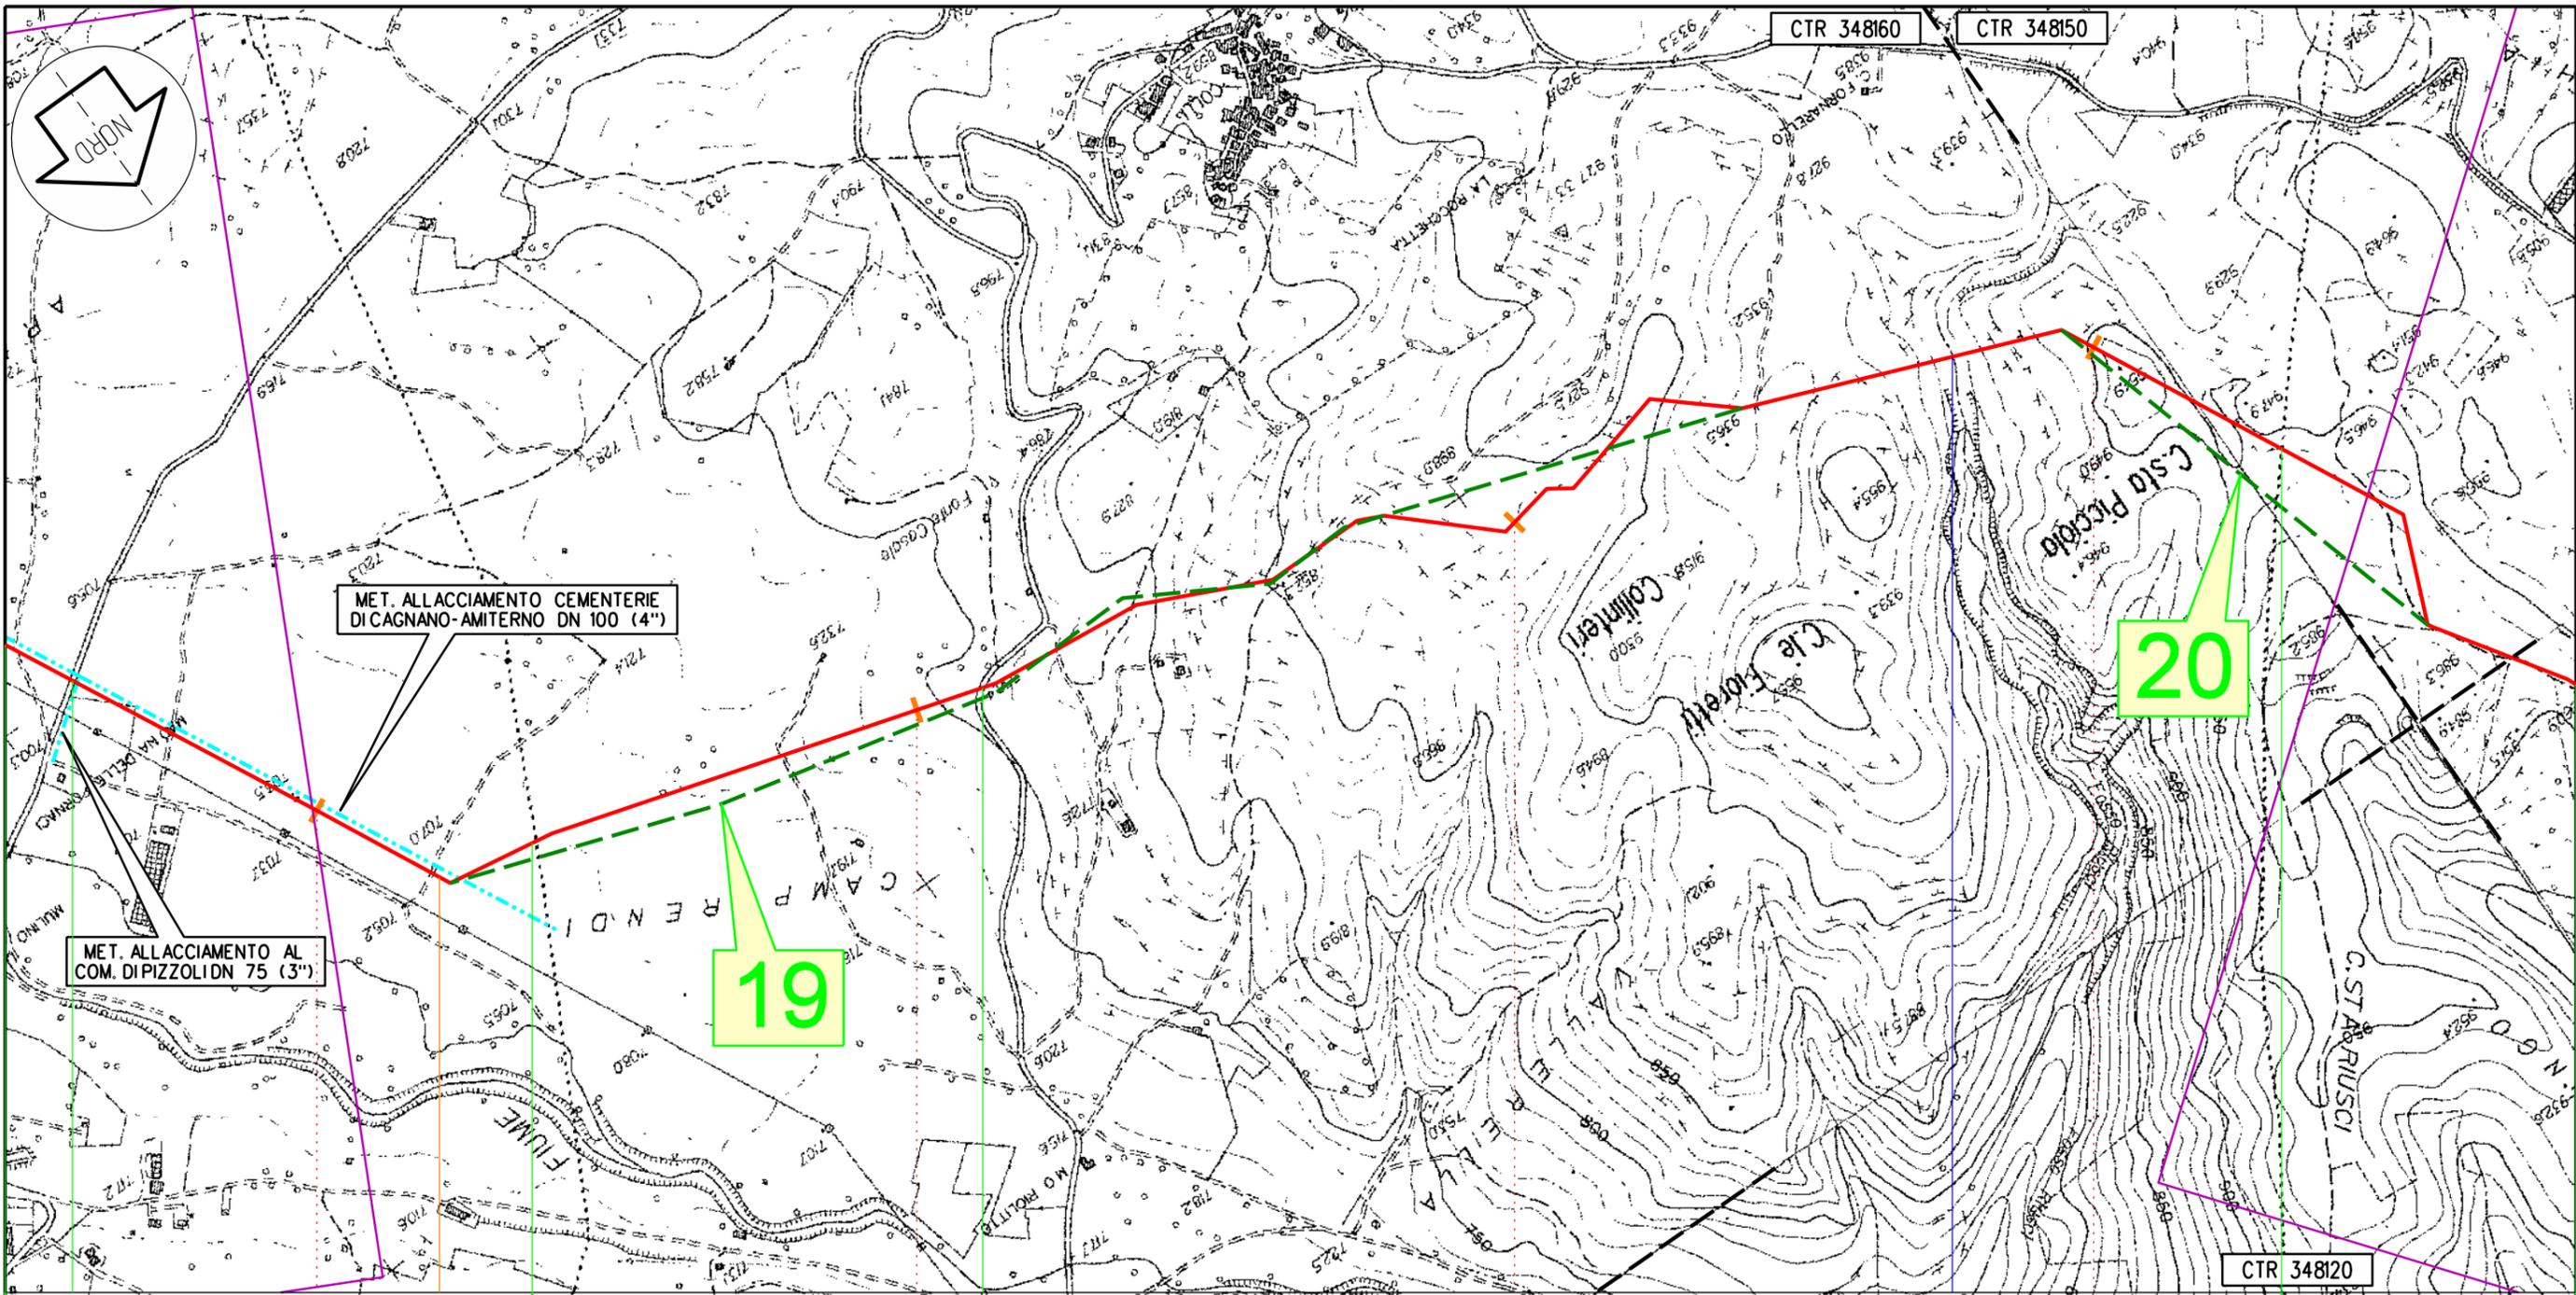

MET. ALLACCIAMENTO CEMETERIE  
DI CAGNANO-AMITERNO DN 100 (4")

MET. ALLACCIAMENTO AL  
COM. DI PIZZOLI DN 75 (3")

19

20

PIZZOLI

BARETE

CAGNANO AMITERNO

AQ

83

84

85

86

168,720  
Metanodotto: Sulmona - Foligno

PIDI n.10 km 83,213

SP n.29 DELL'ALTO ATERNO

SP

TORRENTE VALLE RUICCI

Proprietario  
**Snam**  
Rete Gas  
Progettista  
**Snamprogetti**

METANODOTTO SULMONA - FOLIGNO


ULTERIORI VARIANTI E OTTIMIZZAZIONI DI PROGETTO

DISEGNO LB-D-83629  
Foglio 21 di 30  
REVISIONE 0  
COMMESSA 662900  
SCALA 1:10.000

Tavola  
23

Il presente disegno e' di proprieta' aziendale - La societa' tutelera' i propri diritti a termine di legge.

Il presente disegno e' di proprieta' aziendale - La societa' tutelera' i propri diritti a termine di legge.

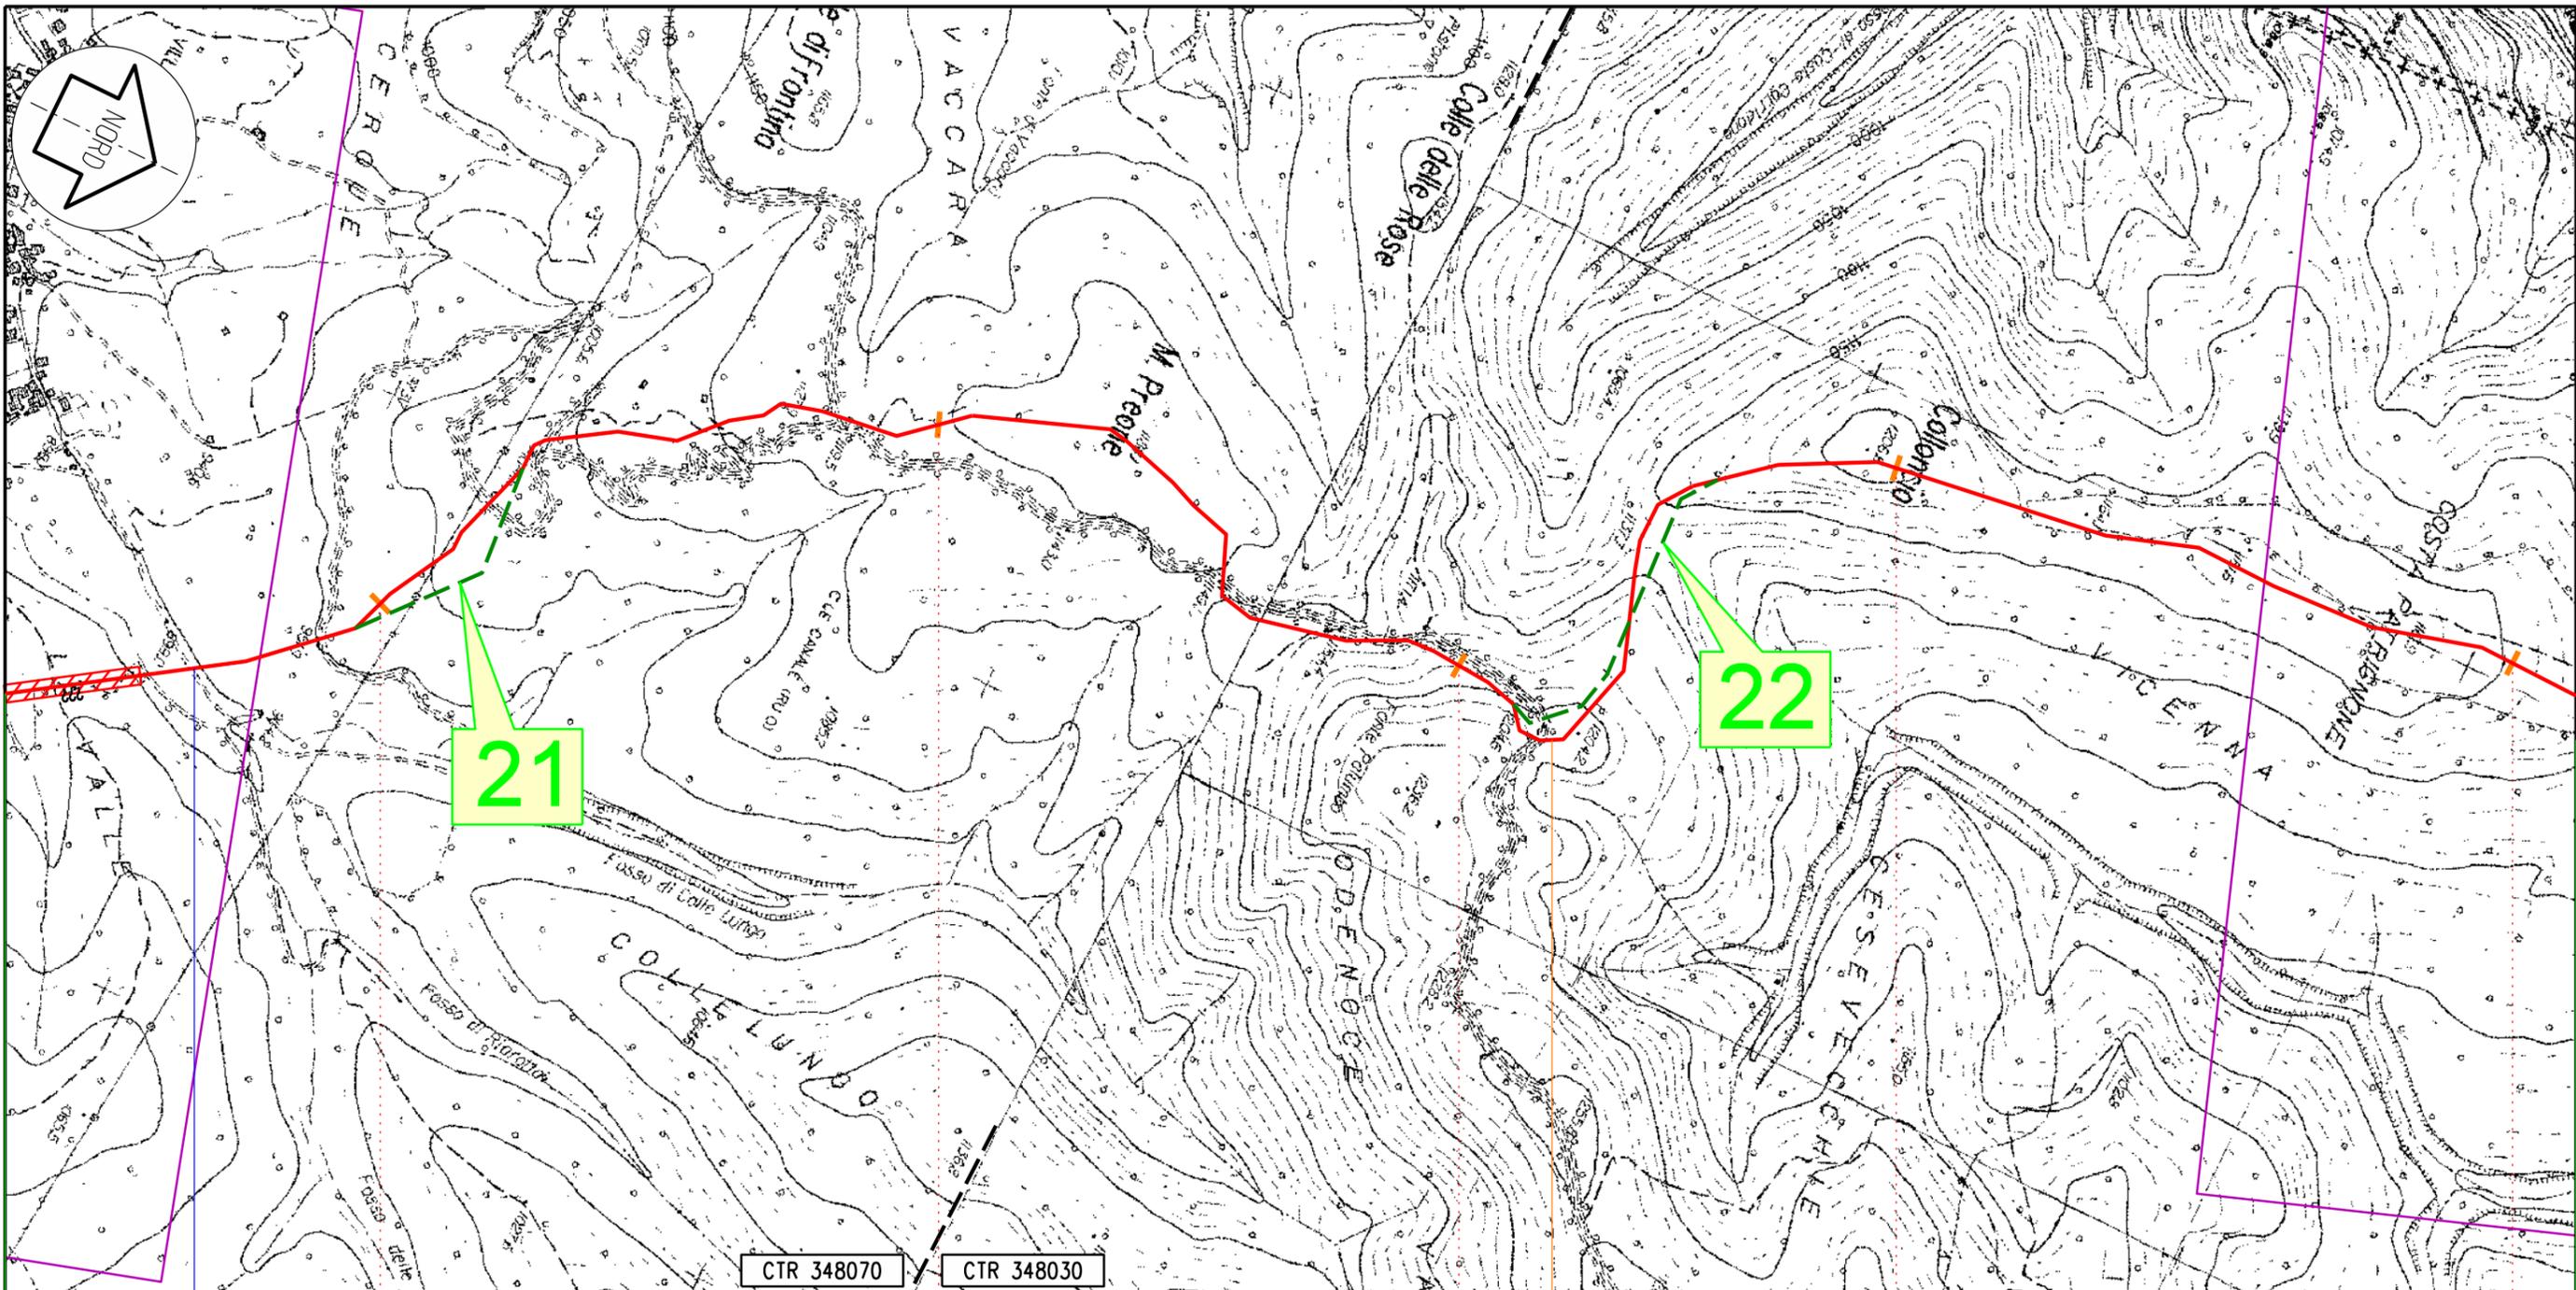

MONTEREALE

AQ

99

100

101

102

103

168,720

Metanodotto: Sulmona - Foligno

PIL n.12 km 101,200


FOSSO DELLE MOGLIE

Proprietario  
**Snam**  
 Rete Gas  
 Progettista  
**Snamprogetti**

METANODOTTO SULMONA - FOLIGNO  
 ULTERIORI VARIANTI E OTTIMIZZAZIONI DI PROGETTO

DISEGNO LB-D-83629  
 Foglio 22 di 30  
 REVISIONE 0  
 COMMESSA 662900  
 SCALA 1:10.000

Tavola  
 27

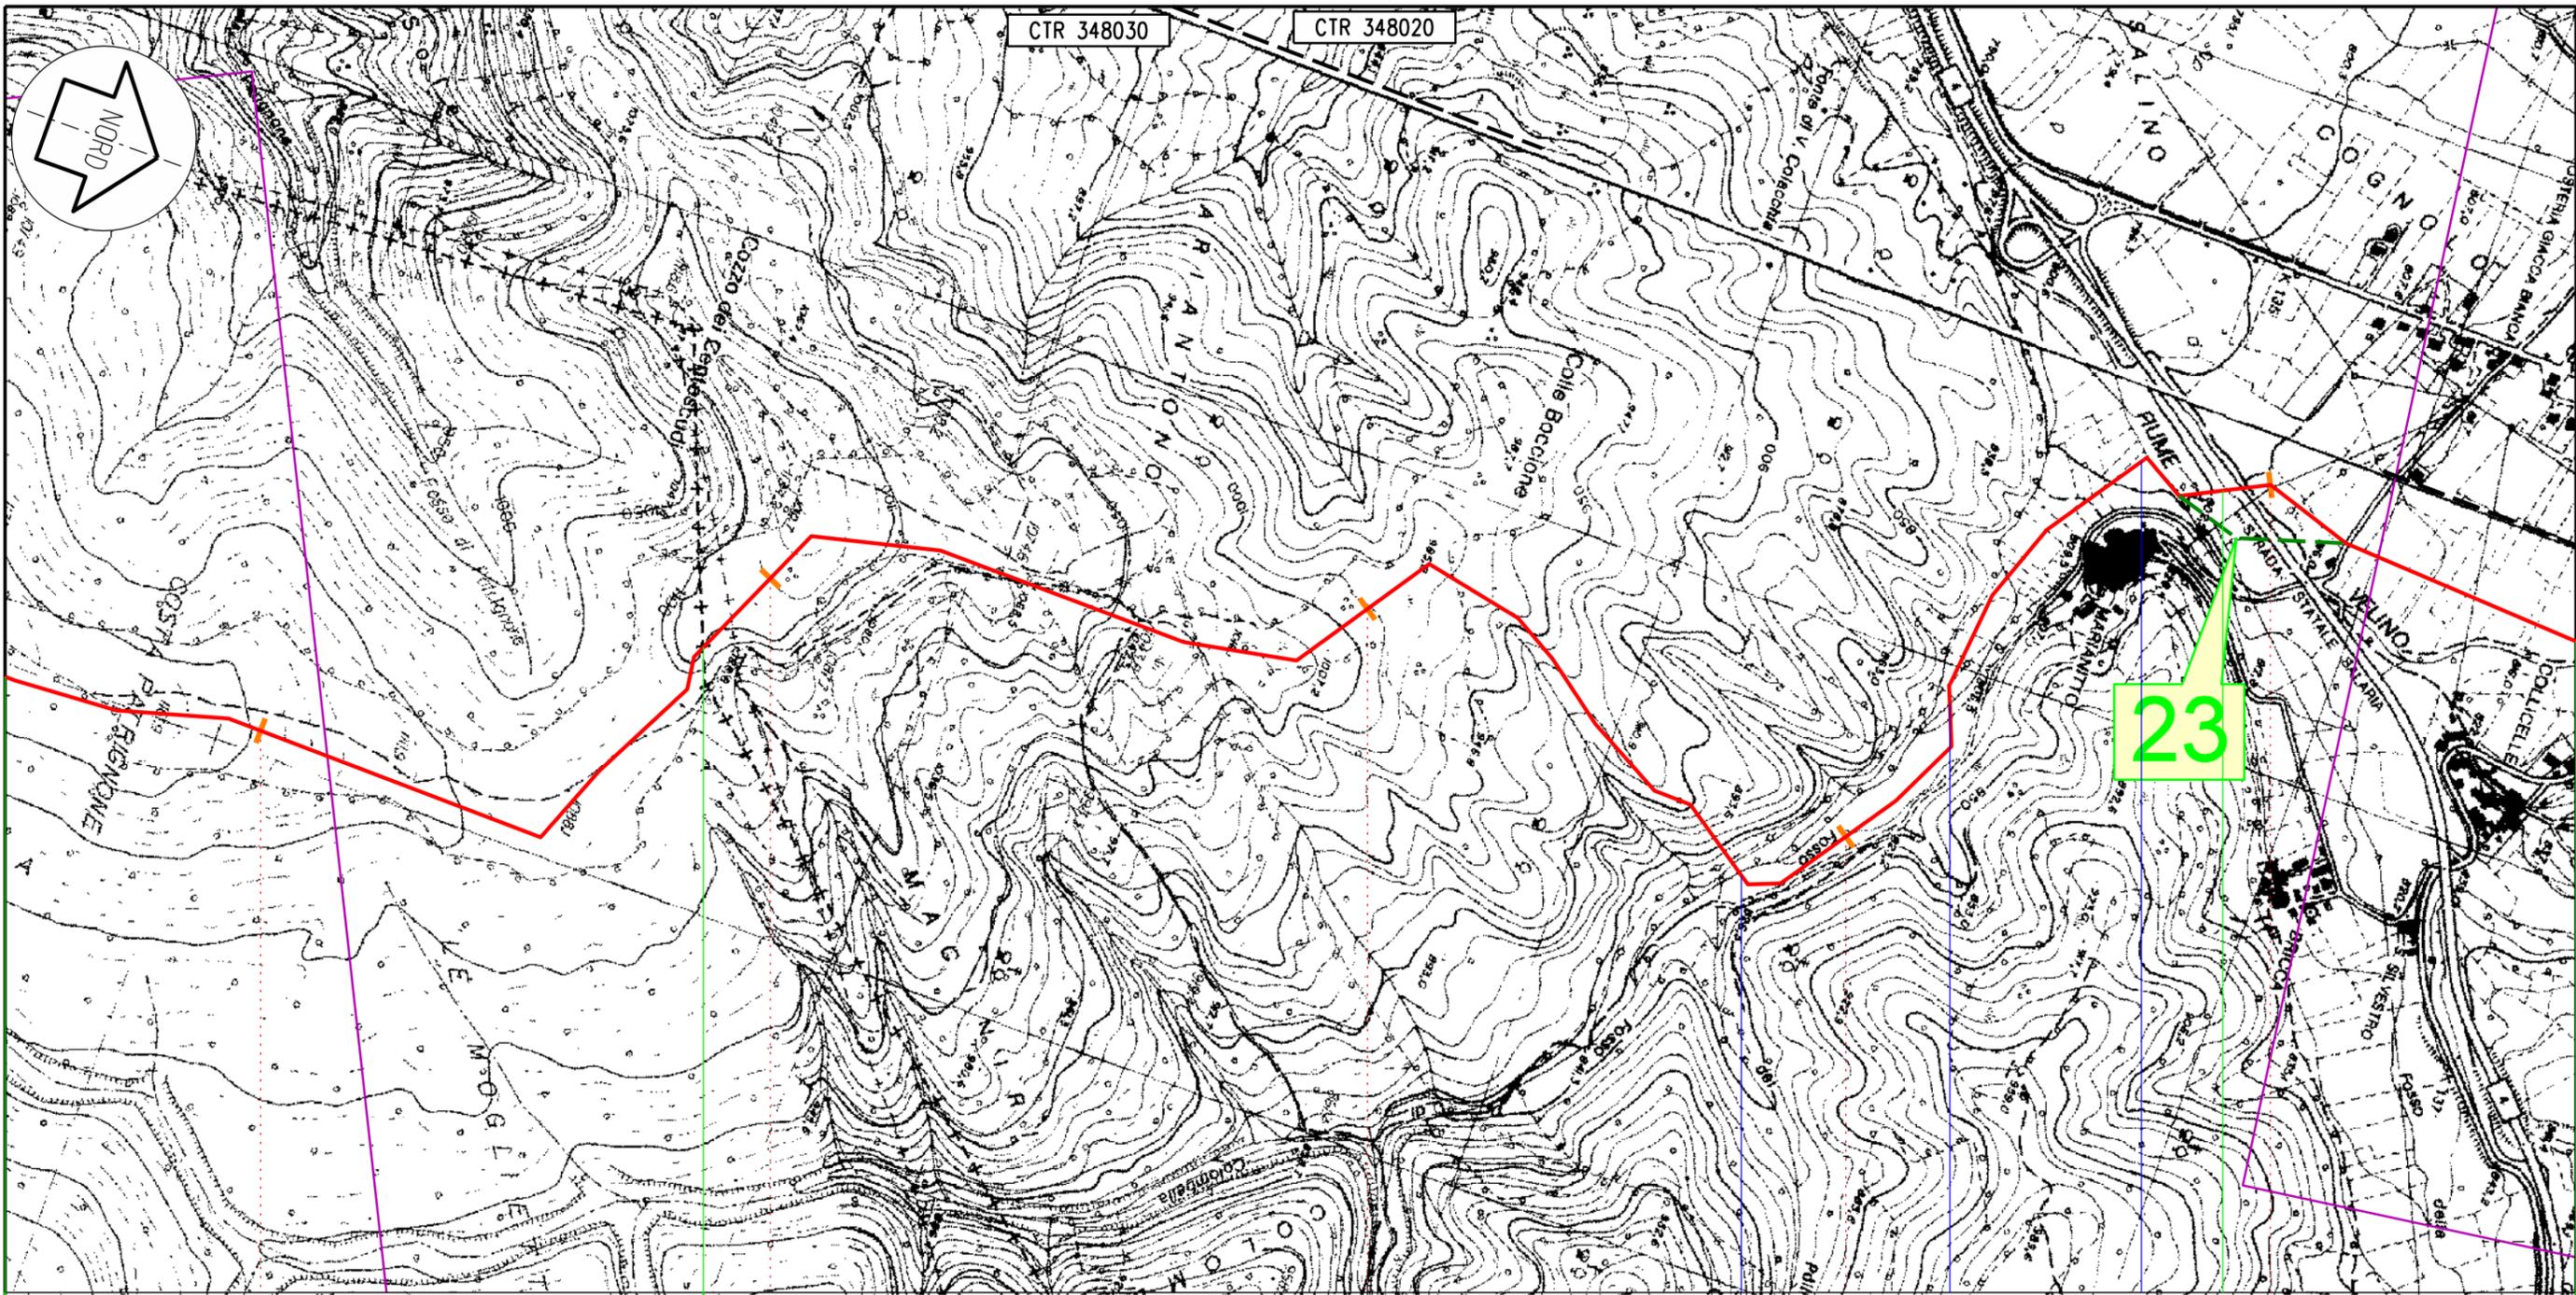

MONTEREALE AQ 103 104 105 106 107 CITTAREALE RI

168,720  
Metanodotto: Sulmona - Foligno

SS n.4 SALARIA

FOSSO COLOMBELLA FOSSO COLOMBELLA F. VELINO


Proprietario  
**Snam**  
Rete Gas  
Progettista  
**Snamprogetti**

METANODOTTO SULMONA - FOLIGNO  
**ULTERIORI VARIANTI E OTTIMIZZAZIONI DI PROGETTO**

DISEGNO LB-D-83629  
Foglio 23 di 30  
REVISIONE 0  
COMMESSA 662900  
SCALA 1:10.000

Tavola  
28

Il presente disegno e' di proprieta' aziendale - La societa' tutelera' i propri diritti a termine di legge.

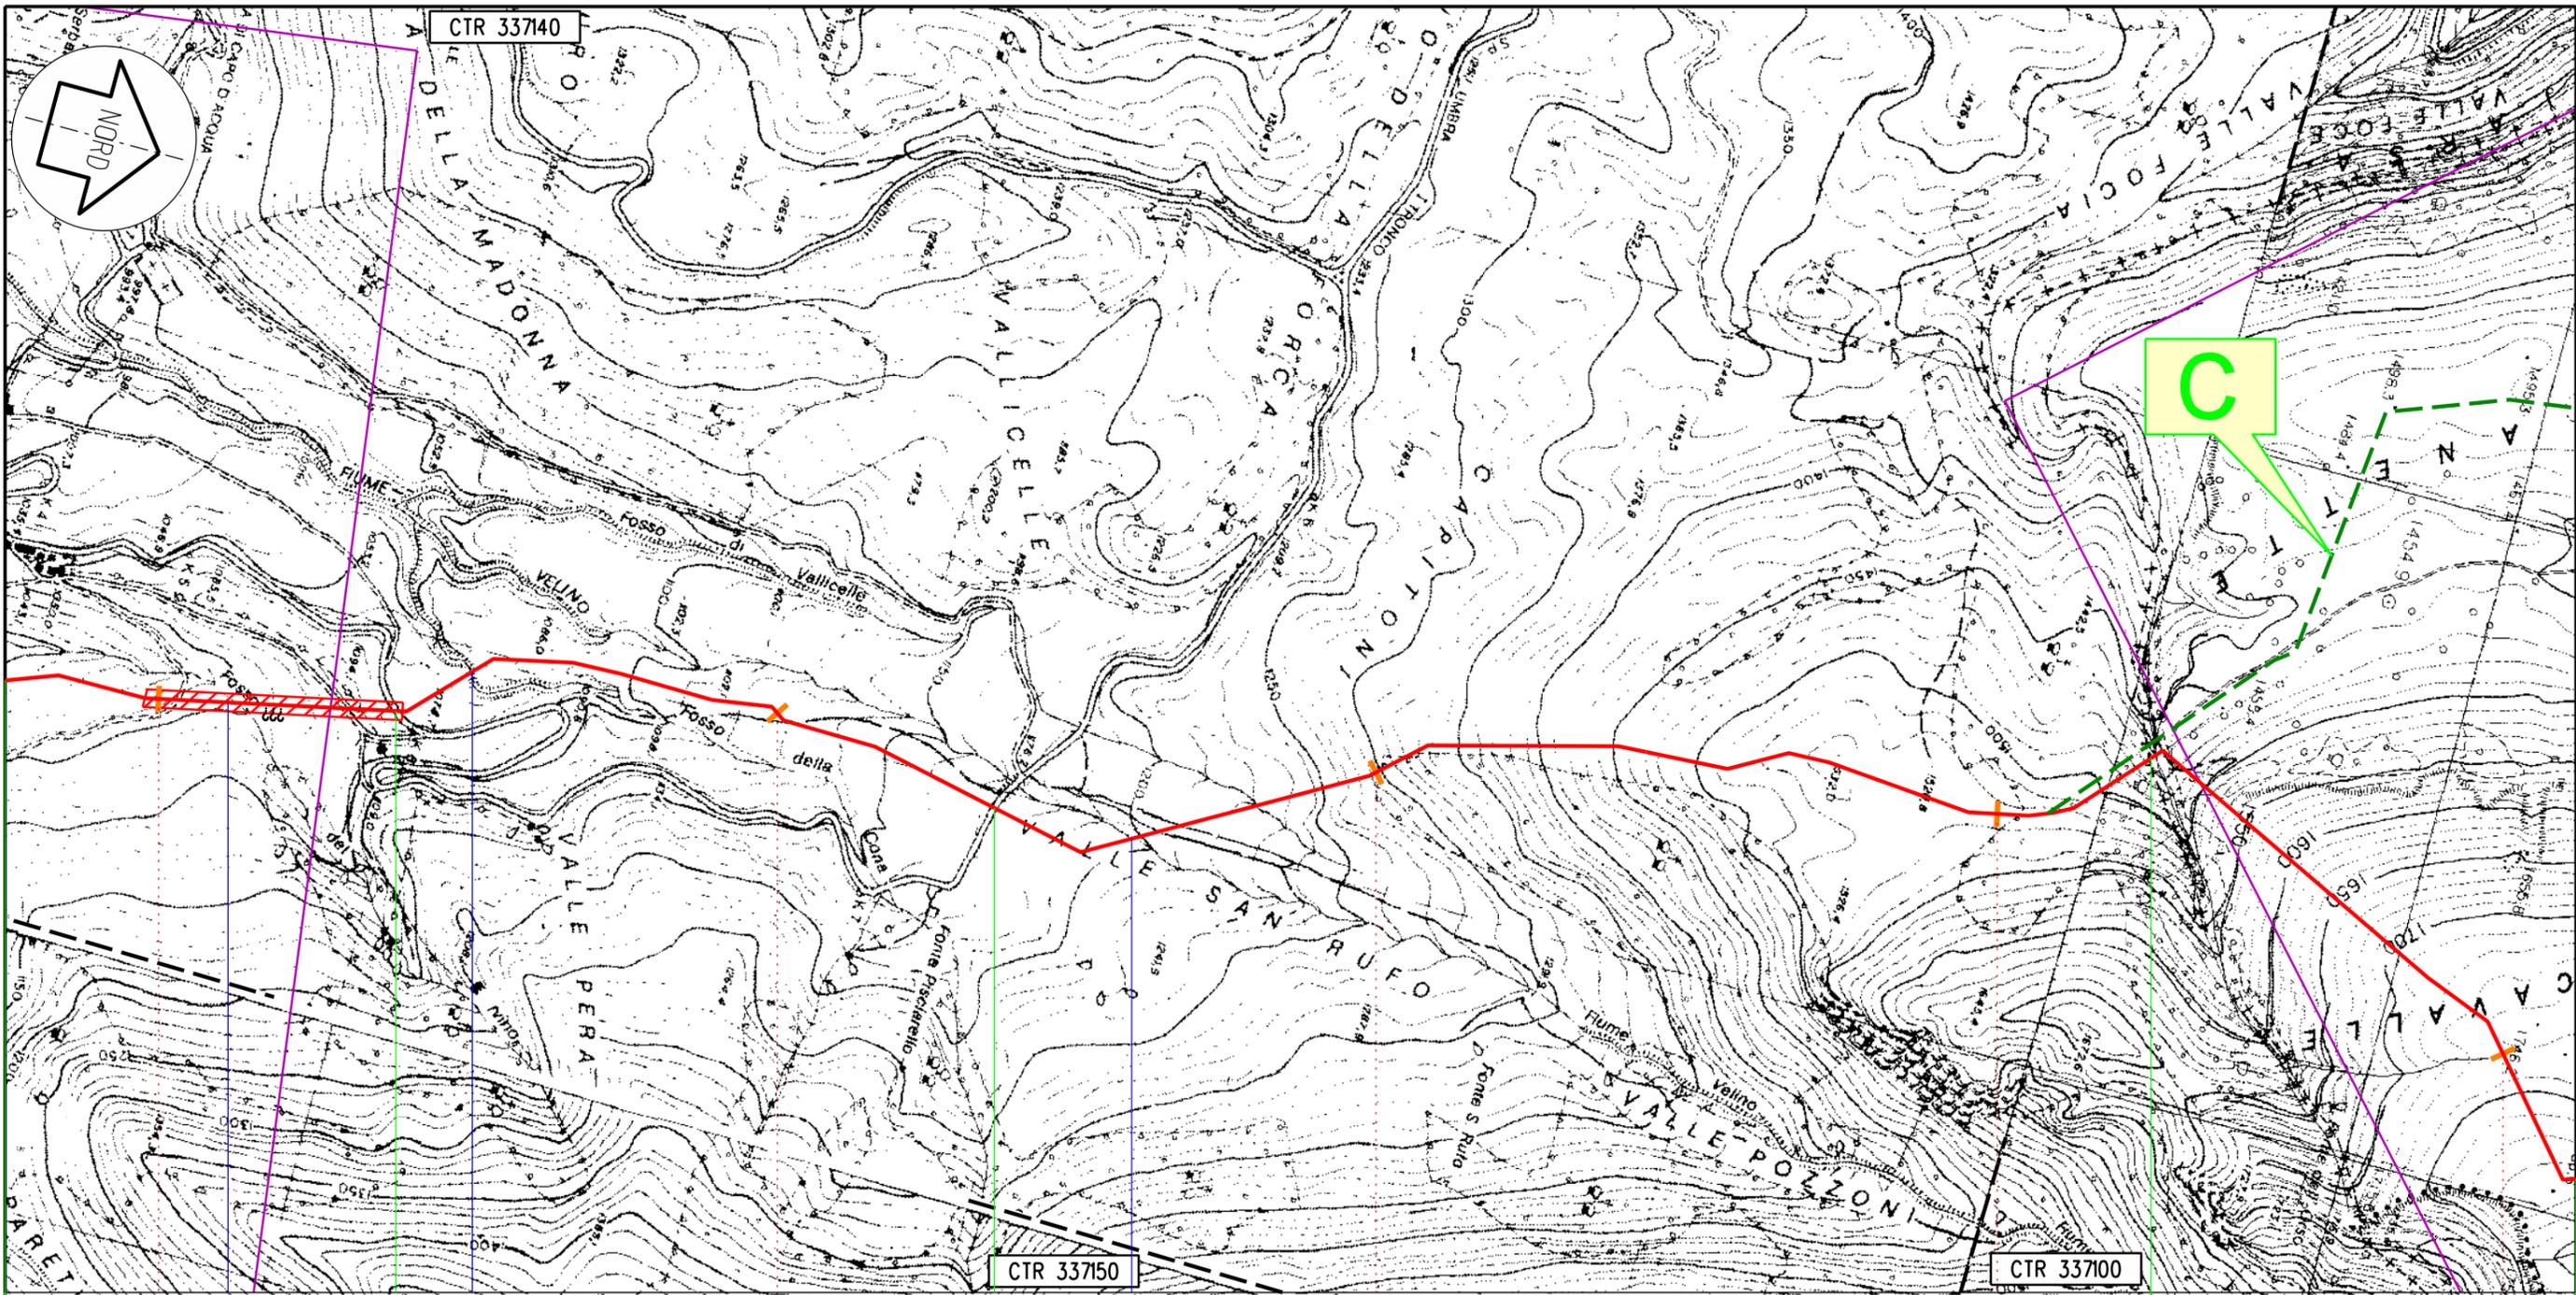

CTR 337140

CTR 337150

CTR 337100

CITTAREALE

CASCIA

RI

PG

111

112

113

114

115

168,720  
Metanodotto: Sulmona - Foligno

SP n.17 UMBRA 1° TRONCO

SP n.17 UMBRA 1° TRONCO

FOSSO DEL CORVINO

FOSSO DELLA CONA

F. VELINO

Proprietario  
**Snam**  
Rete Gas  
Progettista  
**Snamprogetti**

METANODOTTO SULMONA - FOLIGNO

ULTERIORI VARIANTI E OTTIMIZZAZIONI DI PROGETTO


DISEGNO LB-D-83629  
Foglio 24 di 30  
REVISIONE 0  
COMMESSA 662900  
SCALA 1:10.000

Tavola  
30

Il presente disegno e' di proprieta' aziendale - La societa' tutelera' i propri diritti a termine di legge.





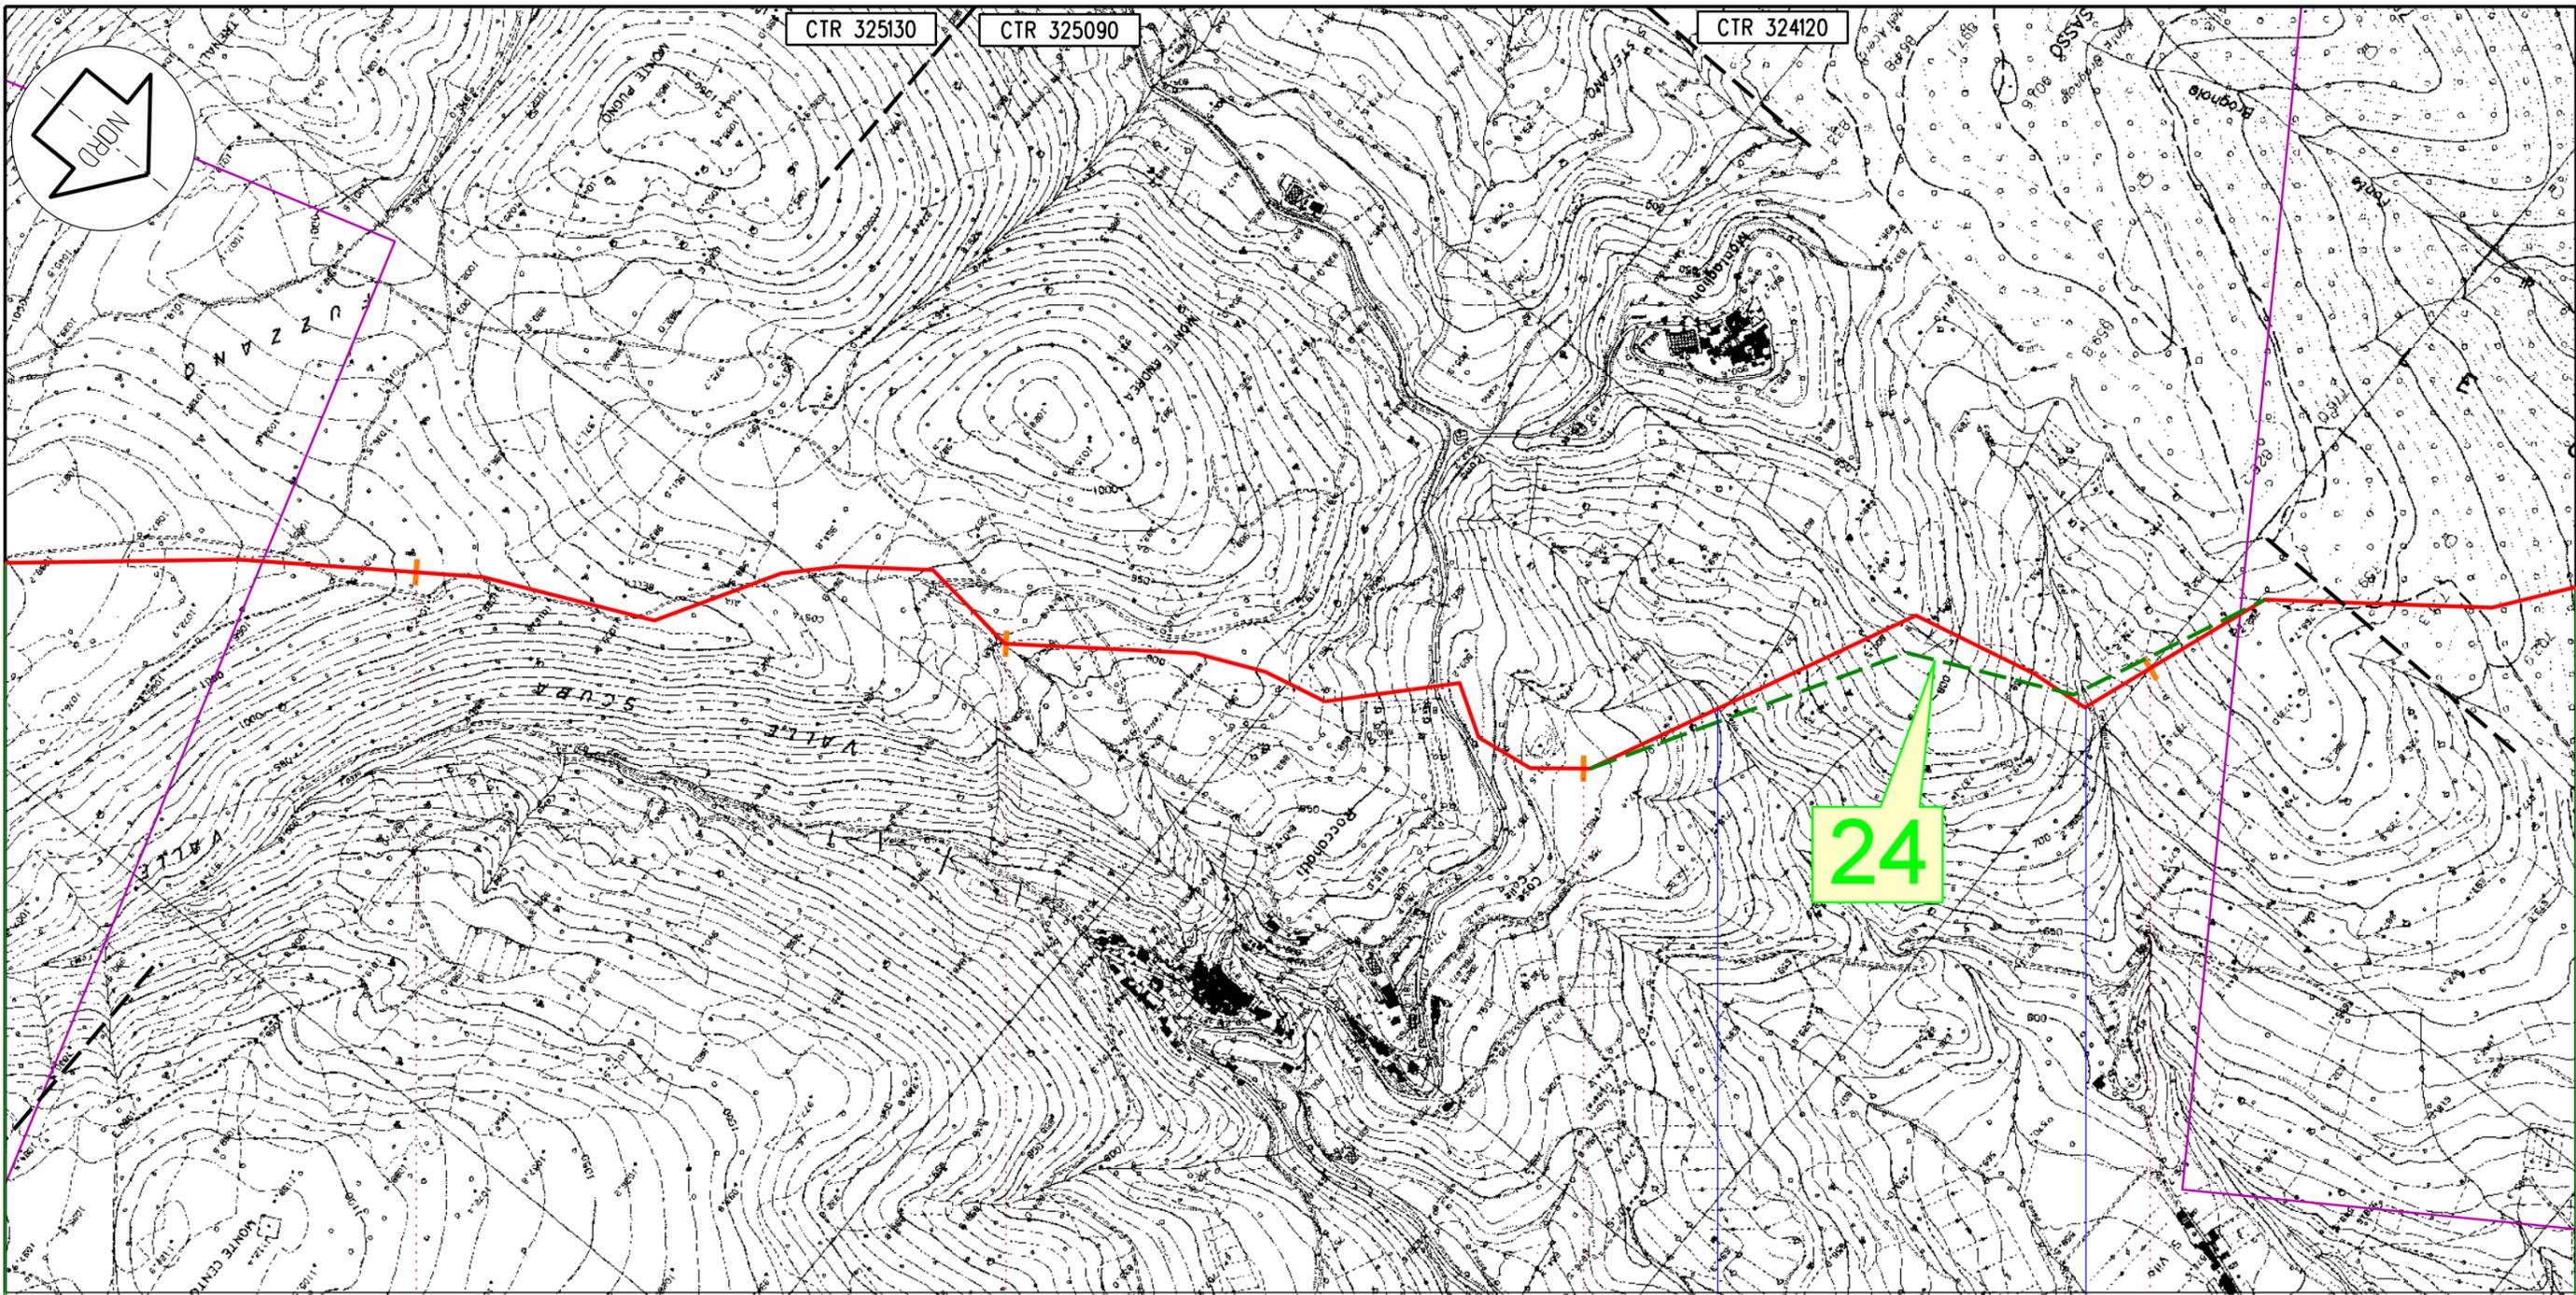

Il presente disegno e' di proprieta' aziendale - La societa' tutelera' i propri diritti a termine di legge.

PRECI

PG

143

144

145

146

168,720  
Metanodotto: Sulmona - Foligno

FOSSO DELLA VACCARECCIA

FOSSO DEL TERMINILLO

Proprietario  
**Snam**  
Rete Gas  
Progettista  
**Snamprogetti**

METANODOTTO SULMONA - FOLIGNO


ULTERIORI VARIANTI E OTTIMIZZAZIONI DI PROGETTO

DISEGNO LB-D-83629  
Foglio 27 di 30  
REVISIONE 0  
COMMESSA 662900  
SCALA 1:10.000

Tavola  
38



Il presente disegno e' di proprieta' aziendale - La societa' tutelera' i propri diritti a termine di legge.

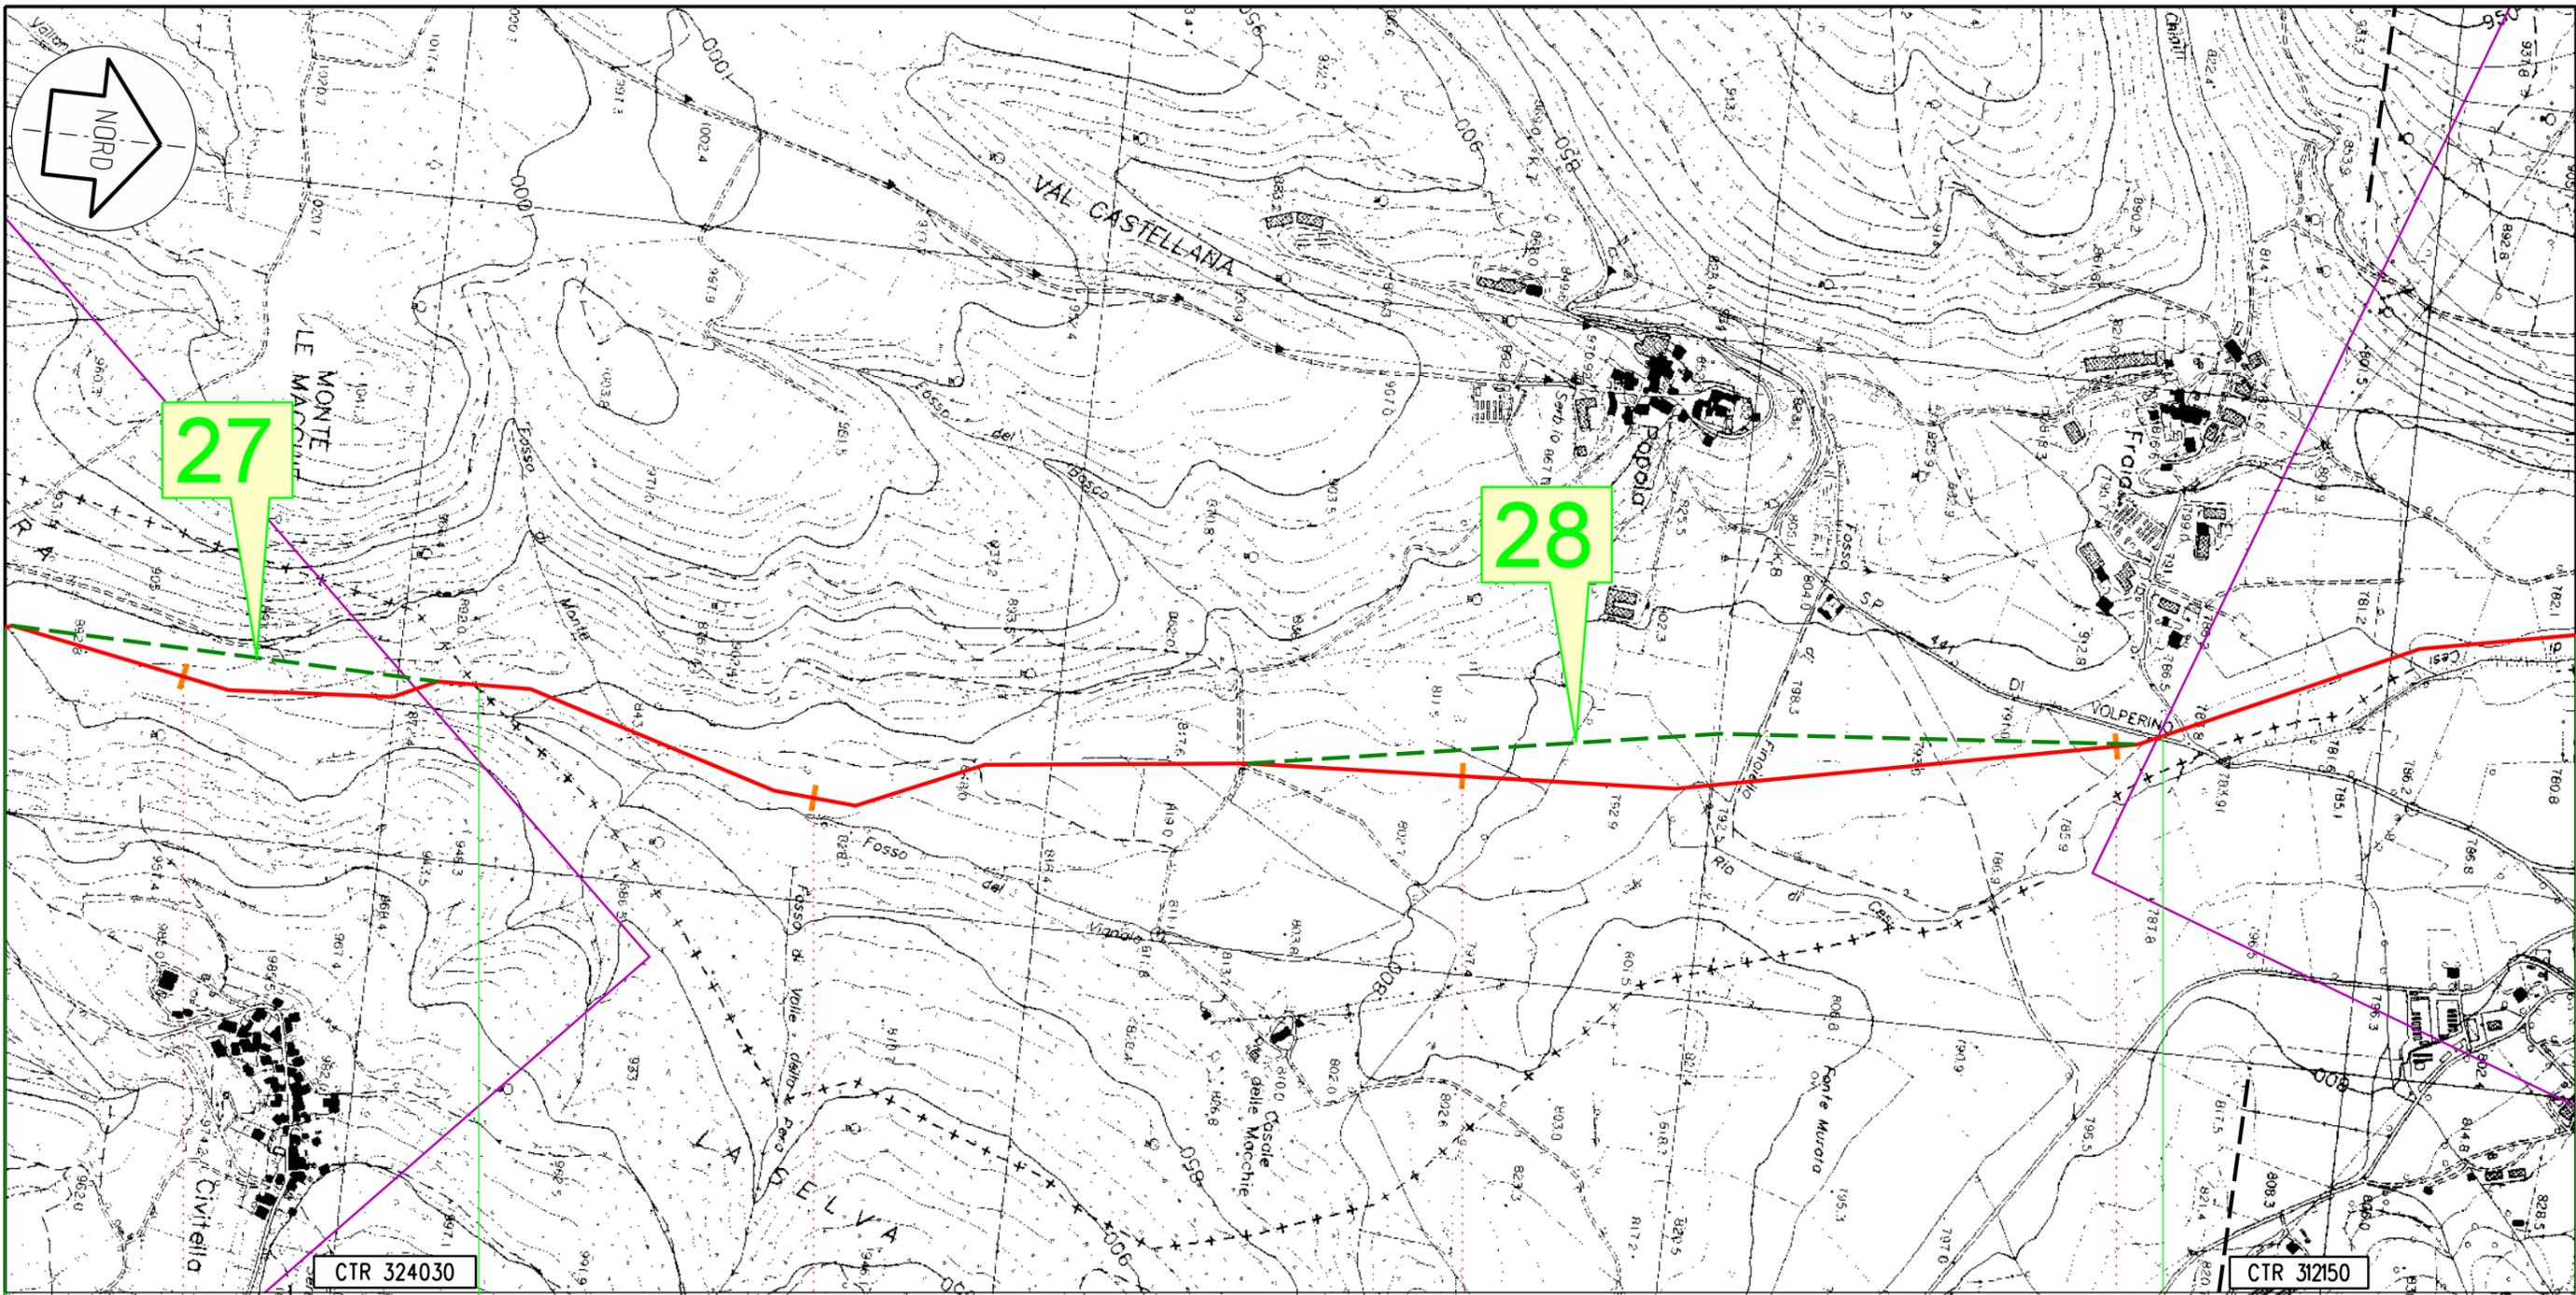

SERRAVALLE DEL CHIANTI

FOLIGNO

MC

PG

162

163

164

165

168,720  
Metanodotto: Sulmona - Foligno

SP n.441DI VOLPERINO

Proprietario  
**Snam**  
Rete Gas  
Progettista  
**Snamprogetti**


METANODOTTO SULMONA - FOLIGNO

ULTERIORI VARIANTI E OTTIMIZZAZIONI DI PROGETTO

DISEGNO LB-D-83629  
Foglio 29 di 30  
REVISIONE 0  
COMMESSA 662900  
SCALA 1:10.000

Tavola  
43

Il presente disegno e' di proprieta' aziendale - La societa' tutelera' i propri diritti a termine di legge.

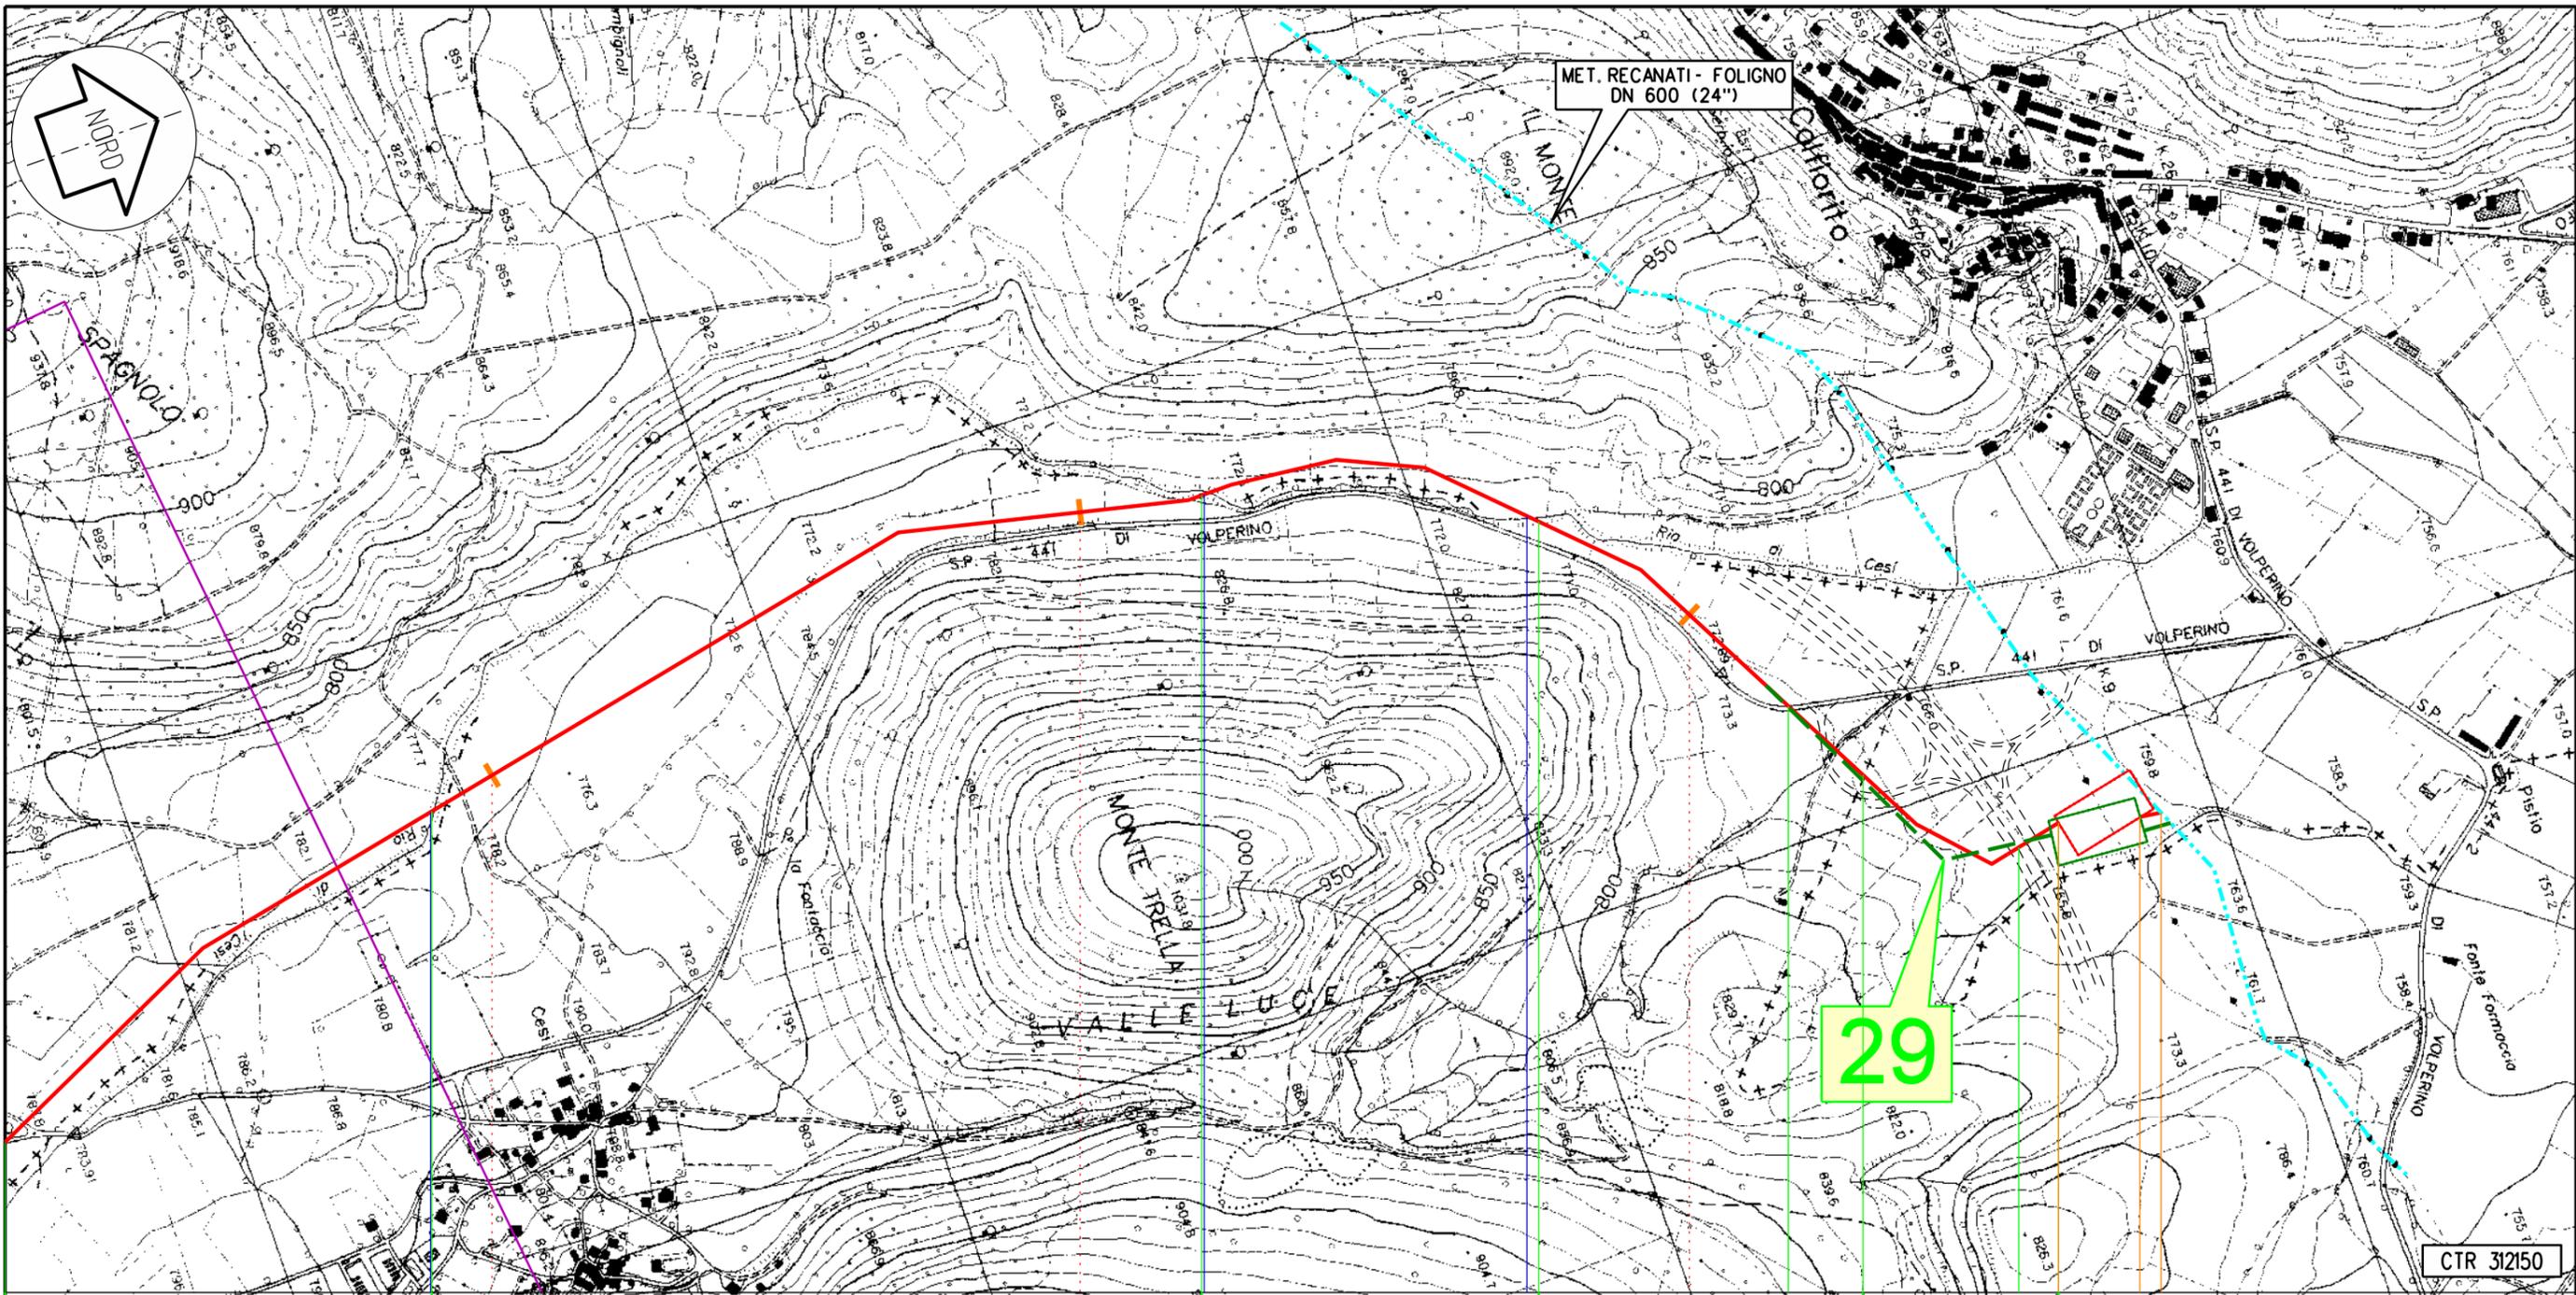

MET. RECANATI - FOLIGNO  
DN 600 (24")

29

CTR 312150

FOLIGNO  
PG

SERRAVALLE DEL CHIEN TI  
MC

FOLIGNO  
PG

SERRAVALLE DEL CHIEN TI  
MC

FOLIGNO  
PG

166

167

168

168,720  
Metanodotto: Sulmona - Foligno

km 168,720

AREA TRAPPOLE km 168,720

PIDI n.19 km 168,720

N.1 LINEA DN 600 (24")

SP n.51

SS n. 77 VAL DI CHIEN TI (IN PROGETTO)

RIO DEI CESI

RIO DEI CESI

RIO DEI CESI

Proprietario  
**Snam**  
Rete Gas  
Progettista  
**Snamprogetti**

METANODOTTO SULMONA - FOLIGNO  
**ULTERIORI VARIANTI E OTTIMIZZAZIONI DI PROGETTO**

DISEGNO LB-D-83629  
Foglio 30 di 30  
REVISIONE 0  
COMMESSA 662900  
SCALA 1:10.000

Tavola  
44