

RACCOMANDATA A.R.

Al Ministero dell'Ambiente e della Tutela del
Territorio e del Mare
Direzione Generale per le valutazioni e le
autorizzazioni ambientali
Via Cristoforo Colombo, n. 44
00161 ROMA

RACCOMANDATA A.R.

Al Ministero delle Infrastrutture e dei Trasporti
Dipartimento per le Infrastrutture i Sistemi
Informatici e Statistici
Direzione Generale per la Vigilanza sulle
Concessioni Autostradali
Via Nomentana, 2
00147 - ROMA

RACCOMANDATA A.R.

Alla Regione Veneto
Direzione Commissioni Valutazioni
Unità Organizzativa Valutazione Impatto
Ambientale
Calle Priuli, 99
30121 VENEZIA

RACCOMANDATA A.R.



Spettabile Autostrada Brescia Verona Vicenza
Padova Spa
Via Flavio Gioia, 71
37135 VERONA

**OGGETTO: PROLUNGAMENTO NORD AUTOSTRADA A31 VALDASTICO –
OSSERVAZIONE OPPOSIZIONE**

Il sottoscritto Marighetto Kristian

- relativamente al progetto definitivo dei lavori in oggetto indicati per i quali è in corso presso il Ministero dell'Ambiente la procedura VIA n. 3717 per il Tronco Trento - Valdastico - Piovene Rocchette- Varianti di tracciato nei tratti dal km 1+328 al km 11+169 e dal km 13+757 al km 17+841;
- ed inoltre presso il Ministero delle Infrastrutture la procedura di apposizione del vincolo preordinato all'esproprio;
- in qualità di comproprietario con la moglie Verde Giada dei terreni in Cogollo del Cengio (VI) Via Ponte Pilo in catasto al F. 34 m.n. 1005 – 458 – 395 – 604 – 598 – 612 e del fabbricato residenziale, occupato dal proprio nucleo familiare, in catasto al F. 34 Mn. 458 sub 4 e 5;

OSSERVA

- di essere stato interessato dall'avviso di esproprio solamente per il m.n. 1005 del F. 34 dove è prevista la realizzazione della infrastruttura;

- l'elaborato "CANTIERIZZAZIONE – PISTE DI CANTIERE – PISTE DI CANTIERE VIADOTTO DI PIOVENE" prevede di realizzare due piste di cantiere che interesseranno i propri terreni;
- in particolare la pista di cantiere più a nord è prevista in un pendio con inclinazione maggiore di 45° in modo da lambire il proprio fabbricato e intersecare l'angolo più a est dell'immobile;
- non risulta attivata la procedura di esproprio per realizzare dette opere di cantiere;

Considerato quanto sopra;

SI OPPONE

Alla realizzazione delle piste di cantiere come sopra specificate in quanto:


- le stesse metterebbero in serio pericolo la stabilità del pendio, pregiudicando la statica del fabbricato con serio pericolo per gli occupanti;
- le opere di cantiere procurerebbero seri danni al fabbricato e alla proprietà peraltro in assenza di attivazione di procedura di esproprio come previsto dalla Legge.


INVITA

i Soggetti competenti a valutare altre soluzioni per accedere al cantiere senza interessare e minare la sicurezza del fabbricato.

Si allega stralcio della planimetria di esproprio e dell'elaborato di cantierizzazione con indicazioni dell'area interessata dagli interventi.

Li, 6 marzo 2018

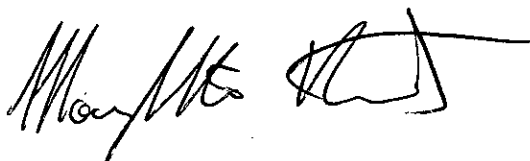

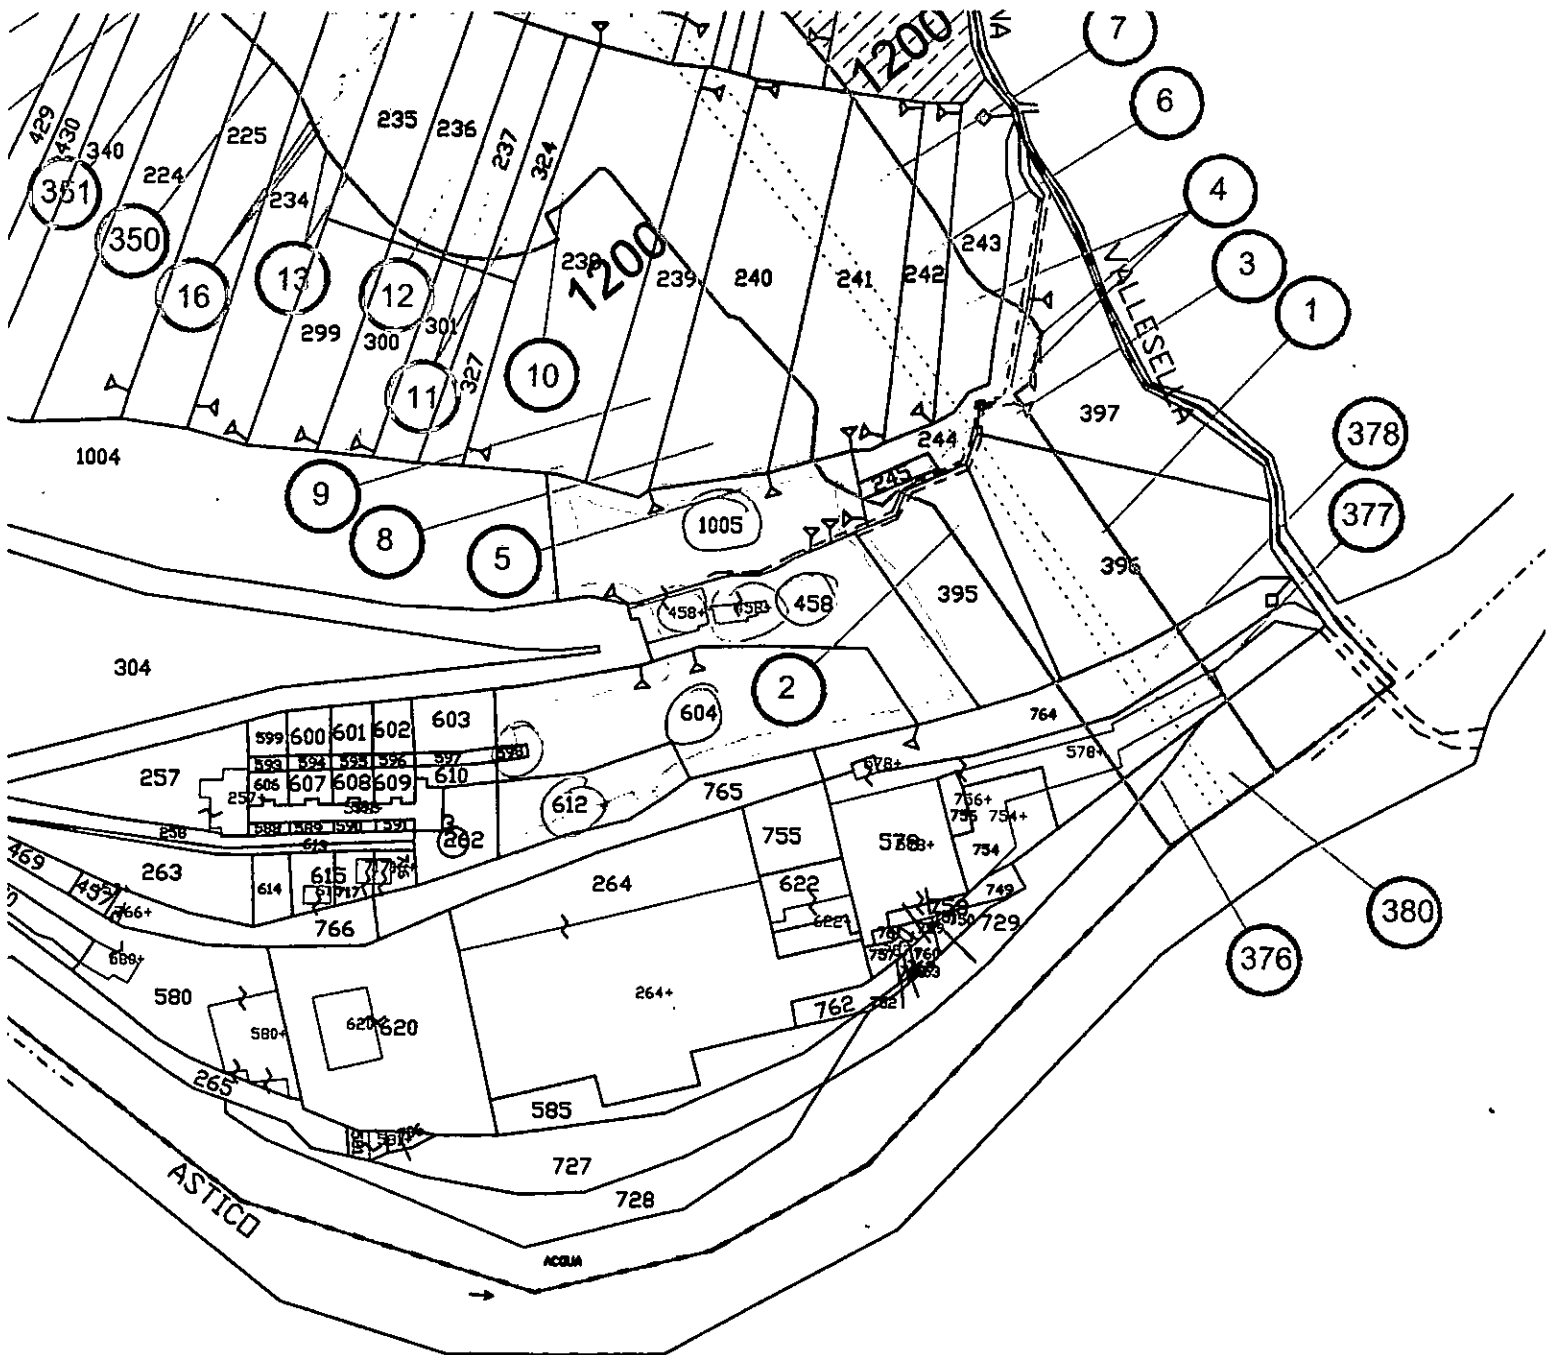

PLANIMETRIA DI PROGETTO VIADOTTO PIOVENE - PISTE DI CANTIERE - TAV 1
scala 1:2000

