


RILIEVO PLANOALTIMETRICO
SCALA 1:500

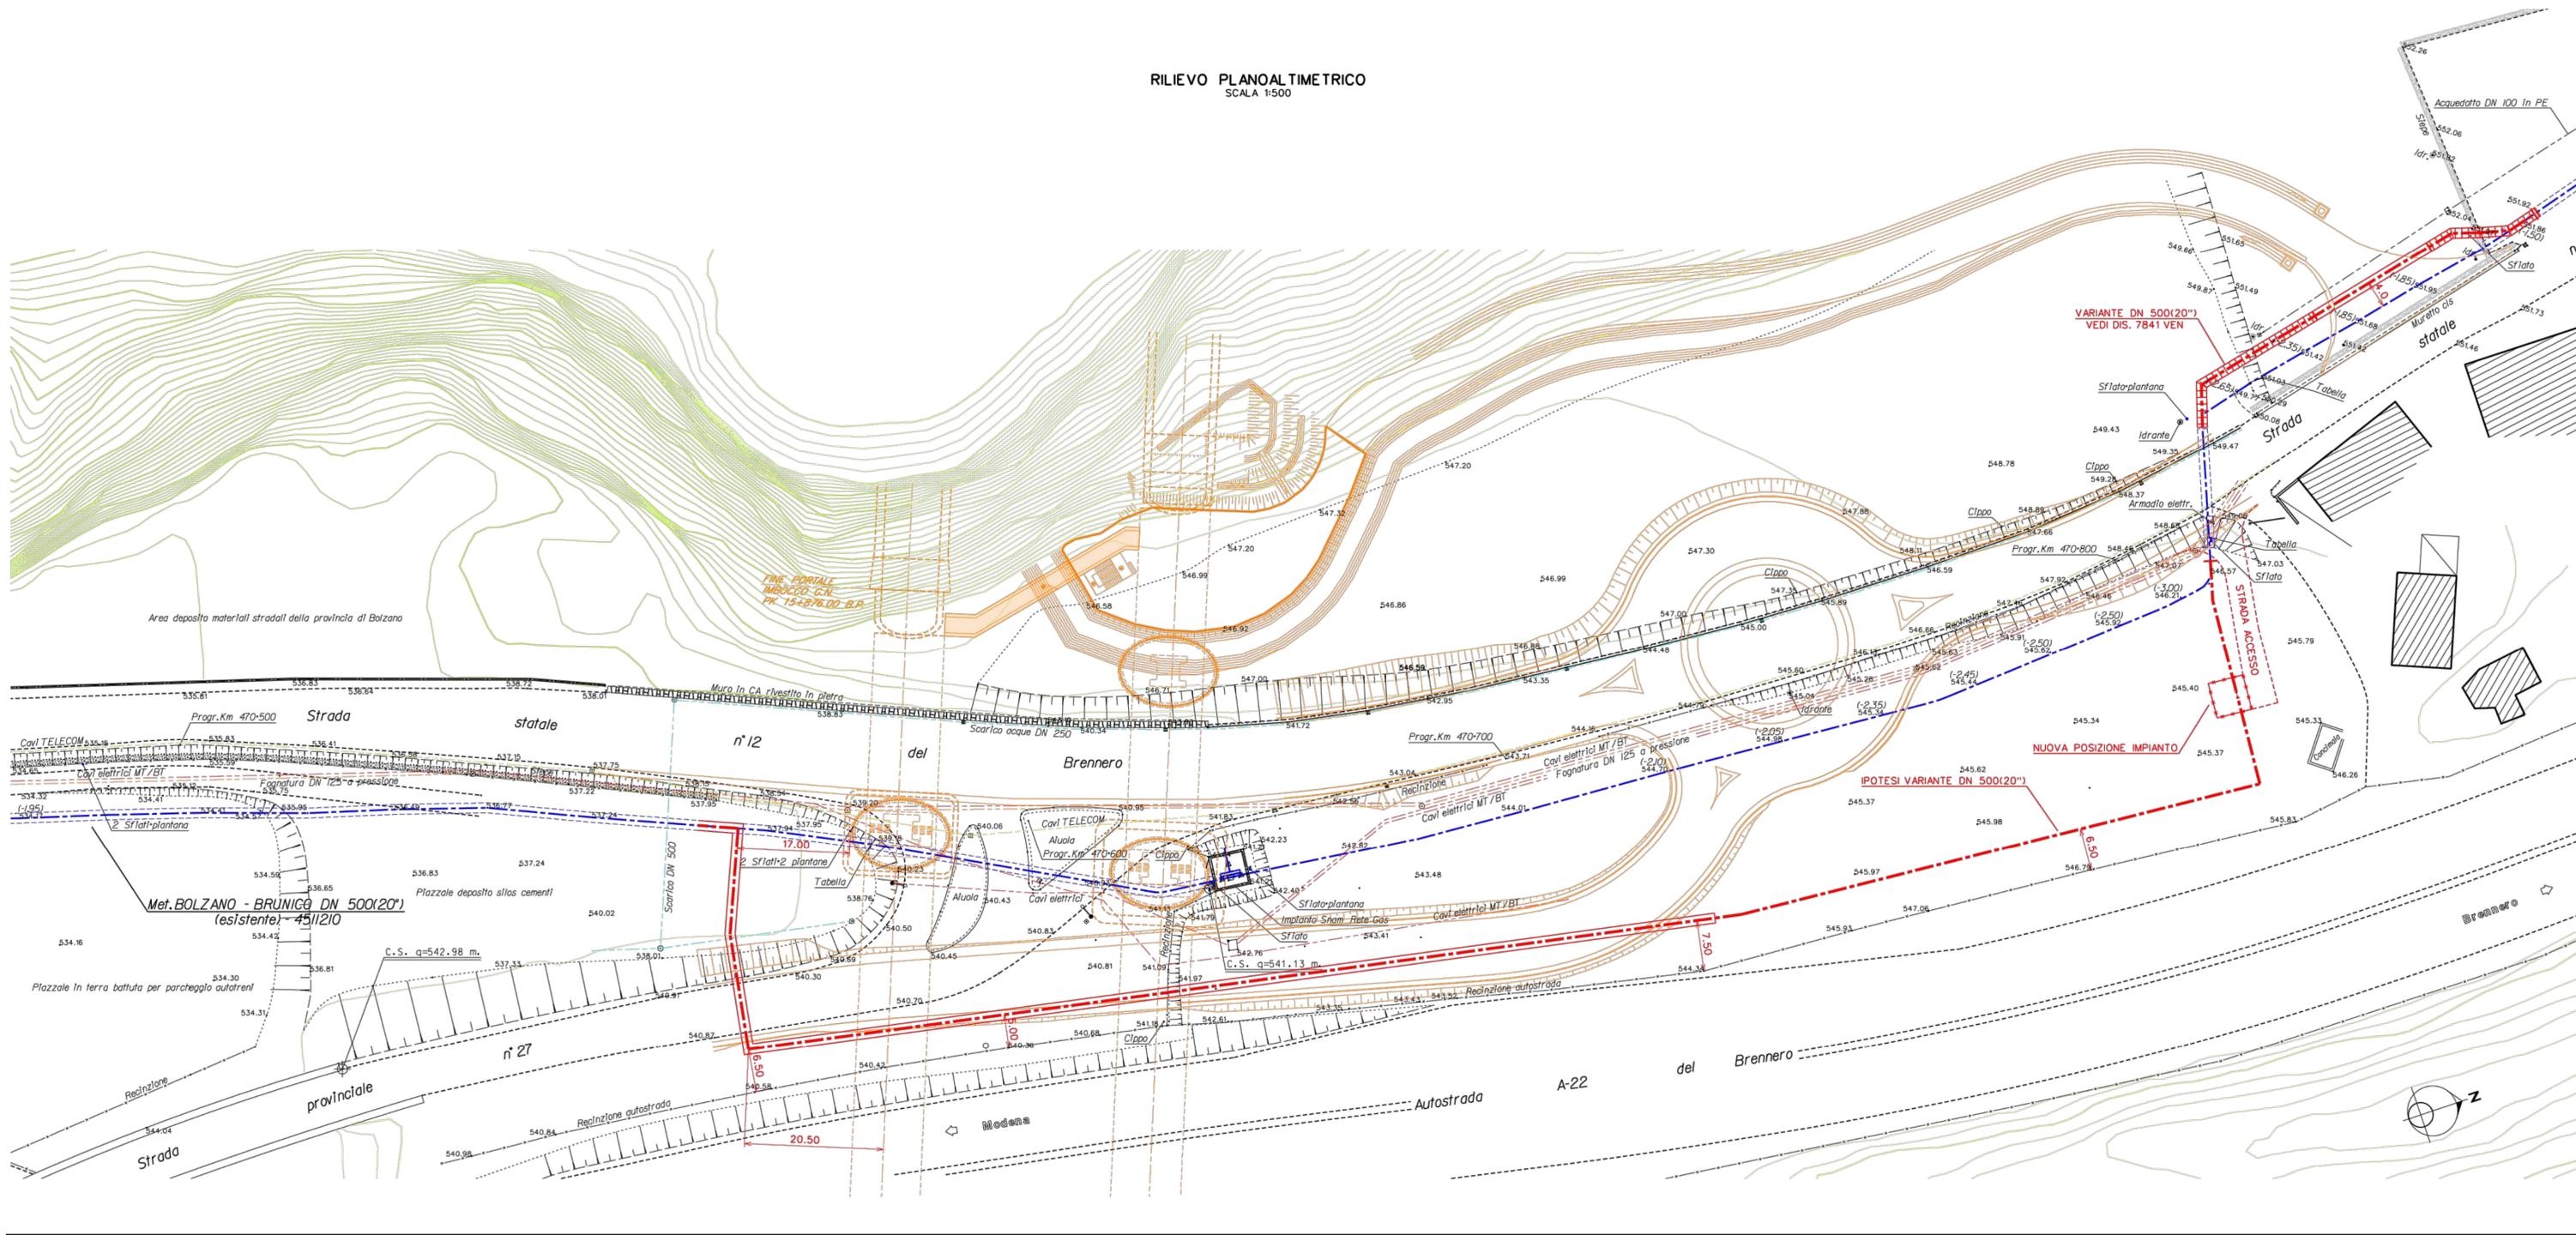

COMMITTENTE:
RFI
RETE FERROVIARIA ITALIANA
GRUPPO FERROVIE DELLO STATO ITALIANE

PROGETTAZIONE:
ITALFERR
GRUPPO FERROVIE DELLO STATO ITALIANE

INFRASTRUTTURE FERROVIARIE STRATEGICHE DEFINITE DALLA
LEGGE OBIETTIVO N. 443/01 e s.m.i

Progetto cofinanziato dalla Unione Europea CUP: J94F0400020001

U.O. INFRASTRUTTURE NORD

PROGETTO DEFINITIVO

ASSE FERROVIARIO MONACO - VERONA

ACCESSO SUD ALLA GALLERIA DI BASE DEL BRENNERO
QUADRUPPLICAMENTO DELLA LINEA FORTEZZA - VERONA

LOTTO 1: FORTEZZA - PONTE GARDENA
SOTTOSERVIZI INTERFERENTI - STATO DI RISOLUZIONE
RISOLUZIONE PROPOSTA DA ENTE GESTORE
DEVIAZIONE METANODOTTO SNAM AREA VIADOTTO ISARCO

SCALA :
1:500

COMMESSA	LOTTO	FASE	ENTE	TIPO DOC.	OPERA/DISCIPLINA	PROGR.	REV.
IBL1	1A	D	26	P8	SI0000	001	A

Revis.	Descrizione	Redatto	Data	Verificato	Data	Approvato	Data	Autorizzato / Data
	Emissione per ottemperanza prescrizioni		Ott 2017	M. BOSCHERINI	Ott 2017	C. Mazzocchi	Ott 2017	P. Sestini