


PLANIMETRIA
SCALA 1:500

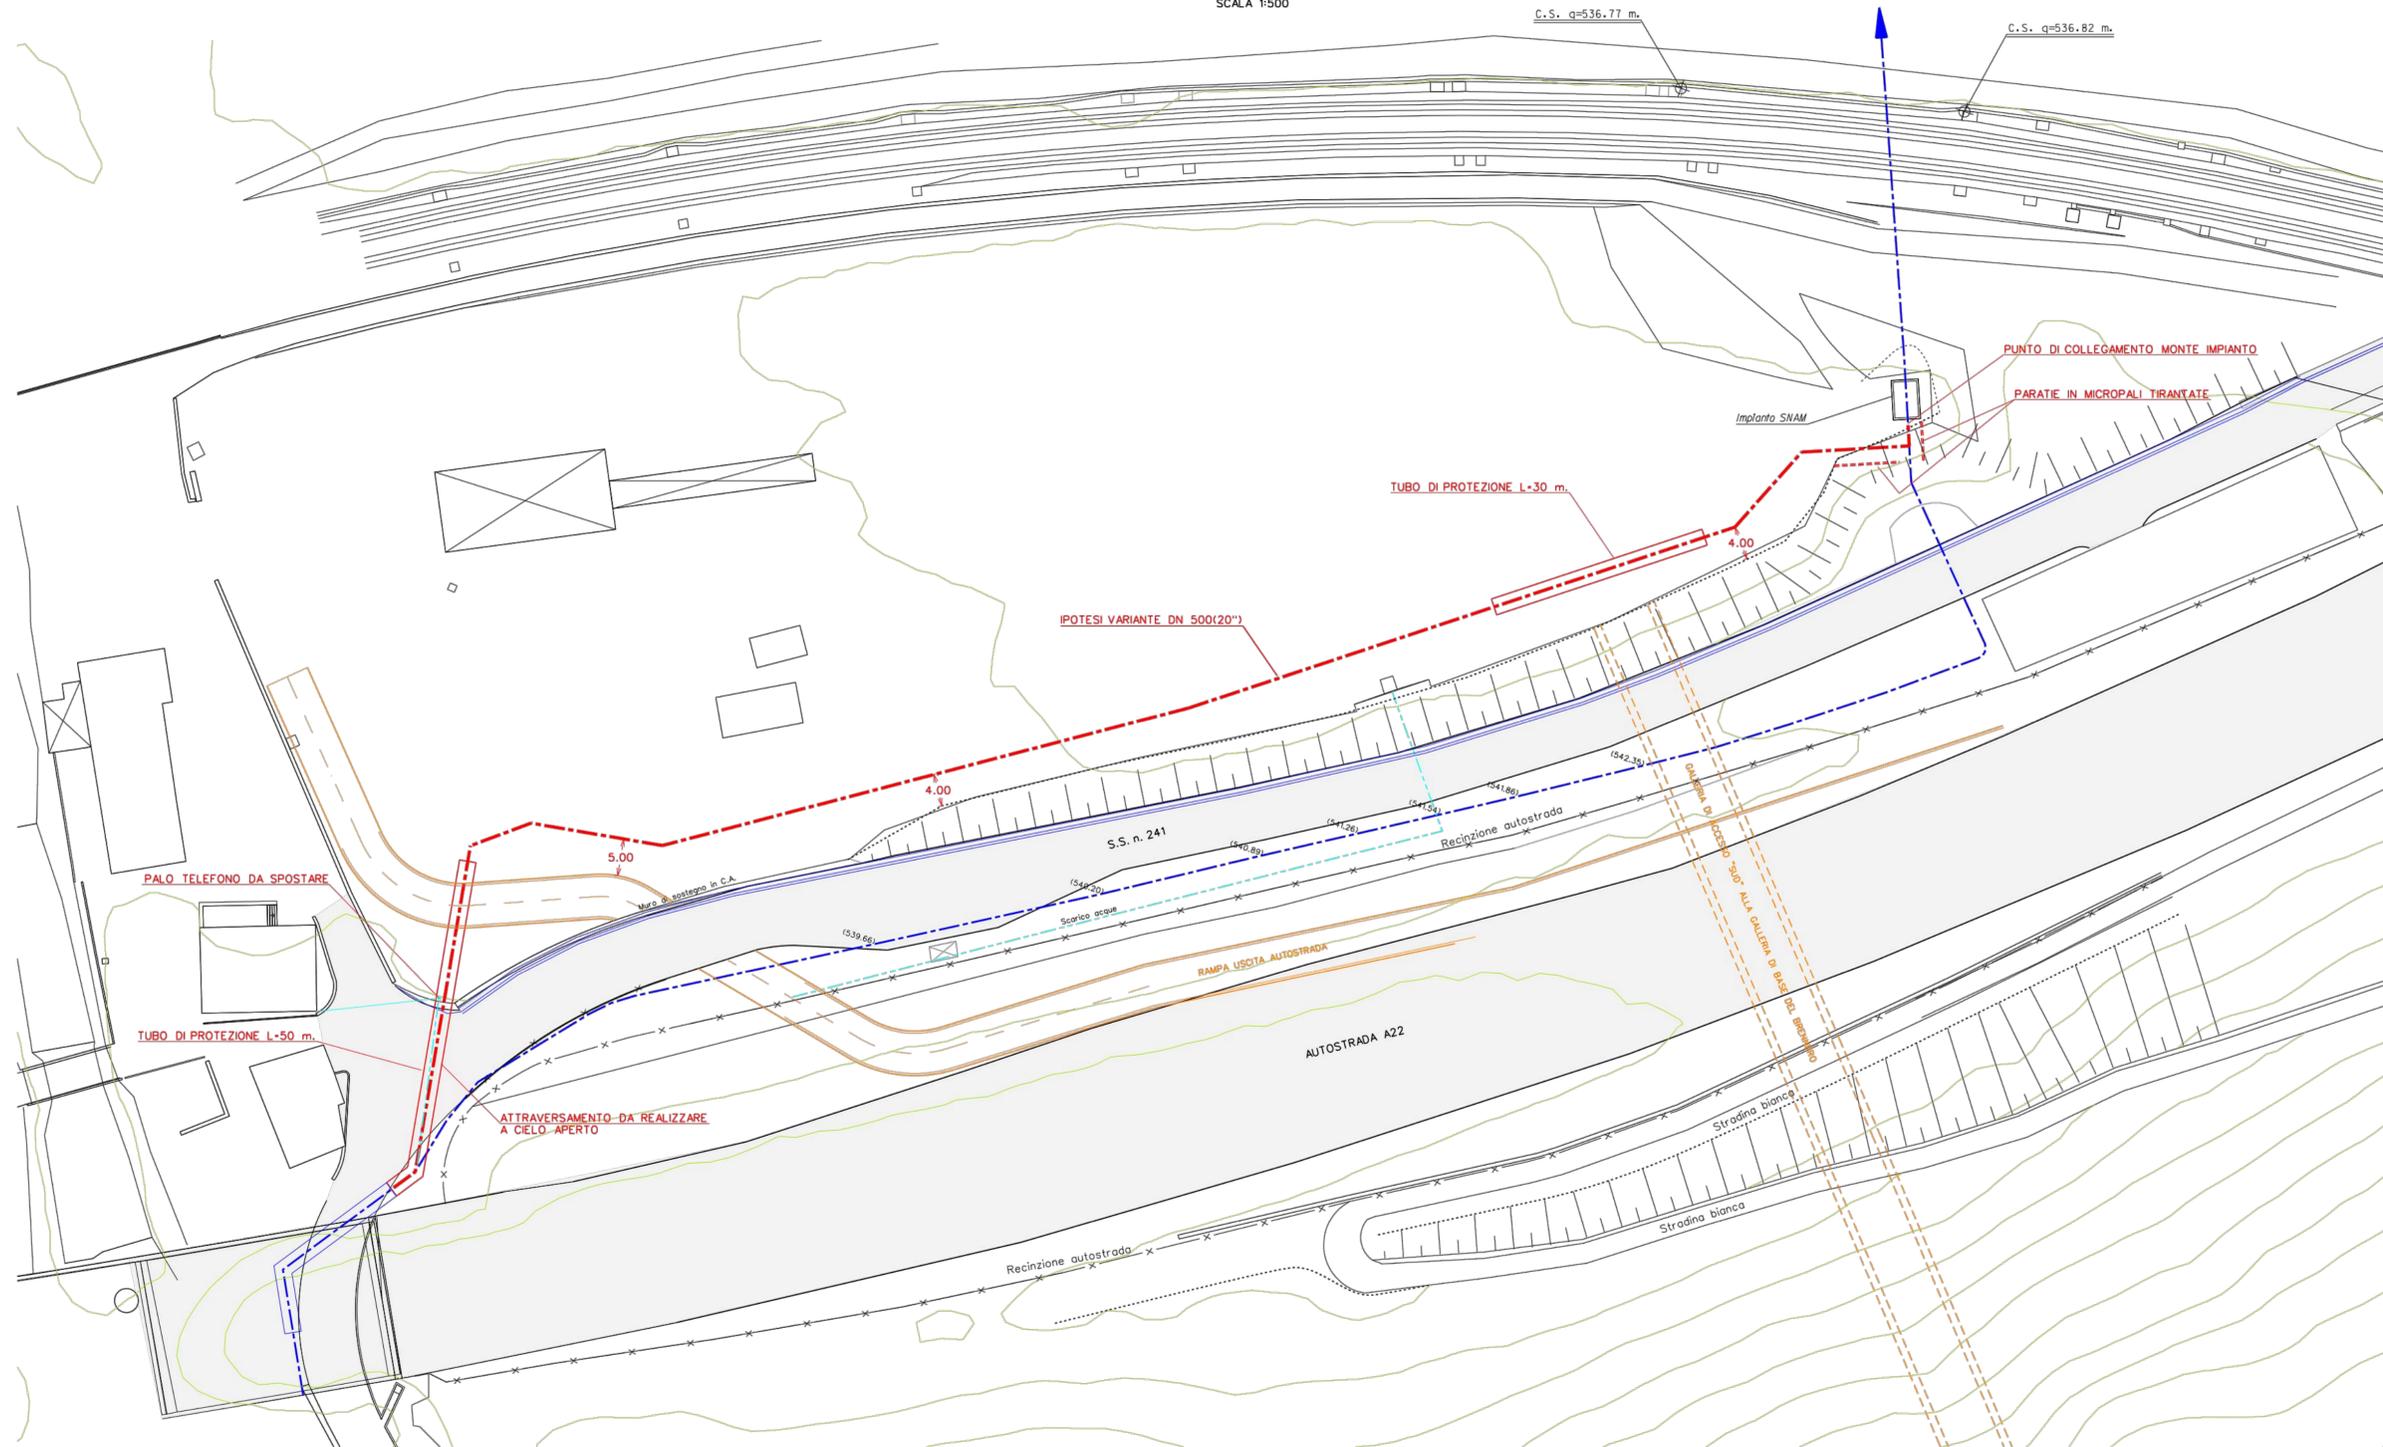

COMMITTENTE:



PROGETTAZIONE:



INFRASTRUTTURE FERROVIARIE STRATEGICHE DEFINITE DALLA
LEGGE OBIETTIVO N. 443/01 e s.m.i



Progetto cofinanziato
dalla Unione Europea

CUP: J94F04000020001

U.O. INFRASTRUTTURE NORD

PROGETTO DEFINITIVO

ASSE FERROVIARIO MONACO - VERONA

ACCESSO SUD ALLA GALLERIA DI BASE DEL BRENNERO
QUADRUPPLICAMENTO DELLA LINEA FORTEZZA - VERONA

LOTTO 1: FORTEZZA - PONTE GARDENA
SOTTOSERVIZI INTERFERENTI - STATO DI RISOLUZIONE
RISOLUZIONE PROPOSTA DA ENTE GESTORE
DEVIATIONE METANODOTTO SNAM AREA FUNES

SCALA:

1:500

COMMESSA LOTTO FASE ENTE TIPO DOC. OPERA/DISCIPLINA PROGR. REV.

IBL1 1A D 26 P8 S10000 002 A

Revis.	Descrizione	Redatto	Data	Verificato	Data	Approvato	Data	Autorizzato / Data
	Emissione per ottemperanza prescrizioni		Ott. 2017	M. BOSCHERINI	Ott. 2017	C. Mazzocchi	Ott. 2017	FB Saichì CUP: J94F04000020001

File: IBL1AD26P8S1000002A

Aggiorna elaborato:

n. Etib.: