



Piazzale Scala 1:200

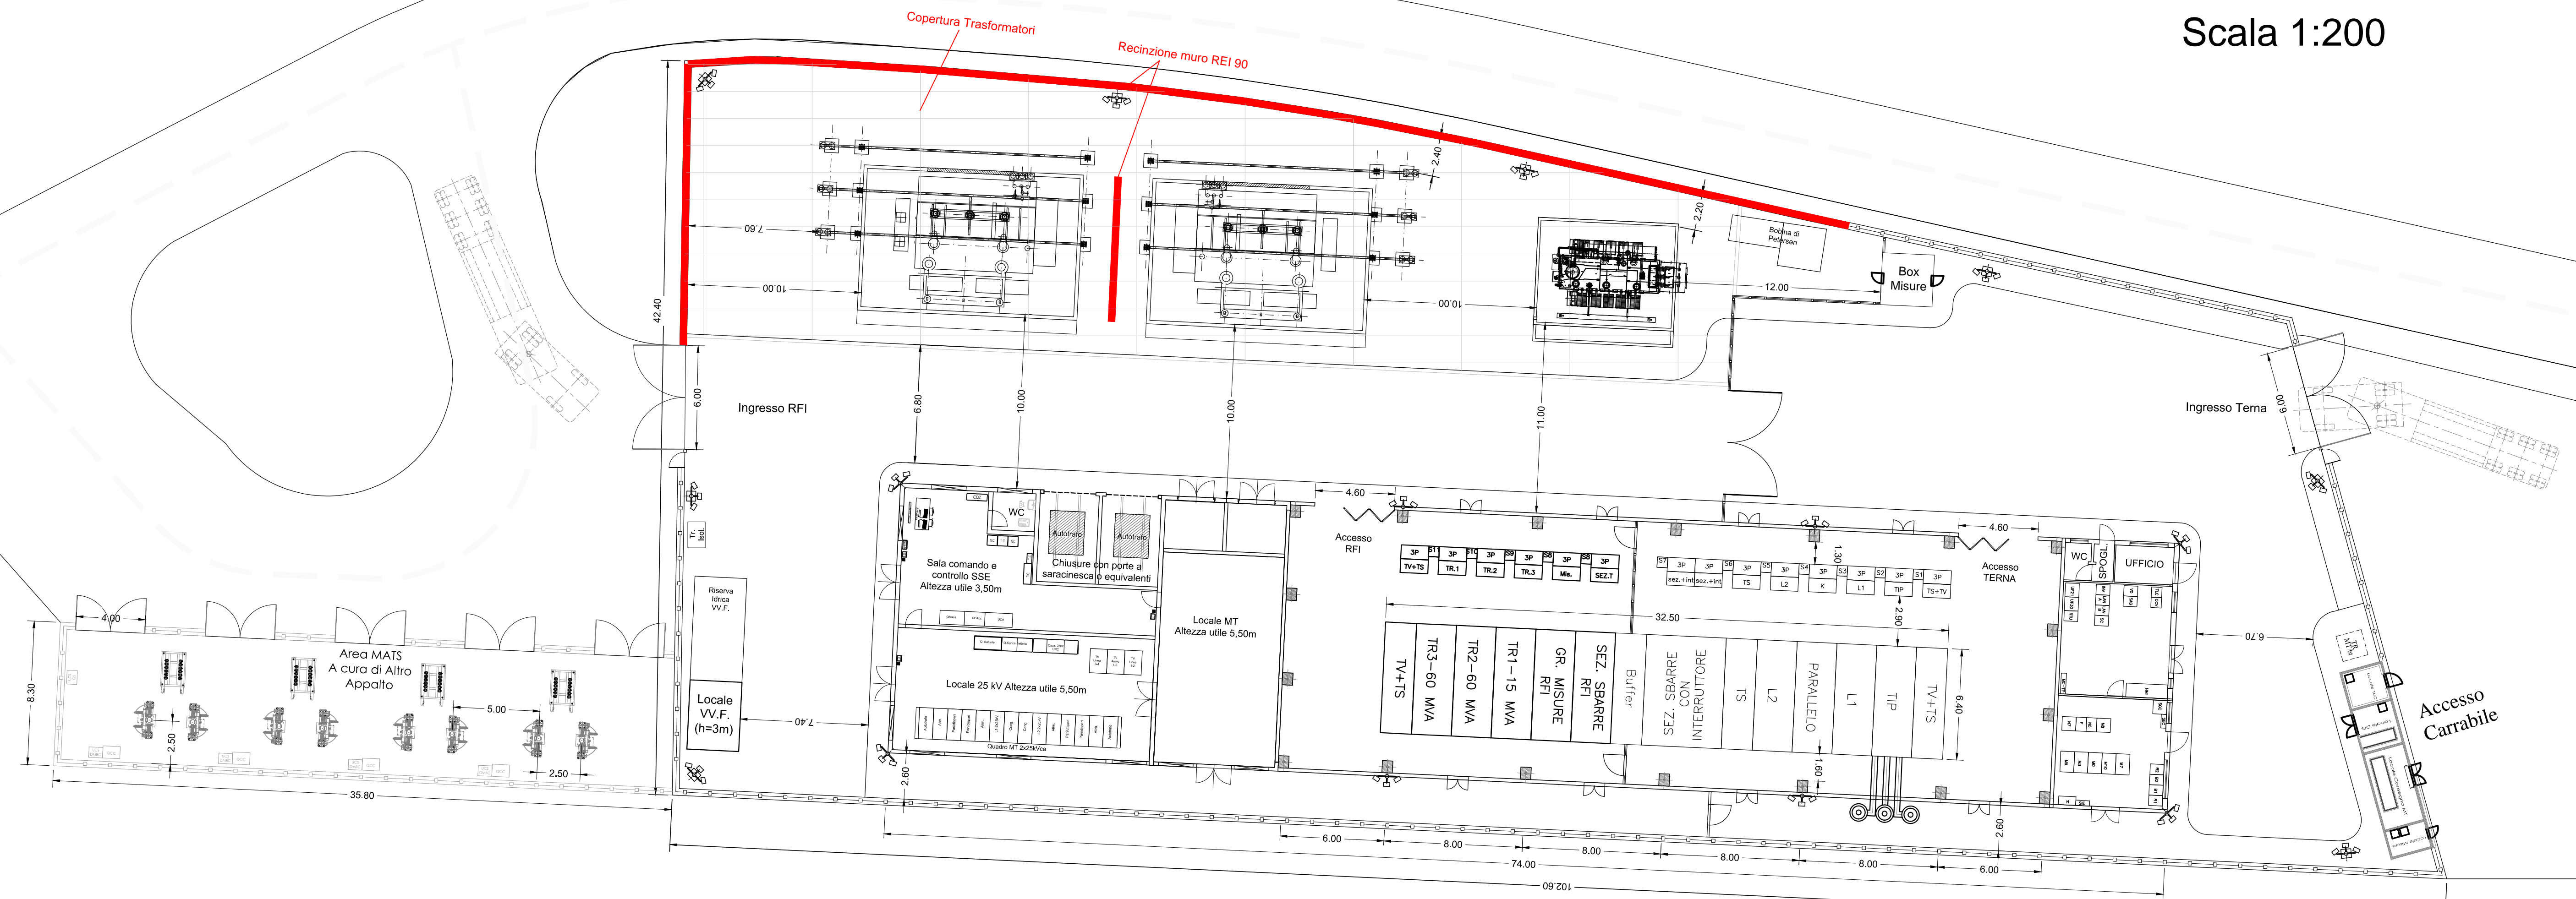

INFRASTRUTTURE FERROVIARIE STRATEGICHE DEFINITE DALLA LEGGE OBIETTIVO N. 443/01 e s.m.i

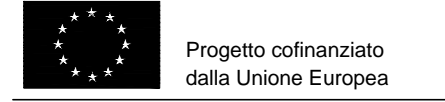

Progetto cofinanziato dalla Unione Europea

CUP: J94F0400020001

U.O. TECNOLOGIE CENTRO

PROGETTO DEFINITIVO

ASSE FERROVIARIO MONACO - VERONA

ACCESSO SUD ALLA GALLERIA DI BASE DEL BRENNERO QUADRUPPLICAMENTO DELLA LINEA FORTEZZA - VERONA

LOTTO 1: FORTEZZA - PONTE GARDENA

SSE DI PONTE GARDENA

Piazzale
Layout disposizione apparecchiature

SCALA :
1:200

COMMESSA LOTTO FASE ENTE TIPO DOC. OPERA/DISCIPLINA Progr. REV.

IBL1 1A D 18 P9 SE0400 004 A

| Revis. | Descrizione | Redatto | Data | Verificato | Data | Approvato | Data | Autorizzato | Data |
|--------|---|------------|-----------|------------|-----------|--------------|-----------|-------------|-----------|
| A | Emissione per ottemperanza prescrizioni | N. Laurini | Ott. 2017 | N. Carones | Ott. 2017 | C. Mazzocchi | Ott. 2017 | G. Caporaso | Ott. 2017 |