PROFILO Santerno
SEZIONE 1
PROGRESSIVA 0.00

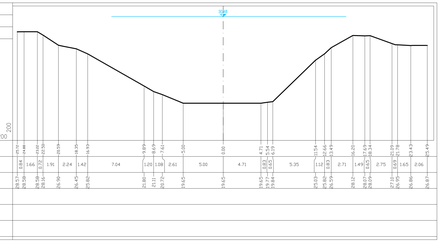

PROFILO Santerno
SEZIONE 2
PROGRESSIVA 20.00

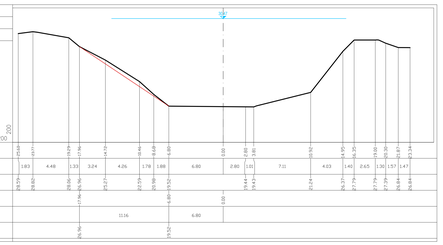

PROFILO Santerno
SEZIONE 3
PROGRESSIVA 40.00

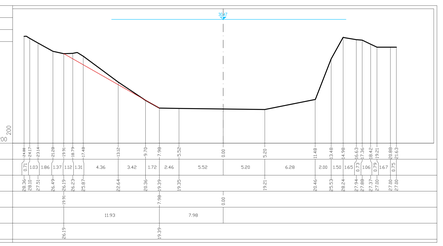

PROFILO Santerno
SEZIONE 4
PROGRESSIVA 60.00

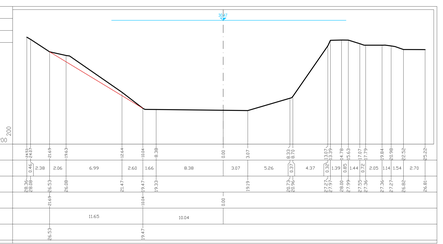

PROFILO Santerno
SEZIONE 5
PROGRESSIVA 80.00

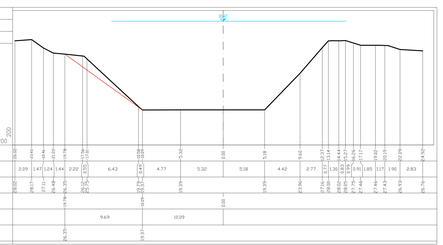

PROFILO Santerno
SEZIONE 6
PROGRESSIVA 100.00

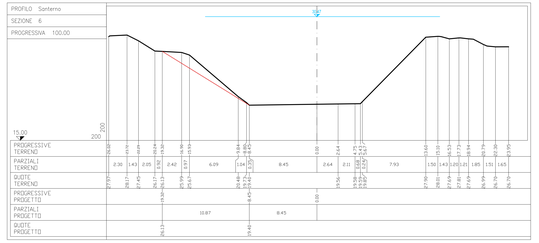

PROFILO Santerno
SEZIONE 7
PROGRESSIVA 120.00

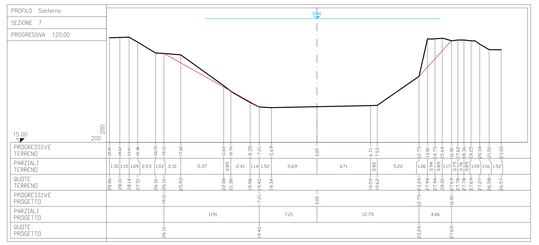

PROFILO Santerno
SEZIONE 8
PROGRESSIVA 140.00

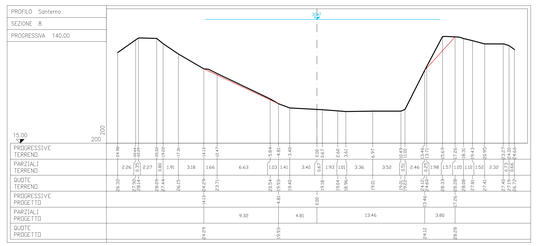

PROFILO Santerno
SEZIONE 9
PROGRESSIVA 160.00

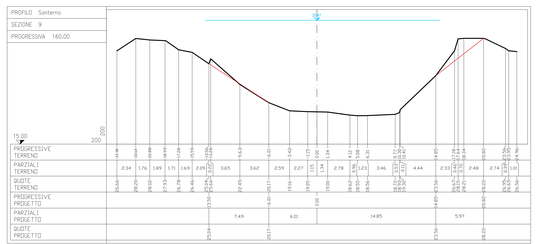

PROFILO Santerno
SEZIONE 10
PROGRESSIVA 175.30

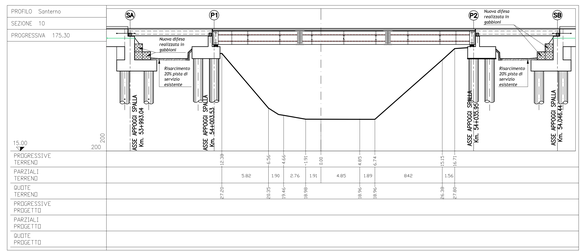

PROFILO Santerno
SEZIONE 11
PROGRESSIVA 192.33

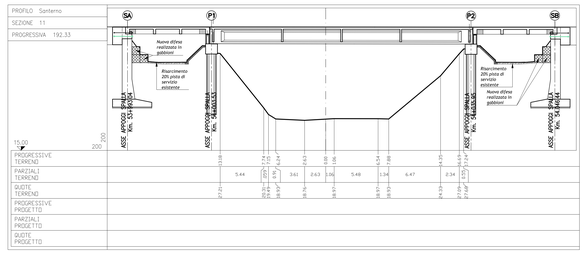

PROFILO Santerno
SEZIONE 12
PROGRESSIVA 209.36

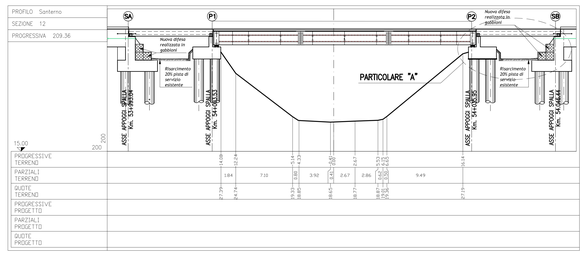

PROFILO Santerno
SEZIONE 13
PROGRESSIVA 240.00

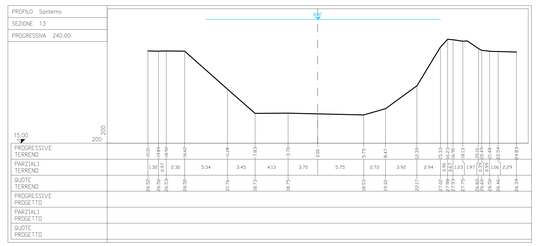

PROFILO Santerno
SEZIONE 14
PROGRESSIVA 260.00

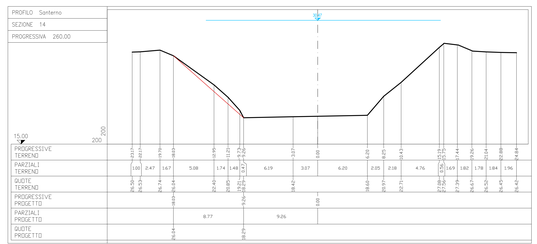

PROFILO Santerno
SEZIONE 15
PROGRESSIVA 280.00

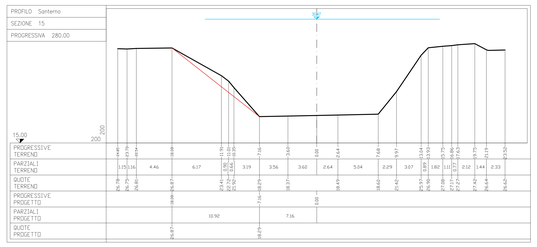

PROFILO Santerno
SEZIONE 16
PROGRESSIVA 300.00

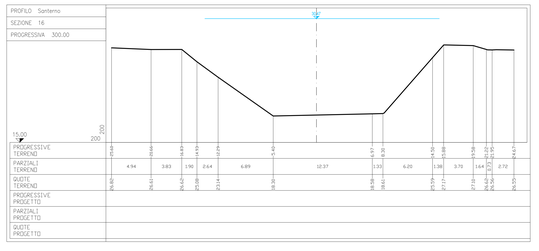

PROFILO Santerno
SEZIONE 17
PROGRESSIVA 320.00

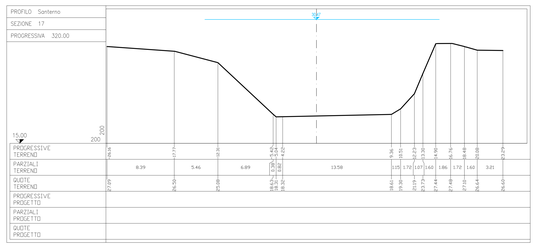

PARTICOLARE "A"
SCALA 1:50

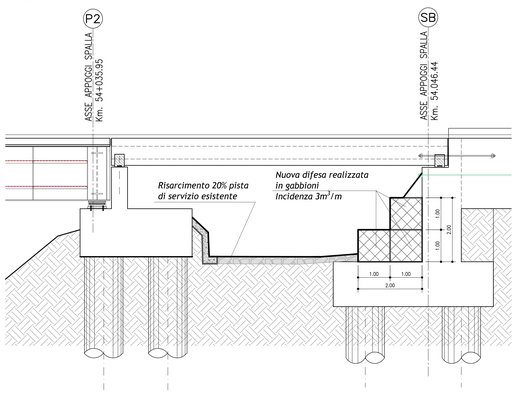

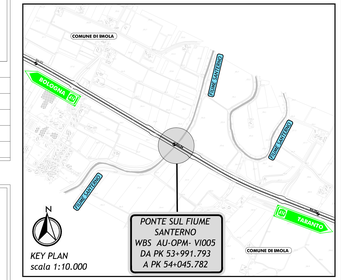

autostrade per l'italia

AUTOSTRADA (A14): BOLOGNA-BARI-TARANTO
TRATTO: NUOVO SVINCOLO DI PONTE
RIZZOLI - DIRAMAZIONE RAVENNA
AMPLIAMENTO ALLA QUARTA CORSIA

PROGETTO ESECUTIVO

AUTOSTRADA A14

IDROLOGIA E IDRAULICA
Interferenza idr. 05 - Fiume Santerno

interventi di sistemazione idraulica
Tav 2 di 2

IL PROGETTISTA SPECIALISTICO	IL RESPONSABILE INTEGRAZIONE PRESTAZIONI SPECIALISTICHE	IL DIRETTORE TECNICO
Ing. Paola De Paoli Ord. Ing. Pavia N. 1739 Responsabile Idrologia e Idraulica	Ing. Federica Ferrari Ord. Ing. Milano N. A22082	Ing. Orlando Mazza Ord. Ing. Pavia N. 1490 Progettazione Nuove Opere Autostradali

CODICE IDENTIFICATIVO													
RIFERIMENTO PROGETTO			RIFERIMENTO DIRETTORIO			RIFERIMENTO ELABORATO						REVISIONE
Codice Commessa	Lav. Appalto Lotto Funz.	Fase	Capitolo	Paragrafo	W.B.S.	Parte D'opera	Tip.	Disciplina	Progressivo	Rev.	SCALA	
111447	LL00	PE	AU	IDR	II005	00000	D	IDR	0032	1	2 SCALA varie	

spea ENGINEERING Atlantia	PROJECT MANAGER Ing. Federica Ferrari Ord. Ing. Milano N. A22082	SUPPORTO SPECIALISTICO ENSER Ing. Andrea Bellucci - Ing. Alessandro Lattanzi	0 1 2 3 4	1988 NOVEMBRE 2021 GENNAIO 2024
	PROGETTO	VERIFICATO		

VISTO DEL COMMITTENTE	VISTO DEL CONCEDENTE
autostrade per l'italia IL RESPONSABILE UNICO DEL PROCEDIMENTO Ing. Antonio Petrucci	"Ministero delle Infrastrutture e dei Trasporti" Direzione Generale per la Vigilanza sulle Concessionarie Autostradali

IL PRESENTE DOCUMENTO NON PUÒ ESSERE COPIATO, CEDUTO, DIFFUSO O COMUNQUE MESSO A DISPOSIZIONE DI TERZI SENZA AUTORIZZAZIONE SCRITTA DI AUTOSTRADE PER L'ITALIA S.p.A. L'UTILIZZO NON AUTORIZZATO DI QUESTO DOCUMENTO NE FARÀ VENIRE MENO LA RISERVATEZZA. AUTOSTRADE PER L'ITALIA S.p.A. NON RISPONDE DEI DANNI, DI QUALUNQUE NATURA, CHE POSSANO DERIVARE DA USI IMPROPRI DEL DOCUMENTO O DEI DATI IN ESSO CONTENUTI. QUALORA NE VENGA RICHIESTA LA COPIA, L'UTILIZZO NON AUTORIZZATO DEL DOCUMENTO SARÀ PERSEGUITO A TERMINI DI LEGGE.

SCALA DI STAMPA: 1=1