PLANIMETRIA GENERALE SISTEMAZIONE IDRAULICA SCALA 1:500
FOSSO 17 - PK. 34+792.930

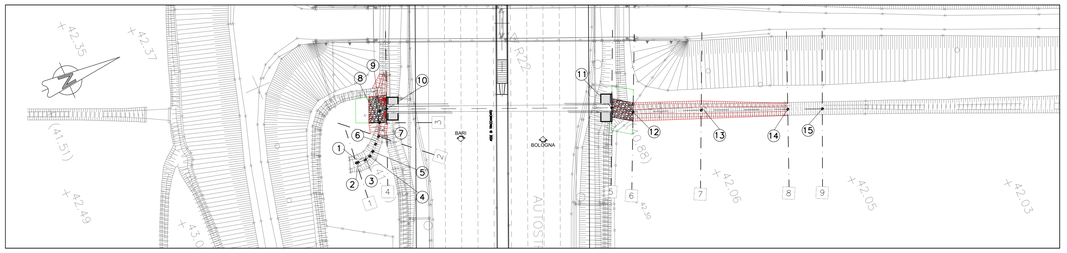

VERTICE	EST (m)	NORD (m)
1	X=9911657.23	Y=3150517.16
2	X=9911654.09	Y=3150509.82
3	X=9911646.19	Y=3150491.47
4	X=9911640.20	Y=3150476.92
5	X=9911637.34	Y=3150472.82
6	X=9911616.57	Y=3150425.19
7	X=9911616.37	Y=3150423.57
8	X=9911618.80	Y=3150422.40
9	X=9911621.60	Y=3150420.92
10	X=9911622.93	Y=3150419.59
11	X=9911624.21	Y=3150418.31
12	X=9911624.93	Y=3150417.21
14	X=9911625.28	Y=3150415.95
15	X=9911625.17	Y=3150414.19

SEZIONE	PARZIALE (m)	PROGRESSIVA (m)
1	0.00	0.00
2	8.50	8.50
3	3.16	11.66
4	4.33	15.99
5	51.96	67.95
6	5.00	72.95
7	15.73	88.69
8	19.97	108.66
9	7.98	116.64

QUADRO DI UNIONE

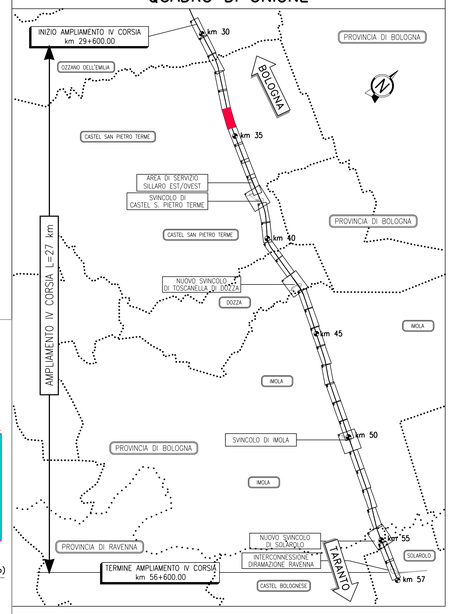

PLANIMETRIA DI DETTAGLIO SISTEMAZIONE IDRAULICA (lato imbocco Sud) SCALA 1:100

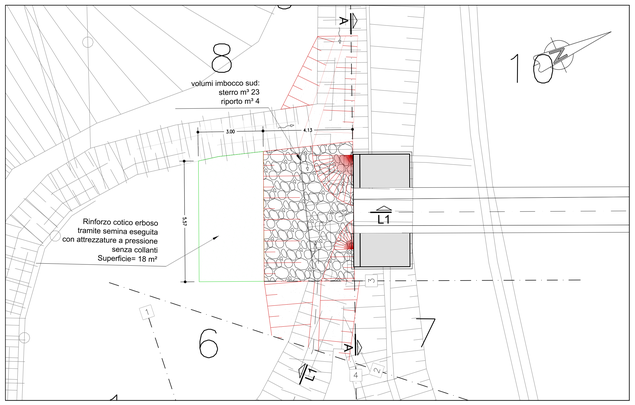

PLANIMETRIA DI DETTAGLIO SISTEMAZIONE IDRAULICA (lato imbocco Nord) SCALA 1:100

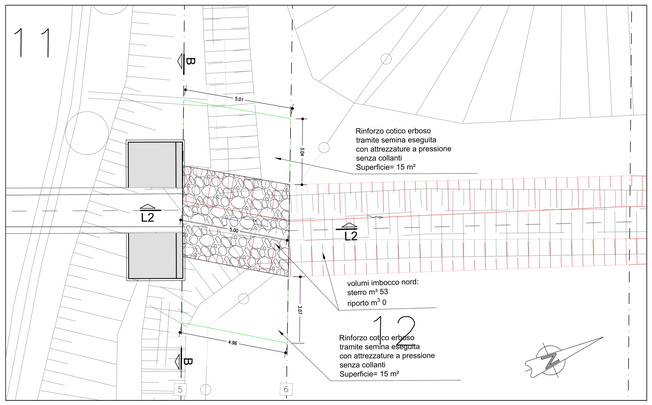

PROFILO LONGITUDINALE

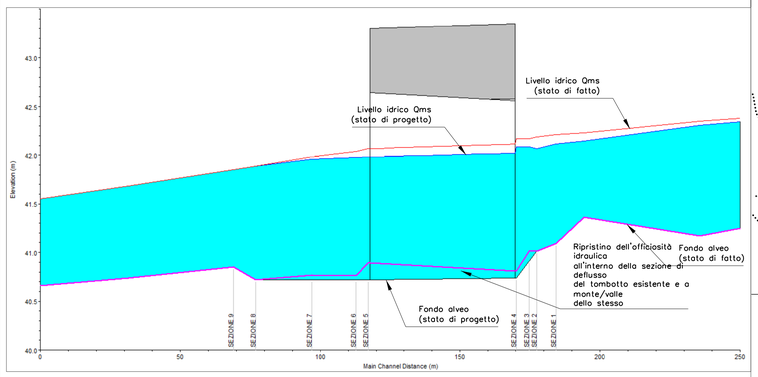

SEZIONE LONGITUDINALE L1-L1 (lato imbocco Sud) SCALA 1:100

SEZIONE LONGITUDINALE L2-L2 (lato imbocco Nord) SCALA 1:100

SEZIONE TIPICA NORD
RIPROFILATURA DI PROGETTO TRATTI NON RIVESTITI

FOSSO 17 - IMBOCCO SUD
SCALA 1:50
SEZIONE TRASVERSALE A-A

FOSSO 17 - IMBOCCO NORD
SCALA 1:50
SEZIONE TRASVERSALE B-B

FOSSO 17 - PK. 34+792.930
SCALA 1:100
SEZIONI TRASVERSALI IDRAULICHE

LEGENDA
- STATO DI FATTO
- STATO DI PROGETTO
- LIVELLO IDRICO

SEZIONE N.1

| | | |