



COMUNE DI SALGAREDA

PROVINCIA DI TREVISO

UFFICIO TECNICO

Prot. n.

Spett.le
Snam Rete Gas S.p.a
snamretegas@pec.snamretegas.it
reinv.nor@pec.snamretegas.it

e p.c. Ministero dell'Ambiente e della Tutela del Territorio e del Mare
DGSalvanguardia.Ambientale@PEC.minambiente.it

e p.c. Regione Veneto
ambiente@pec.regione.veneto.it

e p.c. Provincia di Treviso
protocollo.provincia.treviso@pecveneto.it

OGGETTO: (ID_VIP: 3862) SNAM RETE GAS S.p.A – Rifacimento metanodotto Mestre – Trieste, tratto Casale sul Sile – Gonars DN 400 e opere connesse e il metanodotto Mestre-Trieste interventi per il declassamento a 24 bar e opere connesse.

- **Inoltro osservazioni trasmesse dalla società NEWPORT S.R.L. con richiesta di modifica puntuale del tracciato del nuovo metanodotto.**

Si trasmette, in allegato alla presente, l'osservazione inoltrata all'ufficio scrivente dalla ditta NEWPORT SRL con sede legale in Via delle Industrie n. 4 a Salgareda (TV) con nota del 12/03/2018 prot. n. 2705 inerente alla richiesta di "modifica del tracciato previsto per il nuovo metanodotto".

Cordiali saluti.

Salgareda, 20/04/2018



IL RESPONSABILE DELL'AREA TECNICA

arch. Gabriele Favaretto

**Spett.le
COMUNE DI SALGAREDA
via Roma, 111 – Salgareda - TV**

Oggetto: Osservazione Rifacimento metanodotto Mestre – Trieste – tratto Mestre-Gonars e declassamento Gonars-Trieste DN 400(16")

Il sottoscritto BERGAMO GUGLIELMO ,in qualità di legale rappresentante della società Newpont S.r.l., P. IVA 02164980266 con sede in Salgareda (TV) Via delle Industrie 4 ,

PREMESSO

- Che al Comune di Salgareda sono pervenute in data 12.06.2017 prot. N. 5651 e N.5652 dall'Ente SNAM RETE GAS comunicazioni circa il Nuovo tracciato oggetto di Rifacimento metanodotto Mestre – Trieste – tratto Mestre-Gonars e declassamento Gonars-Trieste DN 400(16")
- Che dalla cartografia di evince che il tracciato interessa in parte aree di proprietà Newpont srl.

CONSIDERATO

- Che la Società Newpont S.r.l., ha in previsione di procedere, attraverso un Piano di Recupero relativo dell'ambito industriale individuato come ZTO D1a/1 "zona 3B" del Comune di Salgareda, ad una espansione del Polo Industriale esistente in Via delle Industrie proprio sulle aree interessate dal tracciato rifacimento metanodotto.
- Che l'area di cui sopra è già classificata area industriale di espansione secondo le previsioni del PAT Vigente.
- Che la Società Newpont S.r.l. è proprietaria delle aree contornate in "giallo" nella planimetria catastale allegata
- Che il comparto industriale esistente è ad oggi già attraversato da un metanodotto che crea non pochi vincoli allo sviluppo dell'attività industriale.
- Che il PAT Vigente prevede una espansione della zona industriale esistente su parte delle aree di proprietà interessate dal nuovo tracciato del metanodotto
- Che è in corso lo sviluppo di un progetto di Piano di Recupero per l'area industriale contornata in "azzurro" sulla planimetria catastale allegata che interessa anche aree industriali non di proprietà della scrivente.

TUTTO CIO' PREMESSO E CONSIDERATO

Ai fini di consentire i futuri sviluppi dell'attività esistente verso aree oggi già in proprietà della scrivente,

CHIEDE

La modifica del tracciato previsto per il nuovo metanodotto, secondo lo schema indicato in planimetria.

La sottoscritta Newpont srl delega l'Ing. Casetta Giancarlo con studio in Oderzo, Via Verdi n. 67 (tel. 0422/717609) per tutti i rapporti con il Vs. Spettabile Ente.

Salgareda, 07.03.2018

Allegati:


- Planimetria catastale ind_aree e nuovo tracciato metanodotto
- Vista Satellitare ind_nuovo tracciato metanodotto e proposta spostamento
- Cartografia SNAM RETE GAS ind_proposta spostamento tracciato metanodotto


Newpont S.r.l.
NEWPONT S.R.L.
Via delle Industrie, 4
31040 SALGAREDA (TV) - ITALIA
C.F. - P.IVA - R.I. TV: 02164980266

Rifacimento Met. Mestre - Trieste
tr. Casale sul Sile - Gonars DN 400 (16"), DP 75 bar

Tracciato di progetto

0	Ott-2016	REVISIONI	PROFAM	PROFAM	PROFAM
INDICE	DATA		ELABORATO	VERIFICATO	APPROVATO
SNAM RETE GAS			Dis. PG-TP-001		
			Comm. NR/17157		
			di 23		
			Scale: 1:10000		

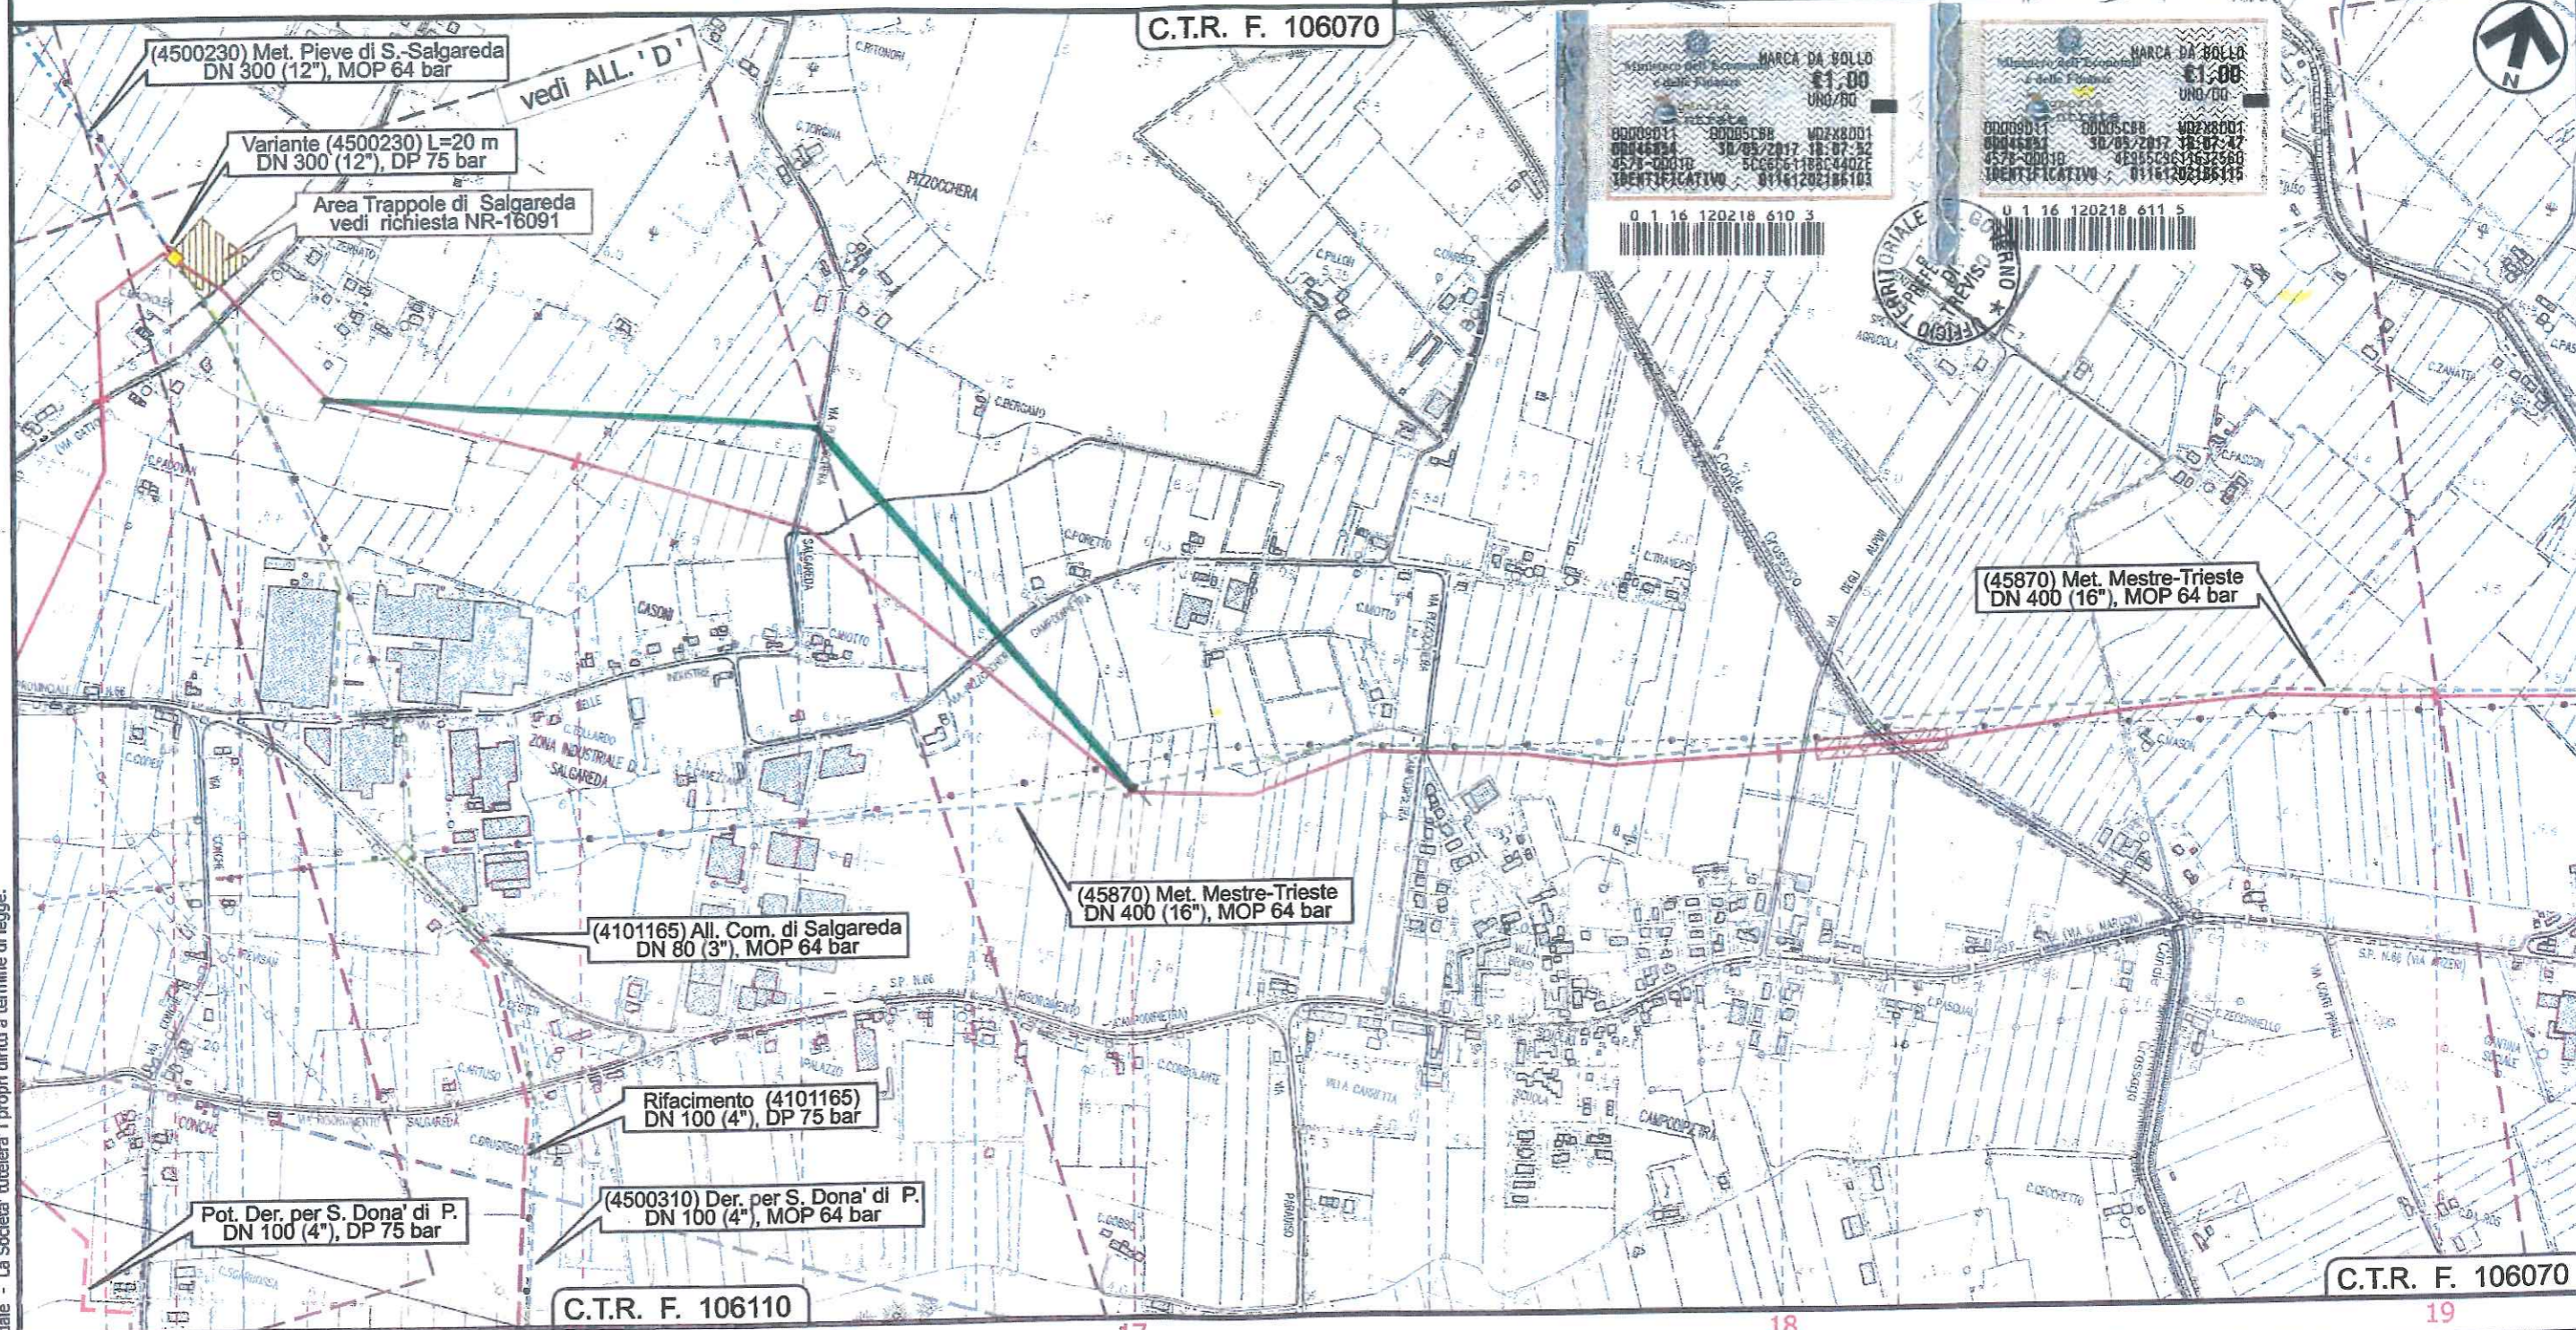

NEWPONT S.R.L.
Via delle Industrie, 4
31040 SALGAREDA (TV) - ITALIA
C.F. - P.IVA - R.I. TV: 02164980266

Il presente disegno e' di proprieta' aziendale - La Societa' tutelera' i propri diritti a termine di legge.

15	16	17	18	19
SALGAREDA			SALGAREDA	
TREVISO			TREVISO	
PIDI n 3 km 15+300				
S. P. n 33	Str. Com.	Str. Com.	Str. Com.	C.le Grassaga
45870 / 3	4500310 / 1	4500230 / 1		



Google Earth

© 2018 Google

NEWPONT S.R.L.


Via delle Industrie, 4

31040 SALGAREDA (TV) - ITALIA

C.F. = P.IVA R.I. TV: 02164980266

Beper...

— NUOVO TRACCIATO METANODOTTO SNAM
- - - PROPOSTA SPOSTAMENTO NUOVO TRACCIATO

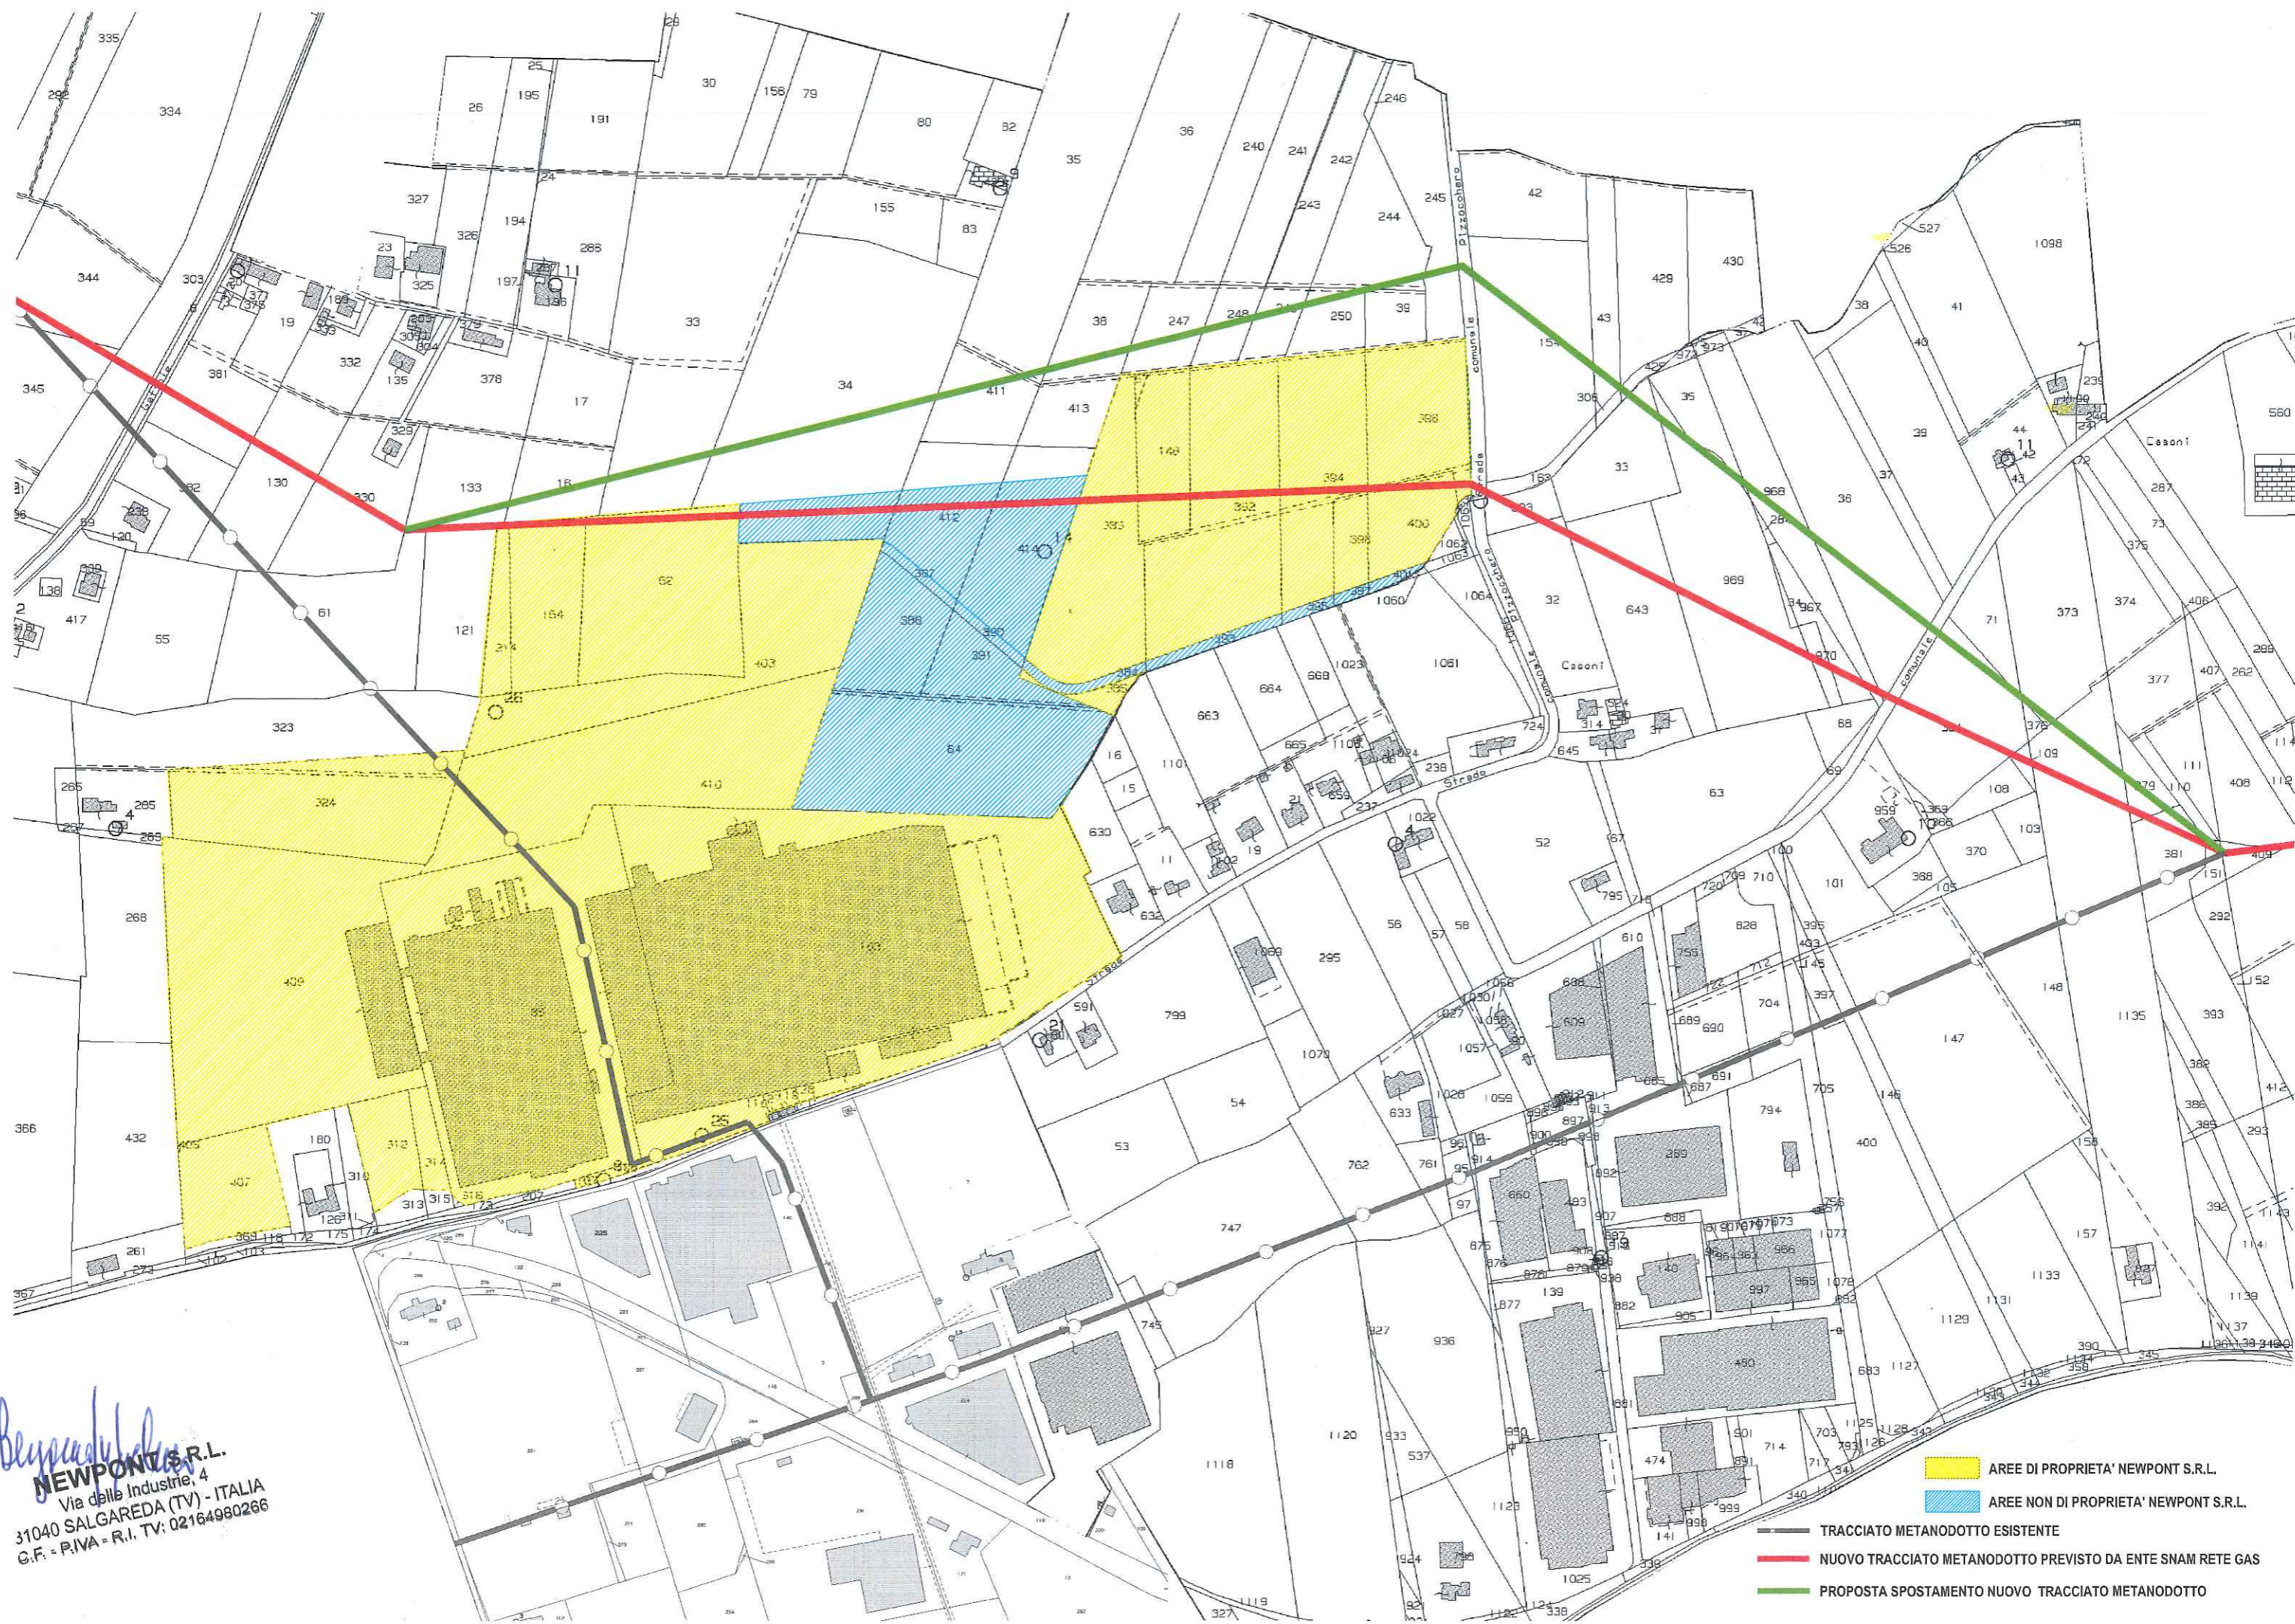

Bezzadella
NEWPONT S.R.L.
 Via delle Industrie, 4
 31040 SALGAREDA (TV) - ITALIA
 G.F. = P.IVA = R.I. TV: 02164990266

- AREE DI PROPRIETA' NEWPONT S.R.L.
- AREE NON DI PROPRIETA' NEWPONT S.R.L.
- TRACCIATO METANODOTTO ESISTENTE
- NUOVO TRACCIATO METANODOTTO PREVISTO DA ENTE SNAM RETE GAS
- PROPOSTA SPOSTAMENTO NUOVO TRACCIATO METANODOTTO