




PIANTA STATO DI FATTO (1:500)

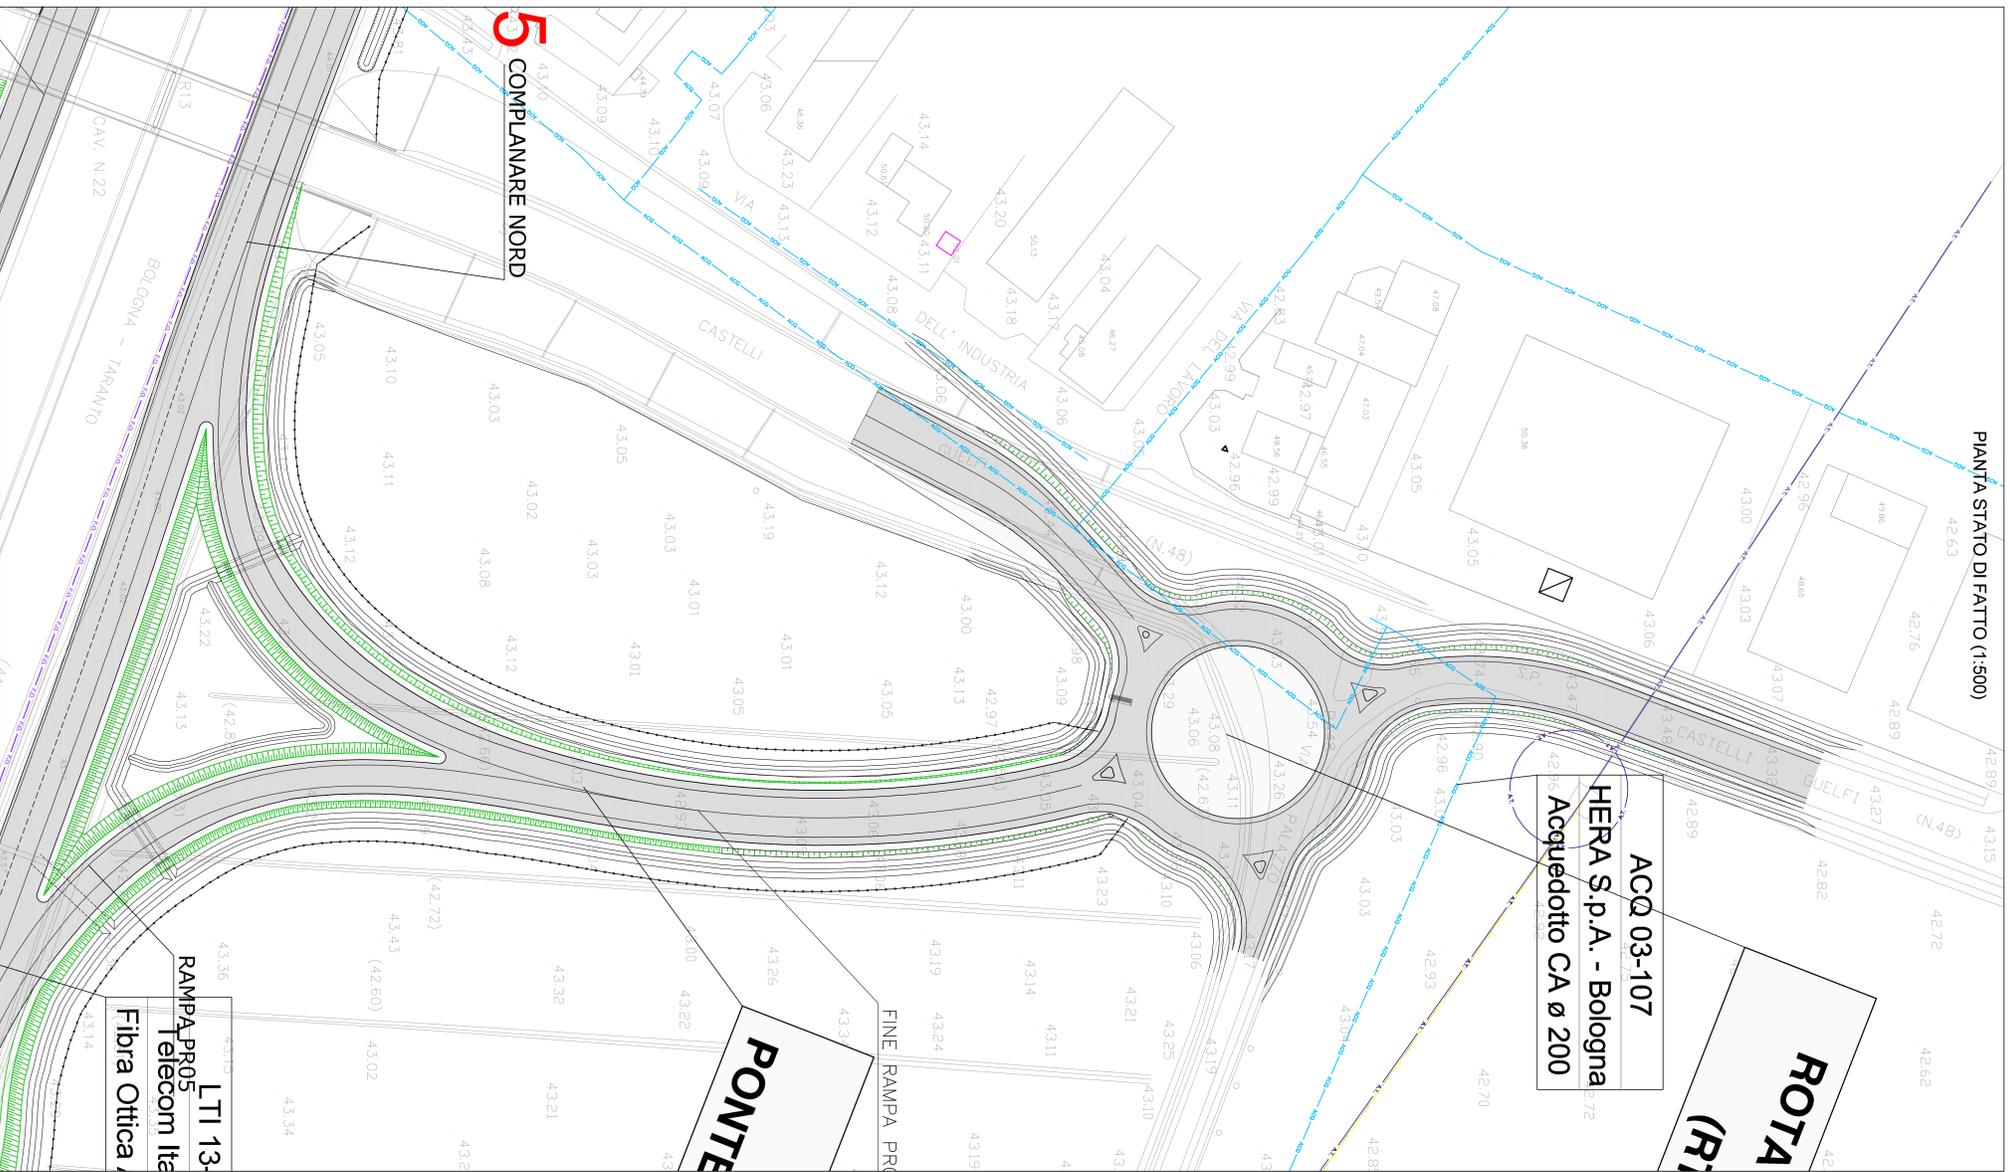

PIANTA PROGETTO (1:500)

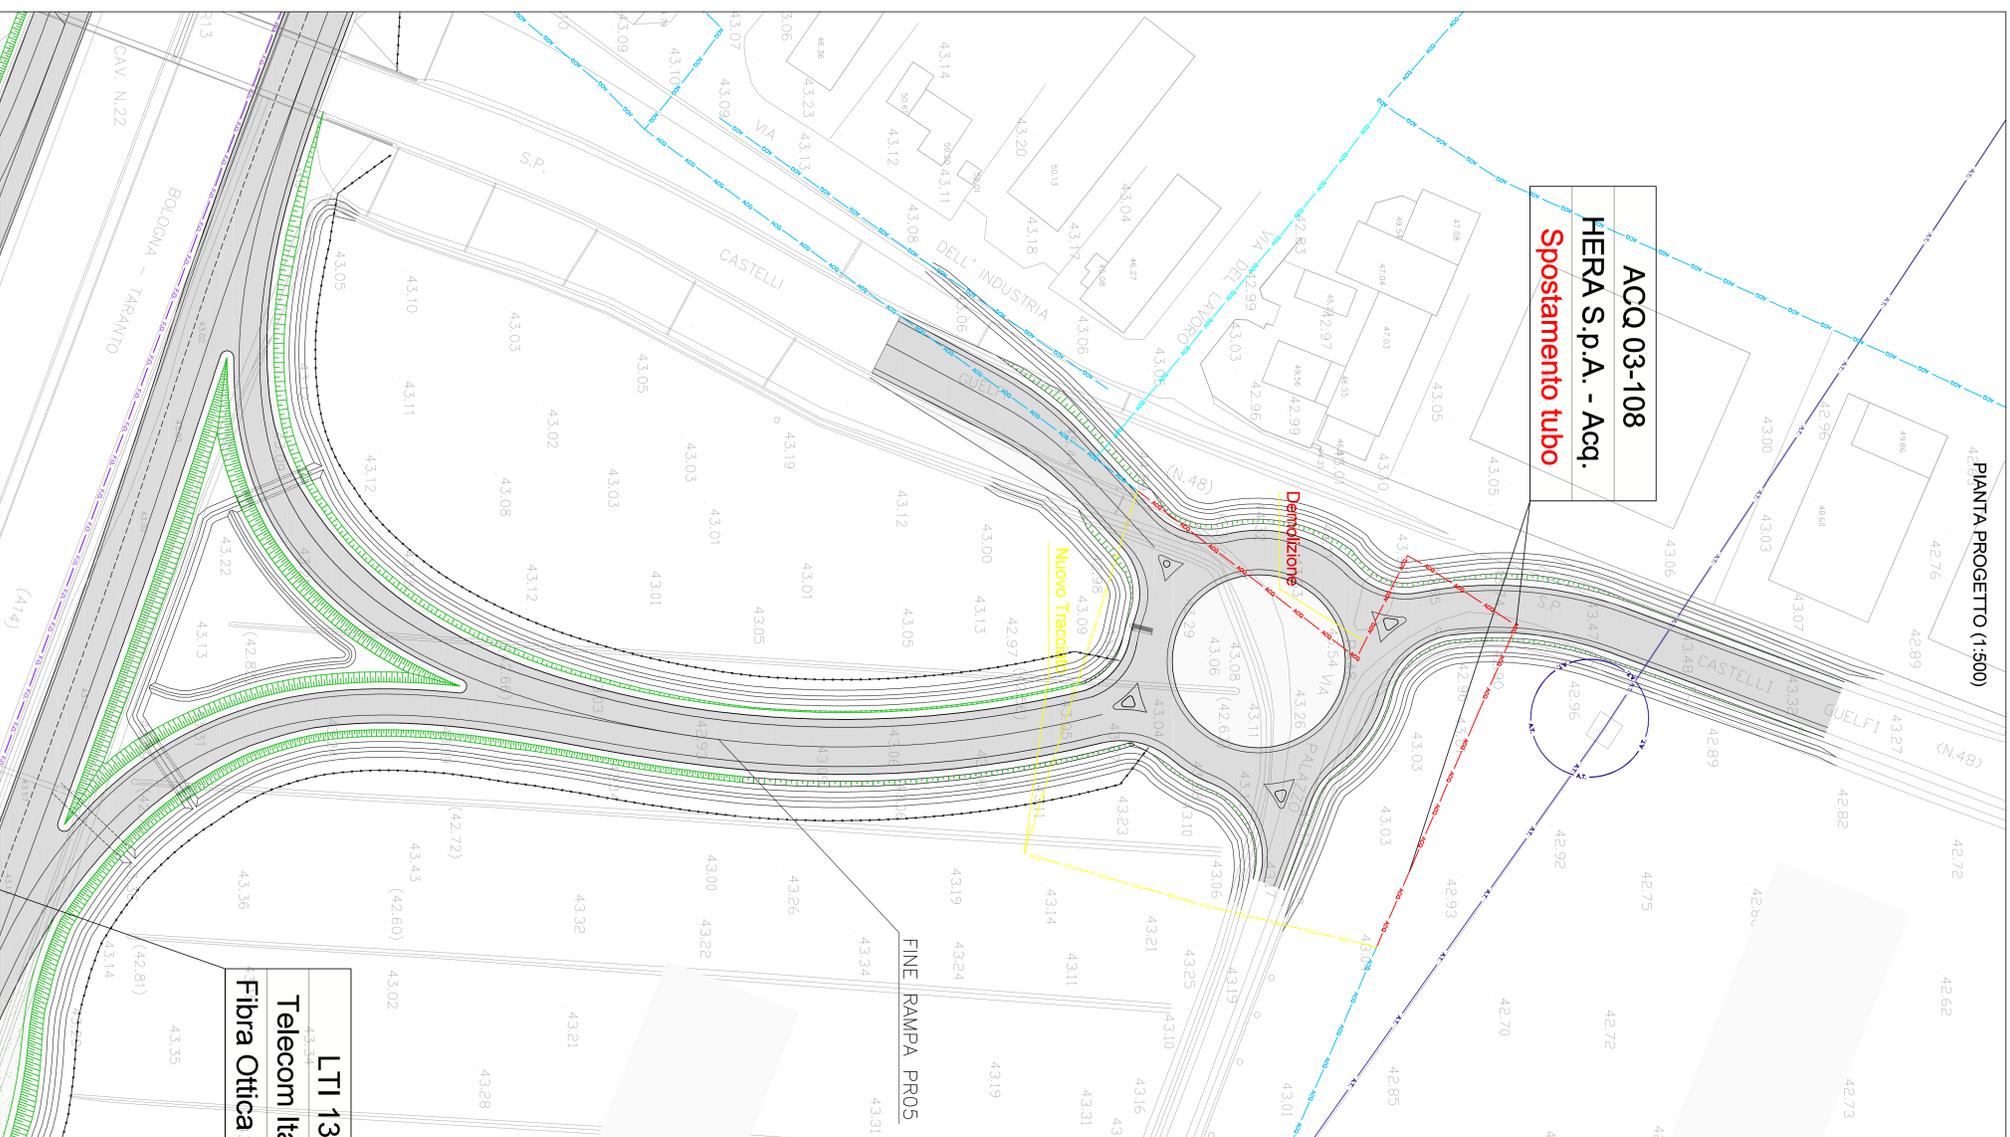

QUADRO DI UNIONE

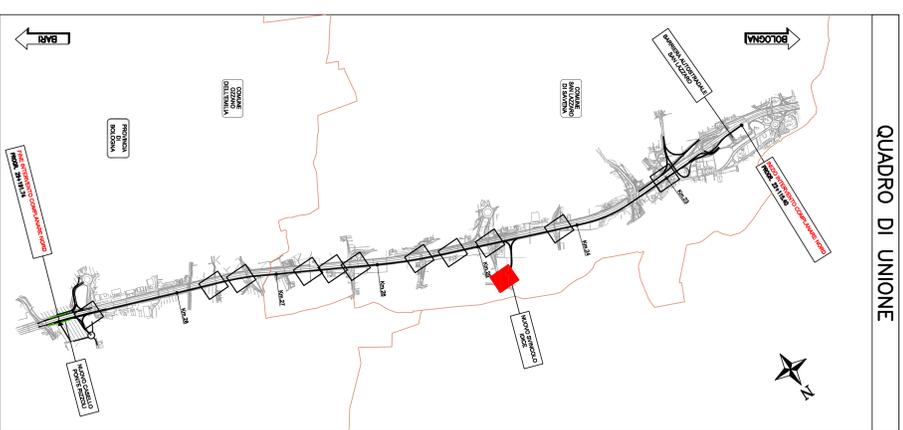

**LEGENDA**


**autostrade // per l'Italia**

**AUTOSTRADA (A14) : BOLOGNA-BARI-TARANTO**  
 TRATTO: BOLOGNA SLAZZARO - NUOVO SINCOLO DI PONTE RIZZOLI

NUOVA STAZIONE DI PONTE RIZZOLI  
 REALIZZAZIONE DELLA COMPLANARE NORD  
 PROGETTO DEFINITIVO

SINCOLO E STAZIONE DI PONTE RIZZOLI  
 INTERFERENZE  
 PLANIMETRIA DI RISOLUZIONE



