MODALITA' DI SCAVO - PROGETTO ESECUTIVO APPROVATO

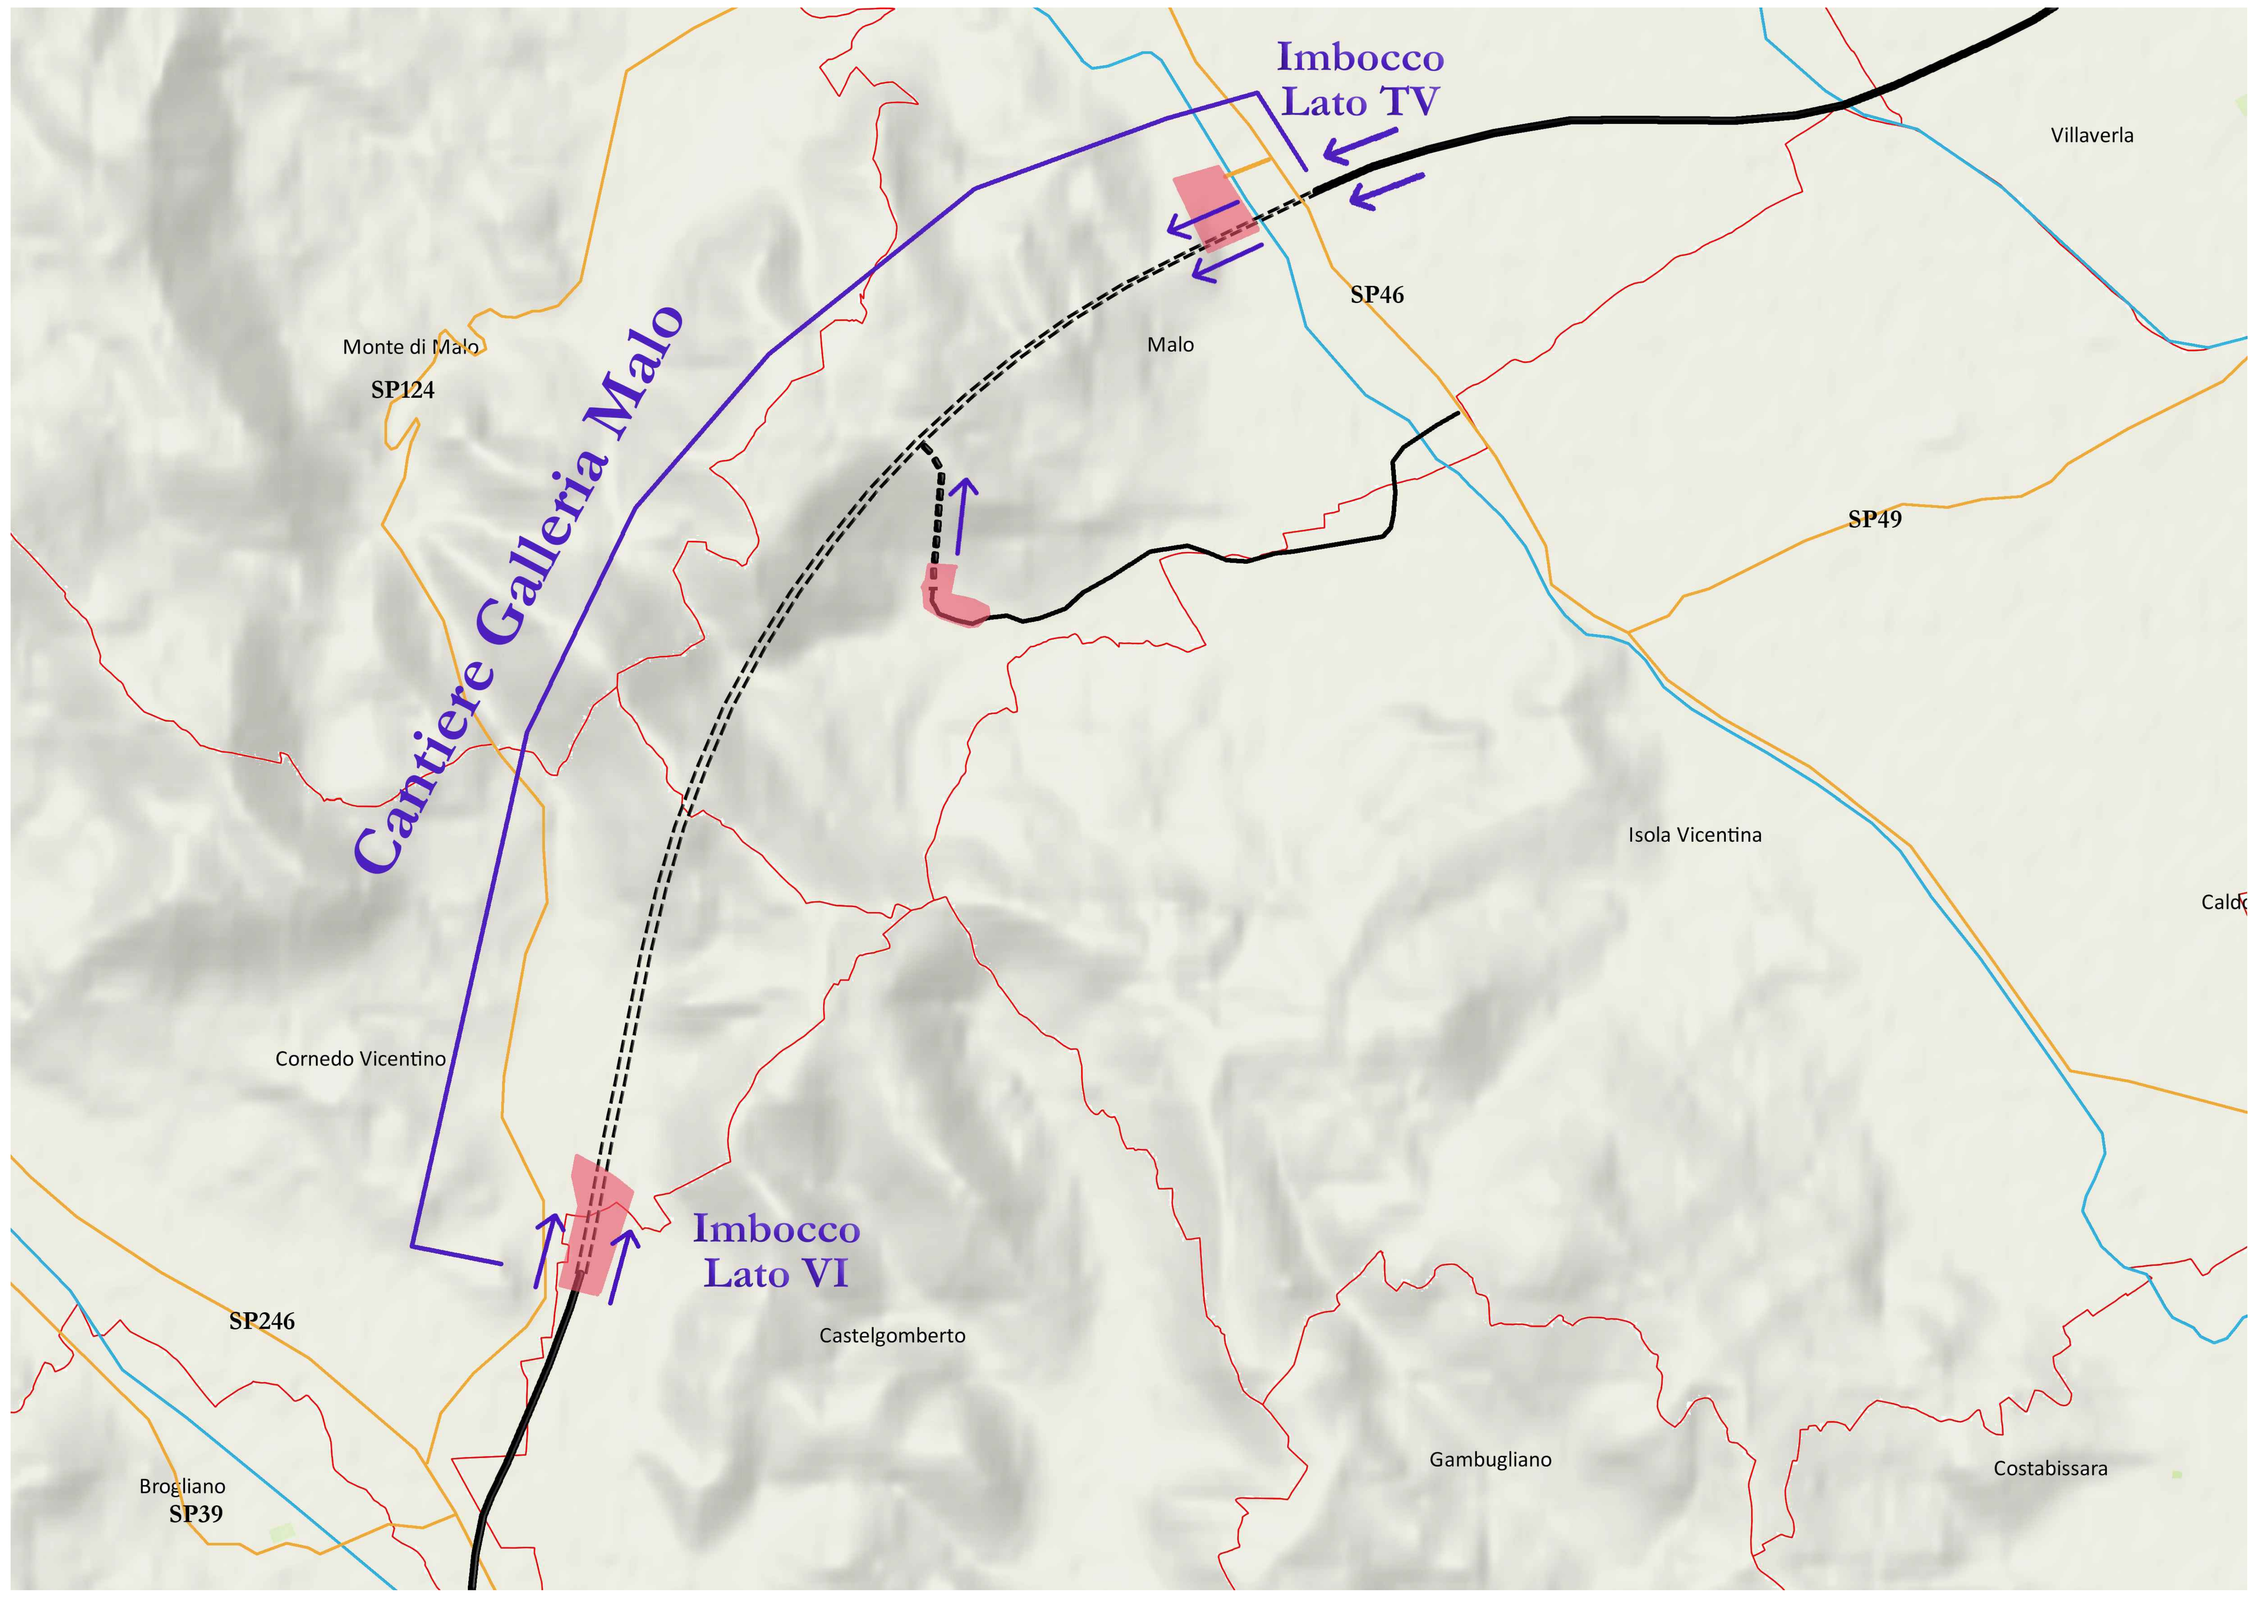

MODALITA' DI SCAVO - PROGETTO ESECUTIVO VARIANTE

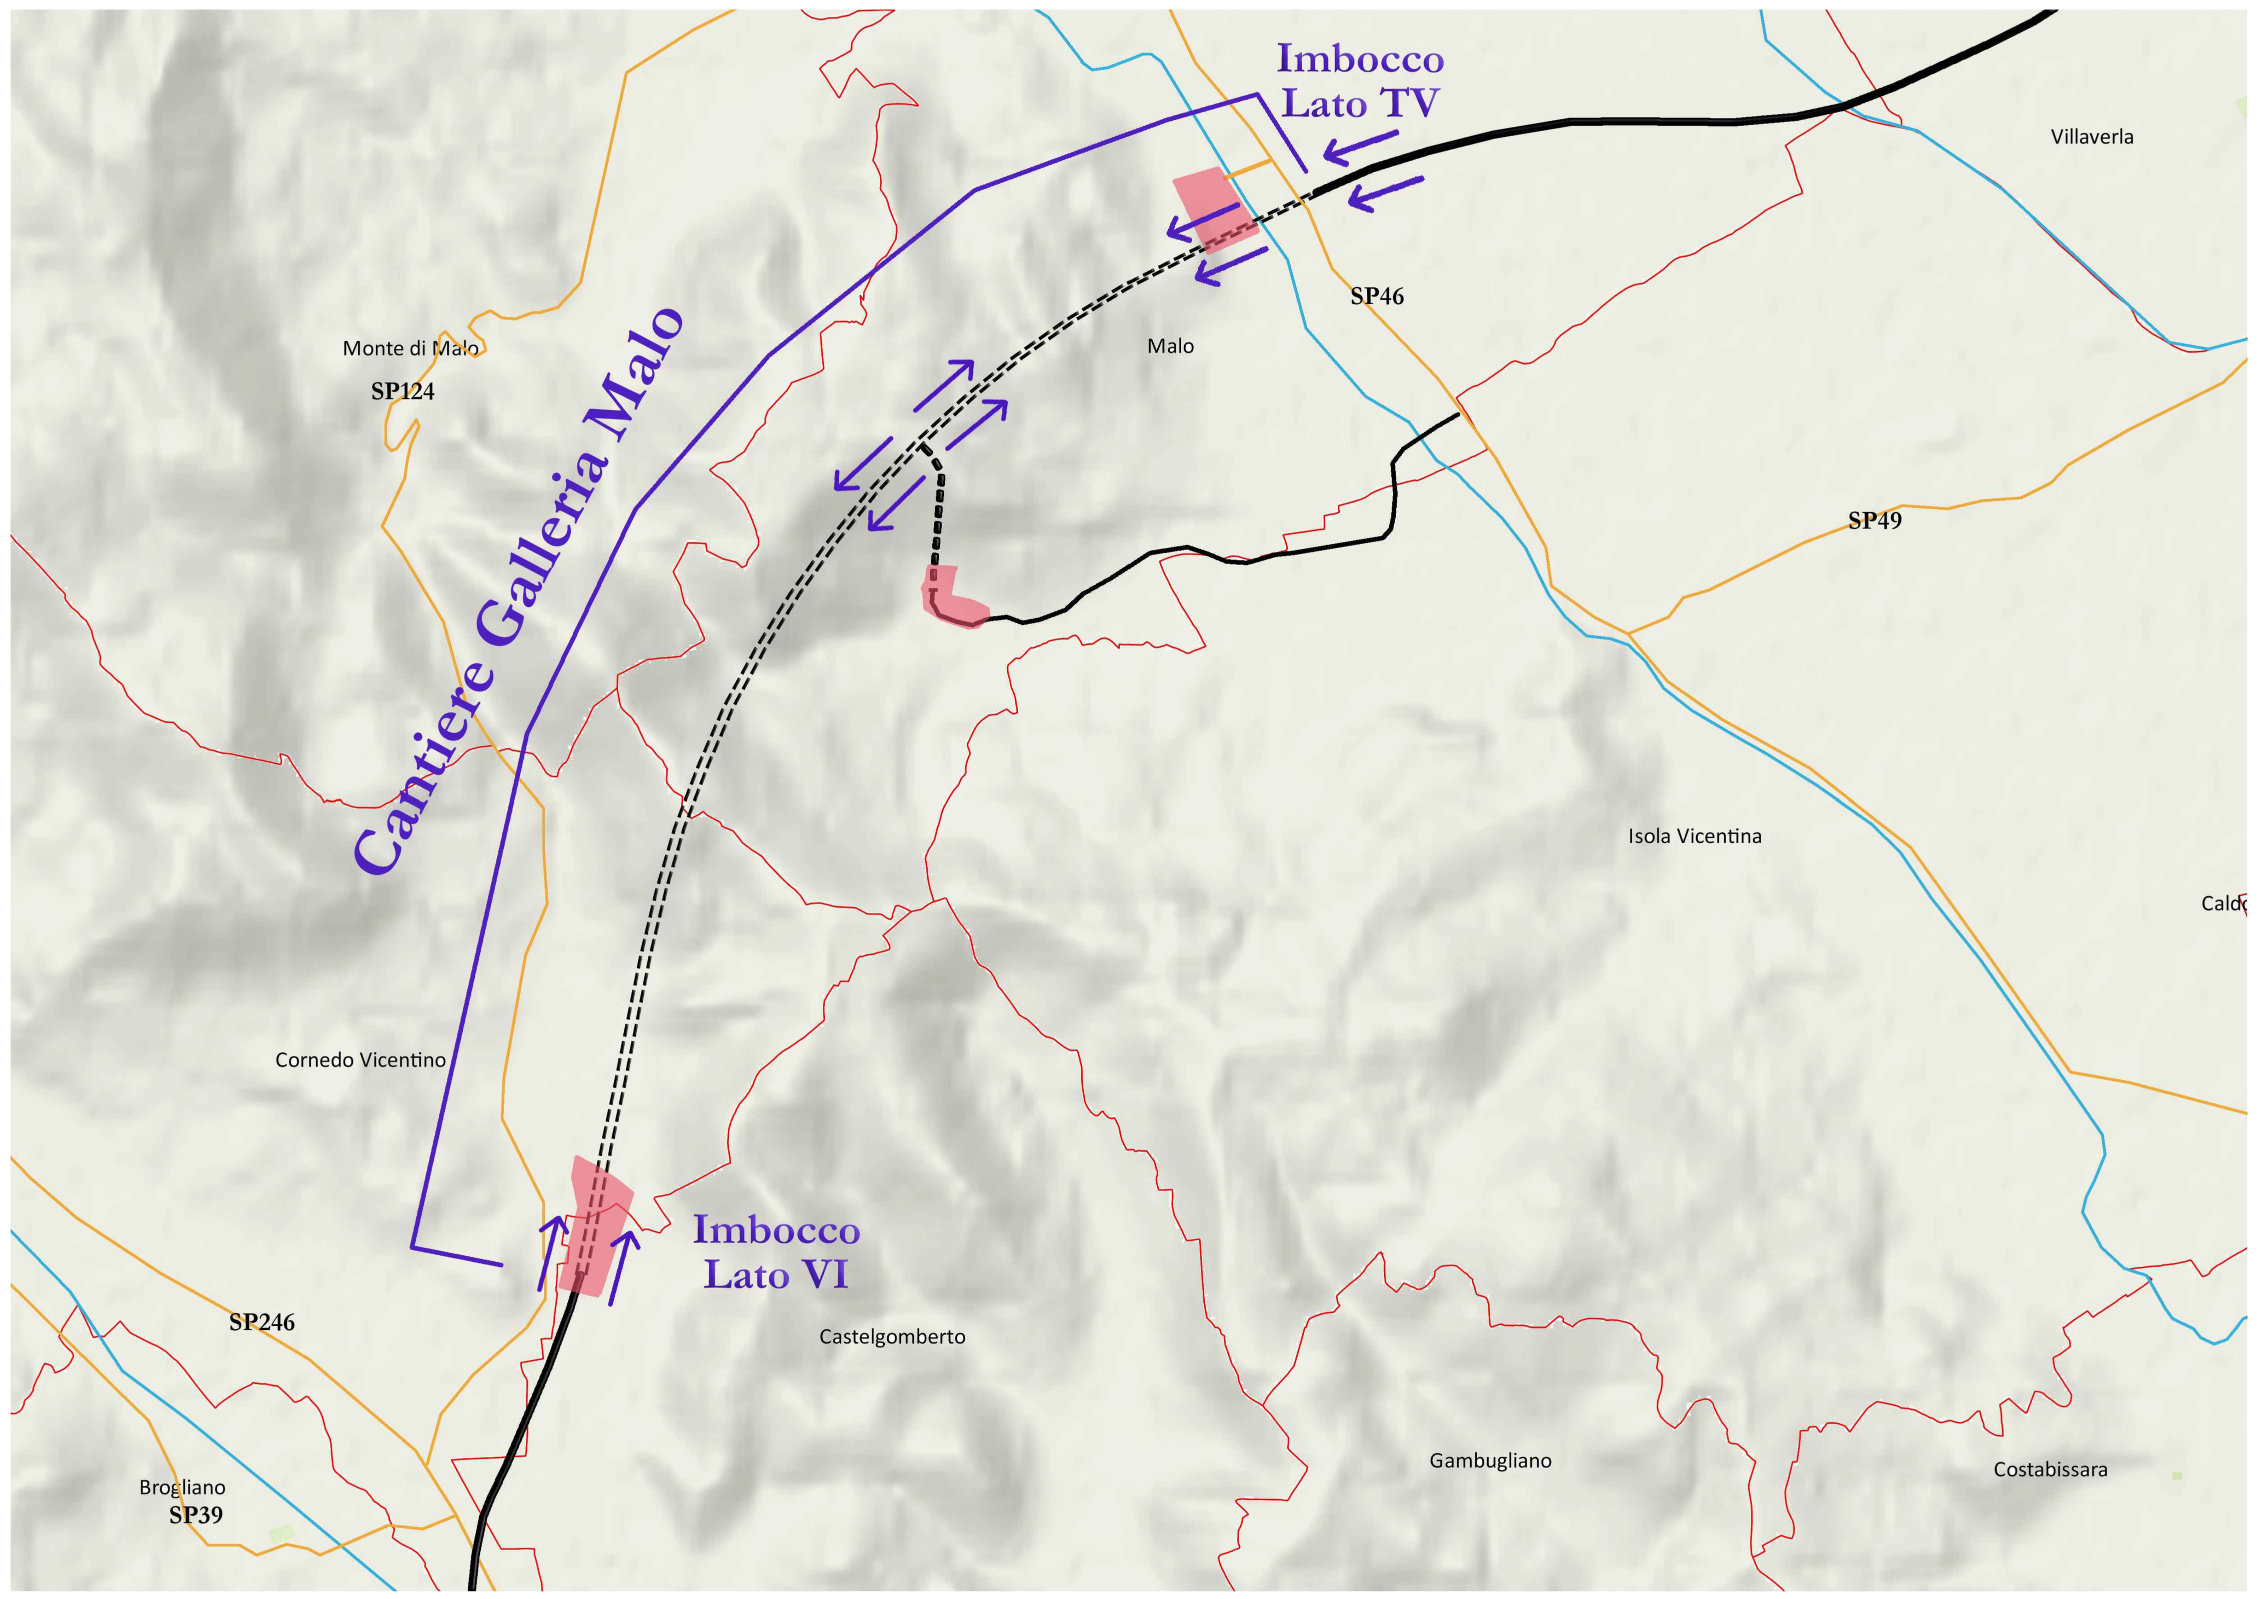

KEY - PLAN

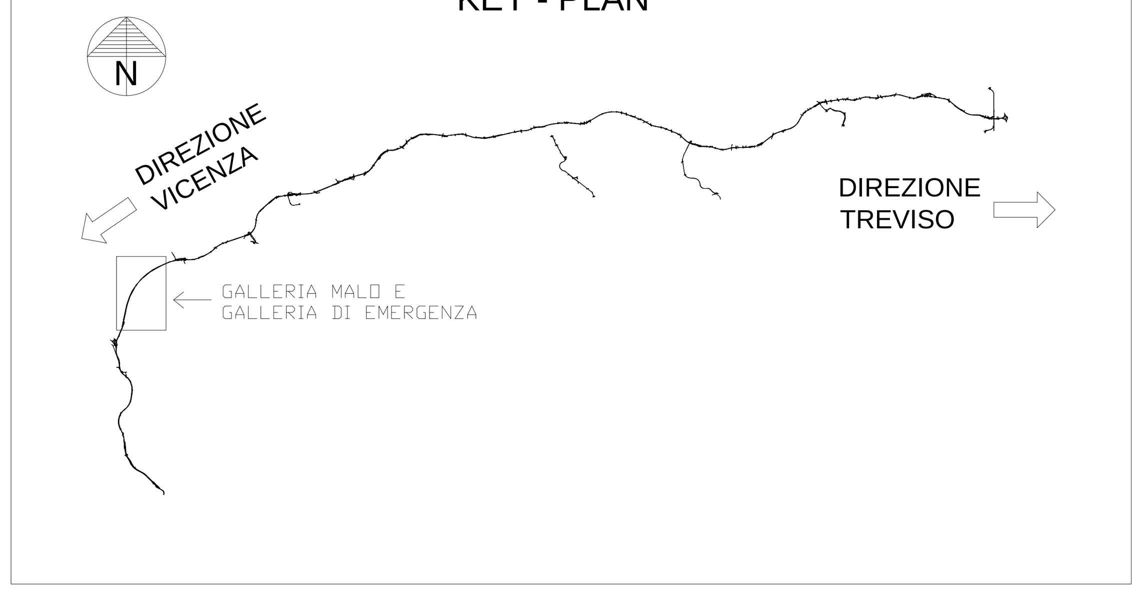

REGIONE DEL VENETO

SUPERSTRADA A PEDAGGIO PEDEMONTANA VENETA

CONCESSIONARIO		CONTRAENTE GENERALE
SPV SpA Via Invorio, 24/A 10146 Torino IL DIRETTORE TECNICO: Geom. Giovanni Salvatore D'Agostino	Società di progetto ai sensi dell'art. 156 D.LGS 163/06 subentrato all'ATI Consorzio Stabile fra le Imprese: SIS Scpa Via Invorio, 24/A 10146 Torino; Sacyr Construcción S.A.U.; INC S.p.A.; SIPAL S.p.A.; INFRAESTRUCTURAS S.A. Paseo de la Castellana, 83-85 28046 Madrid	SIS Scpa Via Invorio, 24/A 10146 Torino
SOCIETA' DI PROGETTAZIONE	RESPONSABILE PROGETTAZIONE ESECUTIVA	DIRETTORE DEI LAVORI E PROGETTISTA PROGETTO COSTRUTTIVO
SIPAL S.p.A. Via Invorio, 24/A 10146 Torino SIPAL S.p.A. Società di Ingegneria per Assistenza Logistica Via Invorio N. 24/A 10146 Torino	ORDINE DEGLI INGEGNERI DELLA PROVINCIA DI CUNEO 1211 Dott. Ing. Claudio Dogliani	ORDINE INGEGNERI PROVINCIA TARANTO Sezione A Dott. Ing. TURSO Adriano n° 1400 Settore: Civile Ambientale Industriale Informazione
COORDINATORE PER LA SICUREZZA IN FASE DI PROGETTAZIONE	GEOLOGO	
Ordine degli Architetti Provincia Torino Arch. Roberto BONOMI n. 3101	Ordine dei Geologi del Piemonte ALESSIO Carlo - N° 255 -	

N. PROGR. _______ CARTELLA N. _______	PROGETTO ESECUTIVO VARIAZIONE PROGETTUALE DAL KM 11+190.00 AL KM 17+000.00	LOTTO 1 - TRATTA "C" Dal Km. 9+756 al Km 23+600

TITOLO ELABORATO:

PROGETTO DELL'INFRASTRUTTURA
CANTIERIZZAZIONE
PARTE GENERALE
Modifica delle fasi di scavo della Galleria Naturale Malo - Elaborato di Comparazione - Modalità di scavo

PV V CN GE GE 1 C 000 - 005 0 004 D A 0 — SCALA: 1:5.000

REV.	CL	DESCRIZIONE	REDATTO	DATA	VERIFICATO	DATA	APPROVATO	DATA
0	PV	PRIMA EMISSIONE	SIS	04/05/2018	SIPAL	04/05/2018	SIS	04/05/2018

IL RESPONSABILE DEL PROCEDIMENTO:

Dott. Ing. Giuseppe Fasiol

☐ **VALIDAZIONE:**

PROTOCOLLO : ____________

DEL: ____________