



LAYOUT DI CANTIERE - PROGETTO ESECUTIVO APPROVATO

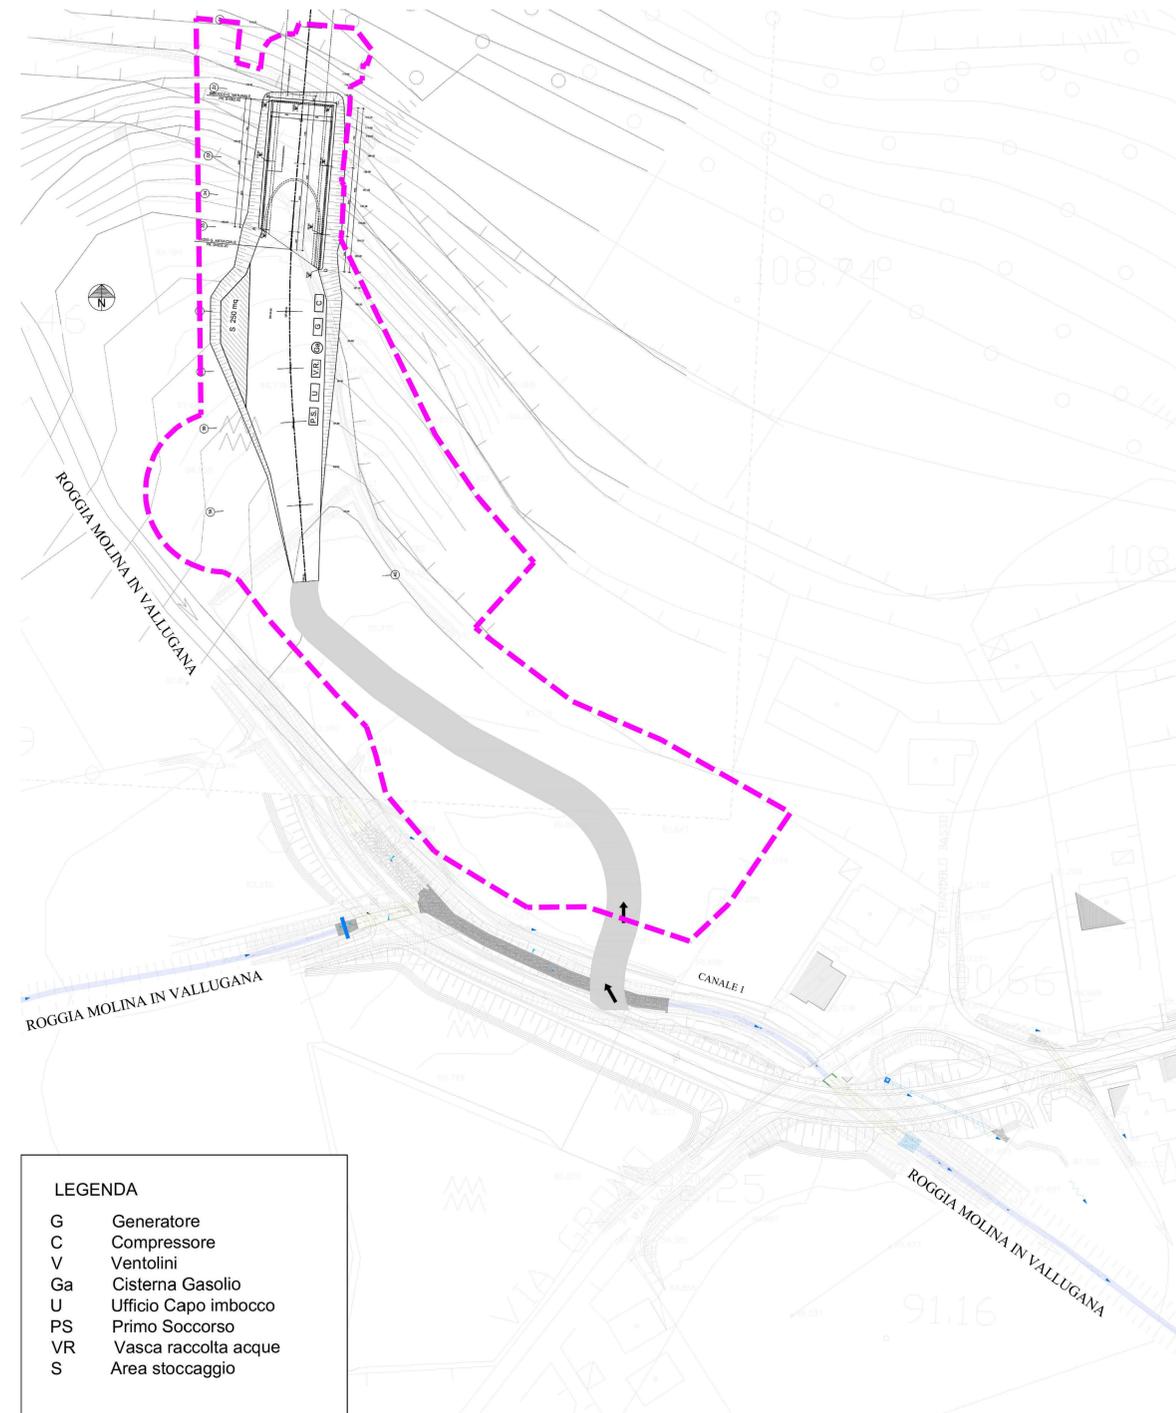

**LEGENDA**

G	Generatore
C	Compressore
V	Ventolini
Ga	Cisterna Gasolio
U	Ufficio Capo imbocco
PS	Primo Soccorso
VR	Vasca raccolta acque
S	Area stoccaggio

LAYOUT DI CANTIERE - PROGETTO ESECUTIVO VARIANTE

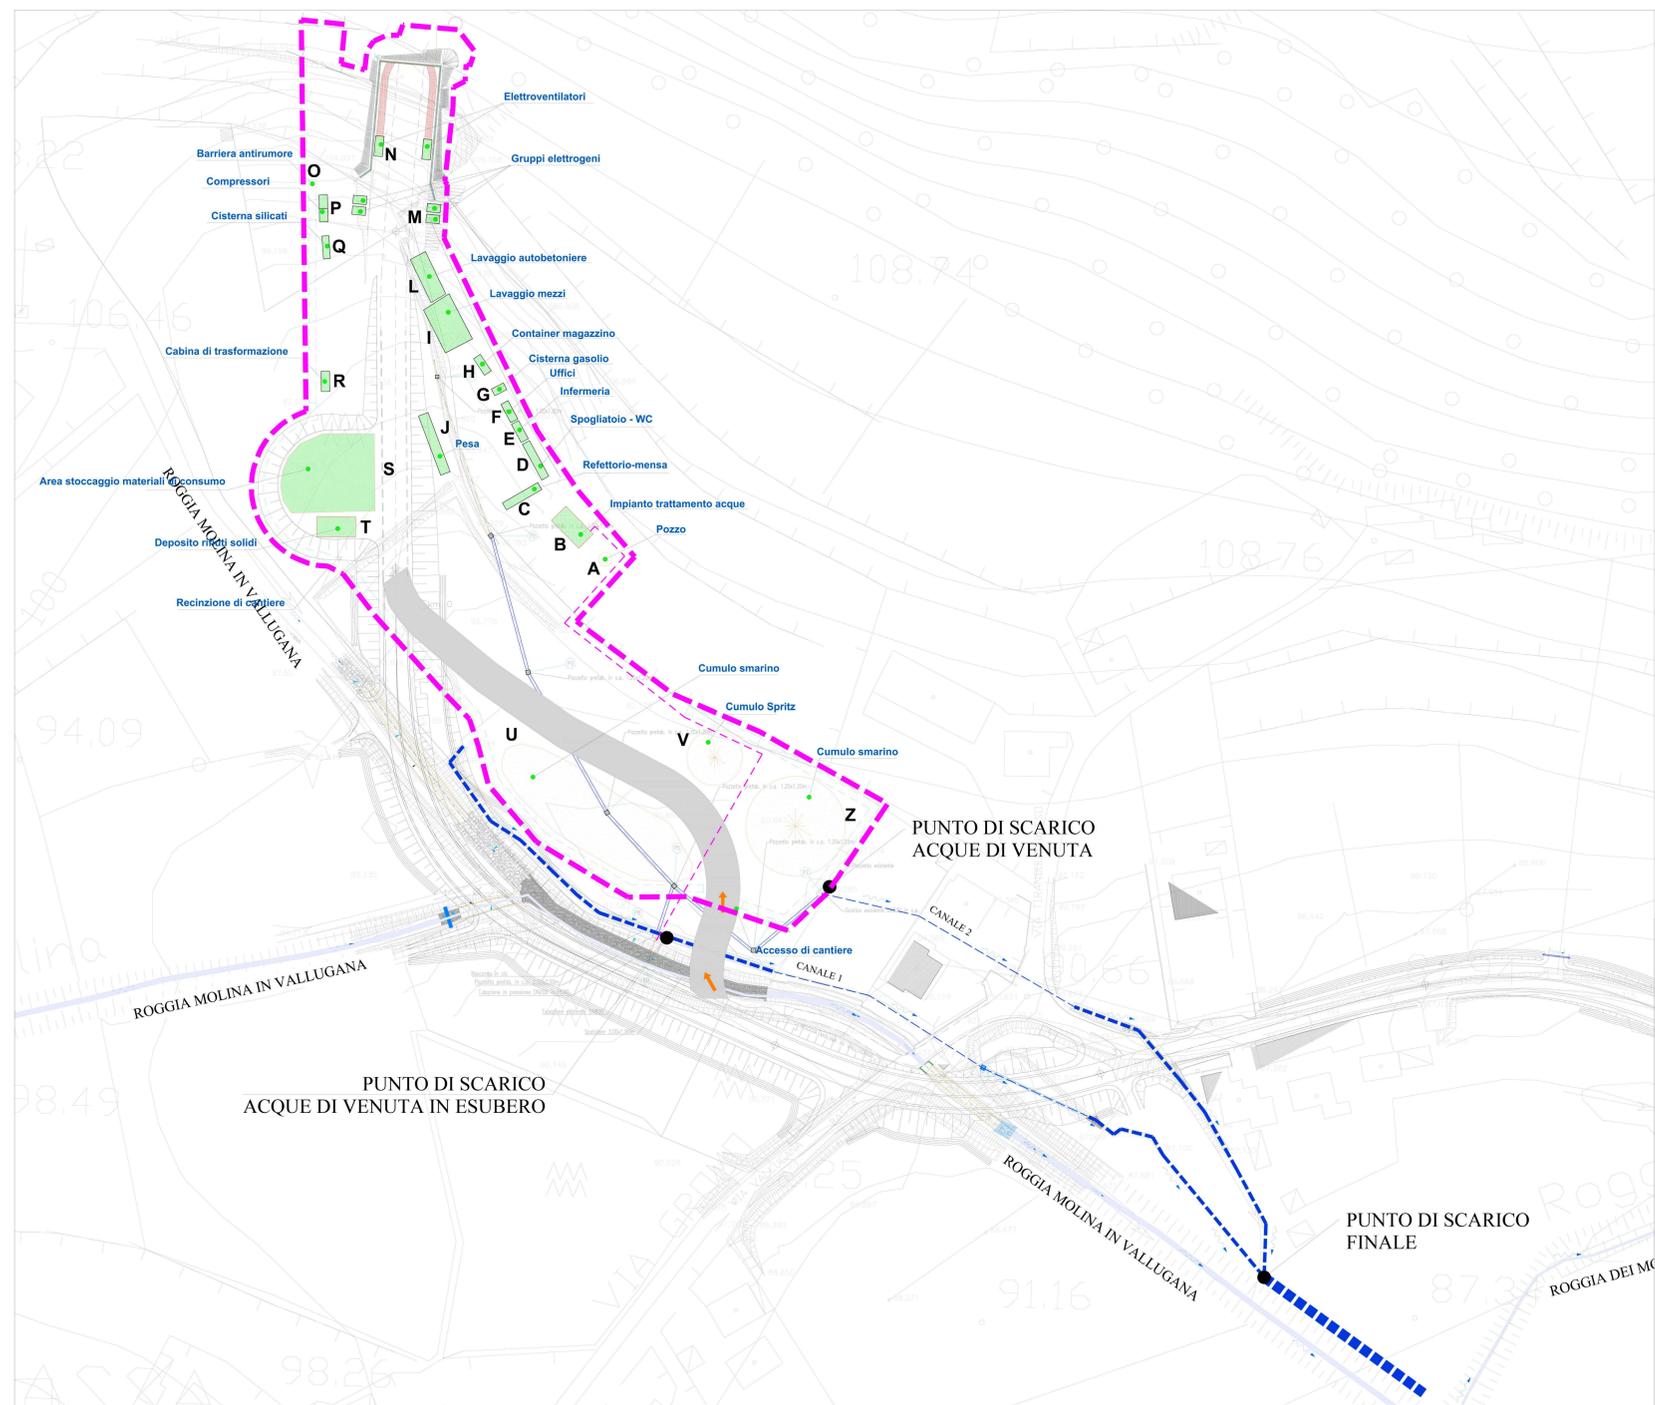

**REGIONE DEL VENETO**

**SUPERSTRADA A PEDAGGIO PEDEMONTANA VENETA**

<b>CONCESSIONARIO</b> SPV SpA Via Innoce, 24/A 10146 Torino IL DIRETTORE TECNICO: Geom. Giovanni Salvatore D'Agostino	Società di progetto ai sensi dell'art. 156 D.LGS 163/06 (sottoscrizione di AT)	<b>CONTRAENTE GENERALE</b> SIS SpA Via Innoce, 24/A 10146 Torino
<b>SOCIETÀ DI PROGETTAZIONE</b> SIPAL S.p.A. Via Innoce, 24/A 10146 Torino	<b>RESPONSABILE PROGETTAZIONE ESECUTIVA</b> ORDINE DEGLI INGEGNERI DELLA PROVINCIA DI CUNEO 1211 Dott. Ing. Claudio Dogliani	<b>DIRETTORE DEI LAVORI E PROGETTISTA PROGETTO COSTRUTTIVO</b> ORDINE INGEGNERI PROVINCIA TARIANTO Dott. Ing. TURSIO Adriana n° 1400
<b>COORDINATORE PER LA SICUREZZA IN FASE DI PROGETTAZIONE</b> ING. RICCARDO BONOMI n° 3101	<b>REGIOLOGO</b> ING. ALESSIO CARP n° 3102	

**PROGETTO ESECUTIVO**  
VARIANTE PROGETTUALE  
DAL KM 11+000 AL KM 17+000

N. Progr. \_\_\_\_\_ LOTTO 1 - TRATTA "C"  
CARTELLA N. \_\_\_\_\_ Dal Km. 9+756 al Km 23+600

**TITOLO ELABORATO:**  
PROGETTO DELL'INFRASTRUTTURA CANTIERIZZAZIONE PARTE GENERALE  
Modifica delle fasi di scavo della Galleria Naturale Malo - Elaborato di Comparazione - Layout di cantiere

PVVCNCGEGE1C000-0050005DA0 SCALA: \_\_\_\_\_

REV.	CL.	DESCRIZIONE	REDATTO	DATA	VERIFICATO	DATA	APPROVATO	DATA
0	IPV	PRIMA EMISSIONE	SIS	04/05/2018	SIPAL	04/05/2018	SIS	04/05/2018

**IL RESPONSABILE DEL PROCEDIMENTO:**  
Dott. Ing. Giuseppe Fasoli

**VALIDAZIONE:**  
PROTOCOLLO: \_\_\_\_\_  
DEL: \_\_\_\_\_