



Uffici Amministrativi
Via Milano, 10
20097 San Donato Milanese (MI)
Tel. centralino: +39 025201
Fax: +39 0252020217

Uffici Operativi
Via Sorbanella, 30
25125 Brescia (BS)
Tel. centralino: +39 030.3556401
Fax: +39 030.3556465

Sede Legale
Viale De Gasperi, 16
20097 San Donato Milanese (MI)

Registro delle Imprese di Milano
Codice Fiscale e Partita IVA 10427570154
R.E.A. Milano n. 1371043

emittente E2/L-04738/15

protocollo

Brescia, 16/09/2015

Spett. le
ARPA Lombardia
Dip. Bergamo
Via C. Maffei, 4
24100 Bergamo
c.a. Dott. Songini
c.a. Dott.ssa Melillo

Spett. le
ARPA Lombardia
Dip. Brescia
Via Cantore, 20
25128 Brescia
c.a. Dott. Pastore
c.a. Dott. Confalonieri

Spett. le
ARPA Lombardia
Via Rosellini, 17
20124 Milano
c.a. Dott. Cati
c.a. Dott.ssa Ghezzi

p.c. Spett. le
Provincia di Bergamo
Via Tasso, 8
24100 Bergamo
c.a. Dott. Confalonieri

p.c. Spett. le
Provincia di Brescia
Via Milano, 13
25126 Brescia
c.a. Dott. Tognazzi

p.c. Spett. le
Regione Lombardia
Direzione Generale
Infrastrutture e Mobilità
Osservatorio Ambientale
Piazza Città di Lombardia, 1
20124 Milano
c.a. Dott. D'Angelo
c.a. Ing. Boselli

Trasmissione a mezzo PEC



Riferimento: Prog. IN51 Tratta AC/AV Milano – Verona.

**Delibera CIPE n. 81/2009 del 22.09.2009 – Lotto funzionale Treviglio – Brescia
CUP: J41C07000000001.**

**Oggetto: Campagna di campionamenti propedeutica alla gestione Terre e rocce da scavo
in esubero - Verifica di ottemperanza e attuazione ex art. 185 D.Lgs 163/06 e
ss.mm.ii..**

Con riferimento alla documentazione riguardante l'iter di verifica in oggetto, trasmessaVi con nostra nota prot. E2/L – 04231/15 del 31/07/15, si comunica che a partire da lunedì 28 settembre p.v. si procederà ad effettuare una campagna di campionamenti propedeutica alla gestione delle terre e rocce da scavo in esubero (cfr. cap. 3 Parere n. 1840 del 17/07/15 CT VIA-VAS), quale ulteriore verifica di quanto già emerso dai relativi rapporti di prova di caratterizzazione.

Restando a disposizione laddove si volessero coordinare dei prelievi in contraddittorio delle suindicate Terre e rocce da scavo, si trasmette unitamente alla presente una documentazione di riepilogo degli accantonamenti attivi, impiegati all'interno del PGTRS approvato ai sensi dell'art. 186 del D.Lgs 152/06 e ss.mm.ii..

Cordiali saluti

Cepav due

Il Direttore del Consorzio
(Ing. V. Lombardi)

LB


All. c.s.d.

SCHEDA DI RIEPILOGO DELLE AREE DI ACCANTONAMENTO TEMPORANEO/DEPOSITI INTERMEDI DEI MATERIALI DI RIUTILIZZO


Codice Area di Accantonamento	Pk	Superficie (mq)	Possibile configurazione principali WBS di provenienza del materiale in accantonamento (*)
A.A.1	32+650	11.020,00	IV01, SL04, SL05, SL06
A.A.2	33+300	12.000,00	SL07, SL08, IN07
A.A.3	38+300	40.000,00	SL09, SL10, SL11, GA02, IN14
A.A.4	46+800	10.000,00	SL23, SL24, IN34
A.A.5	49+450	10.000,00	SL29, SL30, SL31, IT29, IT30, IN37, IR05, IV05
A.A.6	52+350	10.220,00	IT33, SL33, IT34, SL34
A.A.7	55+000	20.000,00	SL38
A.A.8	57+250	23.000,00	IT39, SL39, IT40, SL40
A.A.9	66+000	100.000,00	IN49, IT57, SL57, OP01
A.A.10	4+550	40.000,00	GA06
A.A.11	8+000	7.000,00	SL65, SL66
A.A.12	9+000	2.450,00	IT70, SL67, SL70
A.A.13	10+000	5.700,00	IT68, SL68, GA10
A.A.14	11+000	14.000,00	IN89, SL69
A.A.15	33+700	18.500,00	SL07, SL08, IN07
A.A.16	0+820	12.000,00	NR01
A.A.17	43+100	25.000,00	VI03
A.A.18	44+700	15.000,00	VI03
A.A.19	T1 0+897	15.000,00	NR02, NI01, NI02, NI03, NI04
A.A.20	T2 1+724	13.800,00	NR02, NI01, NI02, NI03, NI04
A.A.21	T3 1+500	28.000,00	NR03
A.A.22	T2 0+660	19.000,00	NR03
A.A.23	55+900	12.100,00	VI04
A.A.24	4+100	46.000,00	VI09
A.A.25	55+000	16.500,00	VI04


(*) Le WBS indicate potranno subire variazioni in relazione alle specifiche esigenze di cantiere.


(**) Sono evidenziate in giallo le A.A. non più attive.

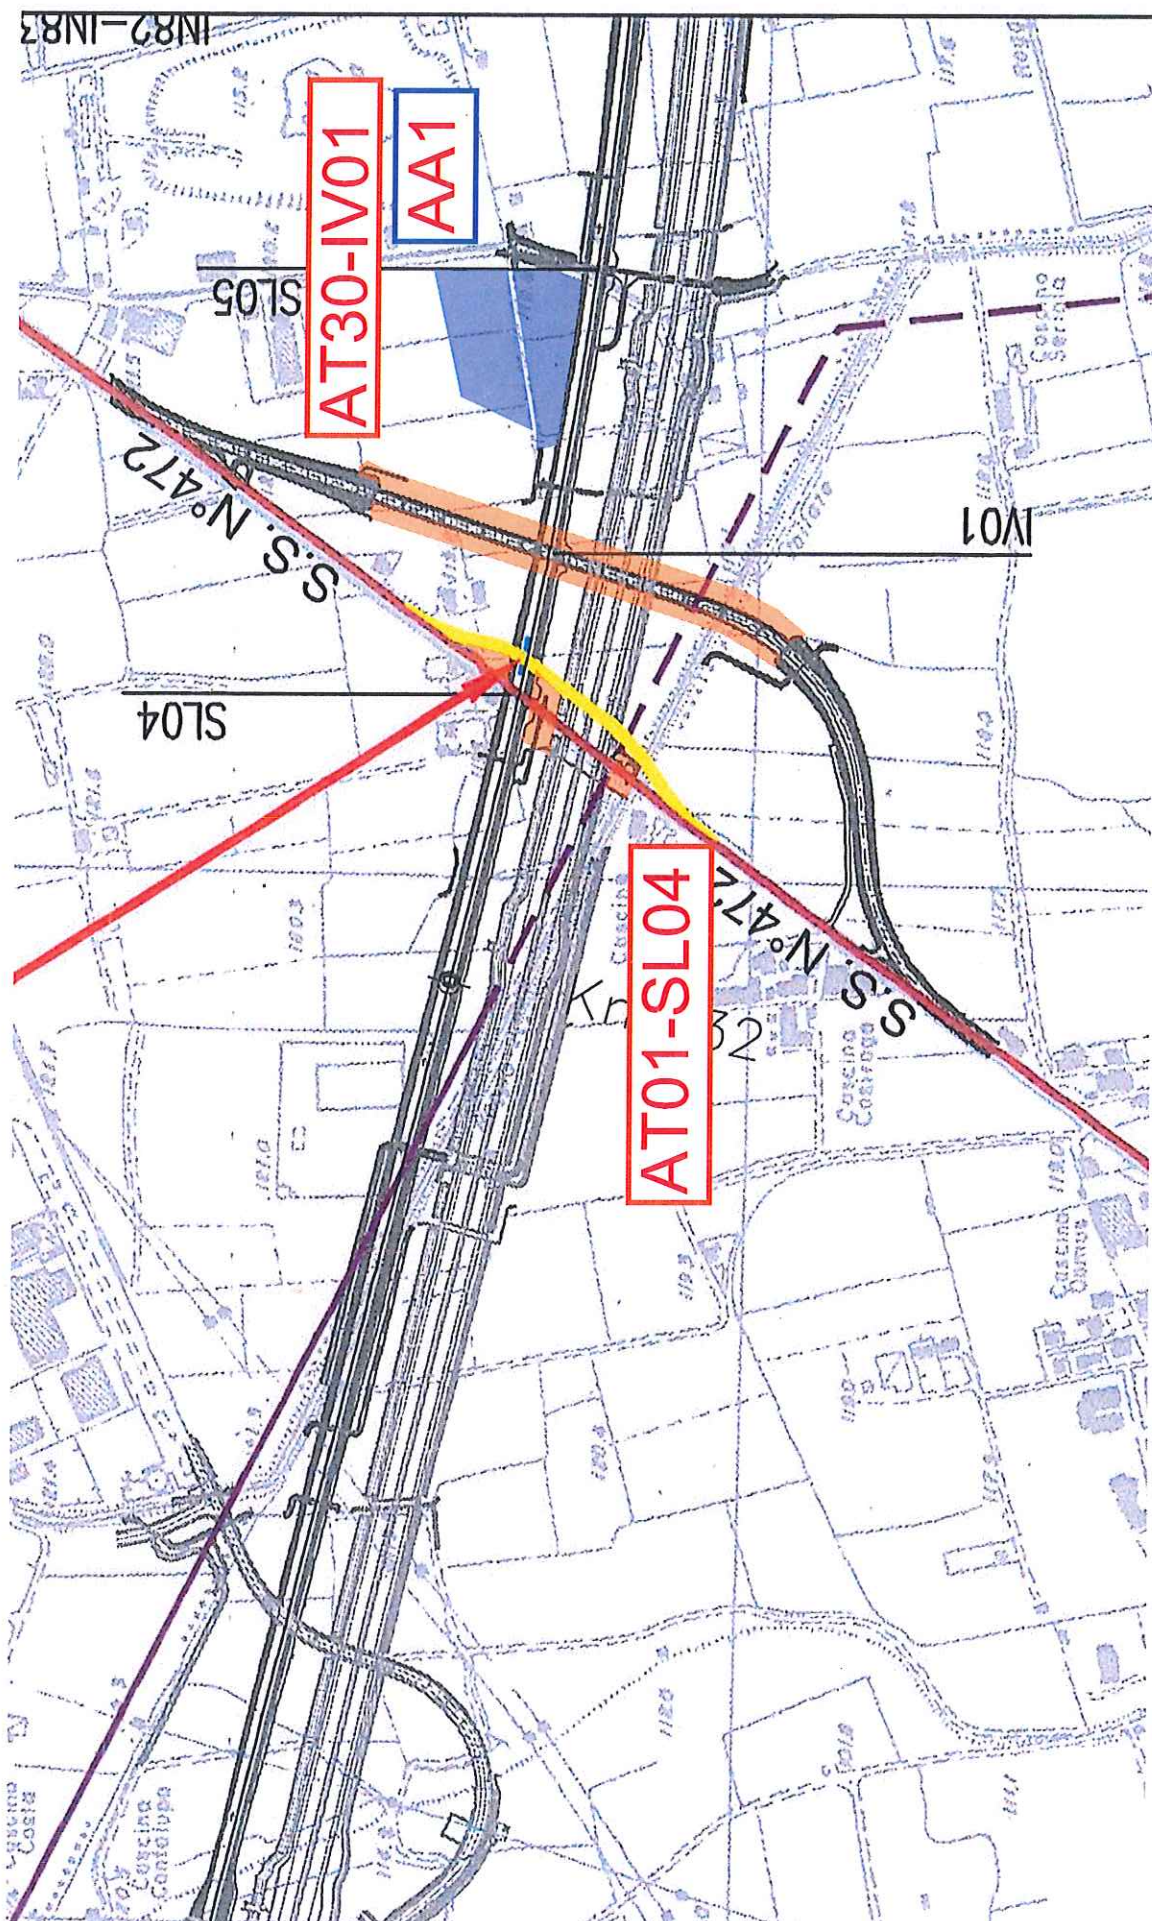



IN82-IN83

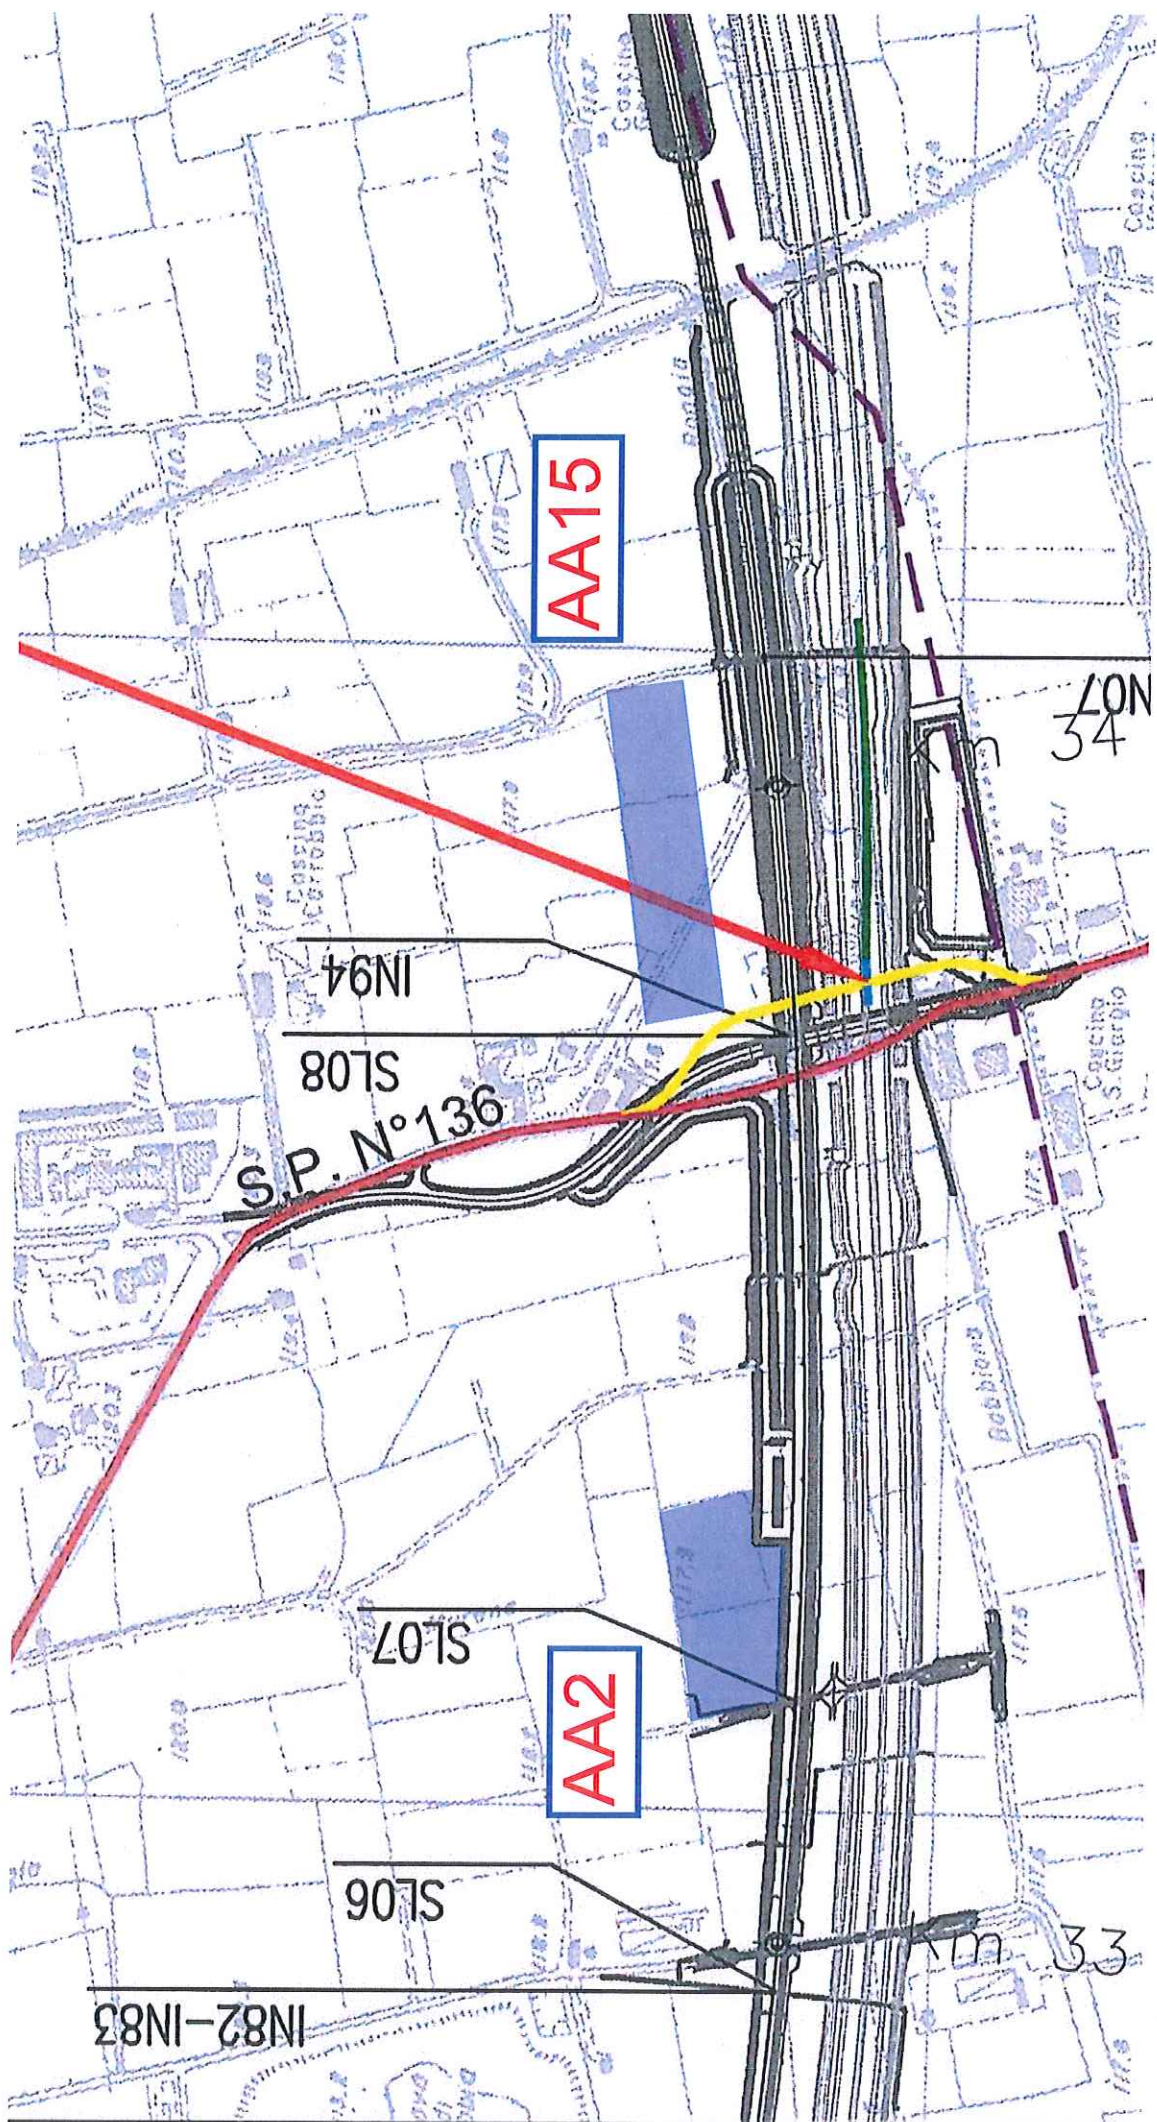


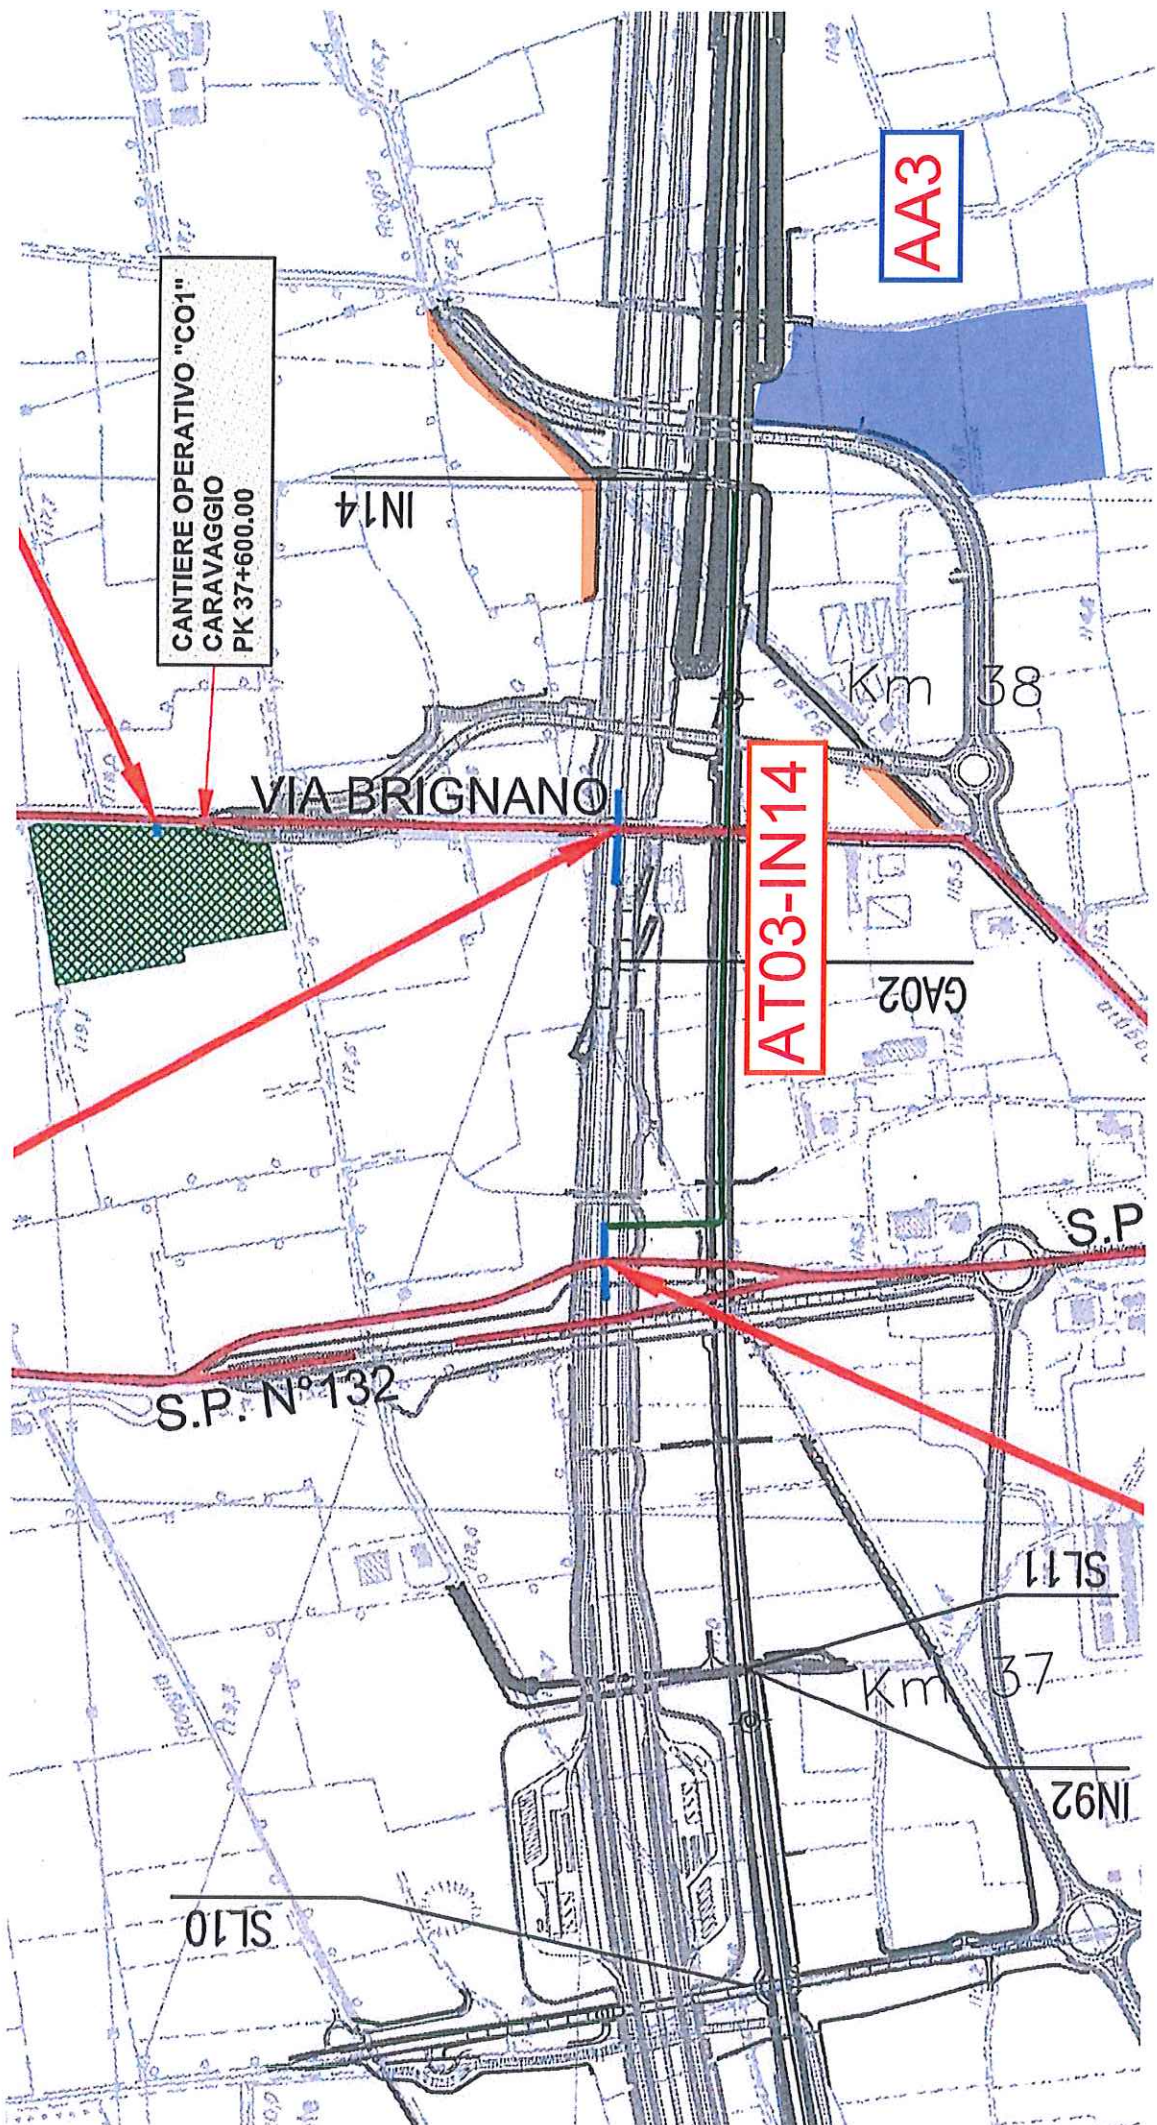


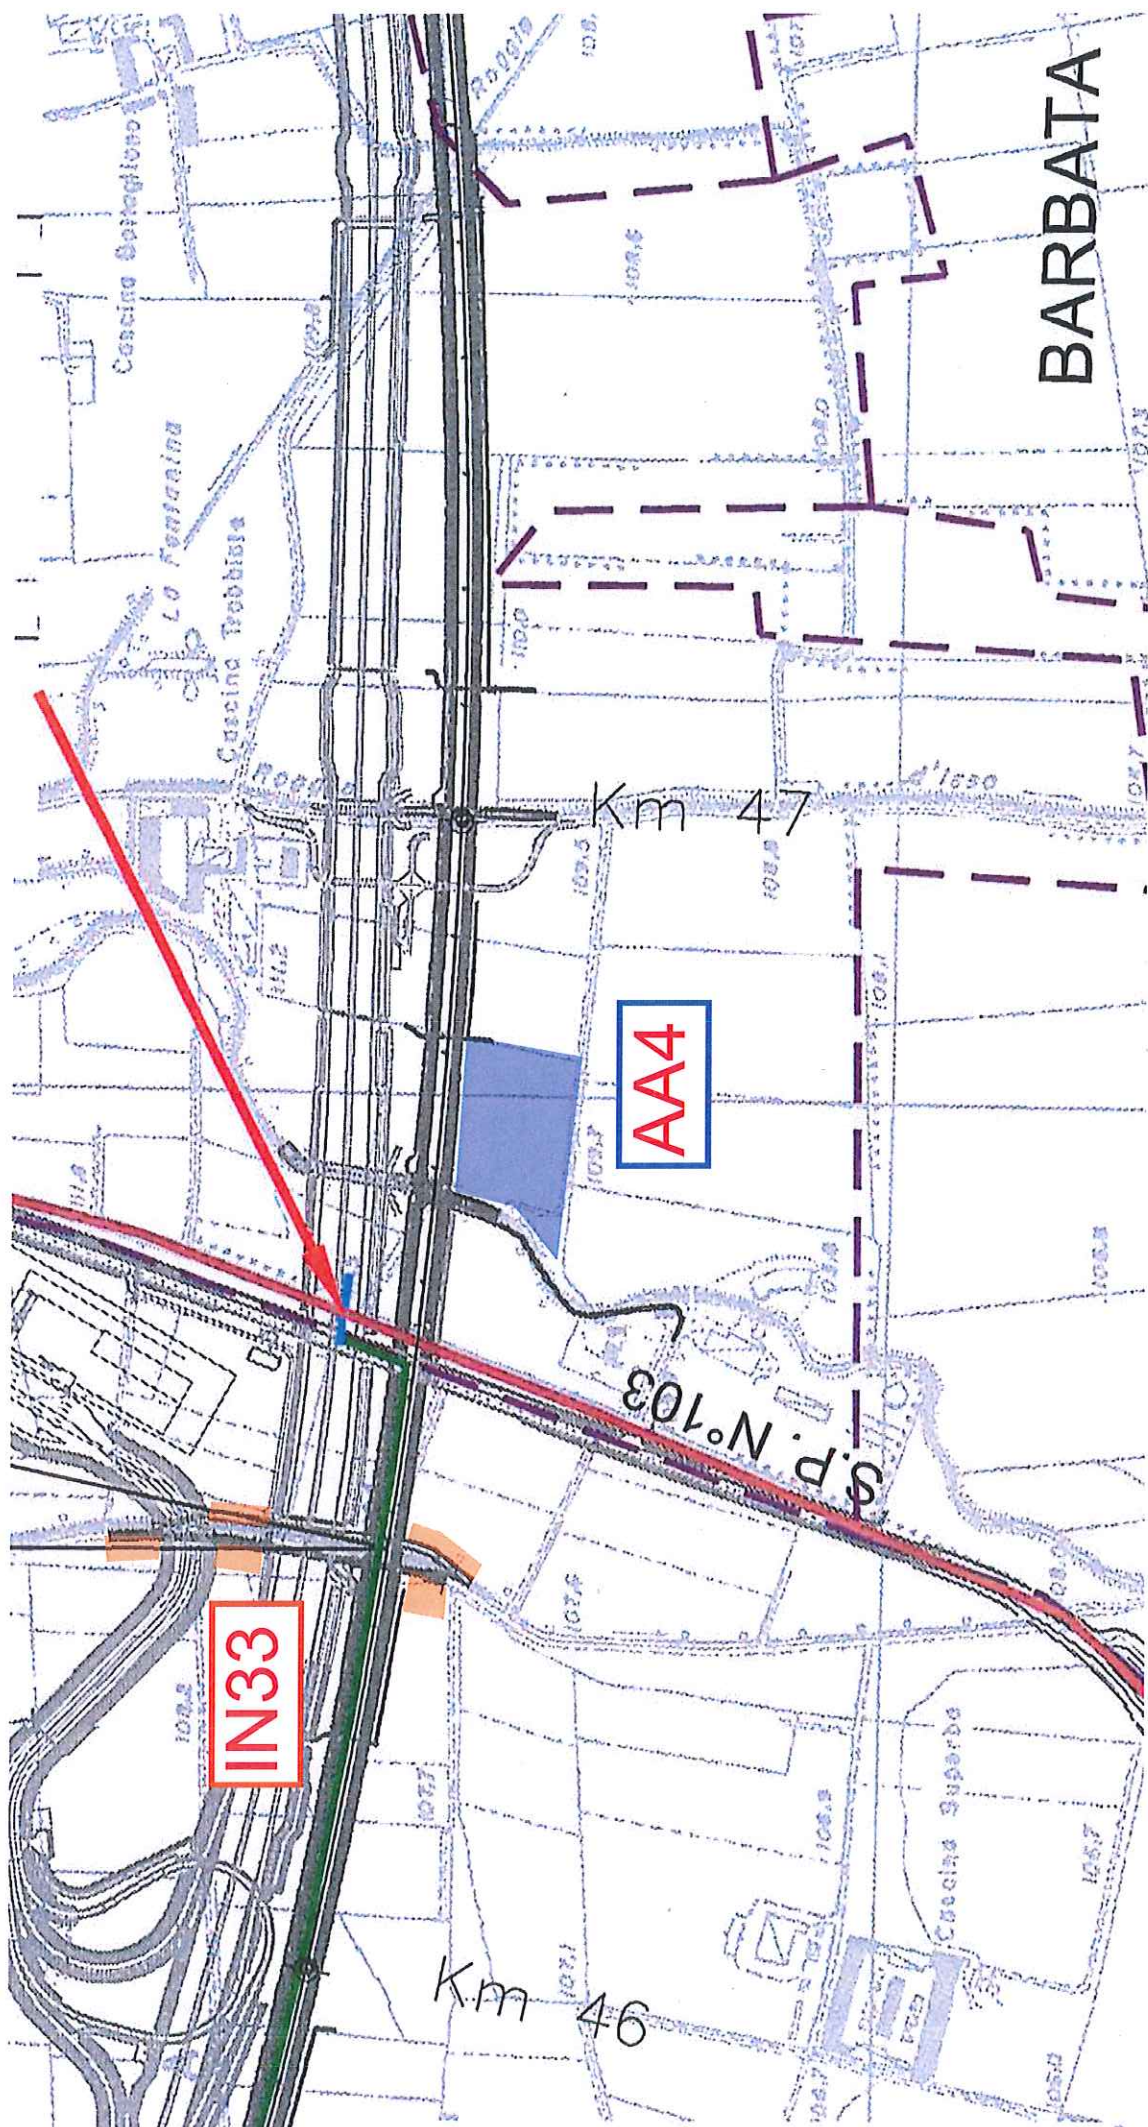

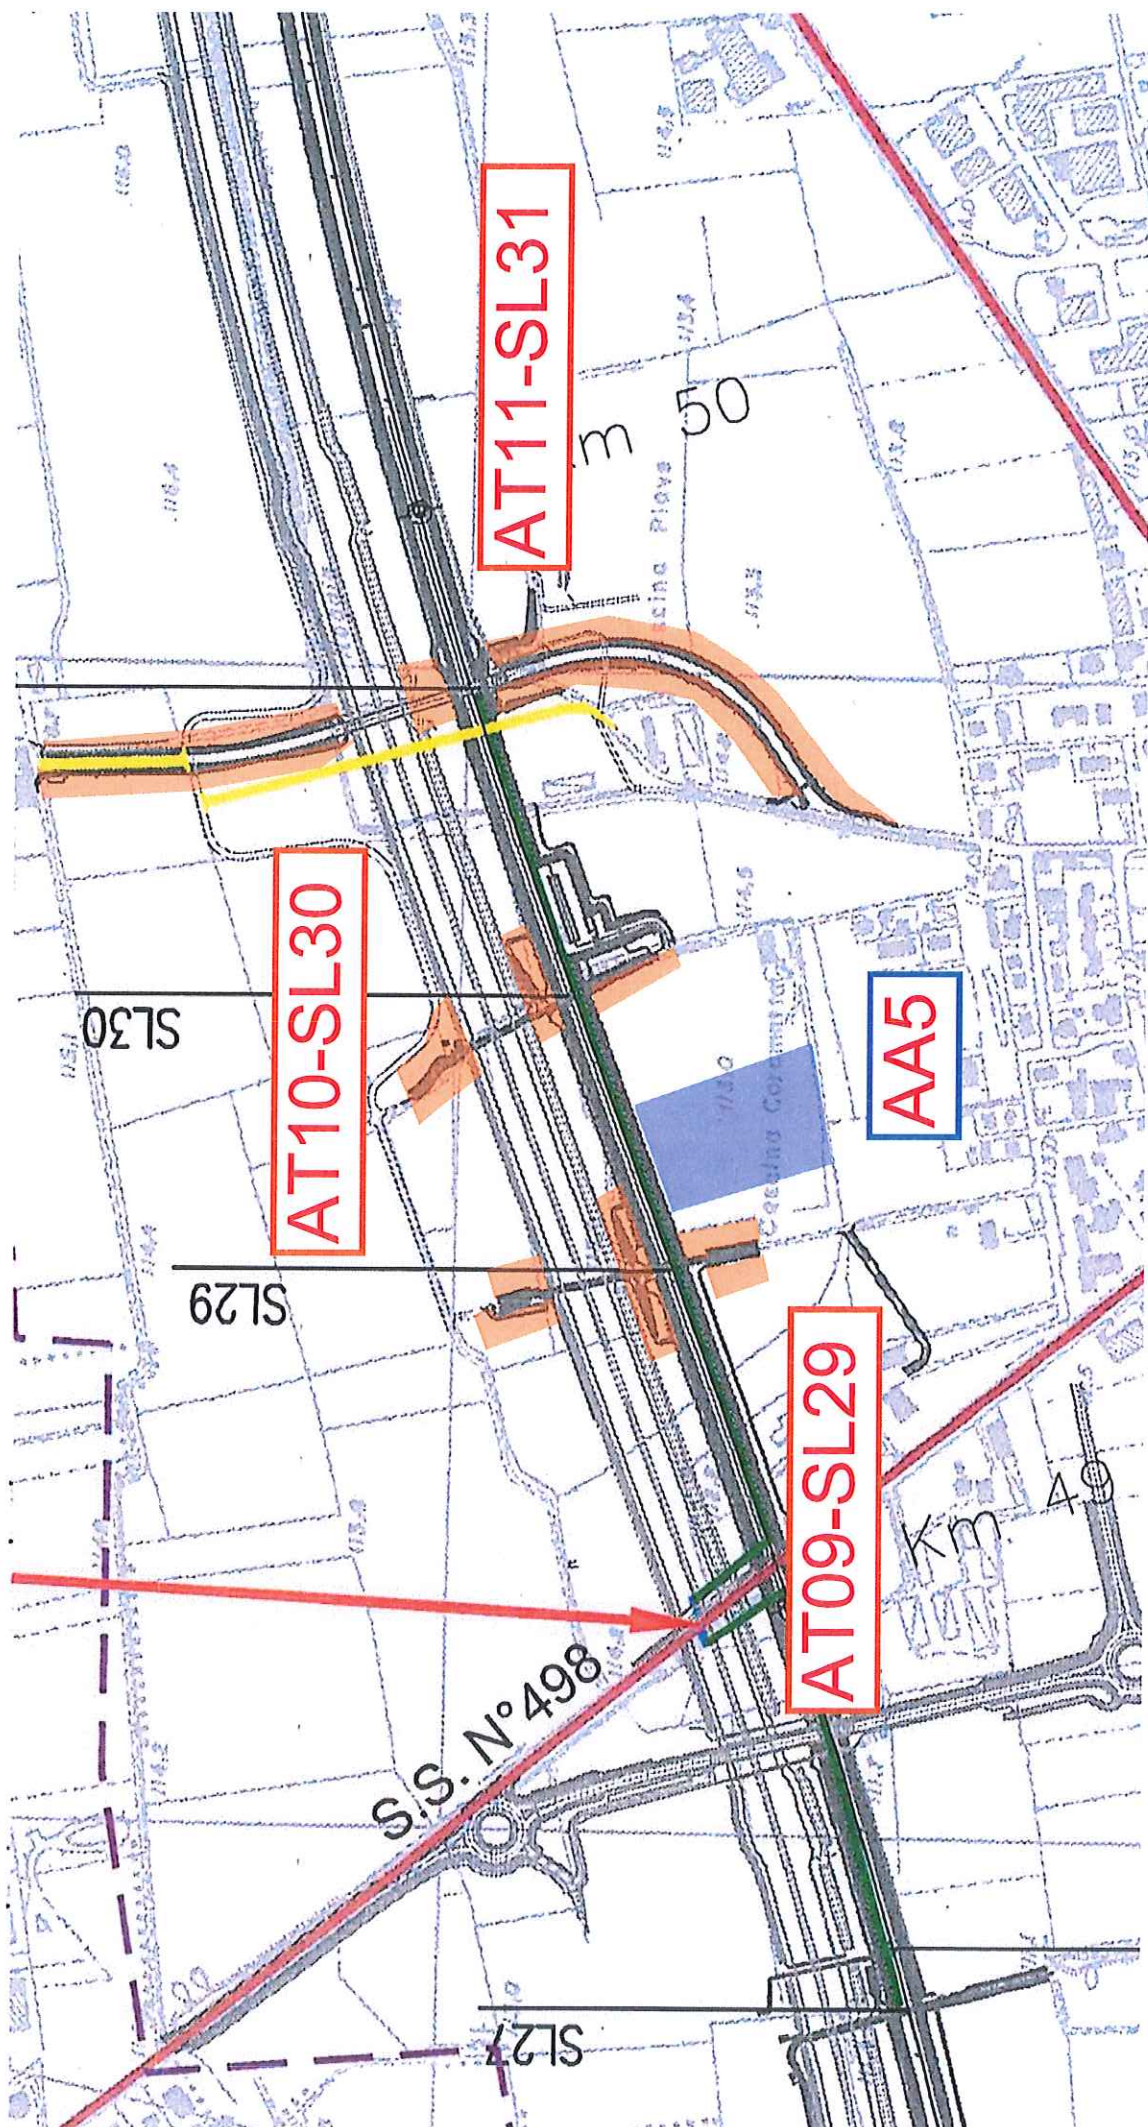

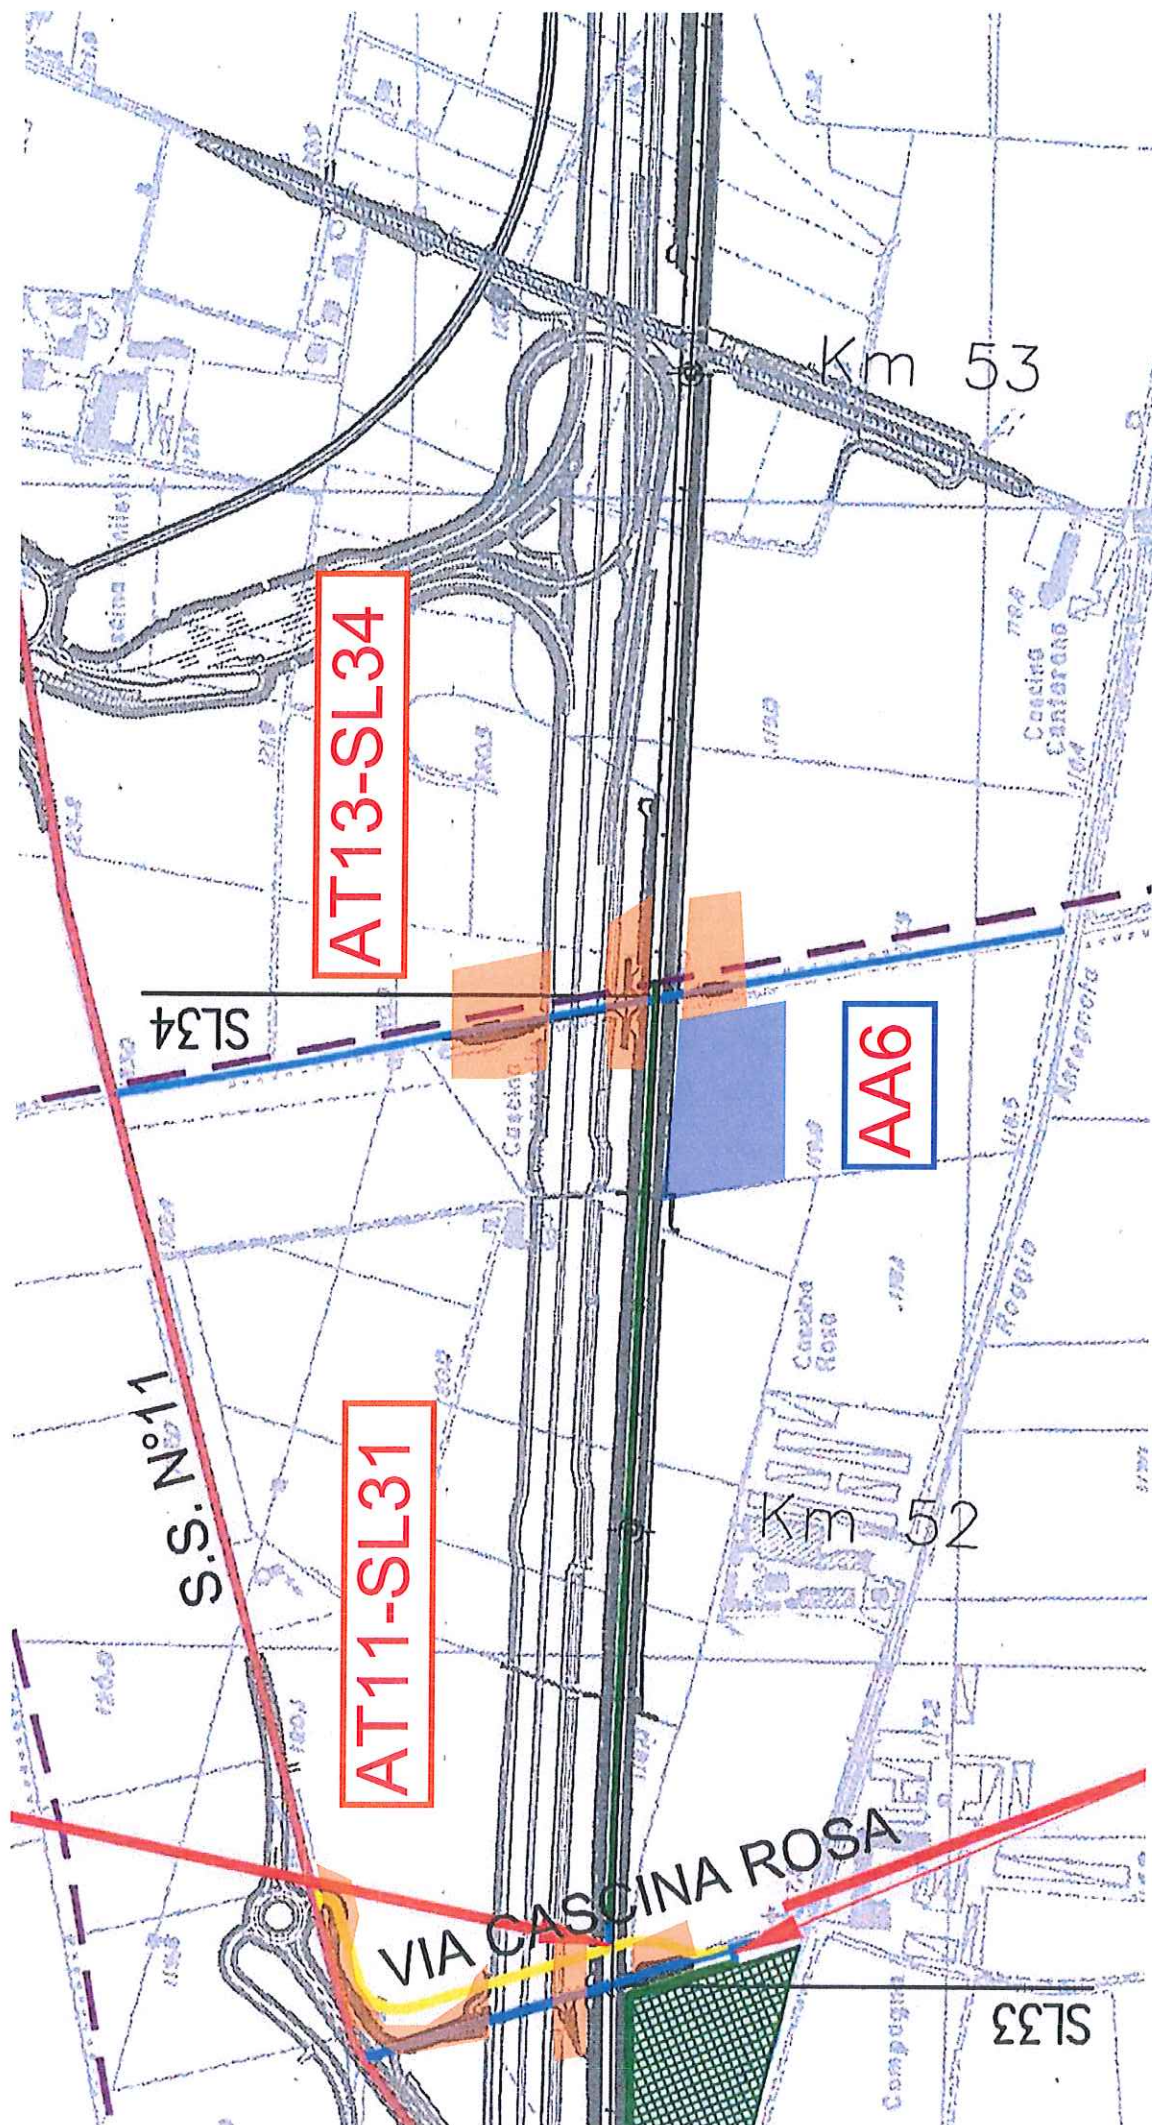

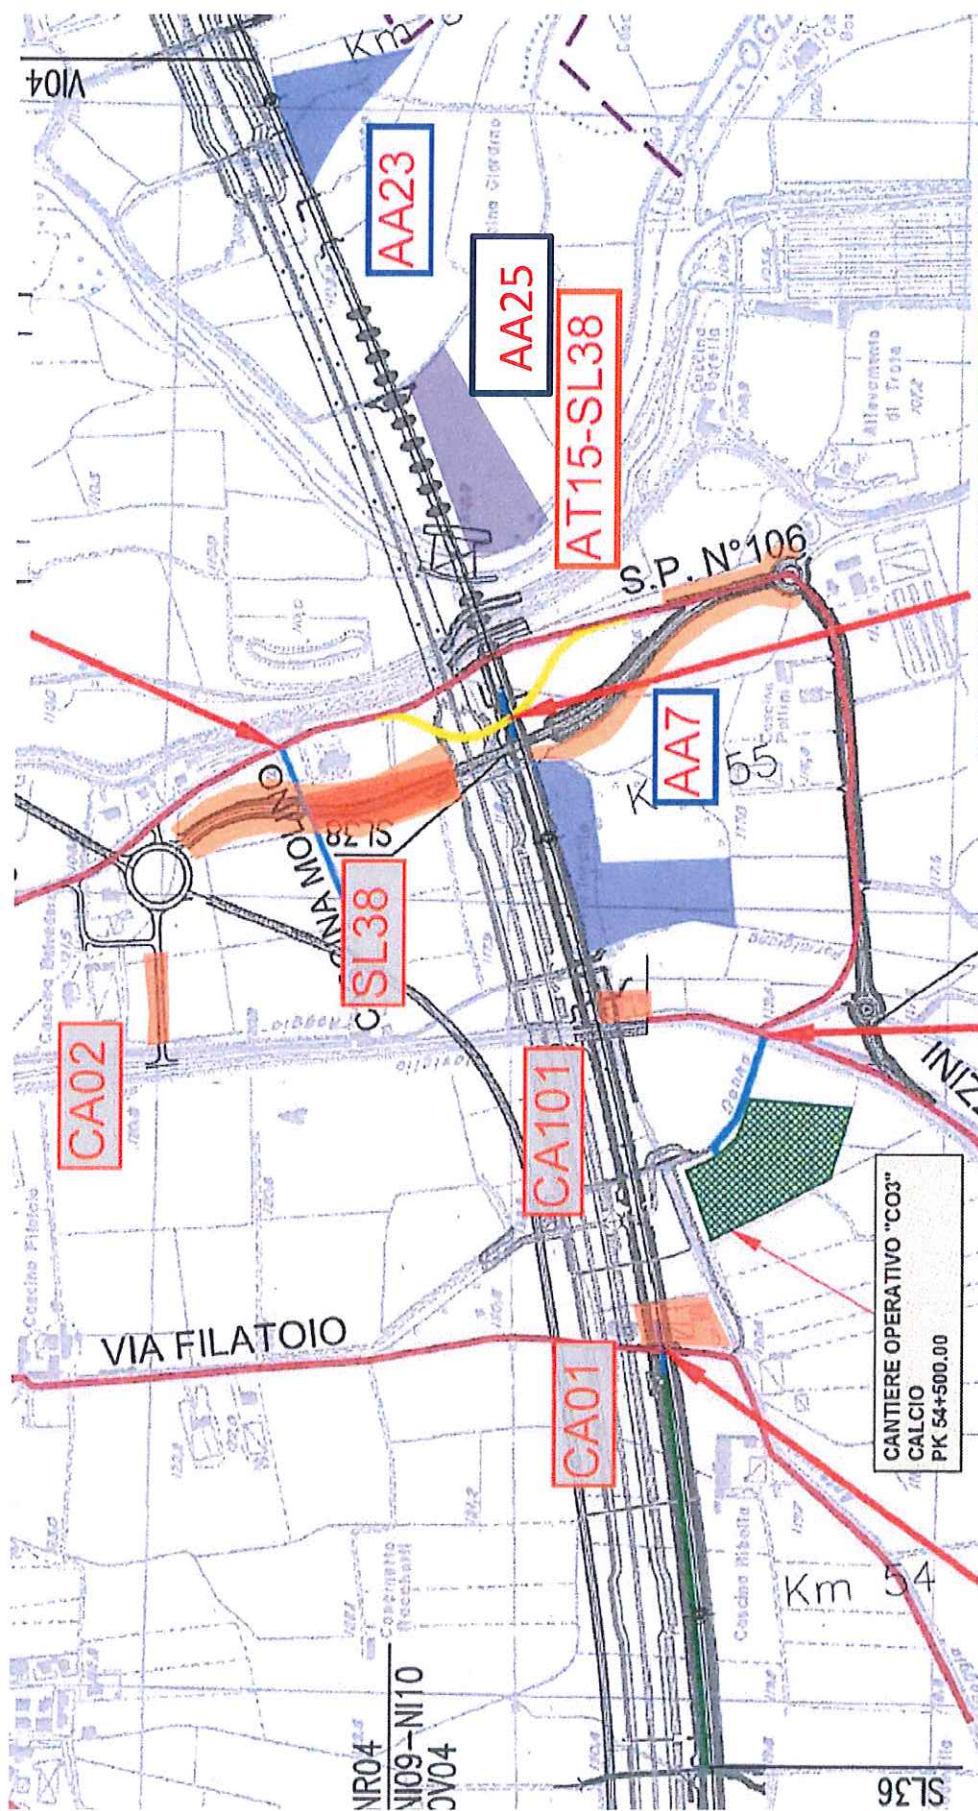

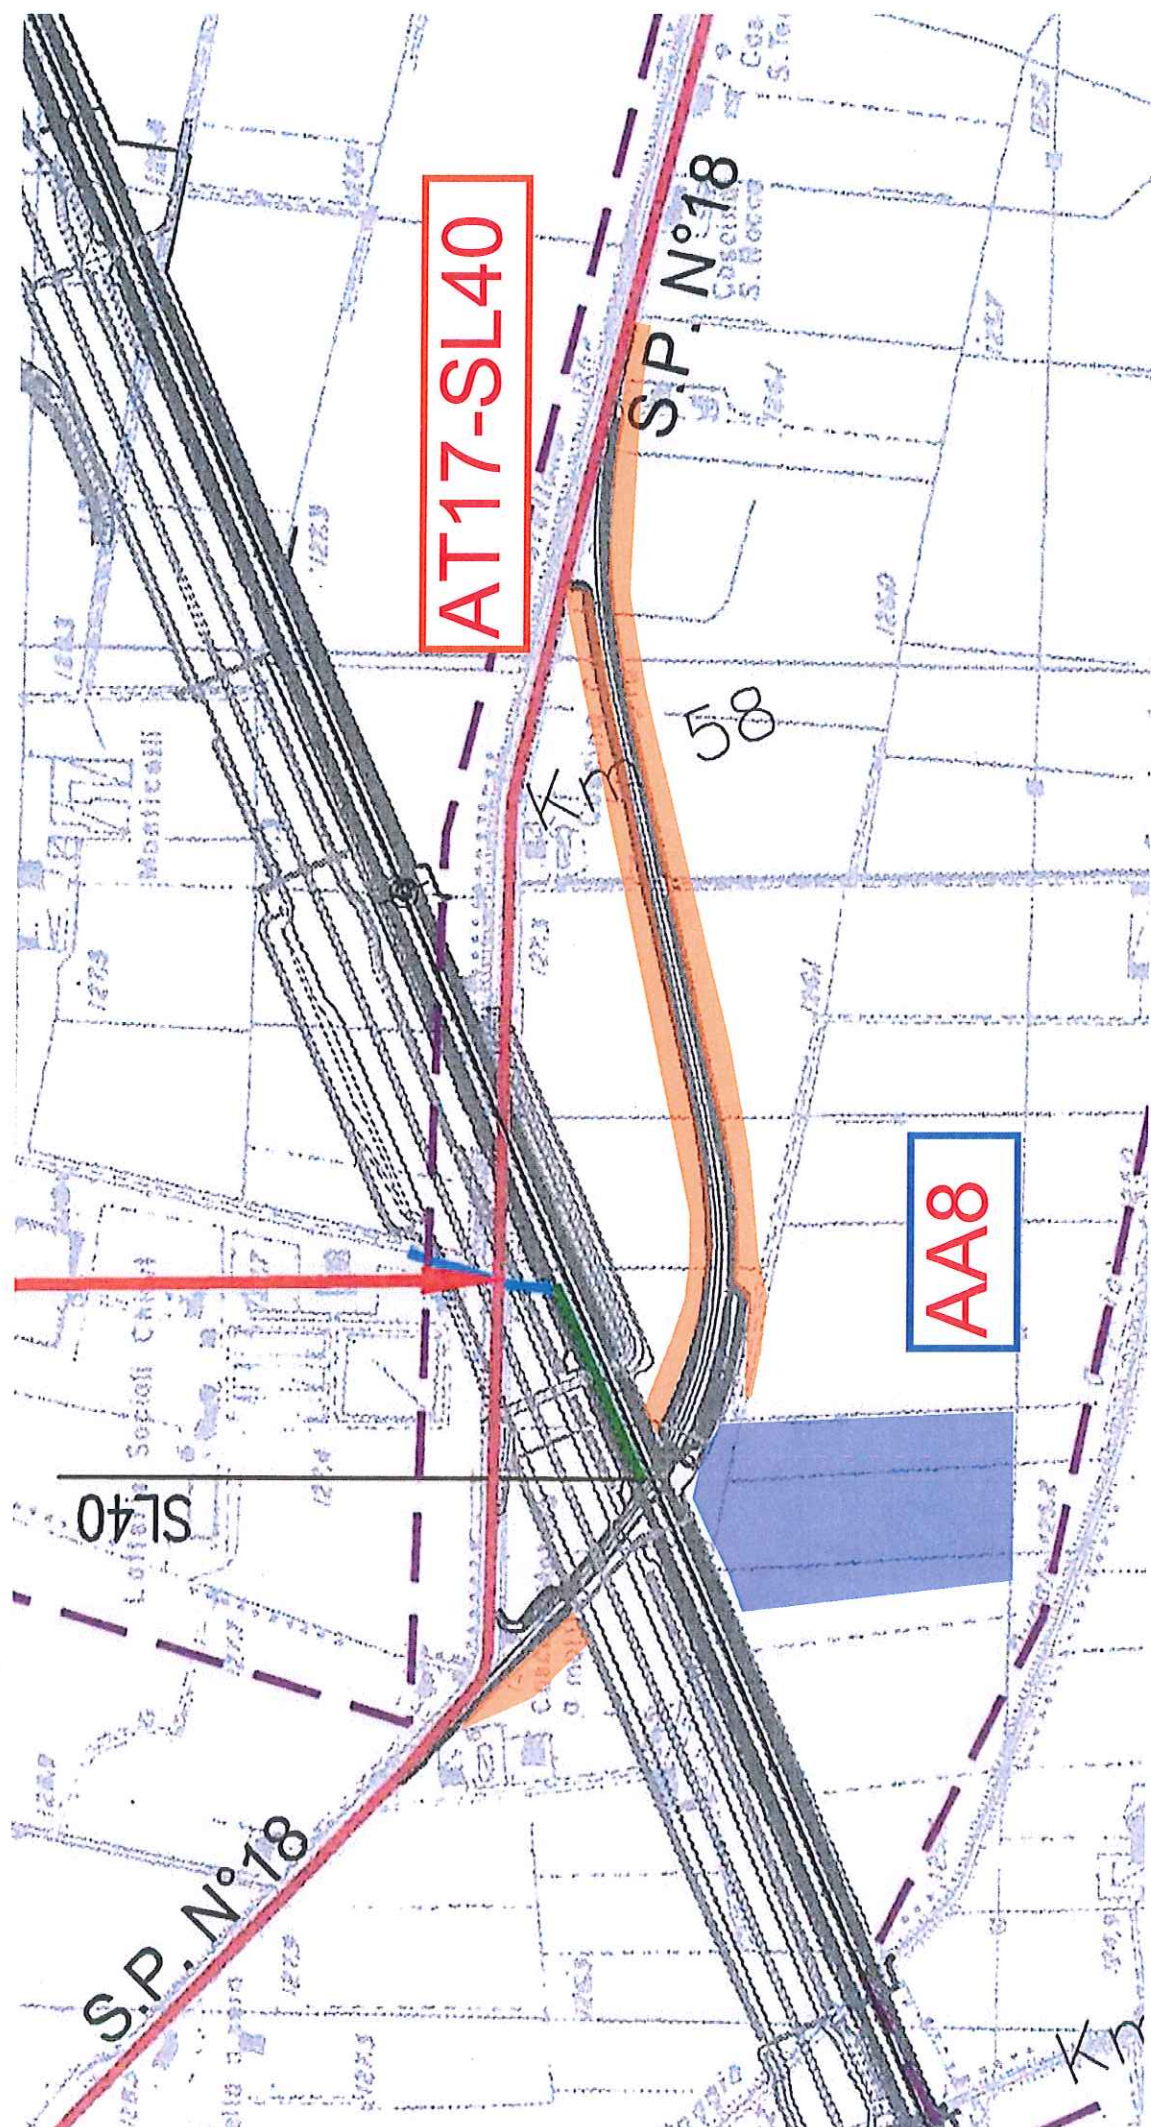


VIA BARGNANA (ROVATO)
S.P. N°16


AA9


Km 67


CANTIERE OPERATIVO "CO4"
ROVATO
PK 67+200.00

S.P. N°18

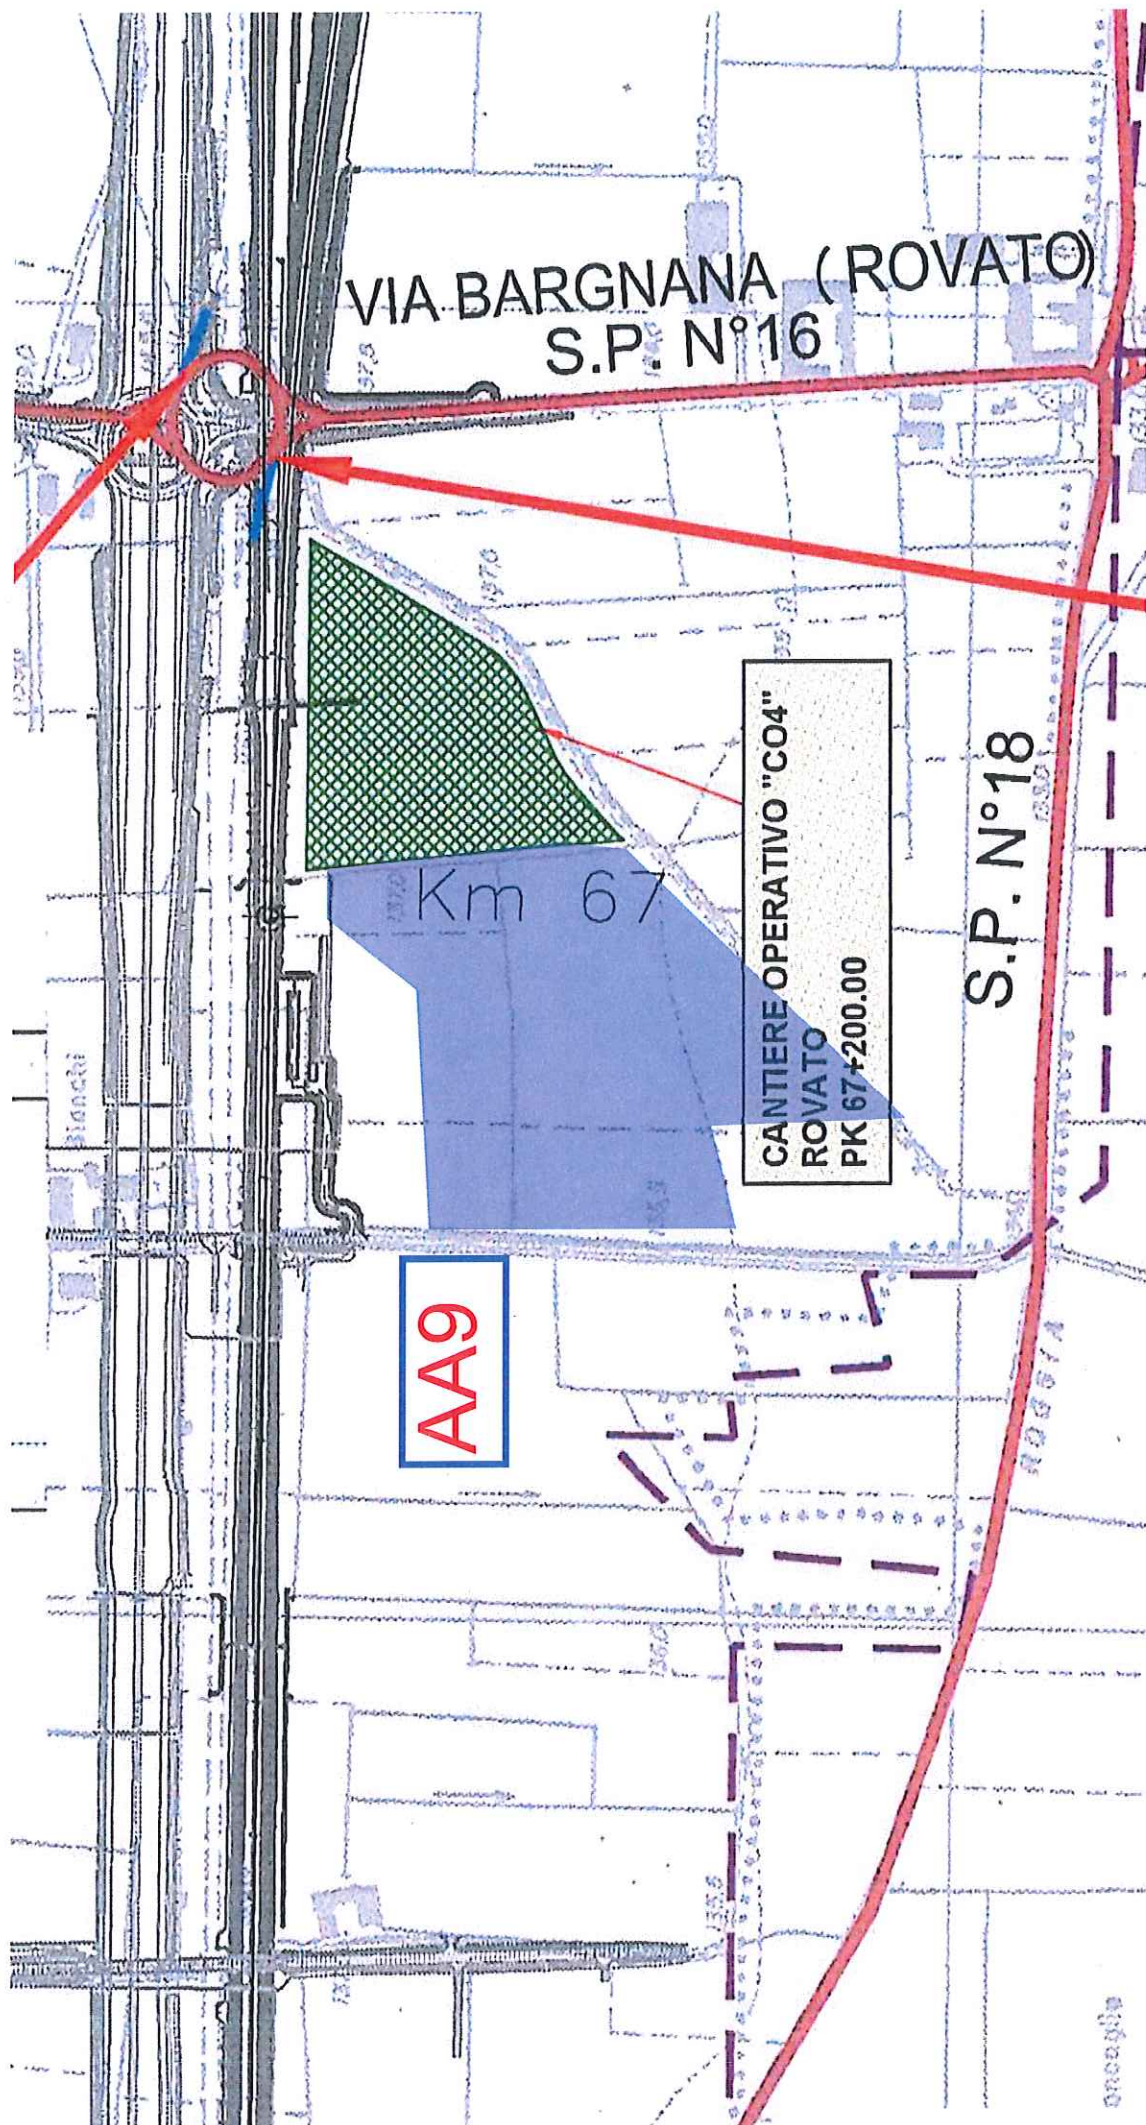

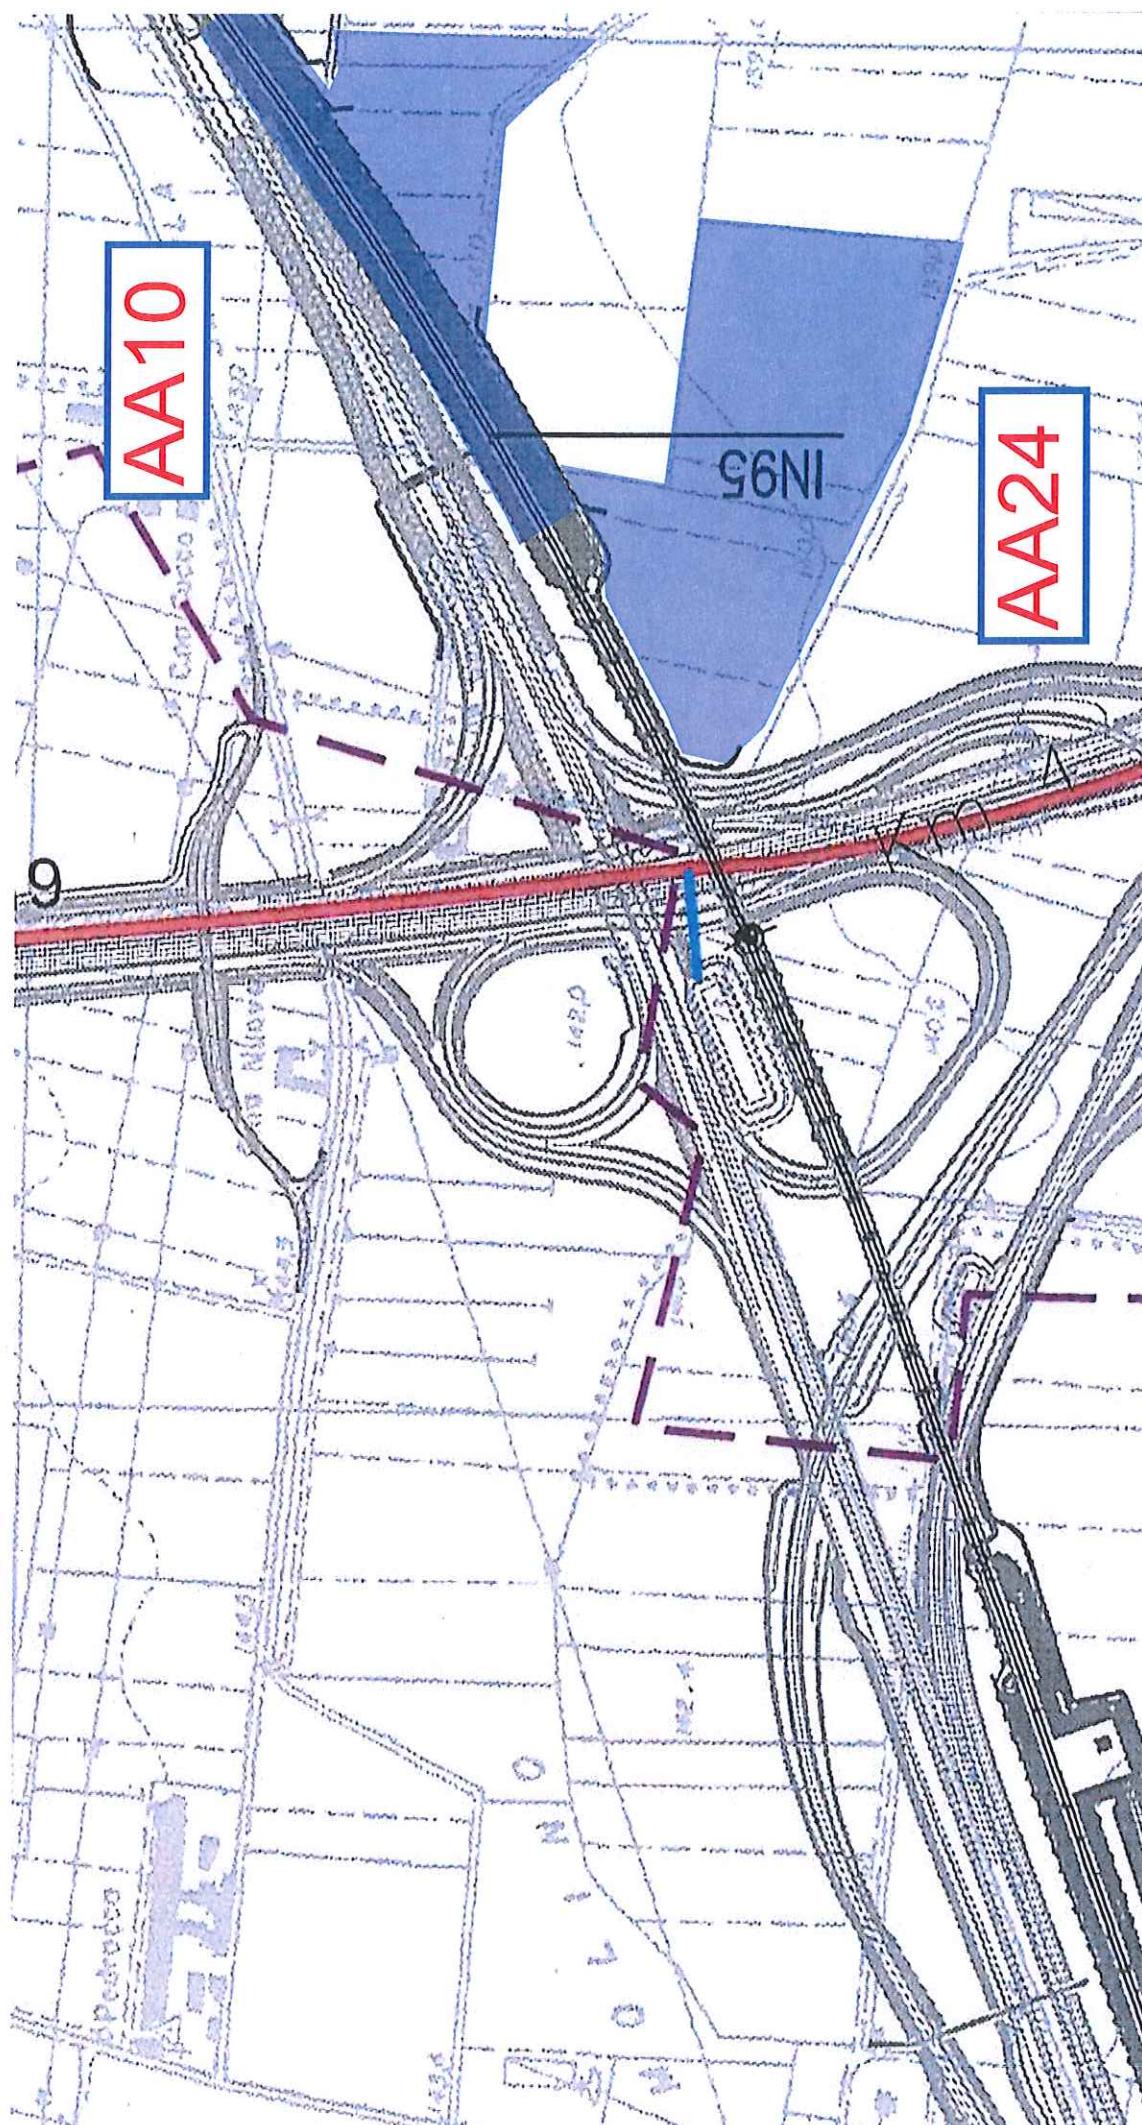

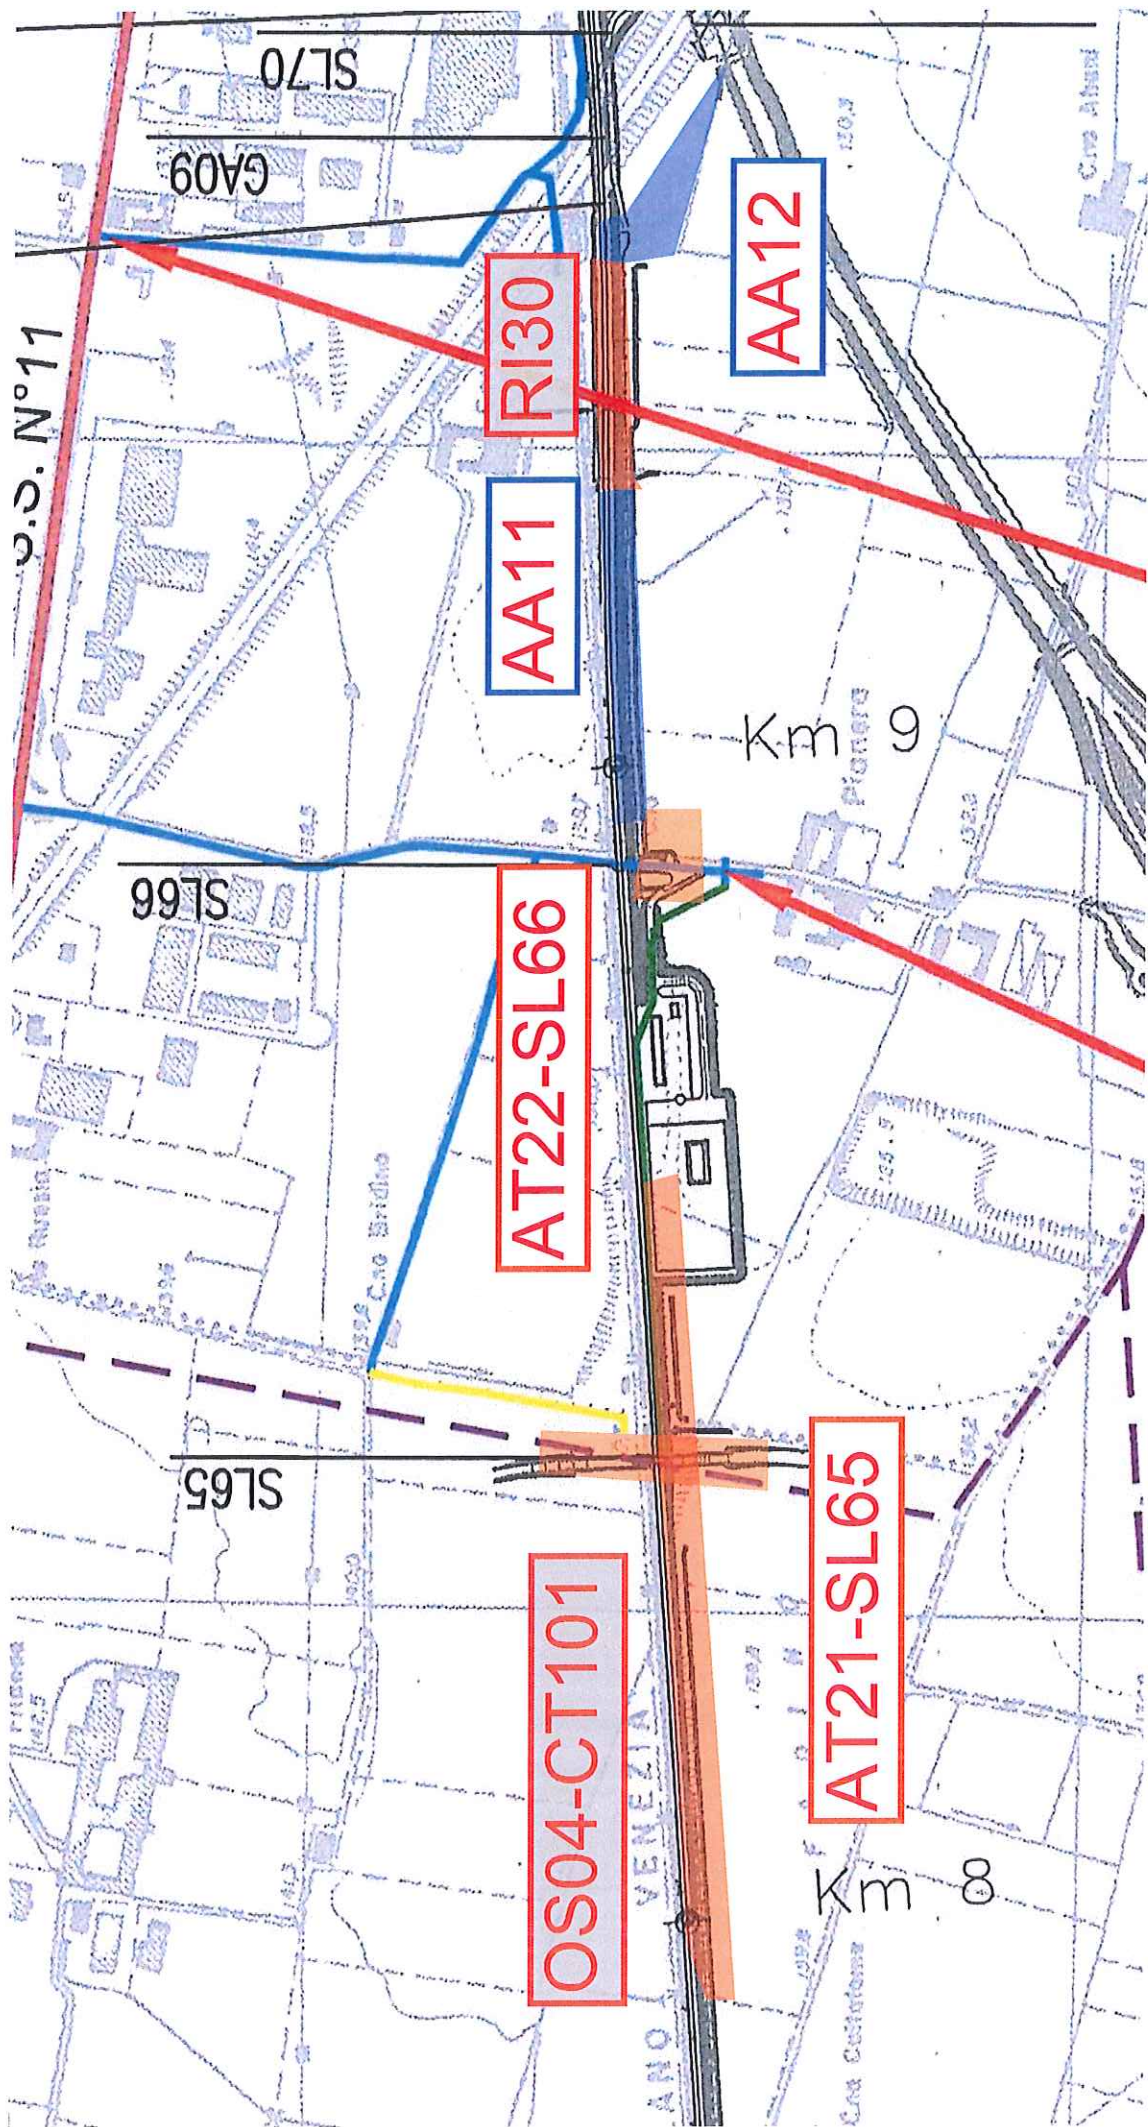

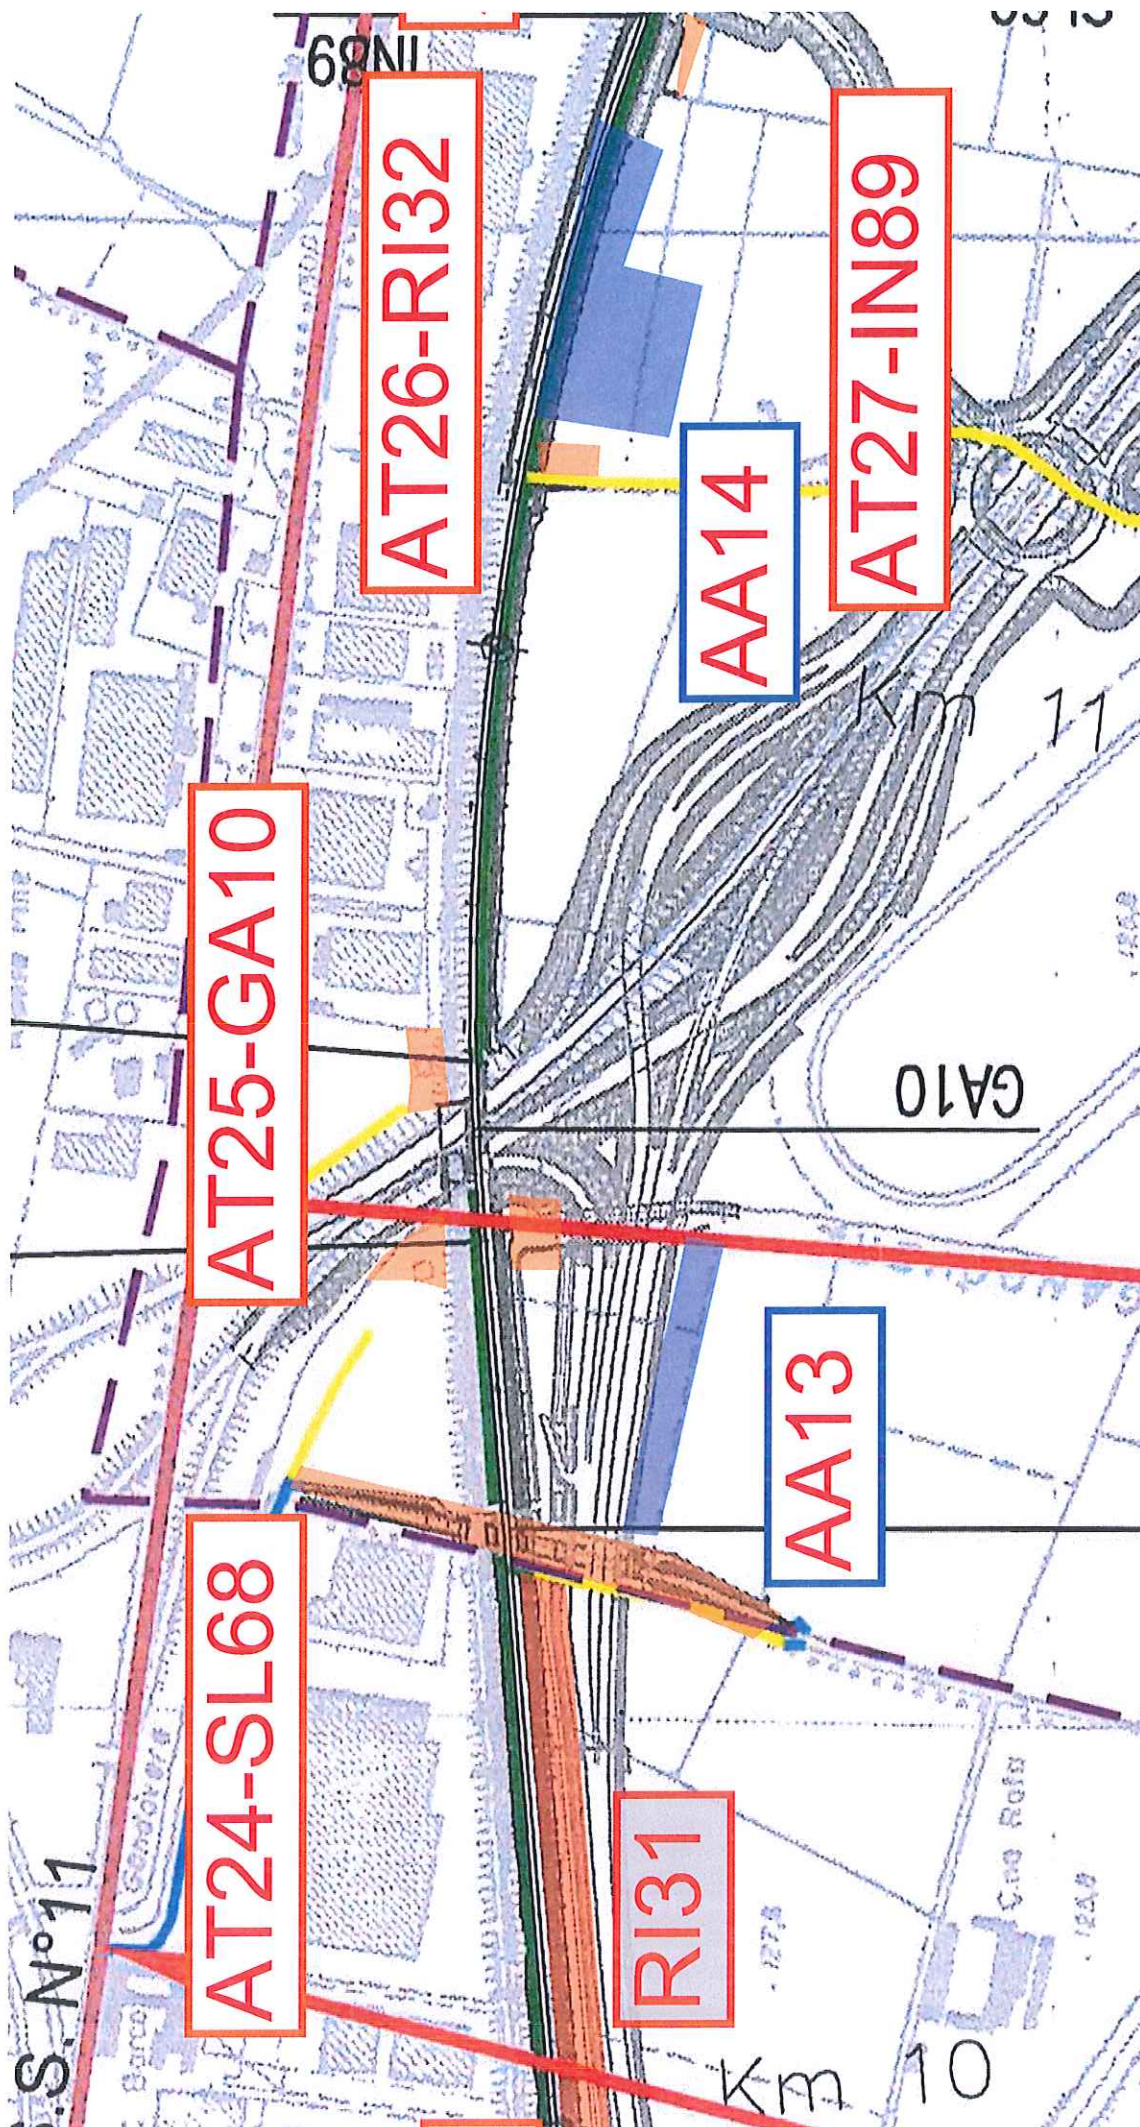

AT26-RI32

AA14

AT27-IN89

AT25-GA10

GA10

AA13

AT24-SL68


RI31

S. N°11

Km 10

Km 11


68NI

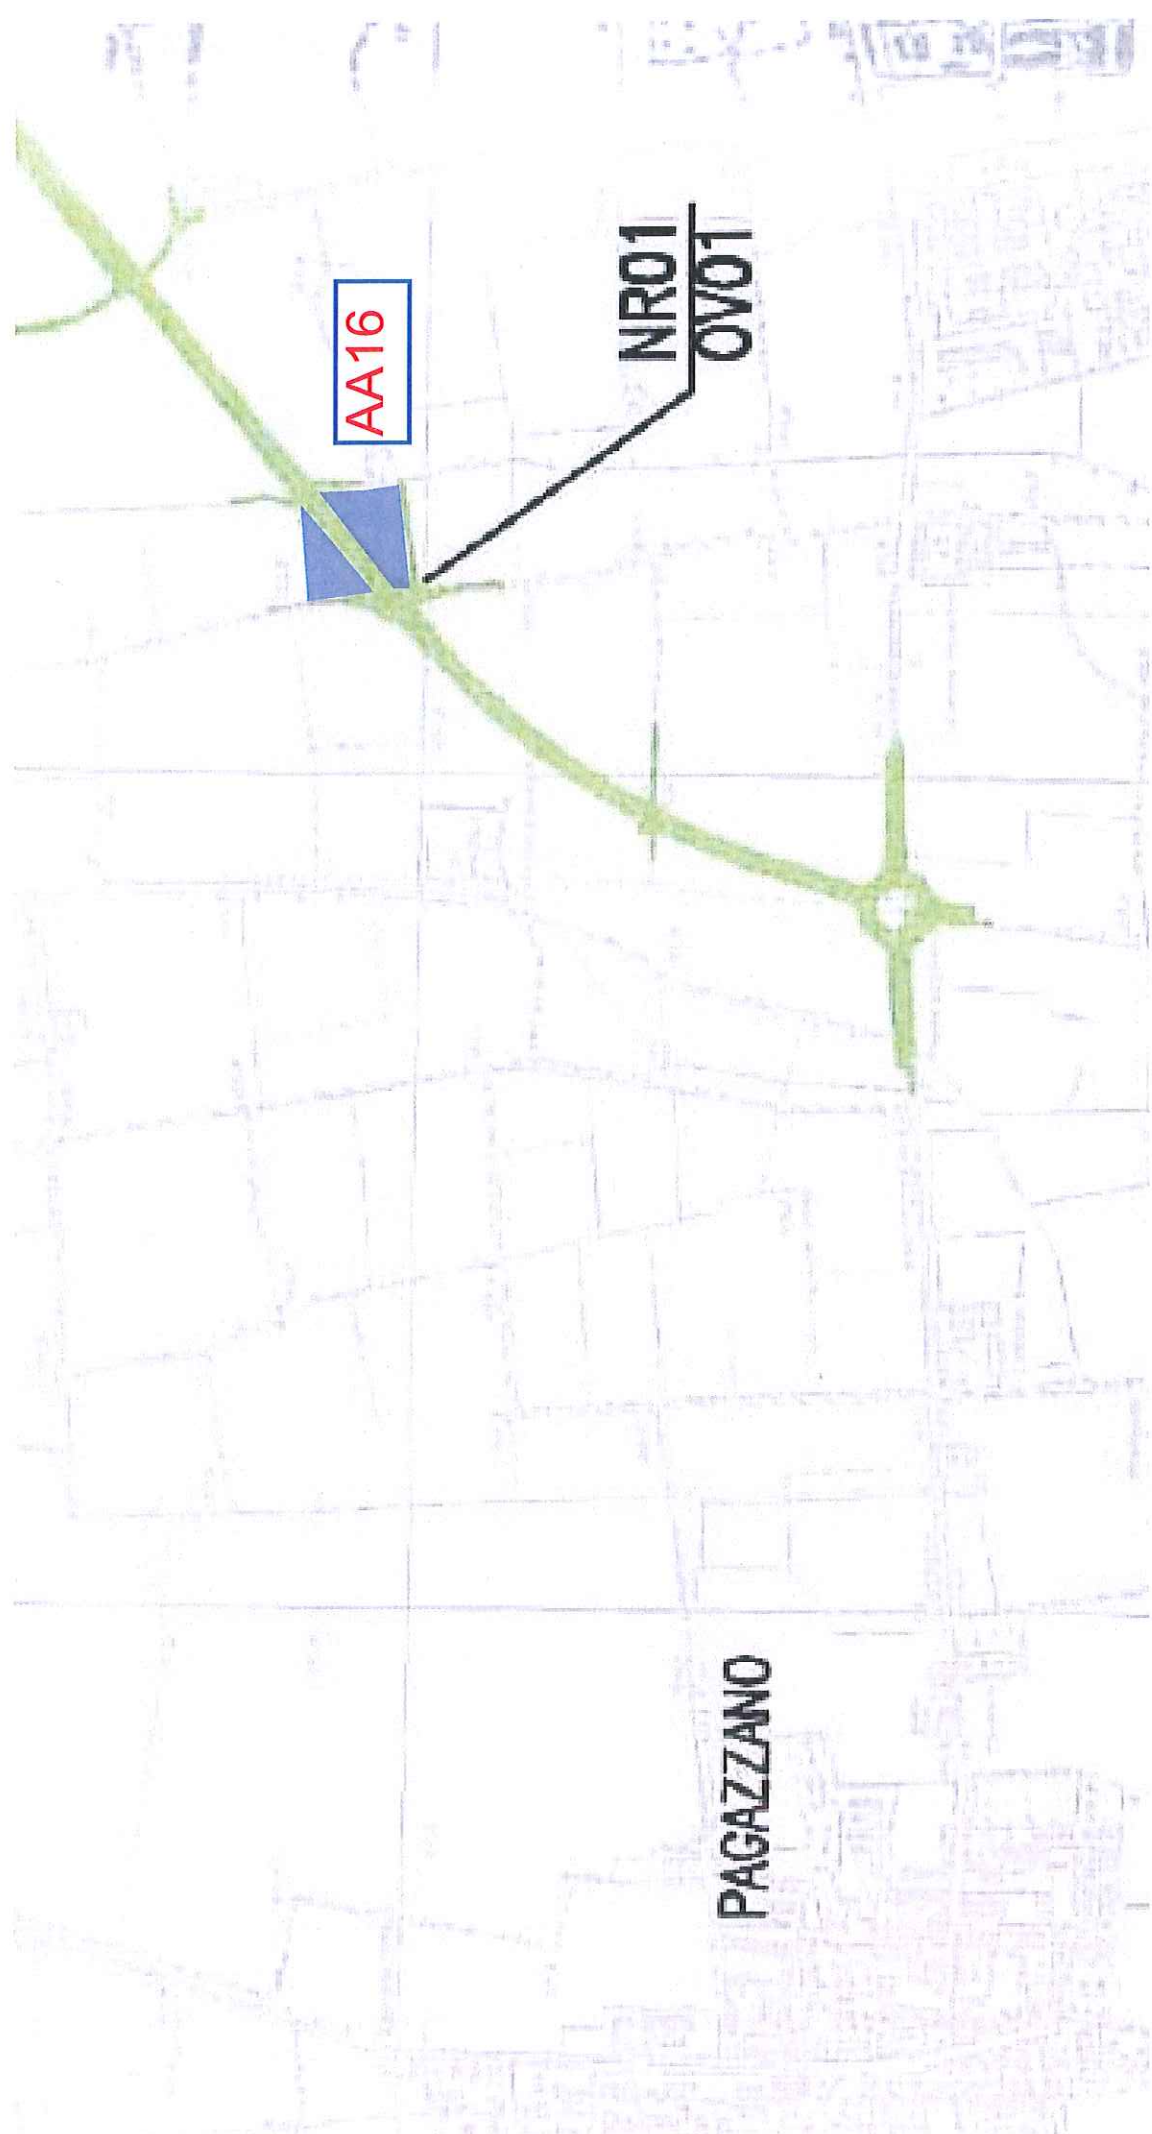


AA16


NR01
OV01

PAGAZZANO

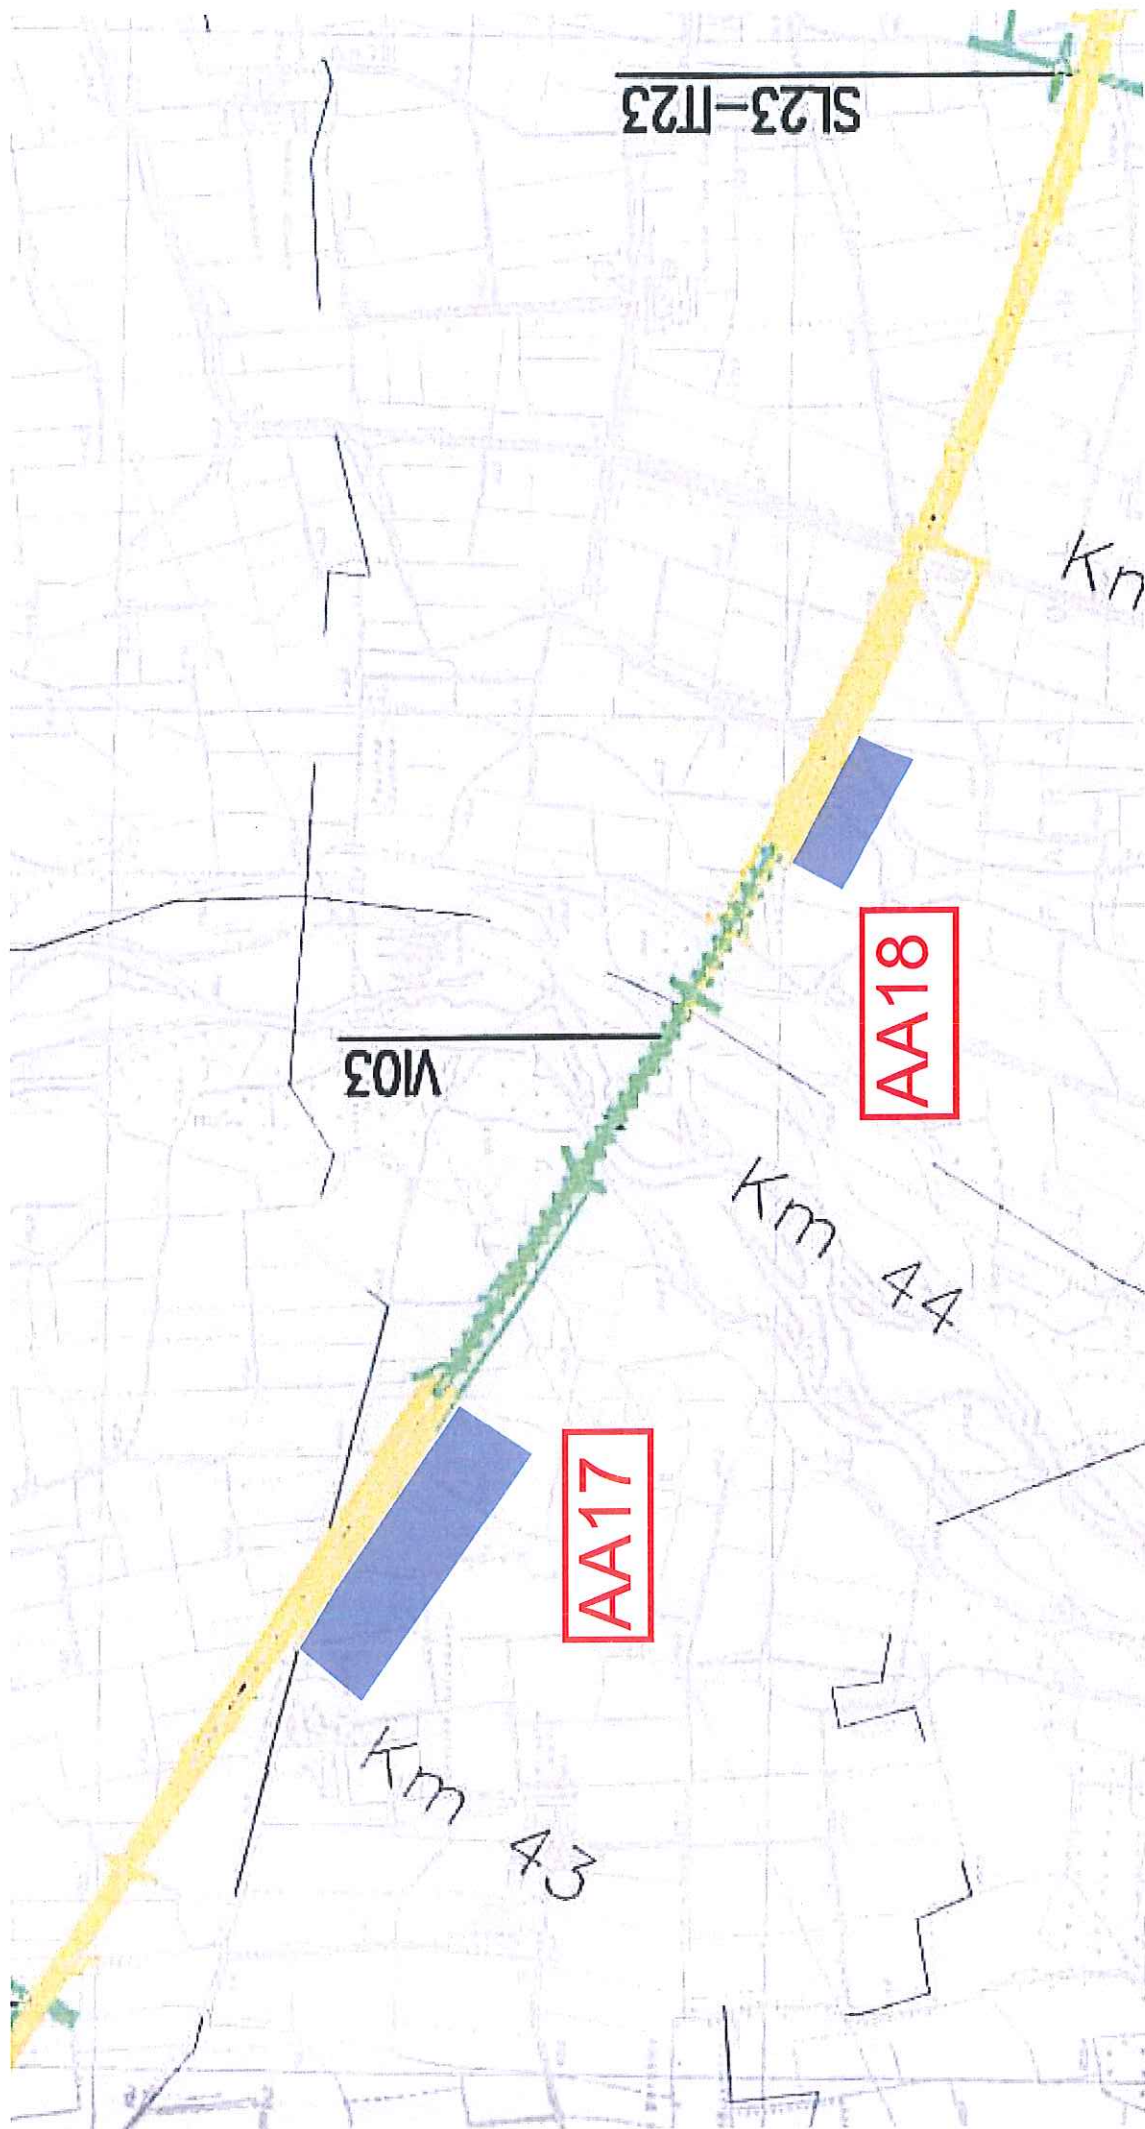



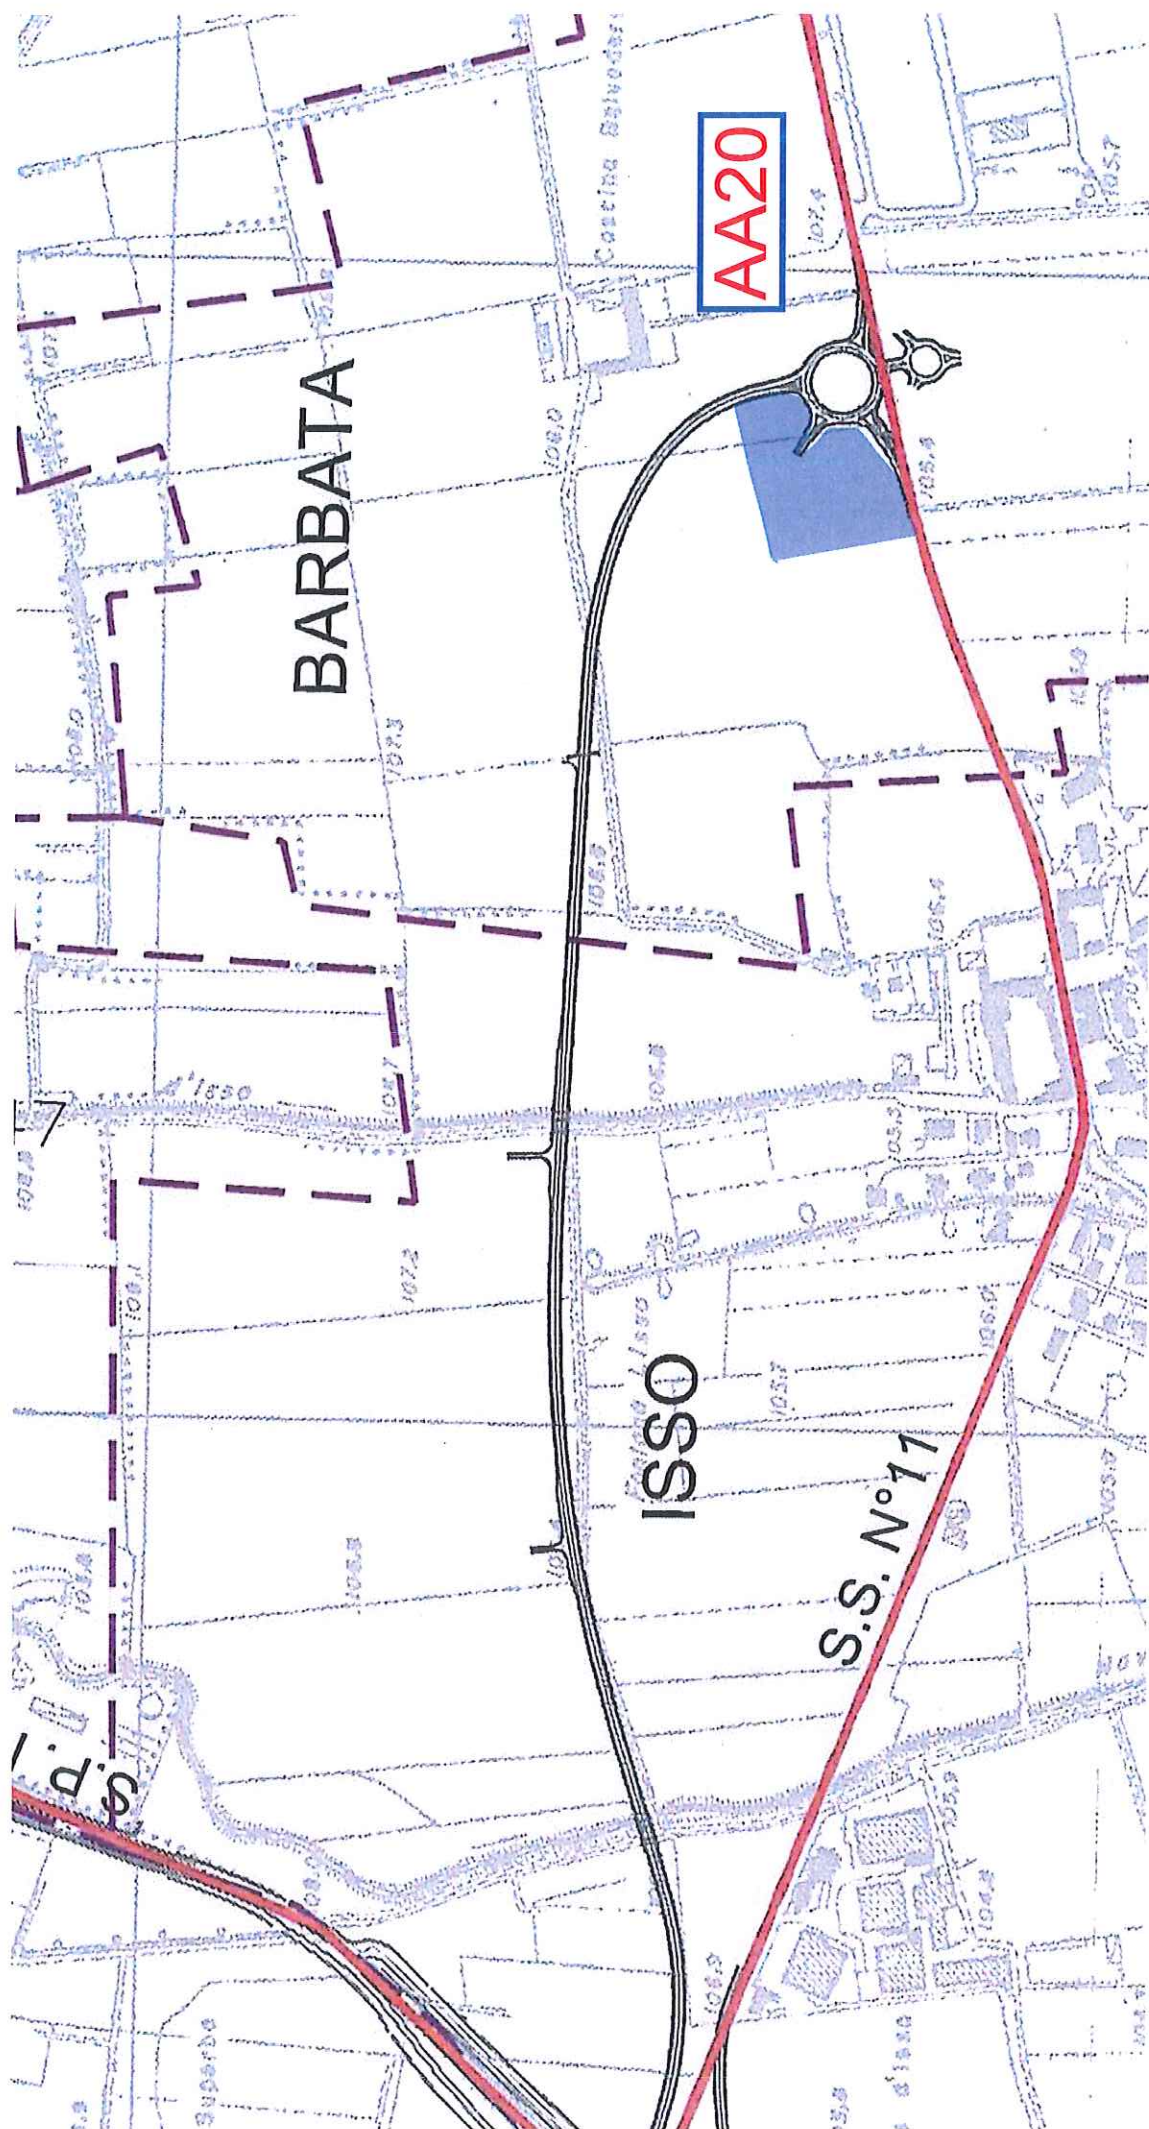

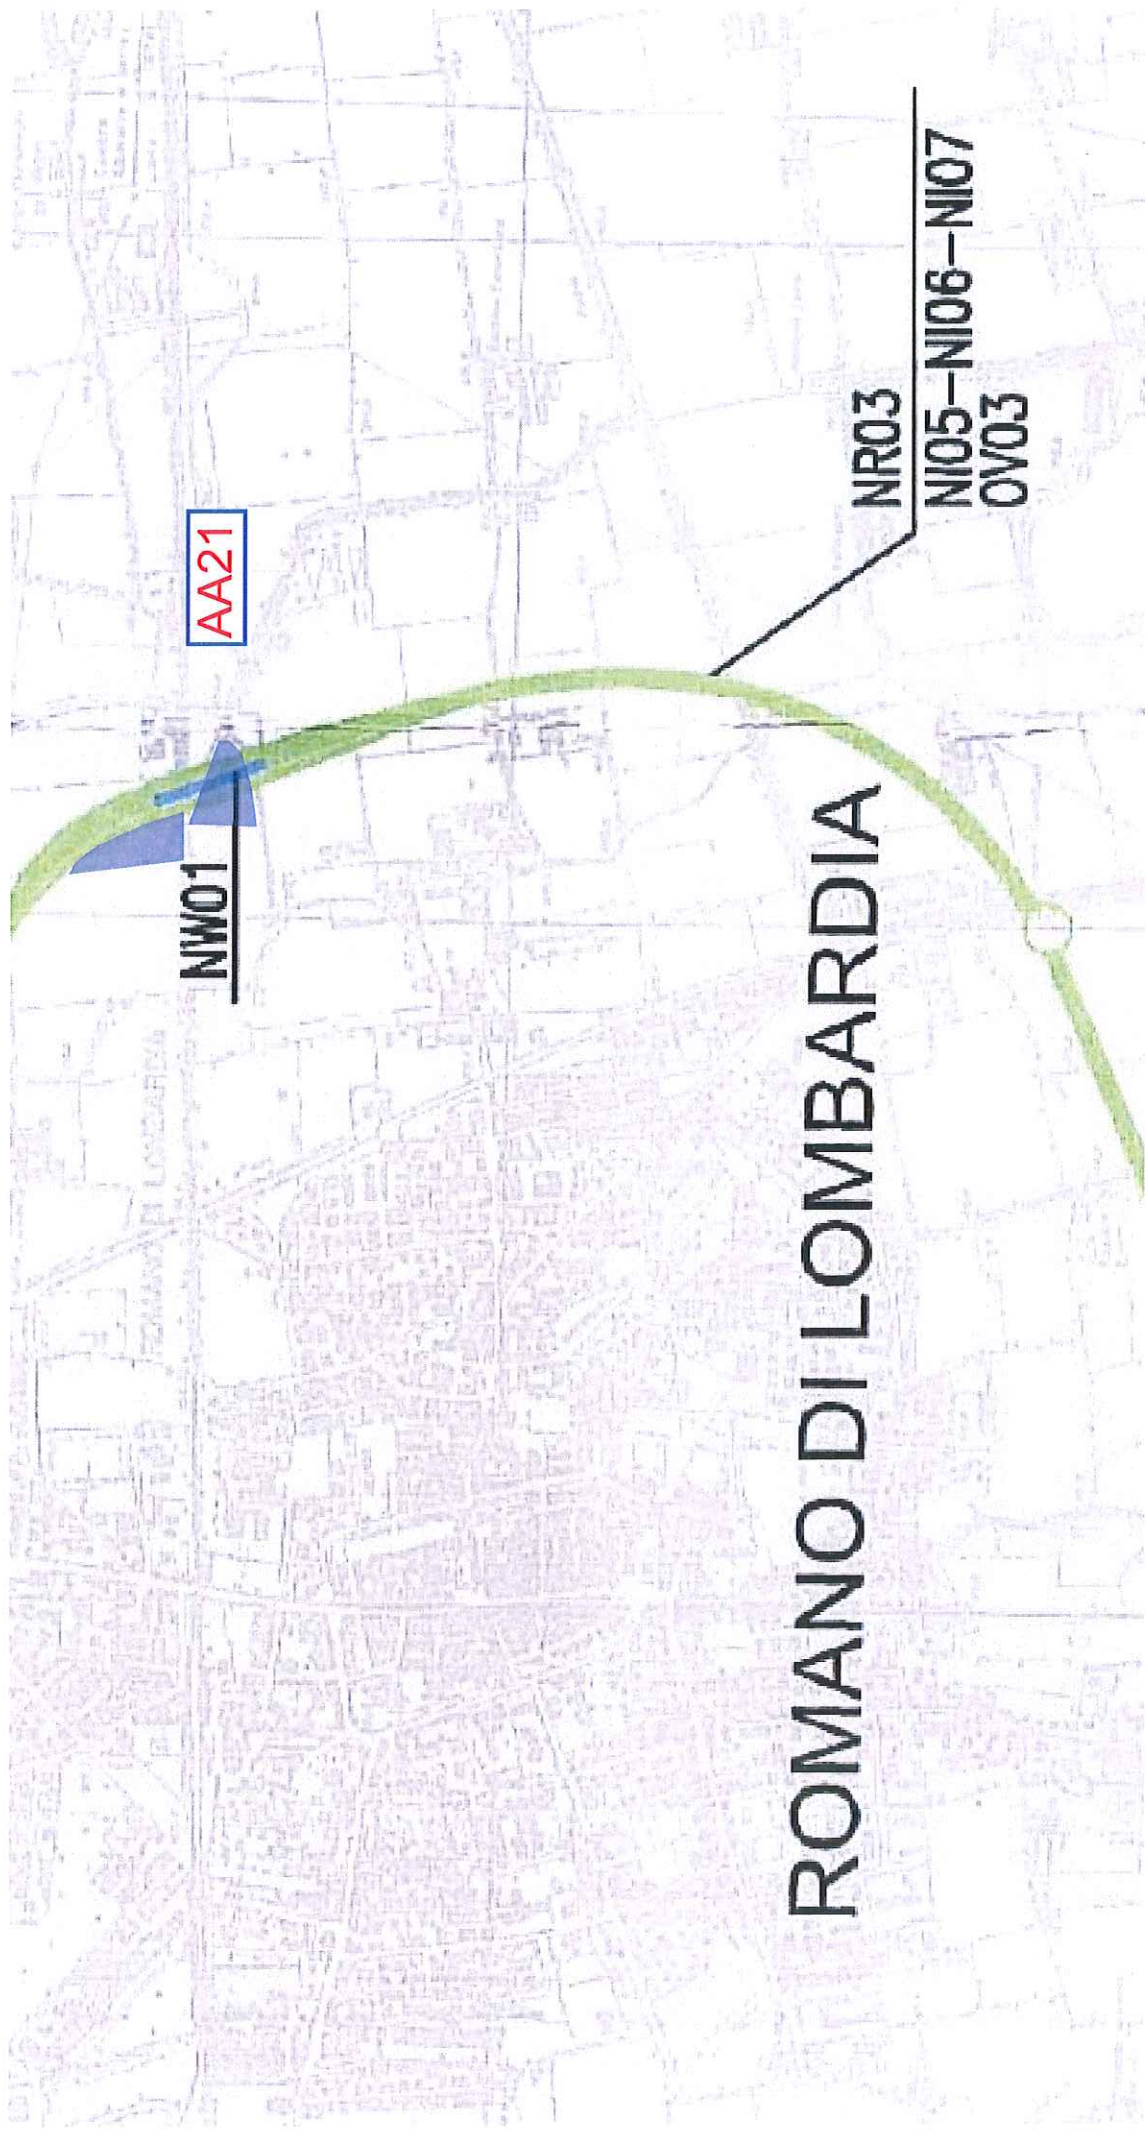

AA21

NW01

NR03

NI05-NI06-NI07
OV03

ROMANO DI LOMBARDIA

ROMANO DI LOMBARDIA

NR03

NI05-NI06
OV03

AA22

