



LEGENDA 1

- IDFO4 - TURBINA IN VARIANTE
- IDFX - TURBINE EOLICHE
- SE-TERNA
- ALTRI PROD.RI
- SE-UTENTE
- CAB-MT/MT
- LIMITI AMMINISTRATIVI
- CENTRI ABITATI

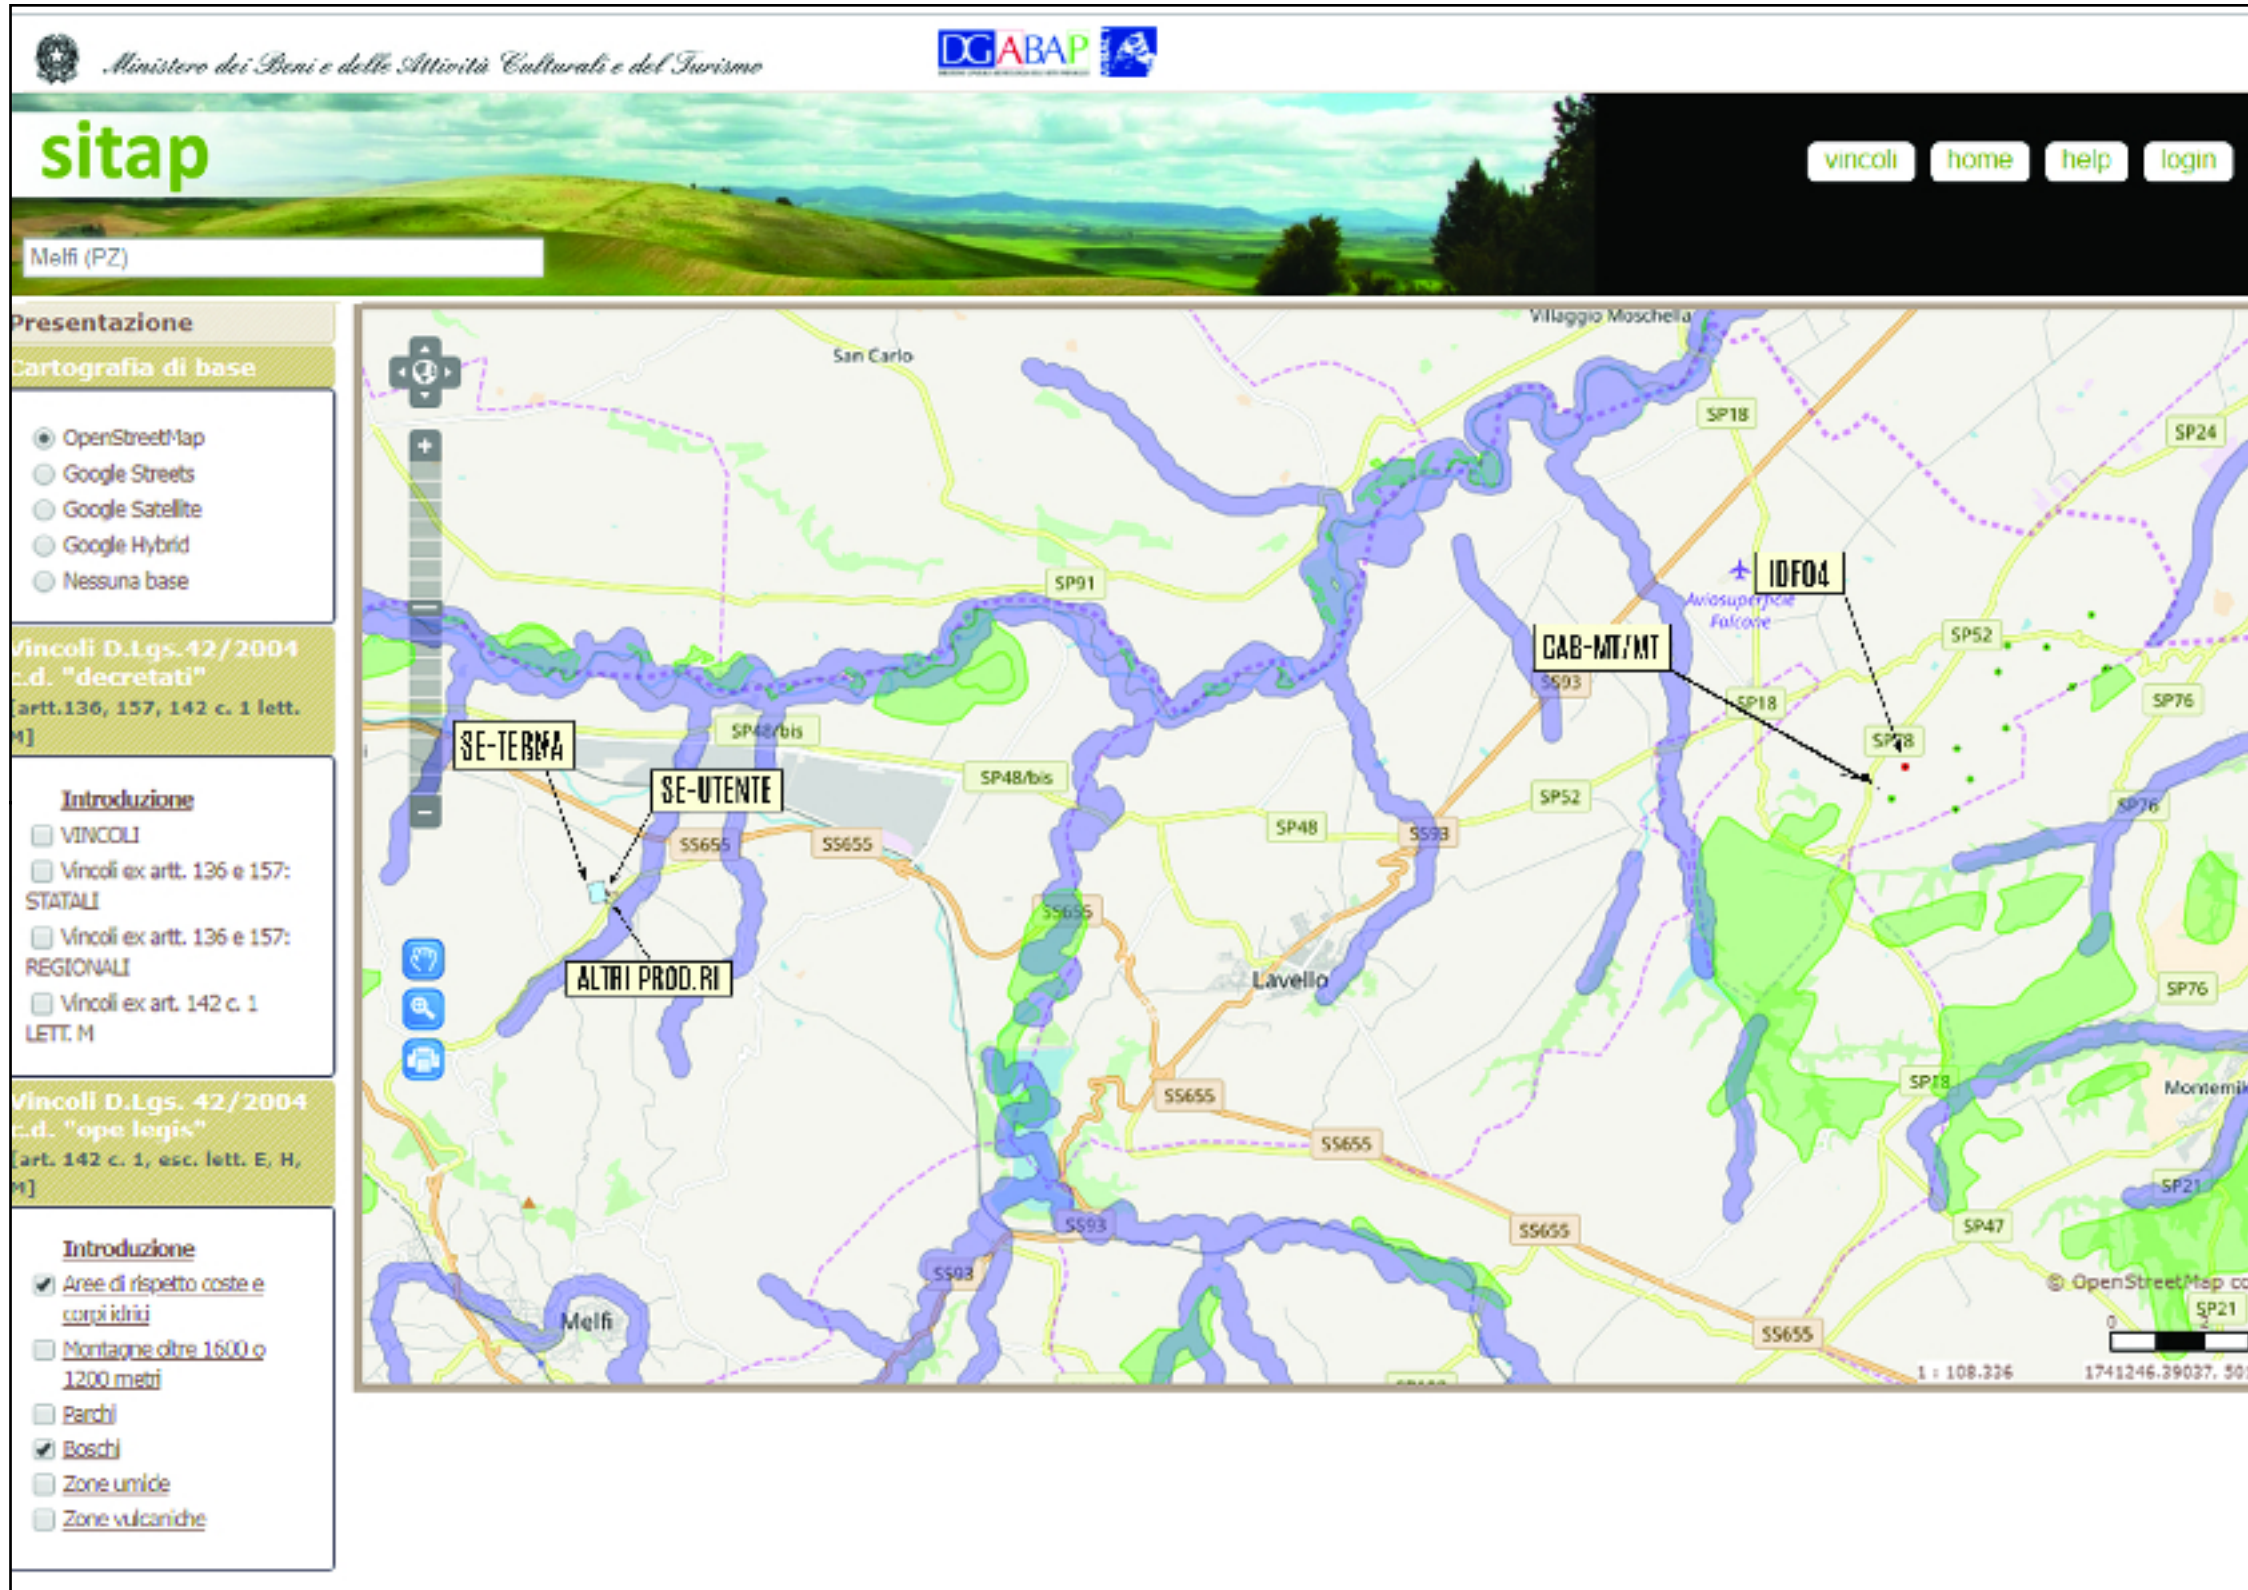

LEGENDA 2

- Parchi naturali nazionali
- Parchi naturali regionali
- Riserve naturali statali
- Riserve naturali regionali
- Altre aree naturali protette
- Riserve Naturali Marine
- Altre aree naturali protette
- SIC
- SIC/ZPS
- ZSC
- ZSC/ZPS
- ZPS
- IBA

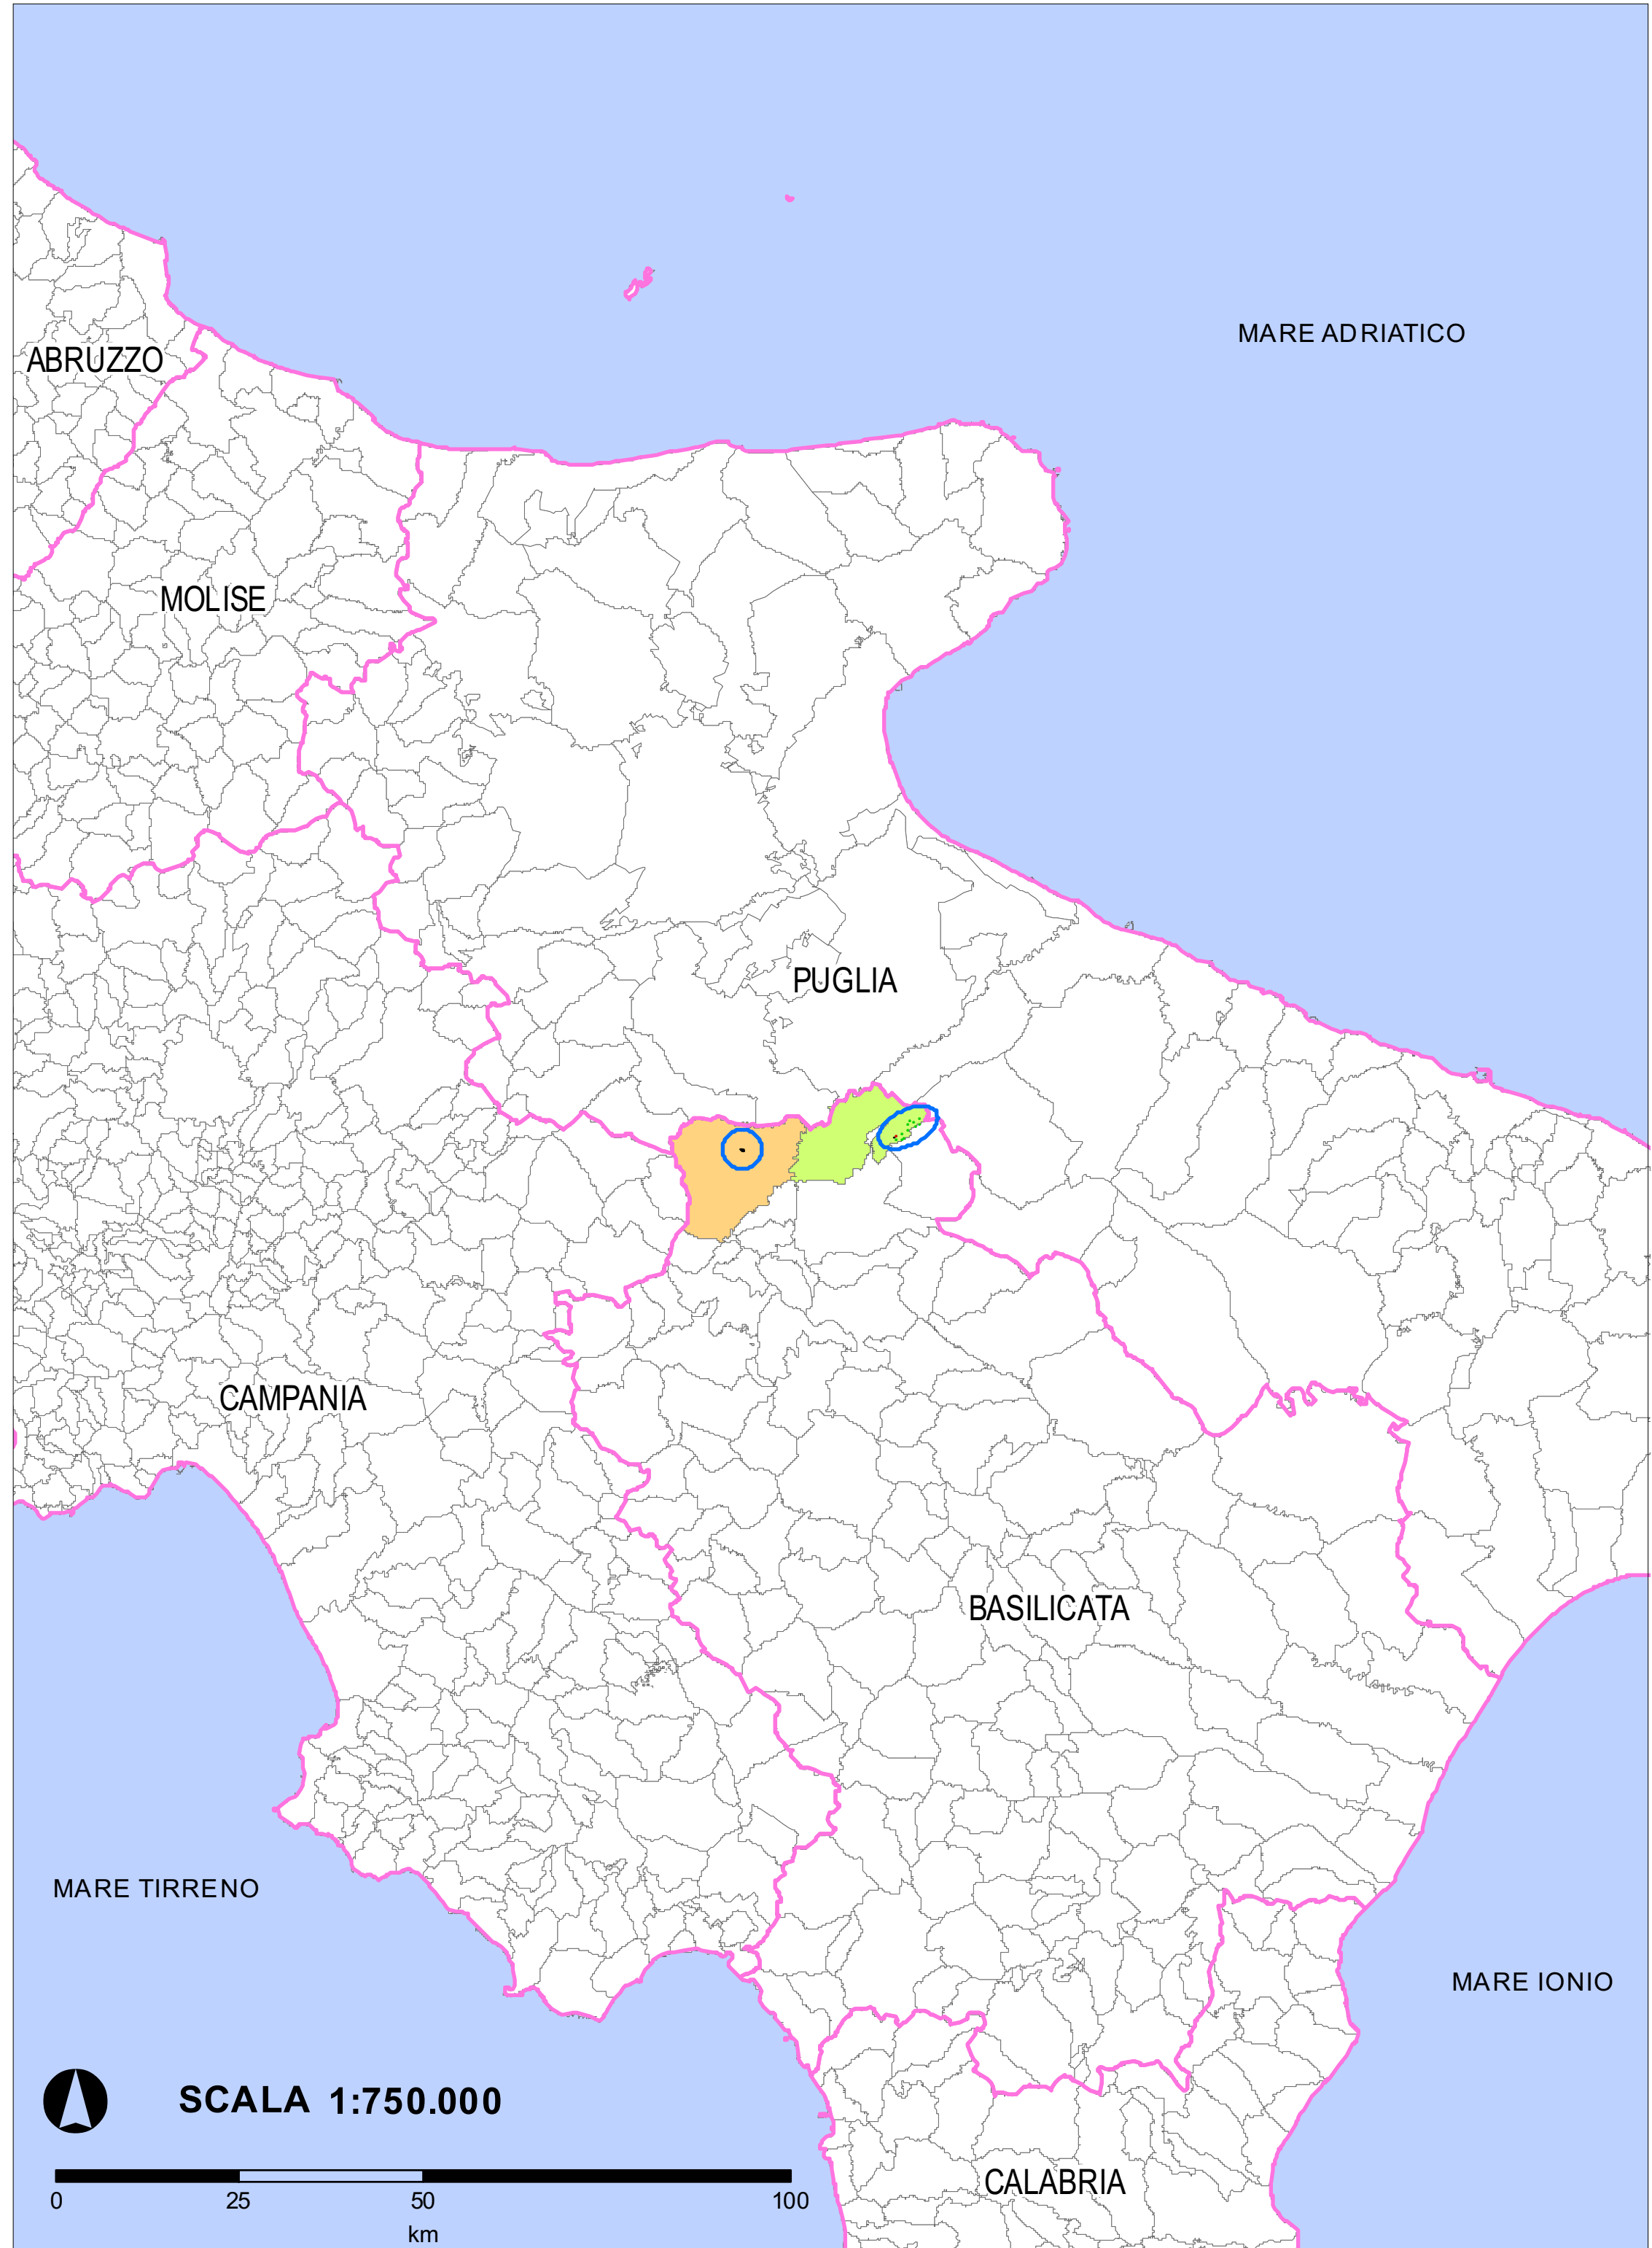

COMUNE di LAVELLO
 PROVINCIA DI POTENZA
 REGIONE BASILICATA

Progetto:
"Parco Eolico Forentum"
 ISTANZA VARIANTE NON SOSTANZIALE

Elaborato:
 CARTA DEI VINCOLI
 Valutazione ai sensi art.6,c.9 del D.Lgs 152/2006

Committente:
 BEL LAVELLO Vi.Gi. S.r.l.
 Piazza Velasco, 5 - 20124 Milano

Progettista:
 dott. ing. Raffaele Ciabatta
 Consulenti geol. Maresciallo Dentice
 dott. arch. Carmine Ventura

SCALA:	FILE:	03_VP	TAVOLA:
REV.:	DATA:	ONS:	VER.:
01	Aprile 2018	MU	NC

01

LEGENDA 3

- Arele di rispetto di 150 metri dalle sponde dei fiumi, torrenti e corsi d'acqua iscritti negli elenchi delle Acque Pubbliche, e di 300 metri dalla linea di battigia costiera del mare e dei laghi, vincolate ai sensi dell'art.142 c. 1 lett. a), b), c) del Codice
- Arele boscate acquisite dalle carte di uso del suolo disponibili al 1987 (acquisite per ogni regione in base alle cartografie disponibili), tutelate ai sensi dell'art. 142 c. 1 lettera g) del Codice

