


LEGENDA

- IDF04 - TURBINA IN VARIANTE
- IDFXX - TURBINE EOLICHE
- SE-TERNA
- ALTRI PROD.RI
- SE-UTENTE
- CAB-MT/MT
- LIMITI AMMINISTRATIVI
- CENTRI ABITATI

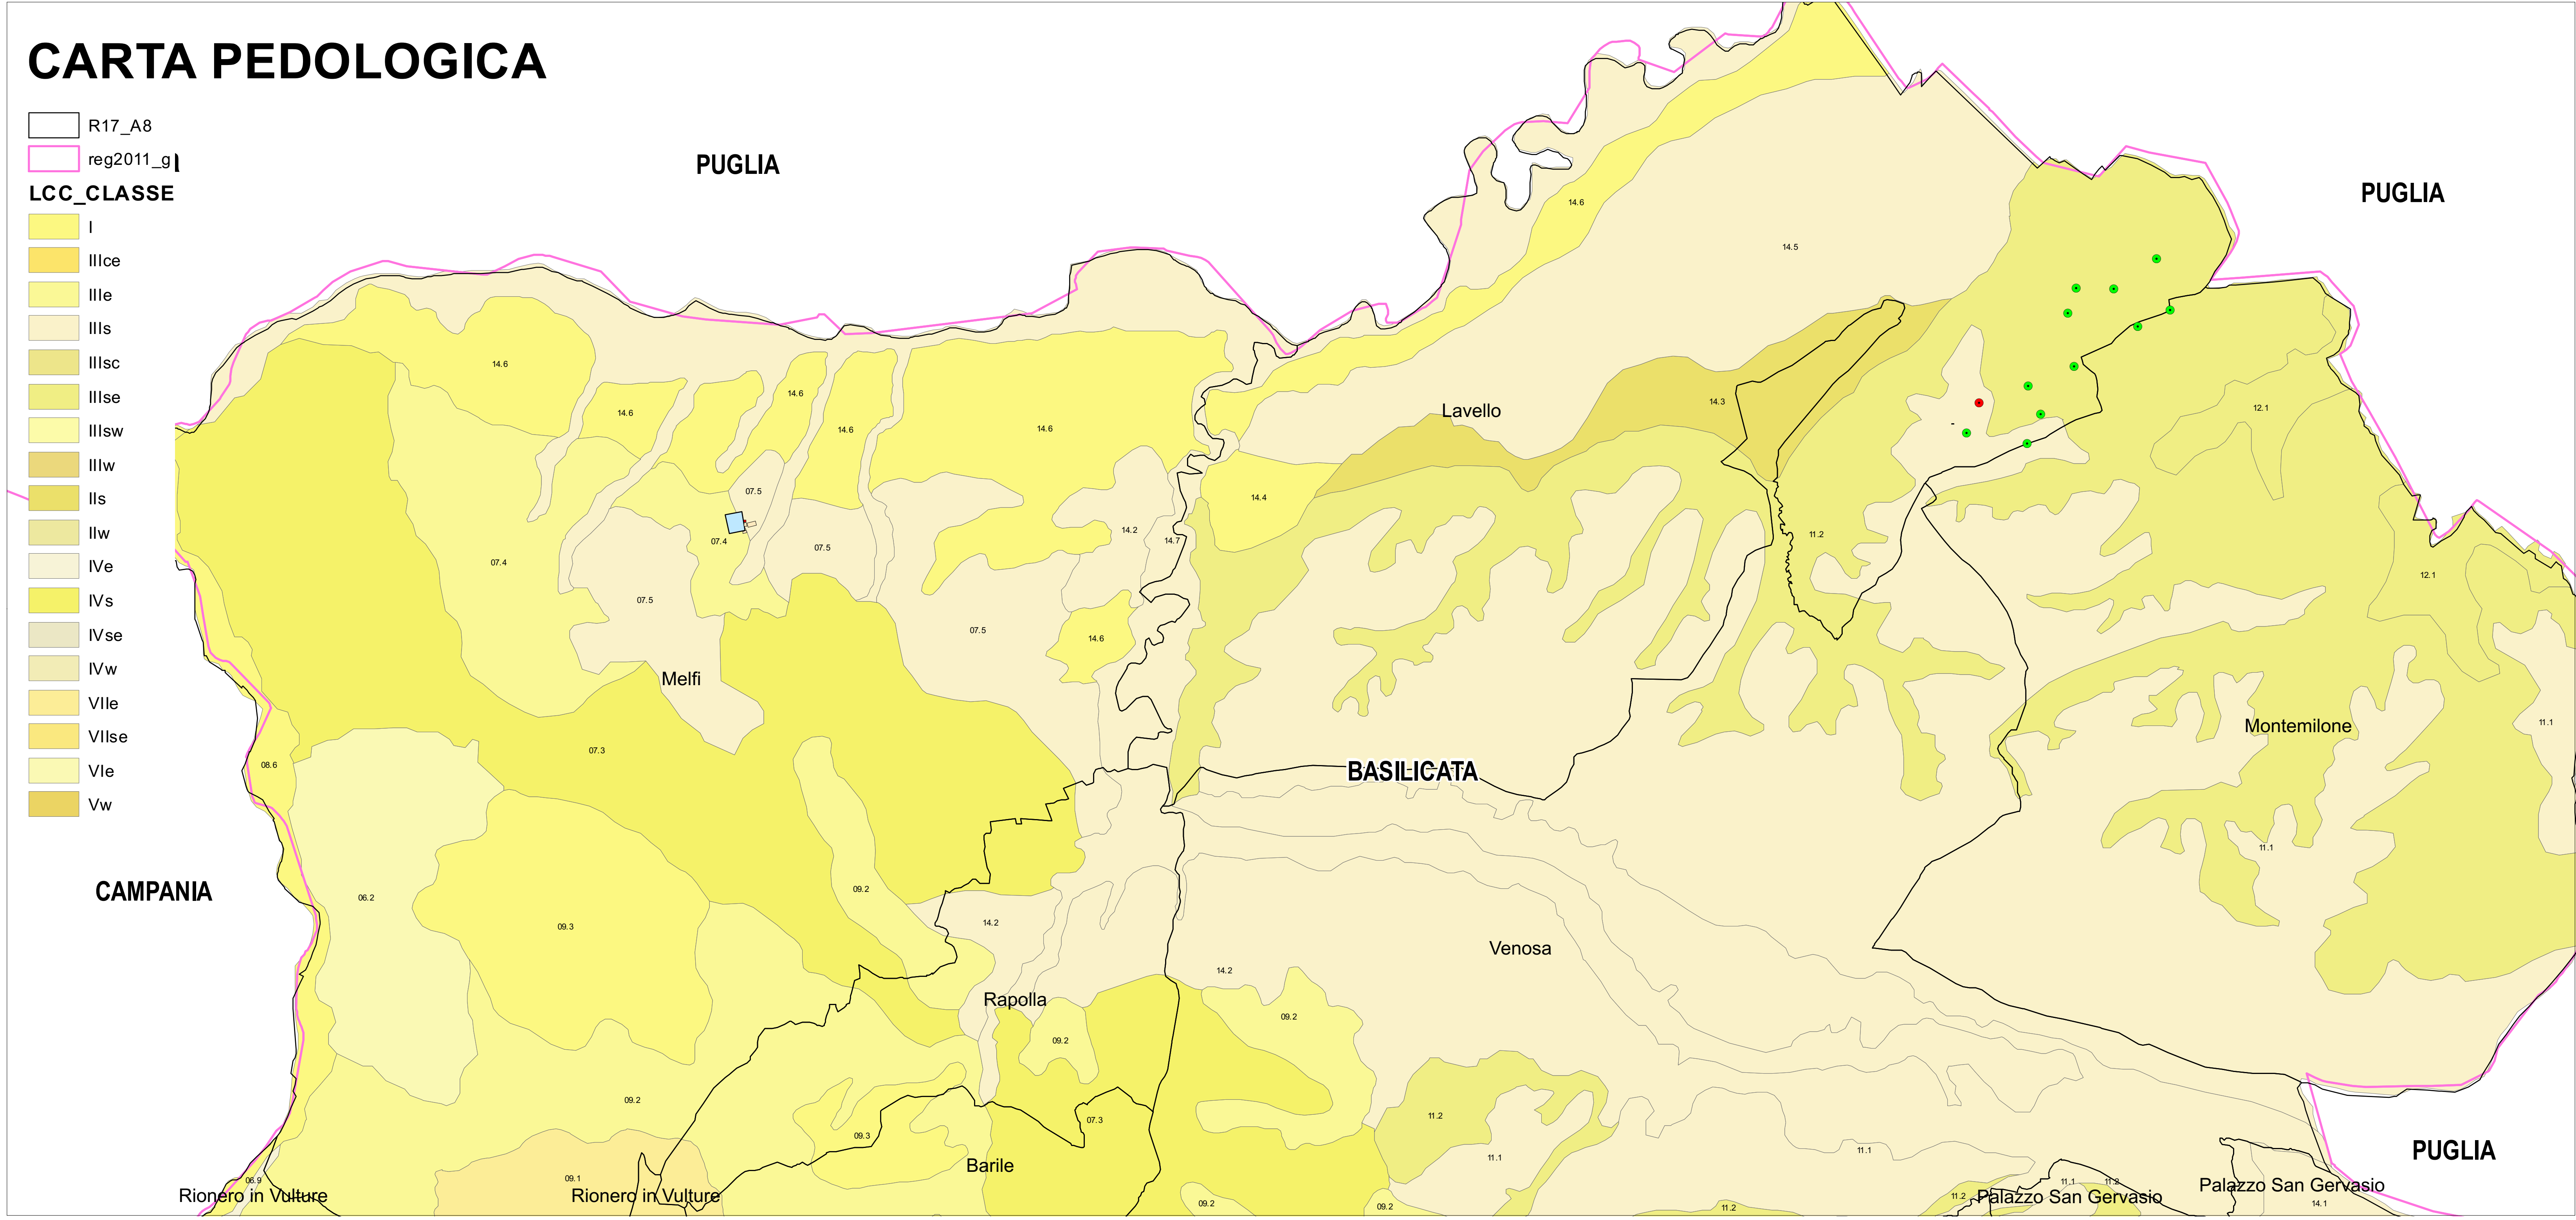

COMUNE di LAVELLO
PROVINCIA DI POTENZA
REGIONE BASILICATA

Progetto:
"Parco Eolico Forentum"
ISTANZA VARIANTE NON SOSTANZIALE

Elaborato:
CARTA DEI VINCOLI
Valutazione ai sensi art.6,c.9 del D.Lgs 152/2006

Committente:
BEL LAVELLO Vi.Gi. S.r.l.
Piazza Velasca, 5 - 20124 Milano

Progettista:
Responsible Tecnico: dott. ing. Raffaele Ciarella
Consulenti: geol. Massimiliano Dentato, dott. arch. Carmine Ventura

SCALA: FILE: 01.PDF TAVOLA: **02**

REV.: DATA: DIS.: VCR.: APP.:

01 Aprile 2018 MD AC AC