

COMUNE di LAVELLO

PROVINCIA DI POTENZA
REGIONE BASILICATA



Progetto:
"Parco Eolico Forentum"

Elaborato:
STATO DI PROGETTO APPROVATO - STATO DI PROGETTO DI VARIANTE
Planimetria Generale Area Sottostazione
Base Aerofotogrammetria

Committente:
BEL LAVELLO VI.GI. S.r.l.
Piazza Velasca, 5 - 20124 Milano



Progettista:



Via Achille Loria, 11 - 84014 Nocera Inferiore (SA)
tel. 08119328142 fax 081193281420
MAIL: info@smegeproject.com
PEC: smegeproject@pec.it
www.smegeproject.com

Responsabile Tecnico:
dott. Ing. Raffaele Scavella
C.O. SAFARIATA
Via S. Maria Maddalena, 10 - 84014 Nocera Inferiore (SA)

Responsabile Ecologico:
dott. Antonio Di Spillitino
Via S. Maria Maddalena, 10 - 84014 Nocera Inferiore (SA)

Consulenti:
dott. geol. Massimiliano Dentato
dott. arch. Carmine Ventura

SCALA: 1:25000-1:5.000 FILE: 3-VAR.PDF

DATA: _____

VER.: _____

APP.: _____


REV.: _____

01 Aprile 2018 CV GC RC


TAVOLA:

3-VAR

**STATO DI PROGETTO DI VARIANTE
INQUADRAMENTO TERRITORIALE - STAZIONE UTENTE
COMUNE DI MELFI
Base Aerofotogrammetria
Scala 1:25.000**

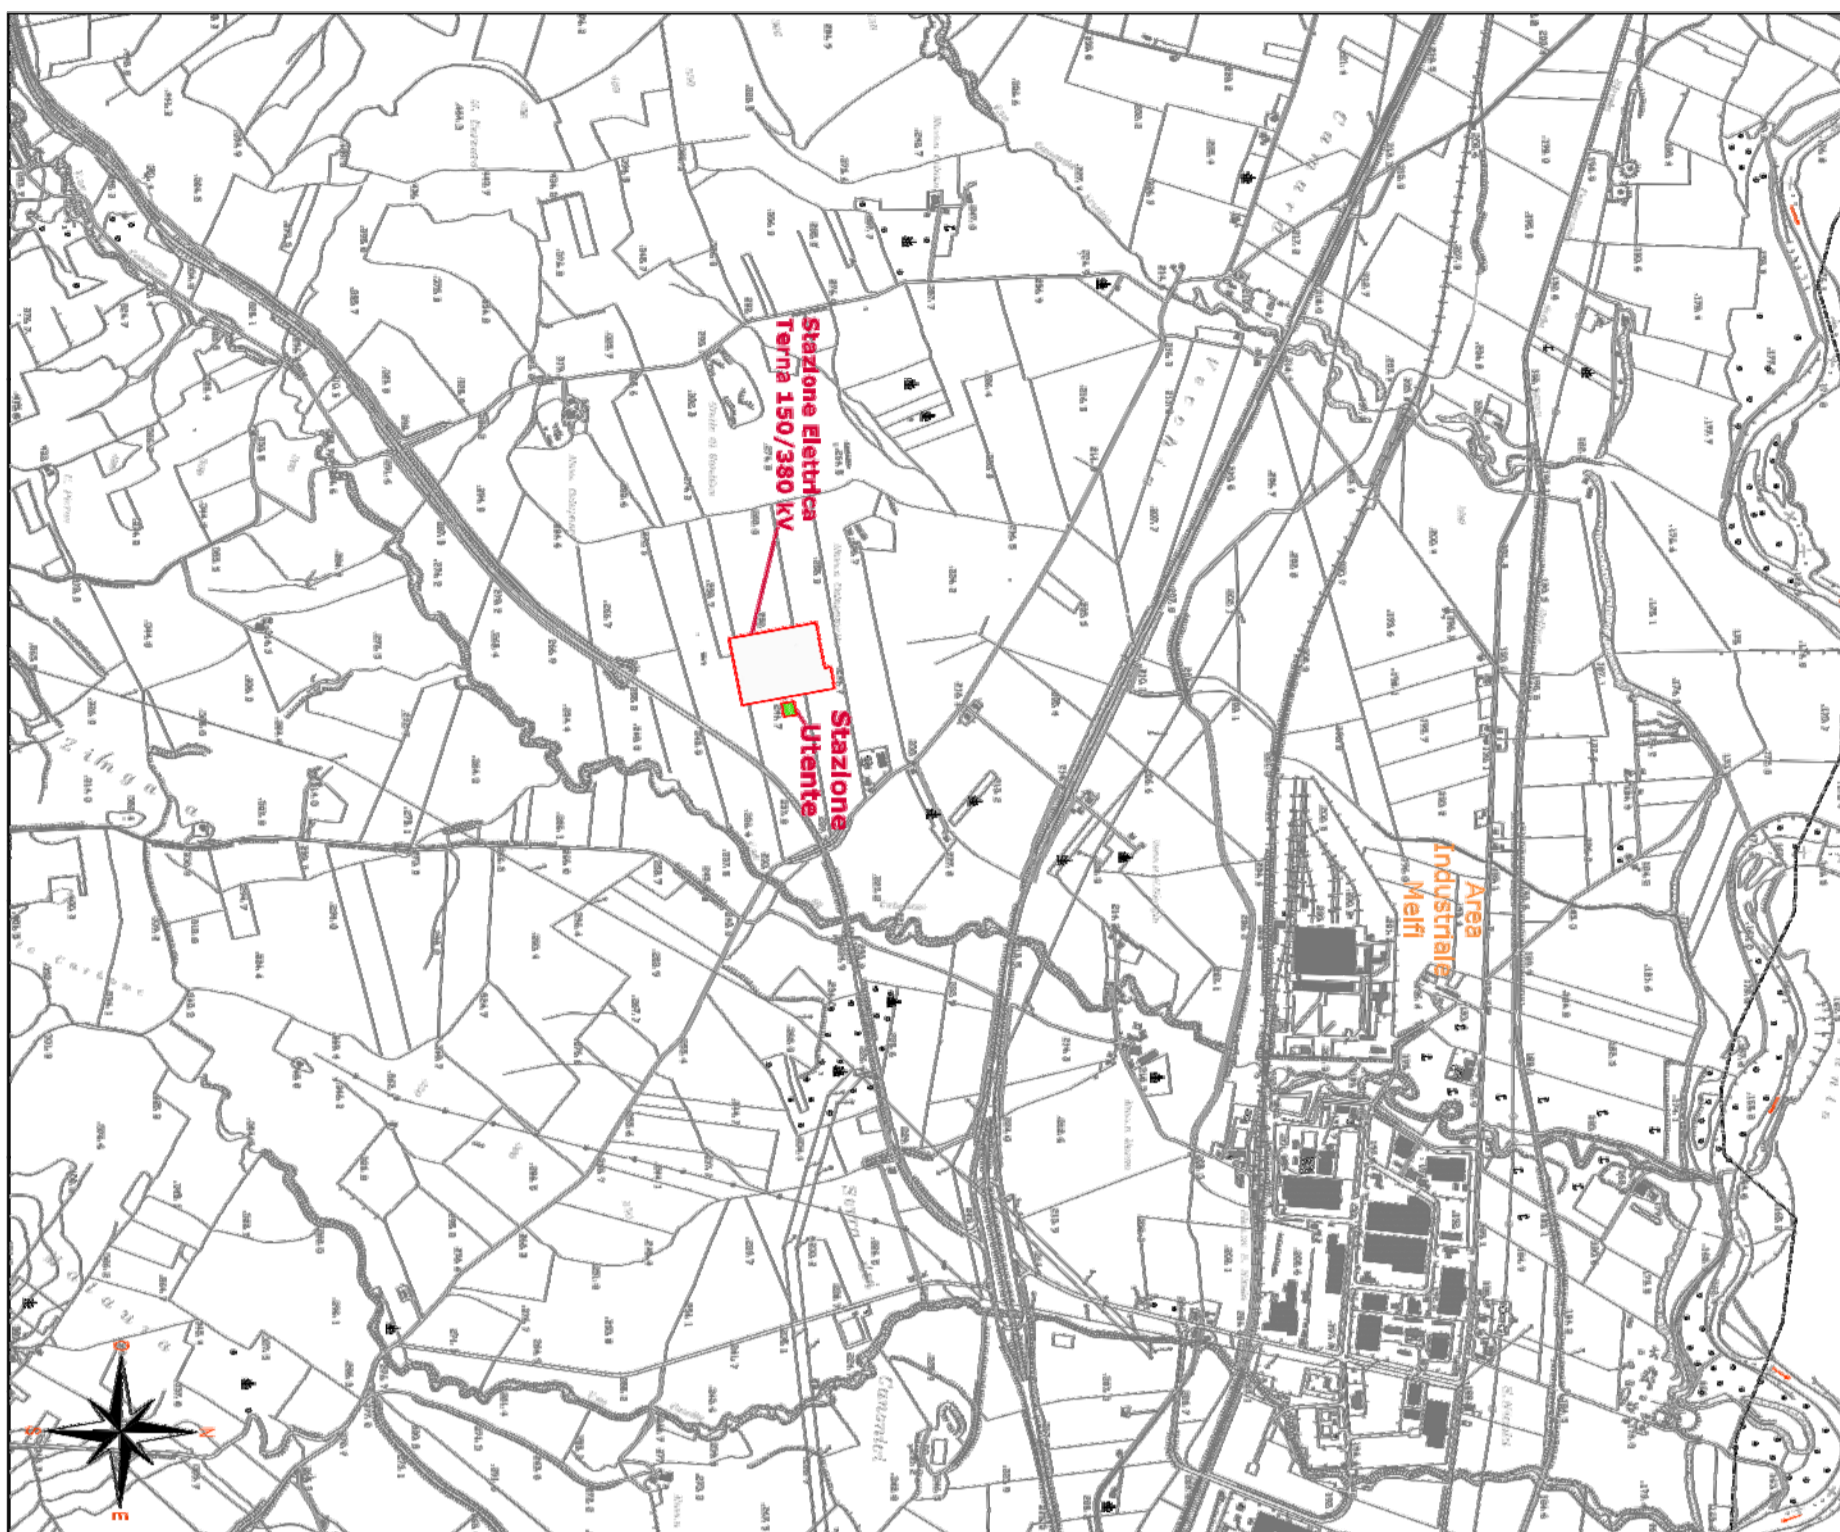

**STATO DI PROGETTO APPROVATO
Planimetria Generale Area Sottostazione
Base Aerofotogrammetria
Scala 1:5.000**

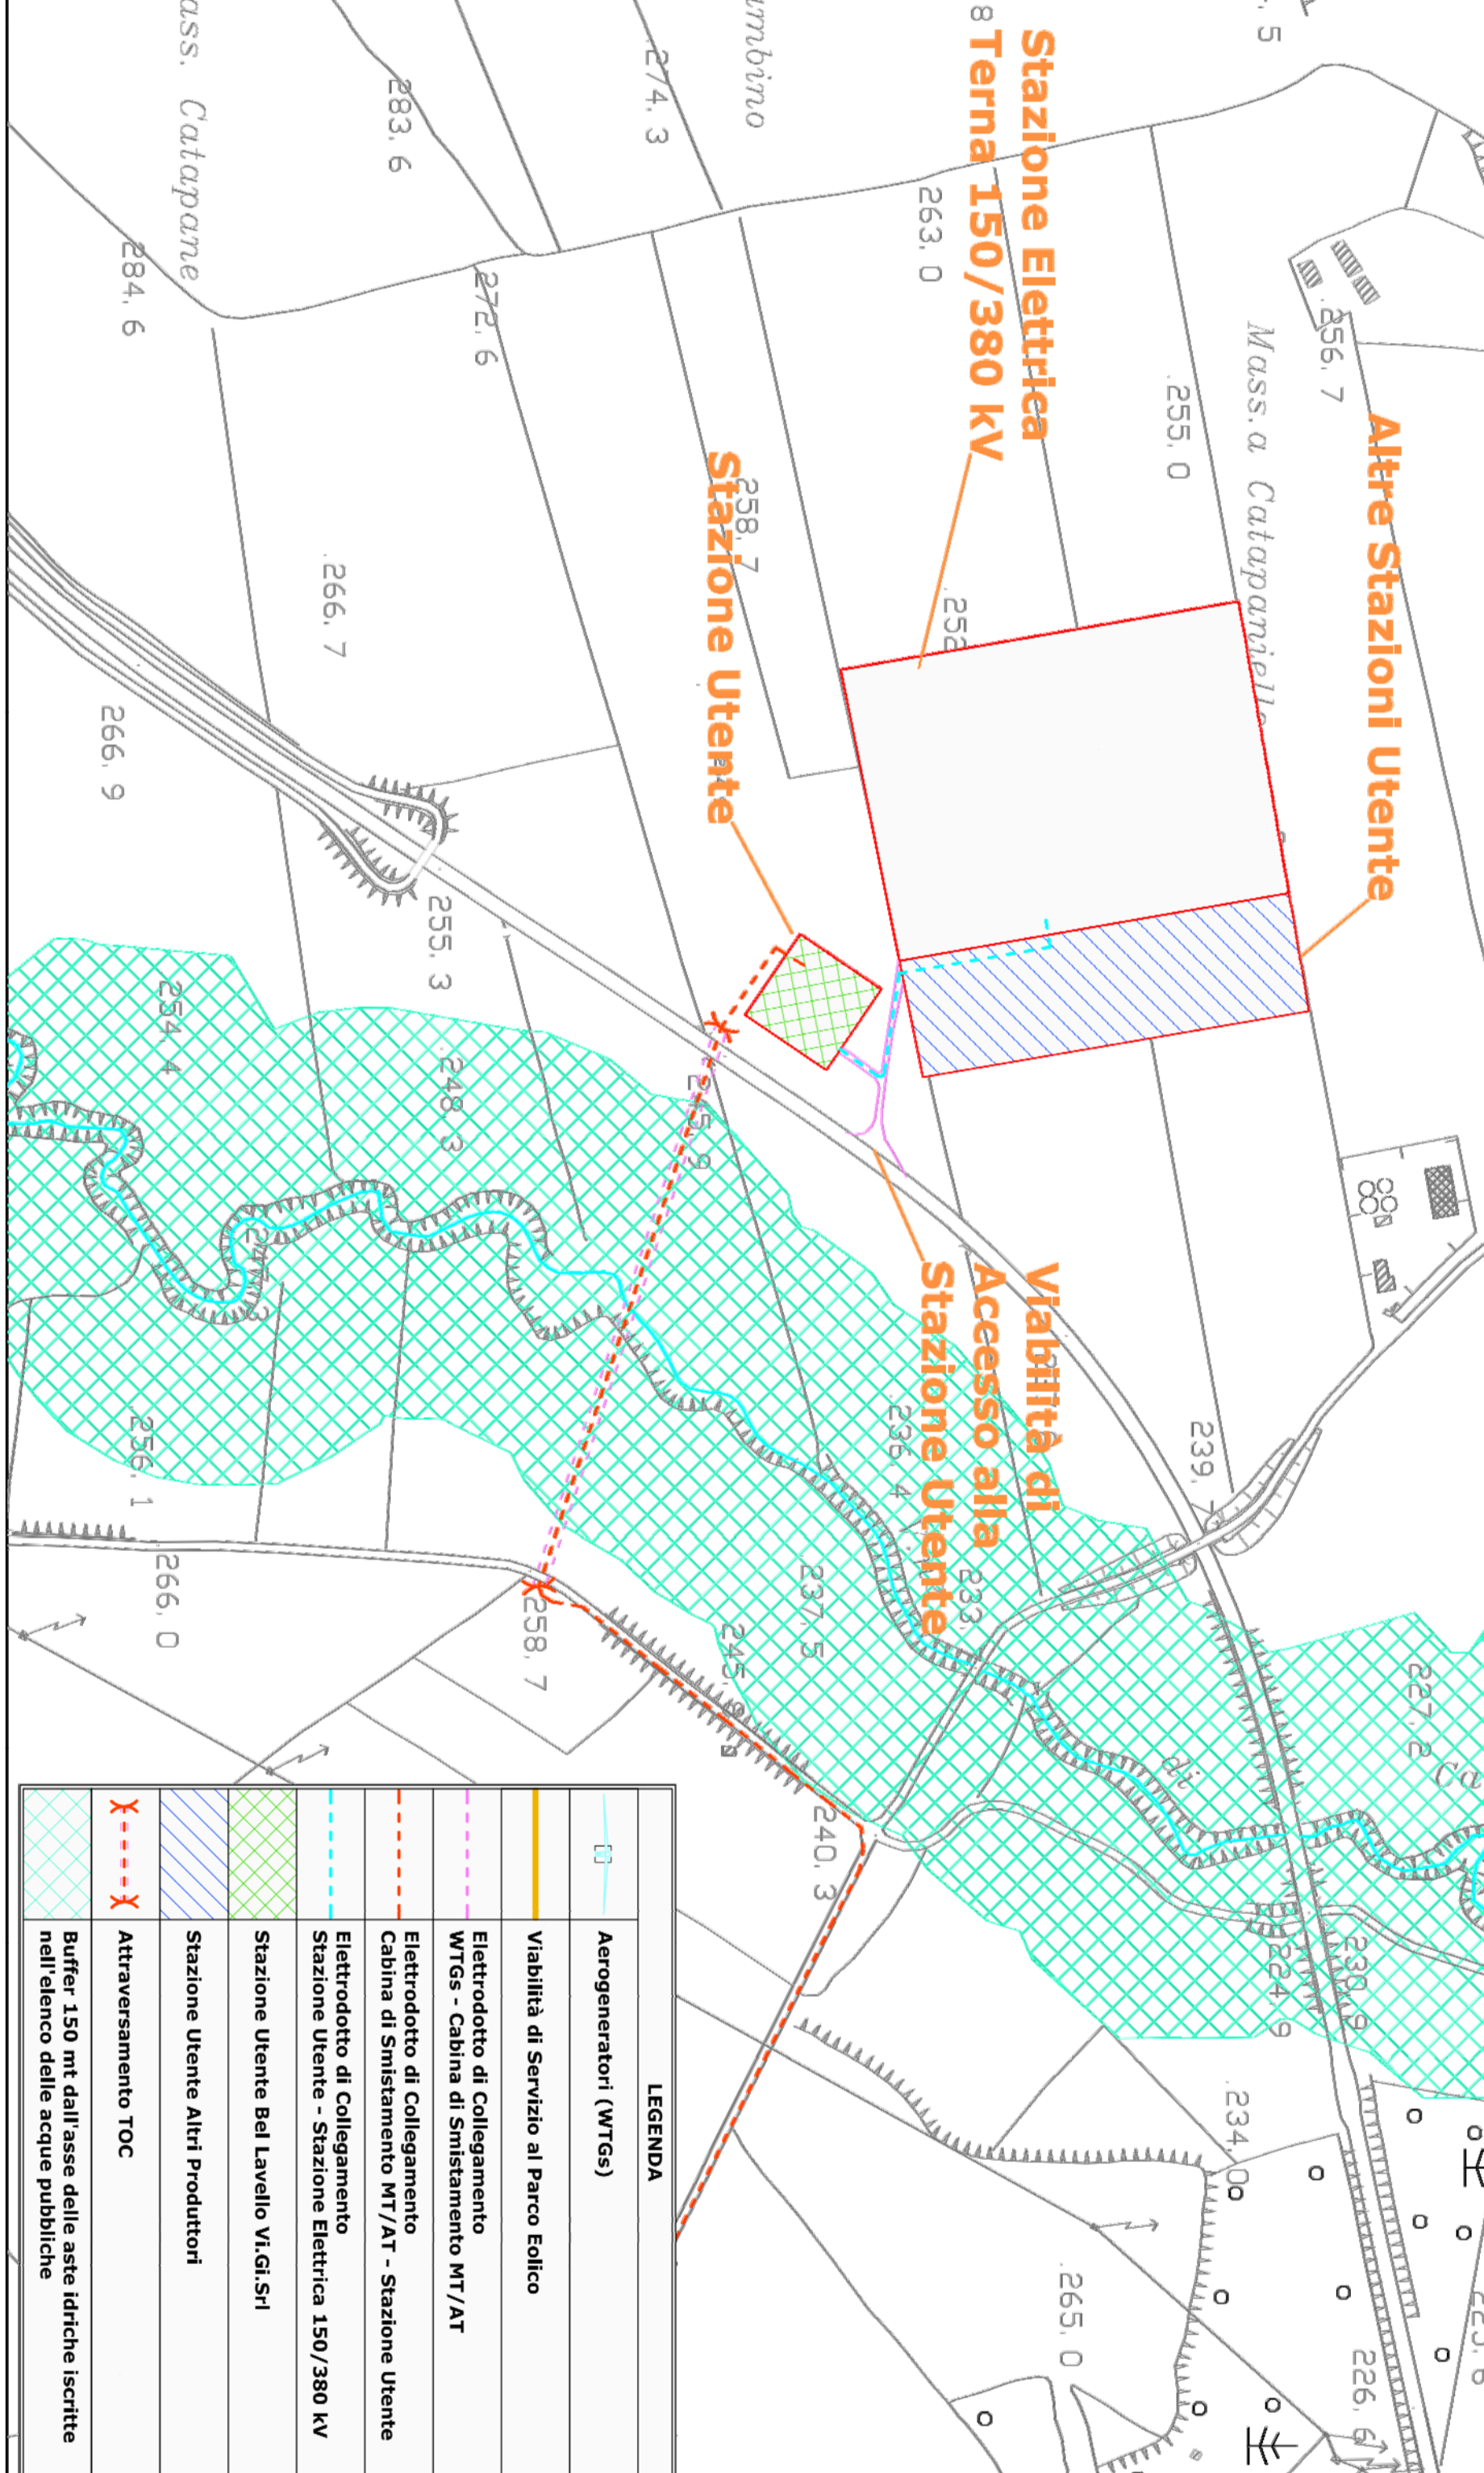

**STATO DI PROGETTO DI VARIANTE
Planimetria Generale Area Sottostazione
Base Aerofotogrammetria
Scala 1:5.000**

