

COMUNE di LAVELLO

PROVINCIA DI POTENZA
REGIONE BASILICATA



Progetto:

"Parco Eolico Forentum"

Elaborato:

STATO DI PROGETTO APPROVATO - STATO DI PROGETTO DI VARIANTE
Planimetria Generale Area Sottostazione
Base Cartografia Catastale

Committente:

BEL LAVELLO VI.GI. S.r.l.
Piazza Velasca, 5 - 20124 Milano



Progettista:



Via Adulite Loria, 11 - 84014 Nocera Inferiore (SA)
tel. 08119328142 fax 081193281420
MAIL: info@sinegprojet.com
PEC: sinegprojet@pec.it
www.sinegprojet.com

Responsabile Tecnico: dott. ing. Raffaele Chiarrella

Responsabile Economico e Amministrativo: dott. Antonio Di Ciglielino

Consulenti: dott. geol. Massimiliano Dentato
dott. arch. Carmine Ventura

SCALA: 1:2.000 FILE: 5-VAR.PDF


REV.: DATA: DIS.: VER.: APP.:

01 Aprile 2018 CV GC RC

7AVOLA:

5-VAR

STATO DI PROGETTO APPROVATO Planimetria Generale Area Sottostazione Base Cartografia Catastale Scala 1:2.000

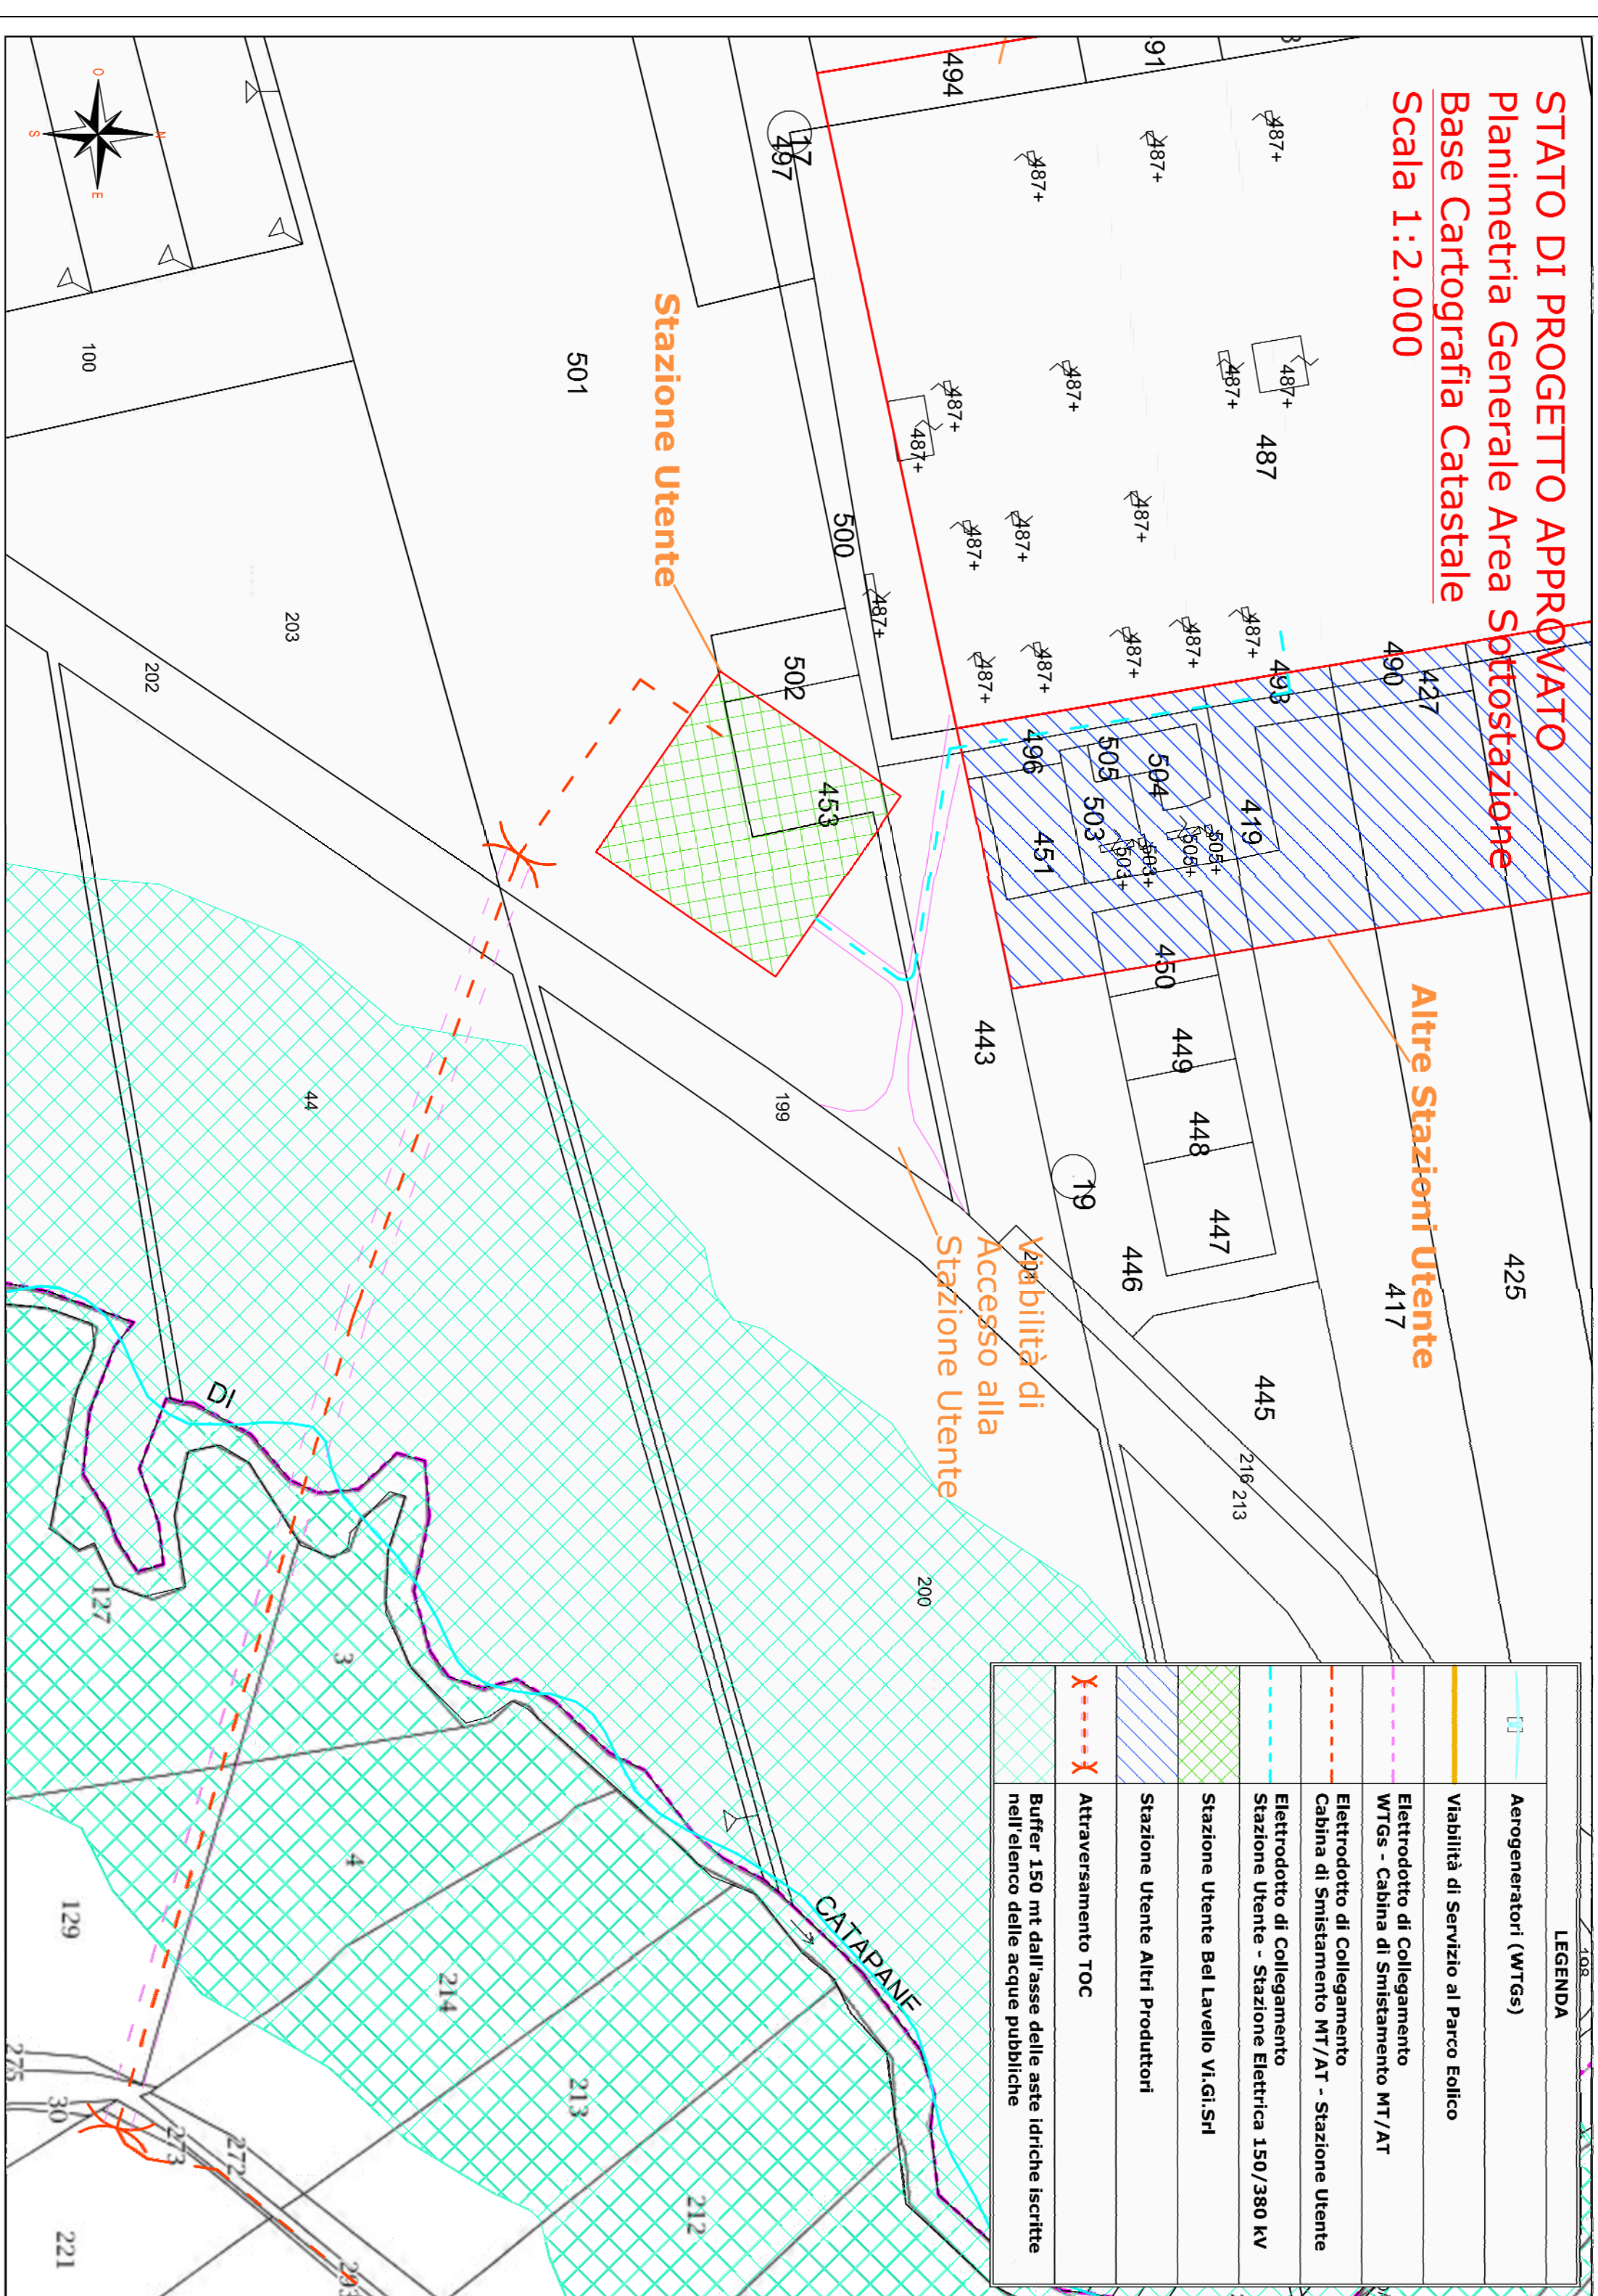

STATO DI PROGETTO DI VARIANTE Planimetria Generale Area Sottostazione Base Cartografia Catastale Scala 1:2.000

