


COMUNE di LAVELLO

PROVINCIA DI POTENZA
REGIONE BASILICATA

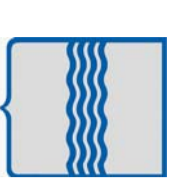

Progetto:

"Parco Eolico Forentum"

Elaborato:

STATO DI PROGETTO APPROVATO - STATO DI PROGETTO DI VARIANTE
Planimetria Generale Area IDF 04
Base Aerofotogrammetria

Committente:

BEL LAVELLO VI.GI. S.r.l.
Piazza Velasca, 5 - 20124 Milano



Progettista:



Via Achille Loria, 11 - 84014 Nocera Inferiore (SA)
tel. 081 19328142 fax 081 193281420
MAIL: info@simegproject.com
PEC: simegproject@pec.it
www.simegproject.com

Responsabile Tecnico:
dott. ing. Raffaele Chiarrella
C.O. INGEGNERI
C.A. BASILICATA

Responsabile Economico/Amministrativo:
dott. Antonio Di Cristofano

Consulenti:
dott. geol. Massimiliano Dentaro
dott. arch. Carmine Ventura

SCALA: 1:25000-1:5.000 FILE: 6-VAR.PDF


REV.: DATA: DIS.: VER.: APP.:

01 Aprile 2018 CV GC RC


6-VAR

This document contains information that is subject to the confidentiality provisions of the contract. The information contained in this document is confidential and its disclosure to third parties is prohibited. 

STATO DI PROGETTO DI VARIANTE
INQUADRAMENTO TERRITORIALE - PARCO EOLICO
COMUNE DI LAVELLO
Base Aerofotogrammetria
Scala 1:25.000

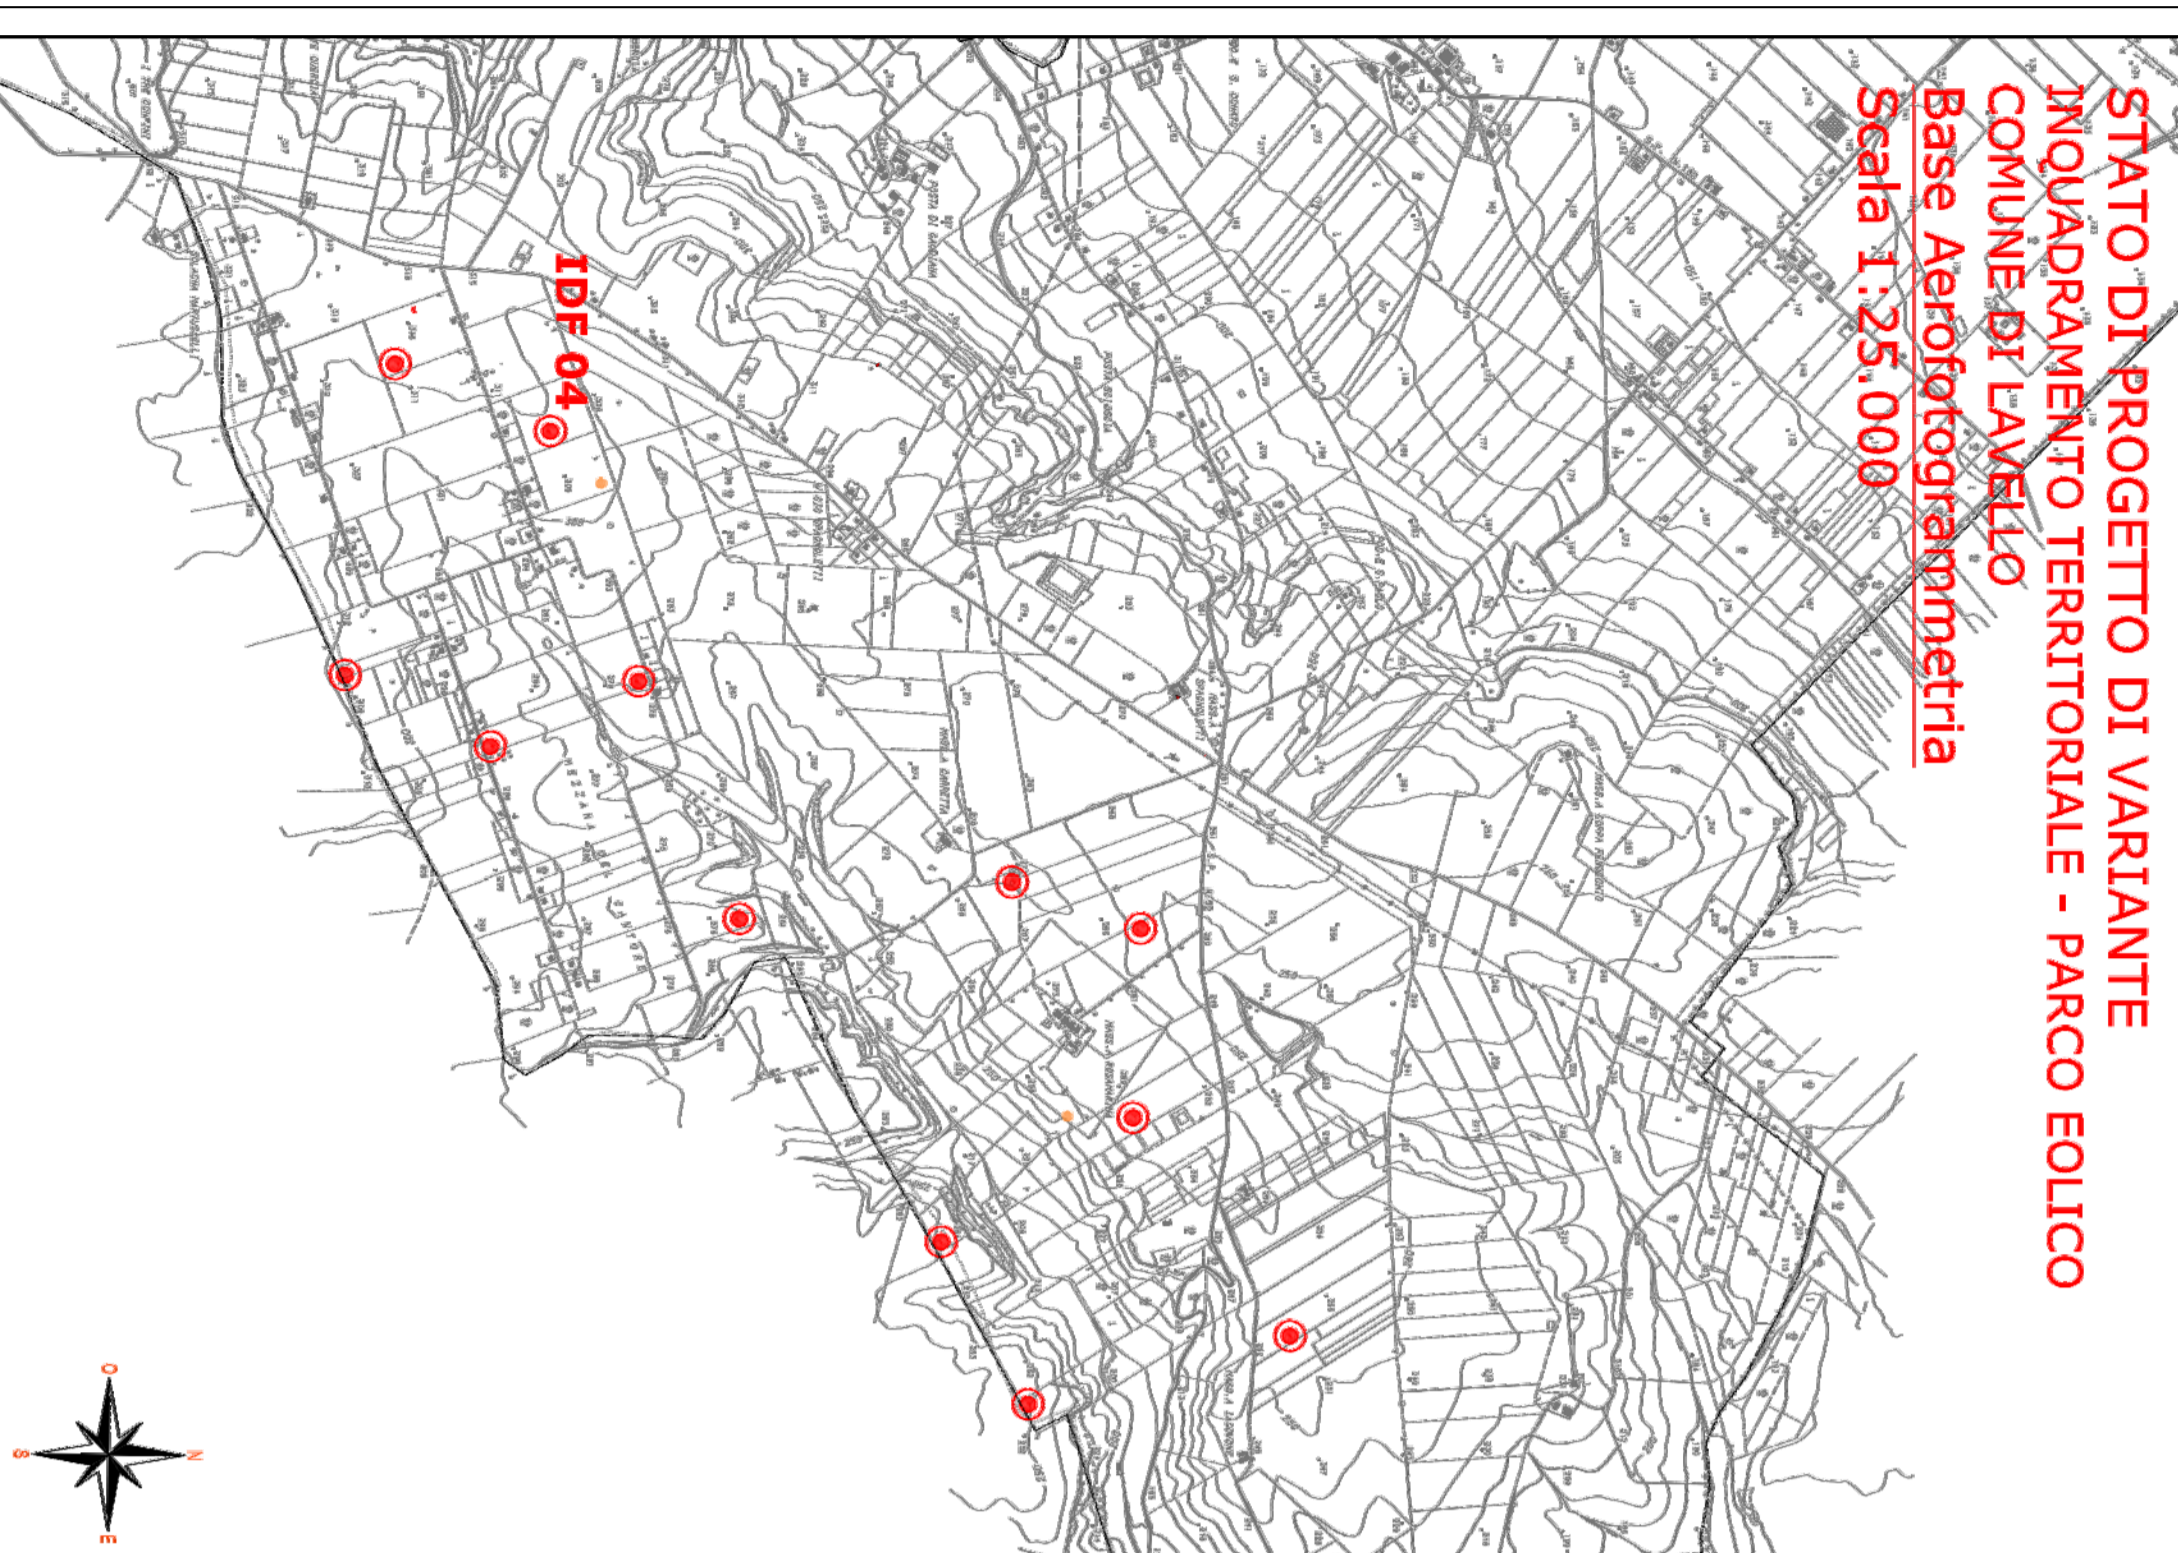


STATO DI PROGETTO APPROVATO
Planimetria Generale Area IDF 04
Base Aerofotogrammetria
Scala 1:2.000

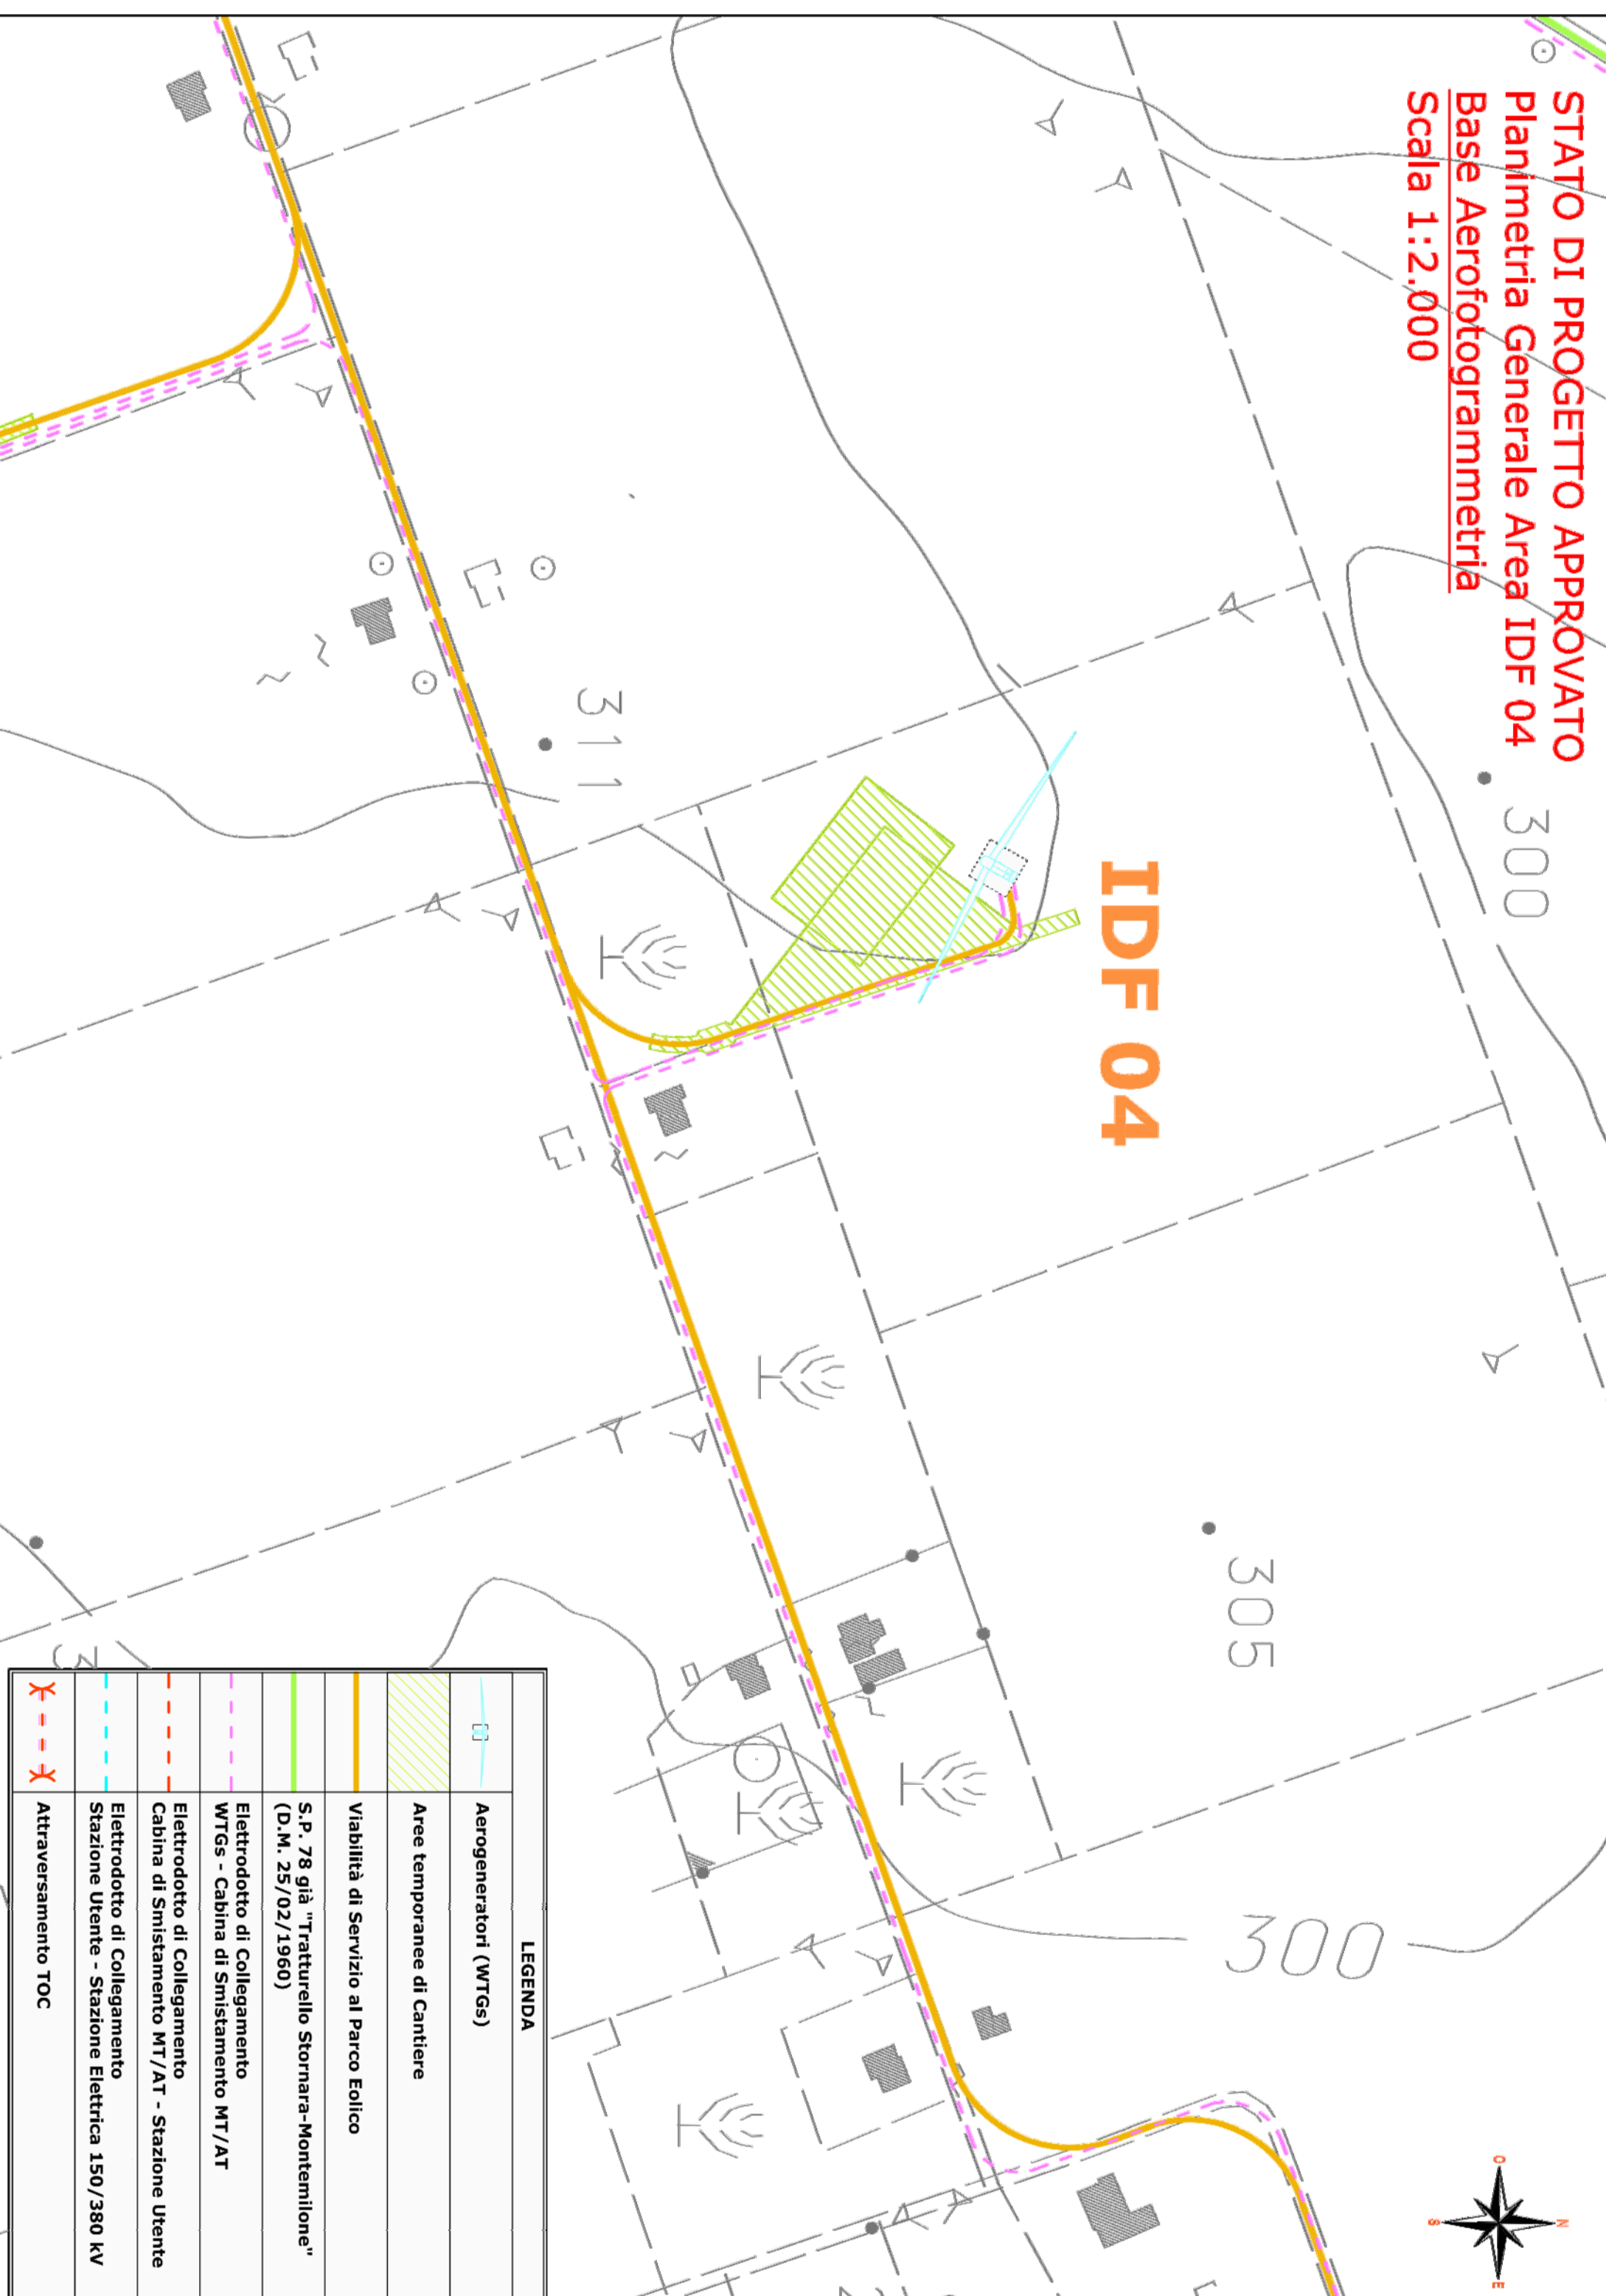

LEGENDA

	Aerogeneratori (WTGs)
	Arete temporanee di Cantiere
	Viabilità di Servizio al Parco Eolico
	S.P. 78 già "Tratturello Stomara-Montemilione" (D.M. 25/02/1960)
	Elettrodotto di Collegamento WTGs - Cabina di Smistamento MT/AT
	Elettrodotto di Collegamento Cabina di Smistamento MT/AT - Stazione Utente
	Elettrodotto di Collegamento Stazione Utente - Stazione Elettrica 150/380 kV
	Attraversamento TOC

STATO DI PROGETTO DI VARIANTE
Planimetria Generale Area IDF 04
Base Aerofotogrammetria
Scala 1:2.000

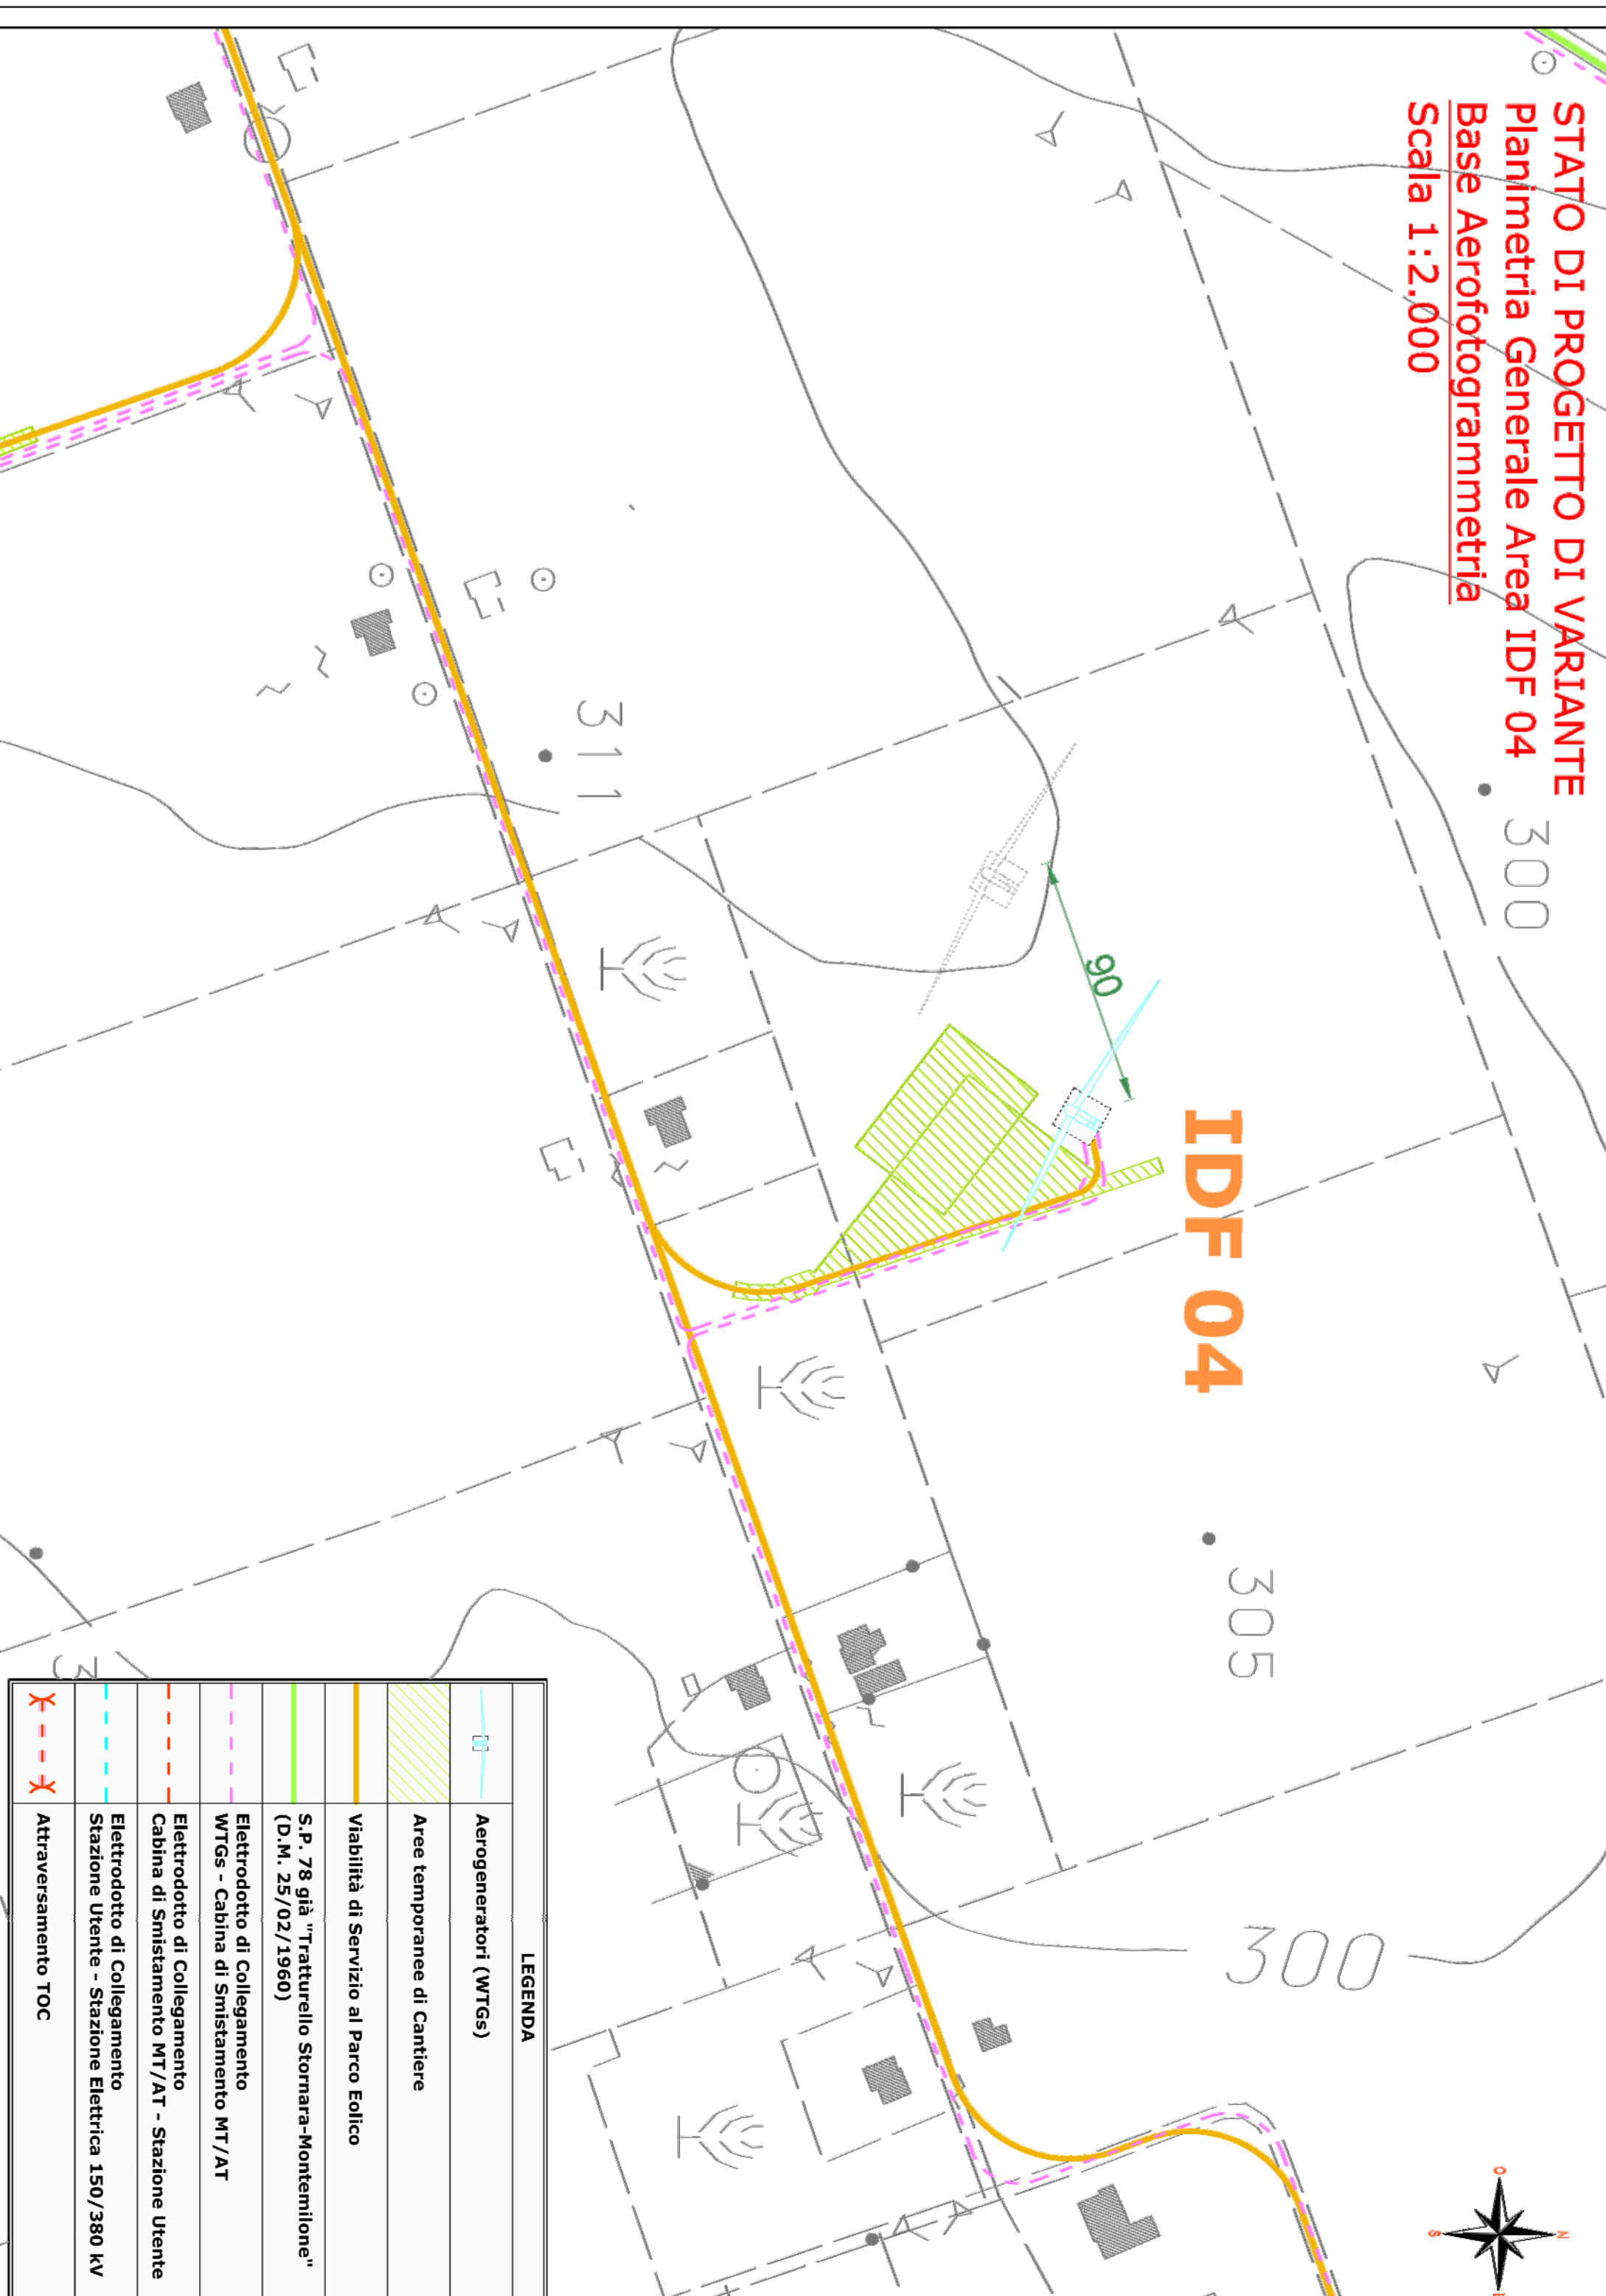

LEGENDA

	Aerogeneratori (WTGs)
	Arete temporanee di Cantiere
	Viabilità di Servizio al Parco Eolico
	S.P. 78 già "Tratturello Stomara-Montemilione" (D.M. 25/02/1960)
	Elettrodotto di Collegamento WTGs - Cabina di Smistamento MT/AT
	Elettrodotto di Collegamento Cabina di Smistamento MT/AT - Stazione Utente
	Elettrodotto di Collegamento Stazione Utente - Stazione Elettrica 150/380 kV
	Attraversamento TOC