

COMUNE di LAVELLO

PROVINCIA DI POTENZA
REGIONE BASILICATA



Progetto:

"Parco Eolico Forentum"

Elaborato:

STATO DI PROGETTO APPROVATO - STATO DI PROGETTO DI VARIANTE
Planimetria Generale Area IDF 04
Base Ortofoto

Committente:

BEL LAVELLO VI.GI. S.r.l.
Piazza Velasca, 5 - 20124 Milano



Progettista:

snegoproject
società di ingegneria

Via Acellia Loria, 11 - 84014 Nocera Inferiore (SA)
tel. 08119328142 fax 081193281420
MAIL: info@snegoproject.com
PEC: snegoproject@pec.it
www.snegoproject.com


Responsabile Tecnico
dot. ing. Raffaele Scarpella

Responsabile Ecologico e Ambientale
dot. Antonio Di Capelipino

Consulenti
dot. geol. Massimiliano Dentato
dot. arch. Carmine Ventura


SCALA:	1:5.000	FILE:	7-VAR.PDF	TAVOLA:	7-VAR
REV.:	DATA:	DIS.:	VER.:	APP.:	
01	Aprile 2018	CV	GC	RC	

STATO DI PROGETTO APPROVATO
Planimetria Generale Area IDF 04
Base Ortofoto
Scala 1:5.000

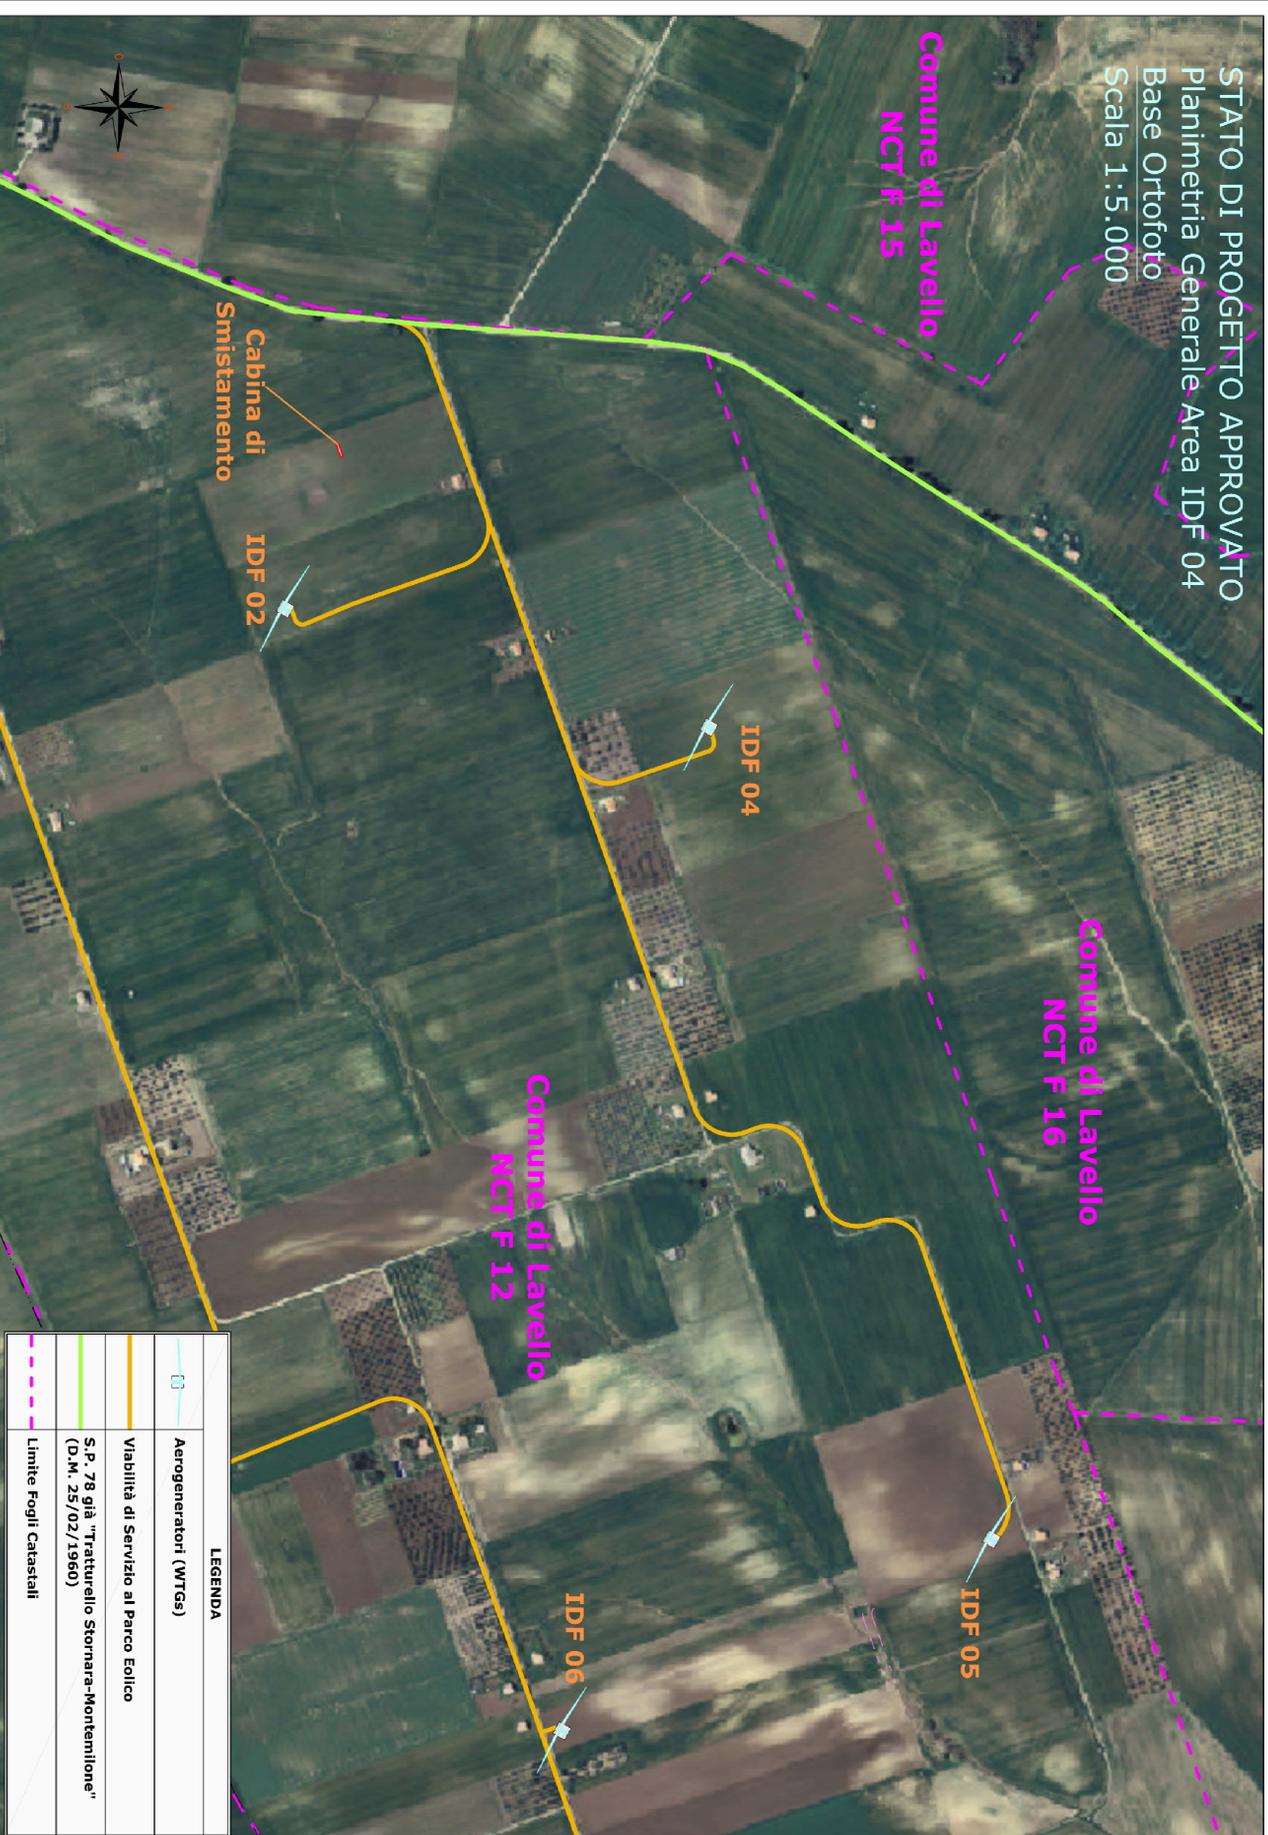

LEGENDA	
	Aerogeneratori (WTGs)
	Viabilità di Servizio al Parco Eolico
	S.P. 78 già "Tratturullo Stornara-Montemilione" (D.M. 25/02/1960)
	Limite Fogli Catastali

STATO DI PROGETTO DI VARIANTE
Planimetria Generale Area IDF 04
Base Ortofoto
Scala 1:5.000

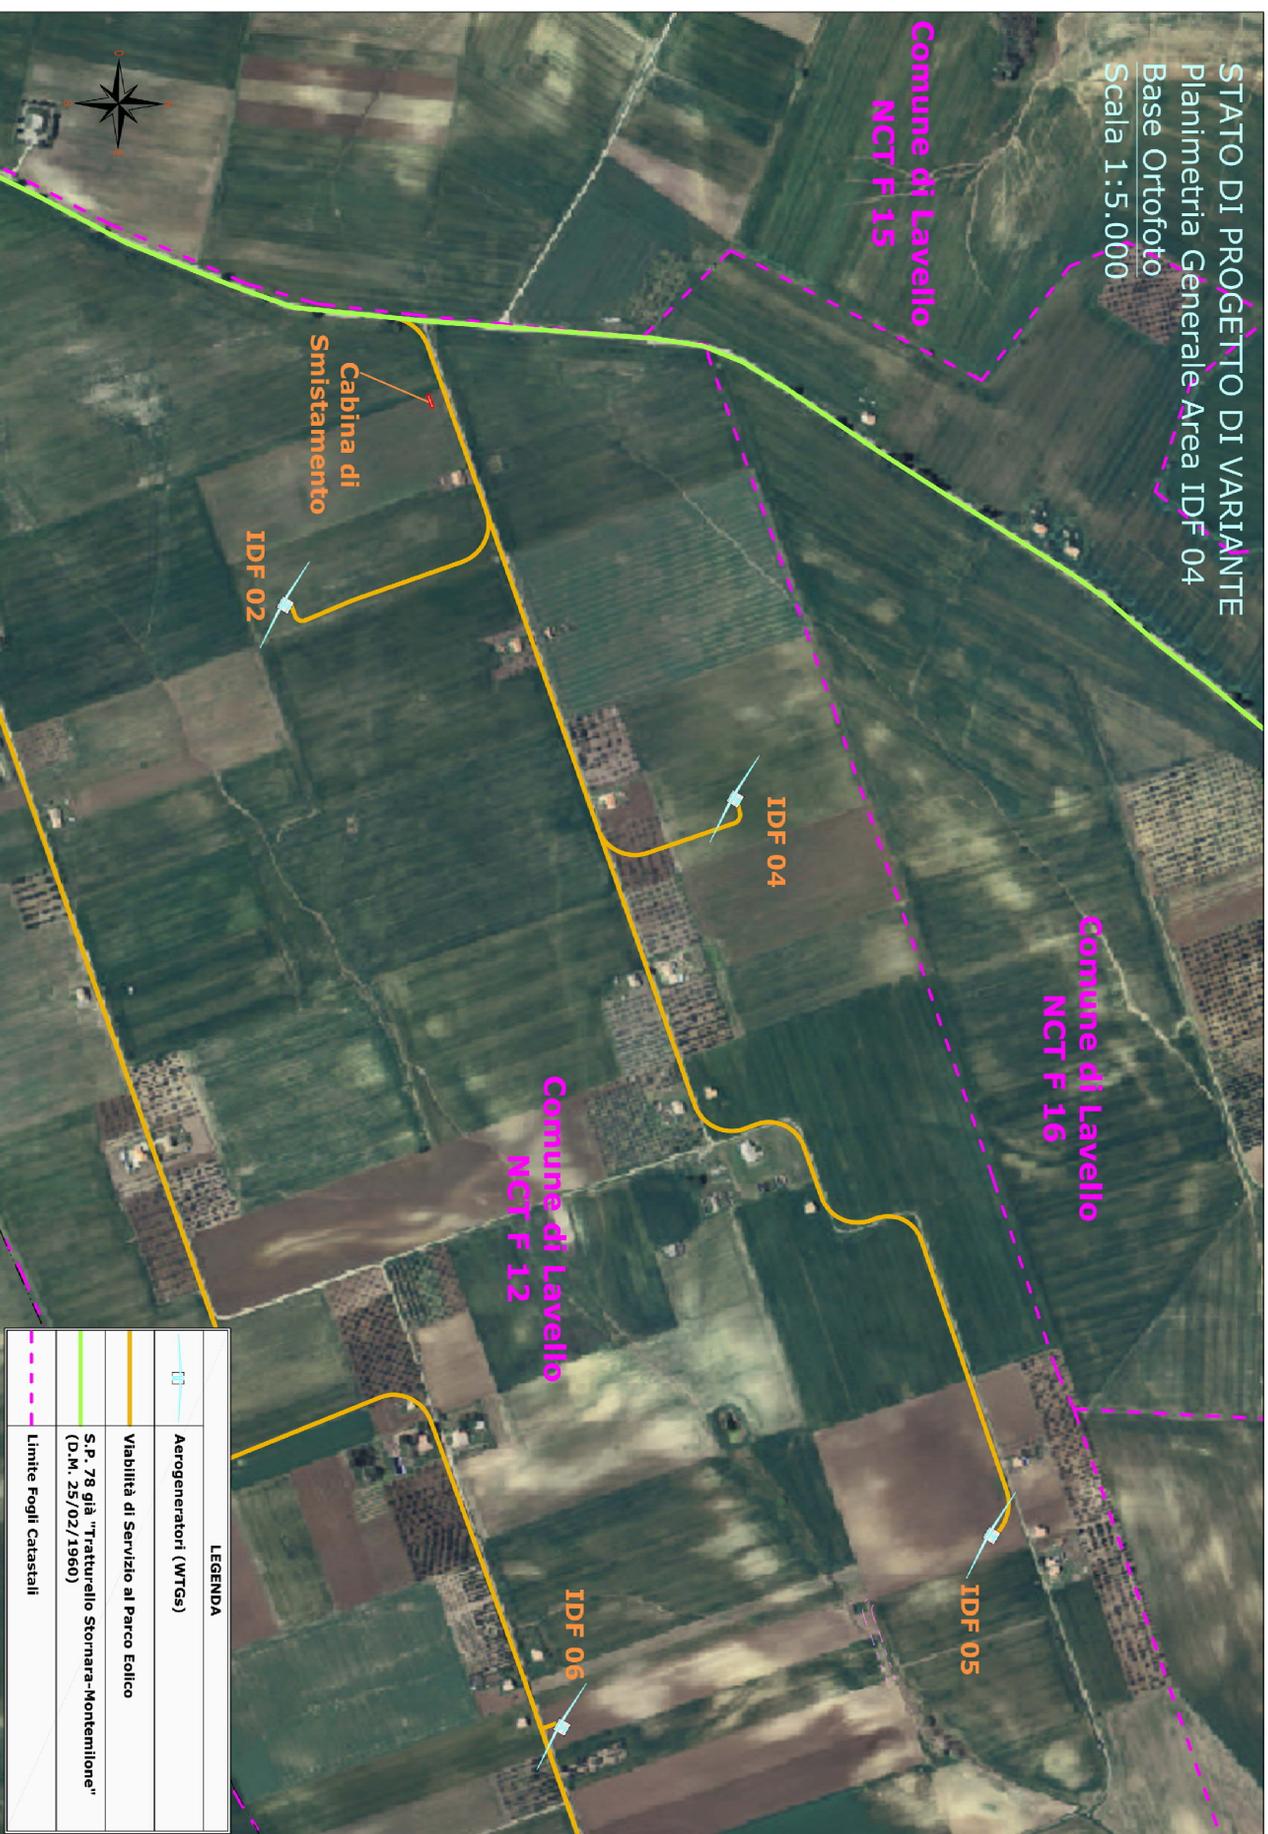

LEGENDA	
	Aerogeneratori (WTGs)
	Viabilità di Servizio al Parco Eolico
	S.P. 78 già "Tratturullo Stornara-Montemilione" (D.M. 25/02/1960)
	Limite Fogli Catastali