

COMUNE di LAVELLO

PROVINCIA DI POTENZA
REGIONE BASILICATA



Progetto:

"Parco Eolico Forentum"

Elaborato:

STATO DI PROGETTO APPROVATO - STATO DI PROGETTO DI VARIANTE
Planimetria Stradale Area IDF 04
Profilo Longitudinale del Tracciato
Sezioni di Progetto

Committente:

BEL LAVELLO VI.GI. S.R.L.
Piazza Velasca, 5 - 20124 Milano

Progettista:

STEGOPROED società di ingegneria
Via Achille Loria, 11 - 84014 Nocera Inferiore (SA)
tel. 0811328542 fax 081132851420
www.stegoproed.it
PEC: stegoproed@pec.it

Responsabile Tecnico
dot. ing. Raffaele Casella
Responsabile Economico e Amministrativo
dot. Antonio Di Cassidano


Consulenti
dot. geol. Massimiliano Dentato
dot. arch. Carmine Ventura

SCALA:	1:2.000-1:1.000	FILE:	10-Var.pdf	TRACCIATO:	
REV.:	DATA:	DIS.:	VER.:	APP.:	
01	Aprile 2018	CV	GC	RC	


10-VAR

STATO DI PROGETTO APPROVATO
Viabilità di Accesso IDF 04


Planimetria Stradale Area IDF 04
Curve di livello a 50cm
Scala 1:2.000

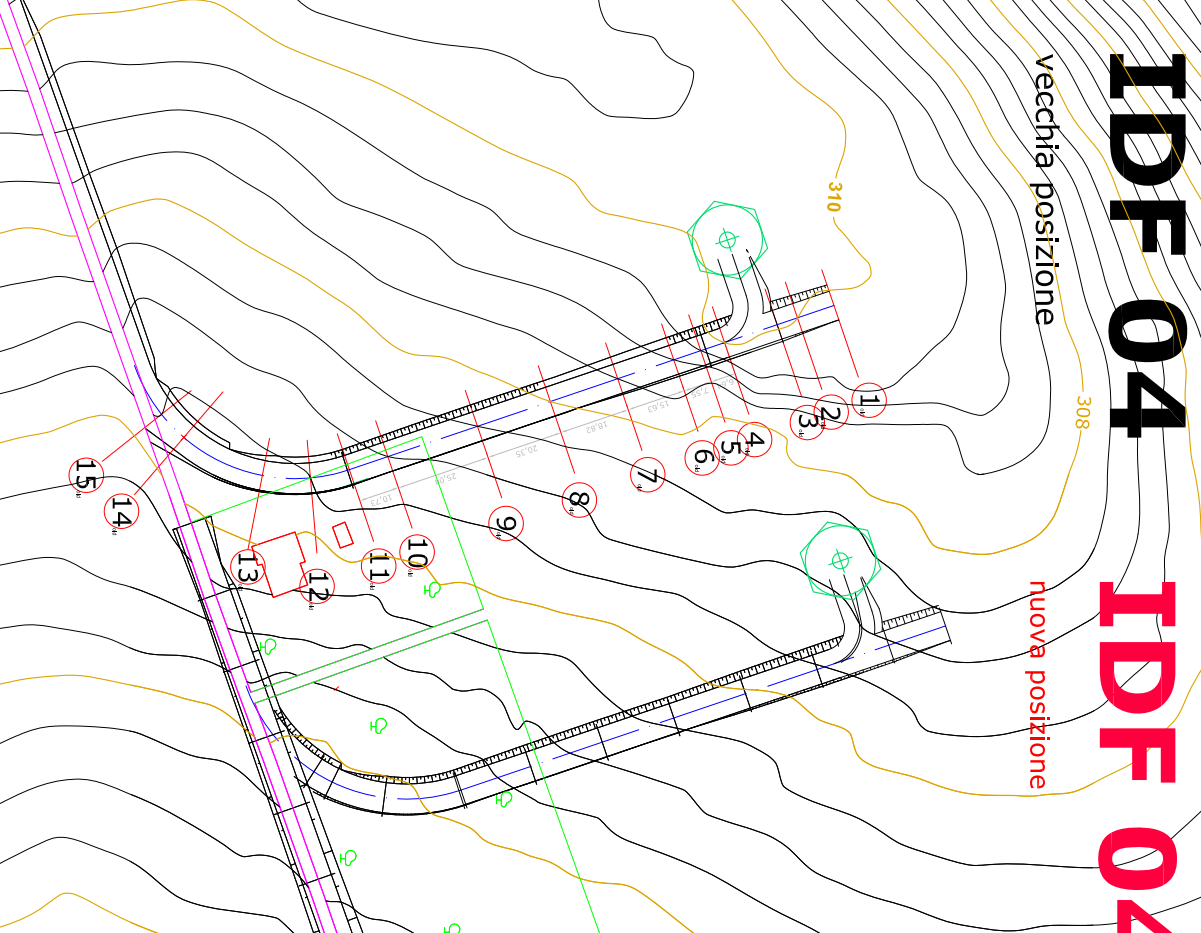

Profilo Longitudinale del Tracciato
Scala 1:1.000

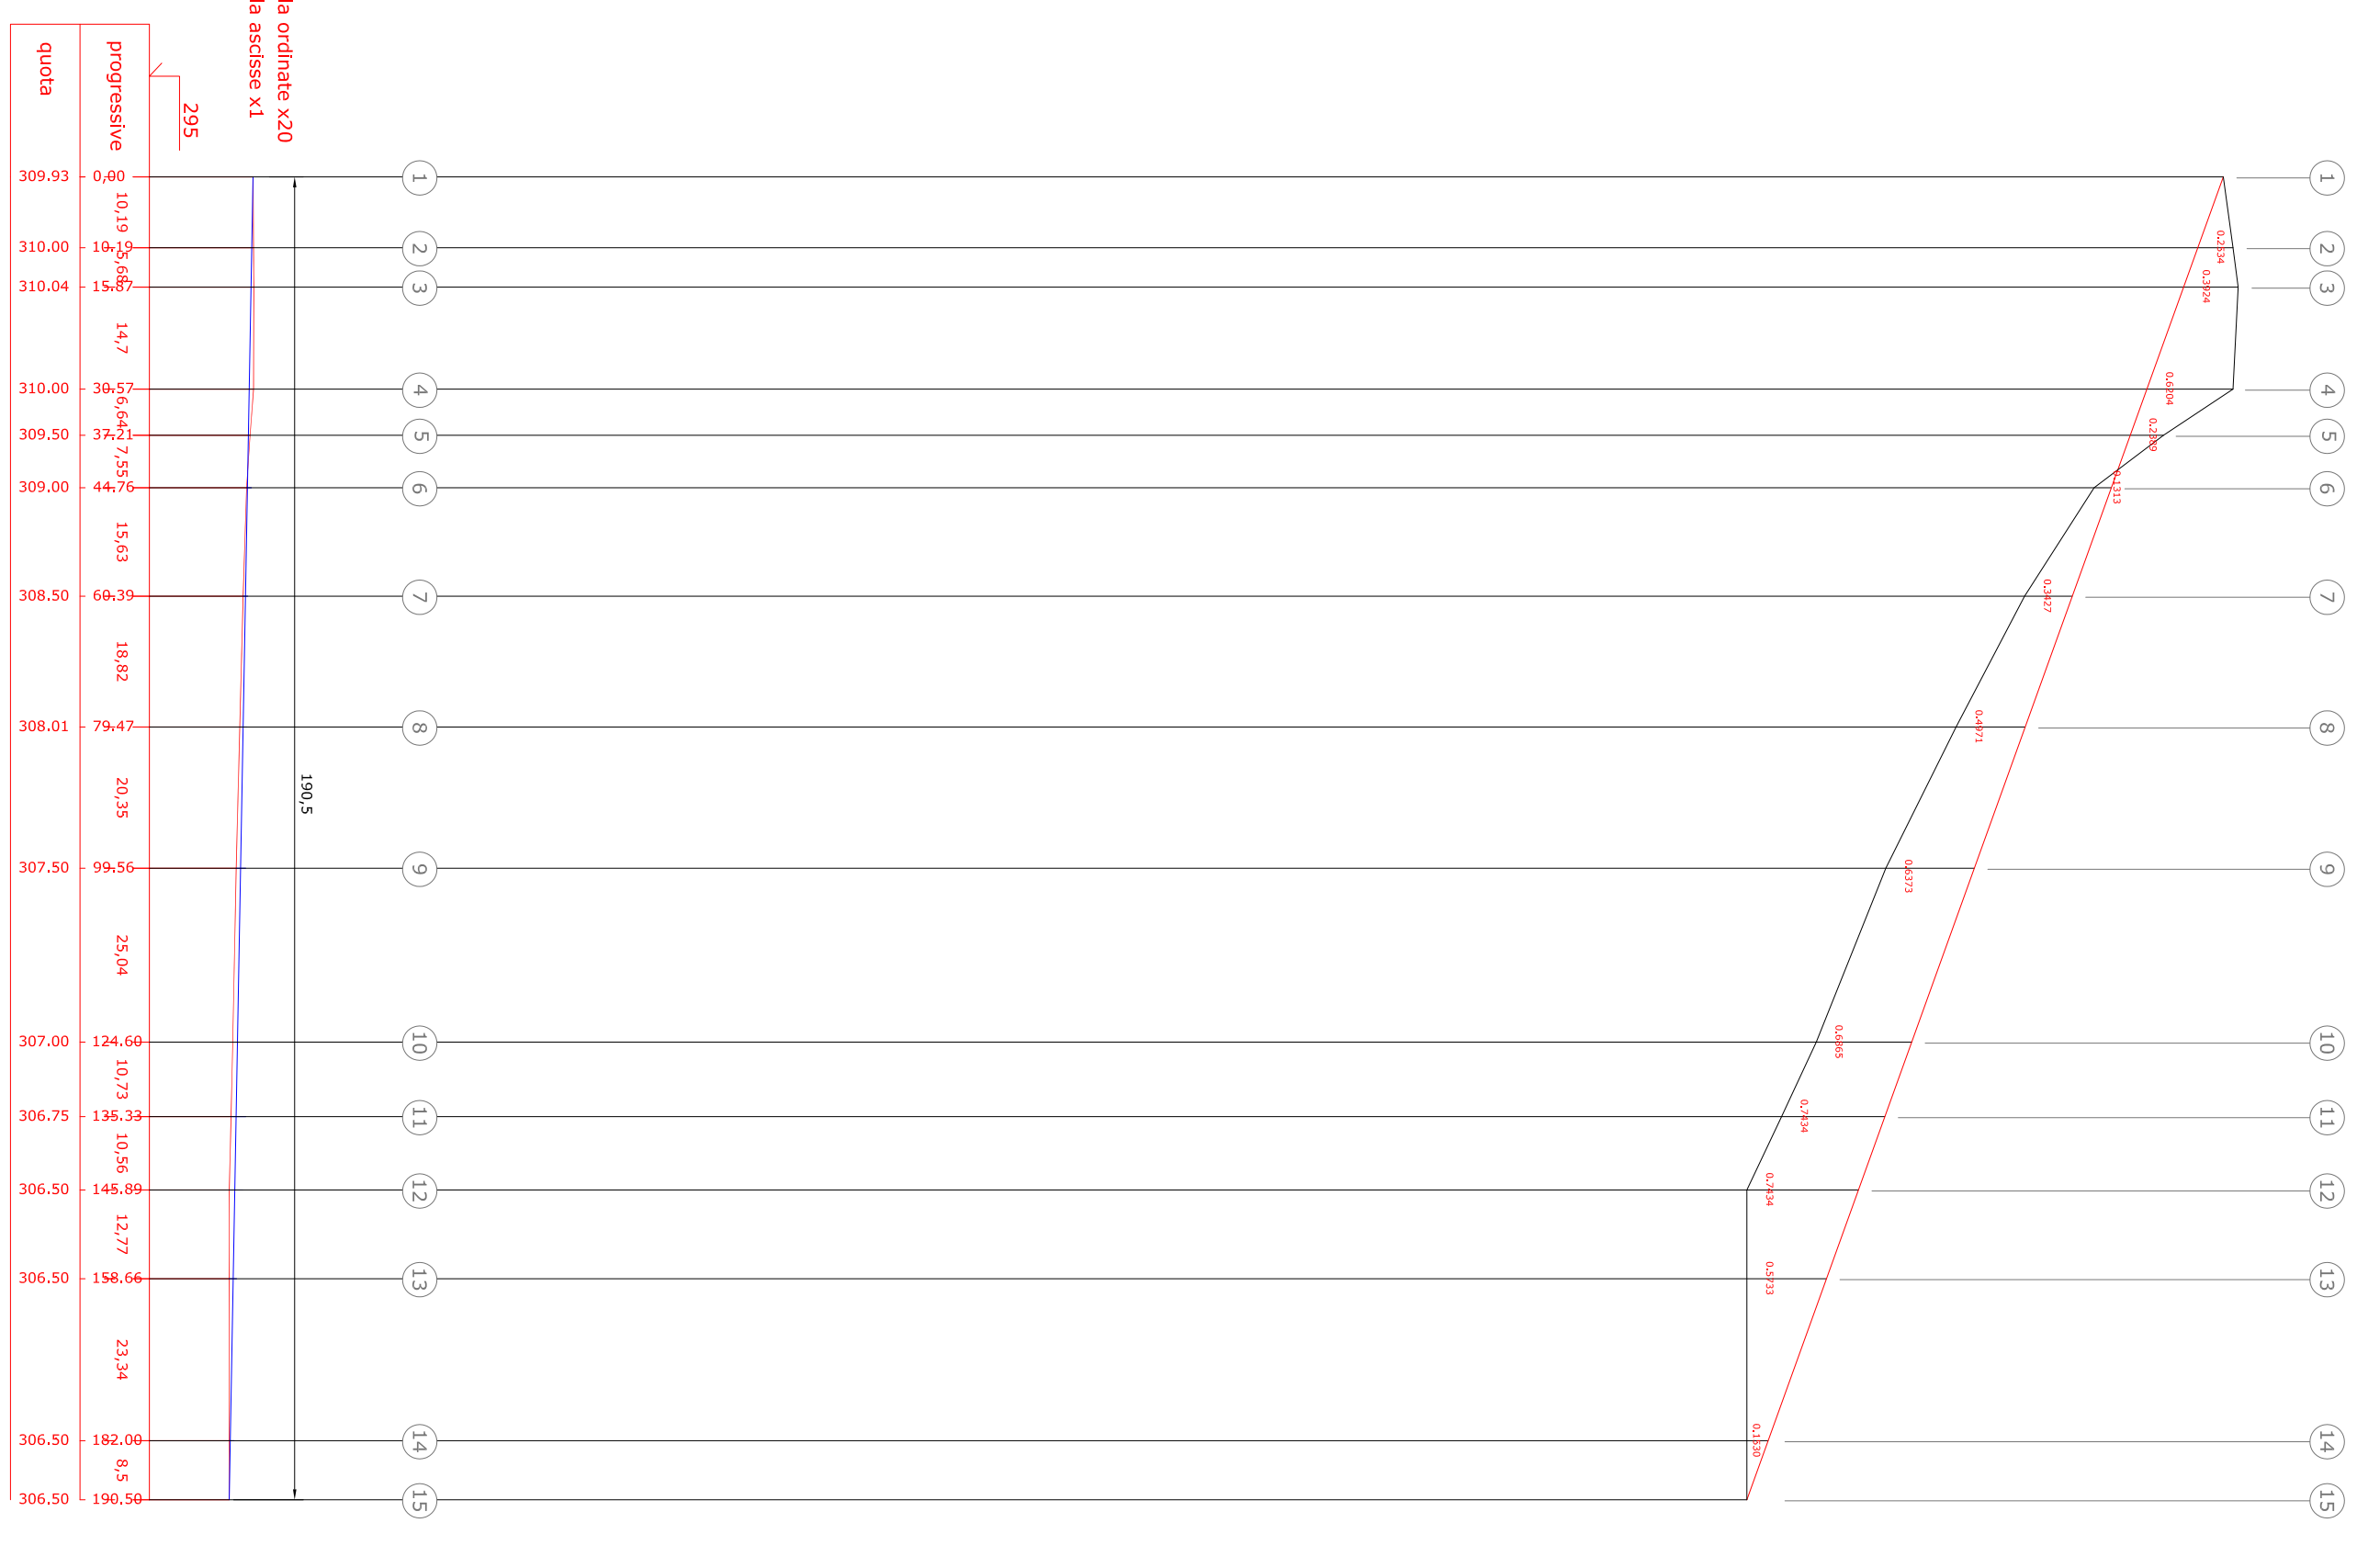


Sezioni di Progetto
Scala 1:1.000

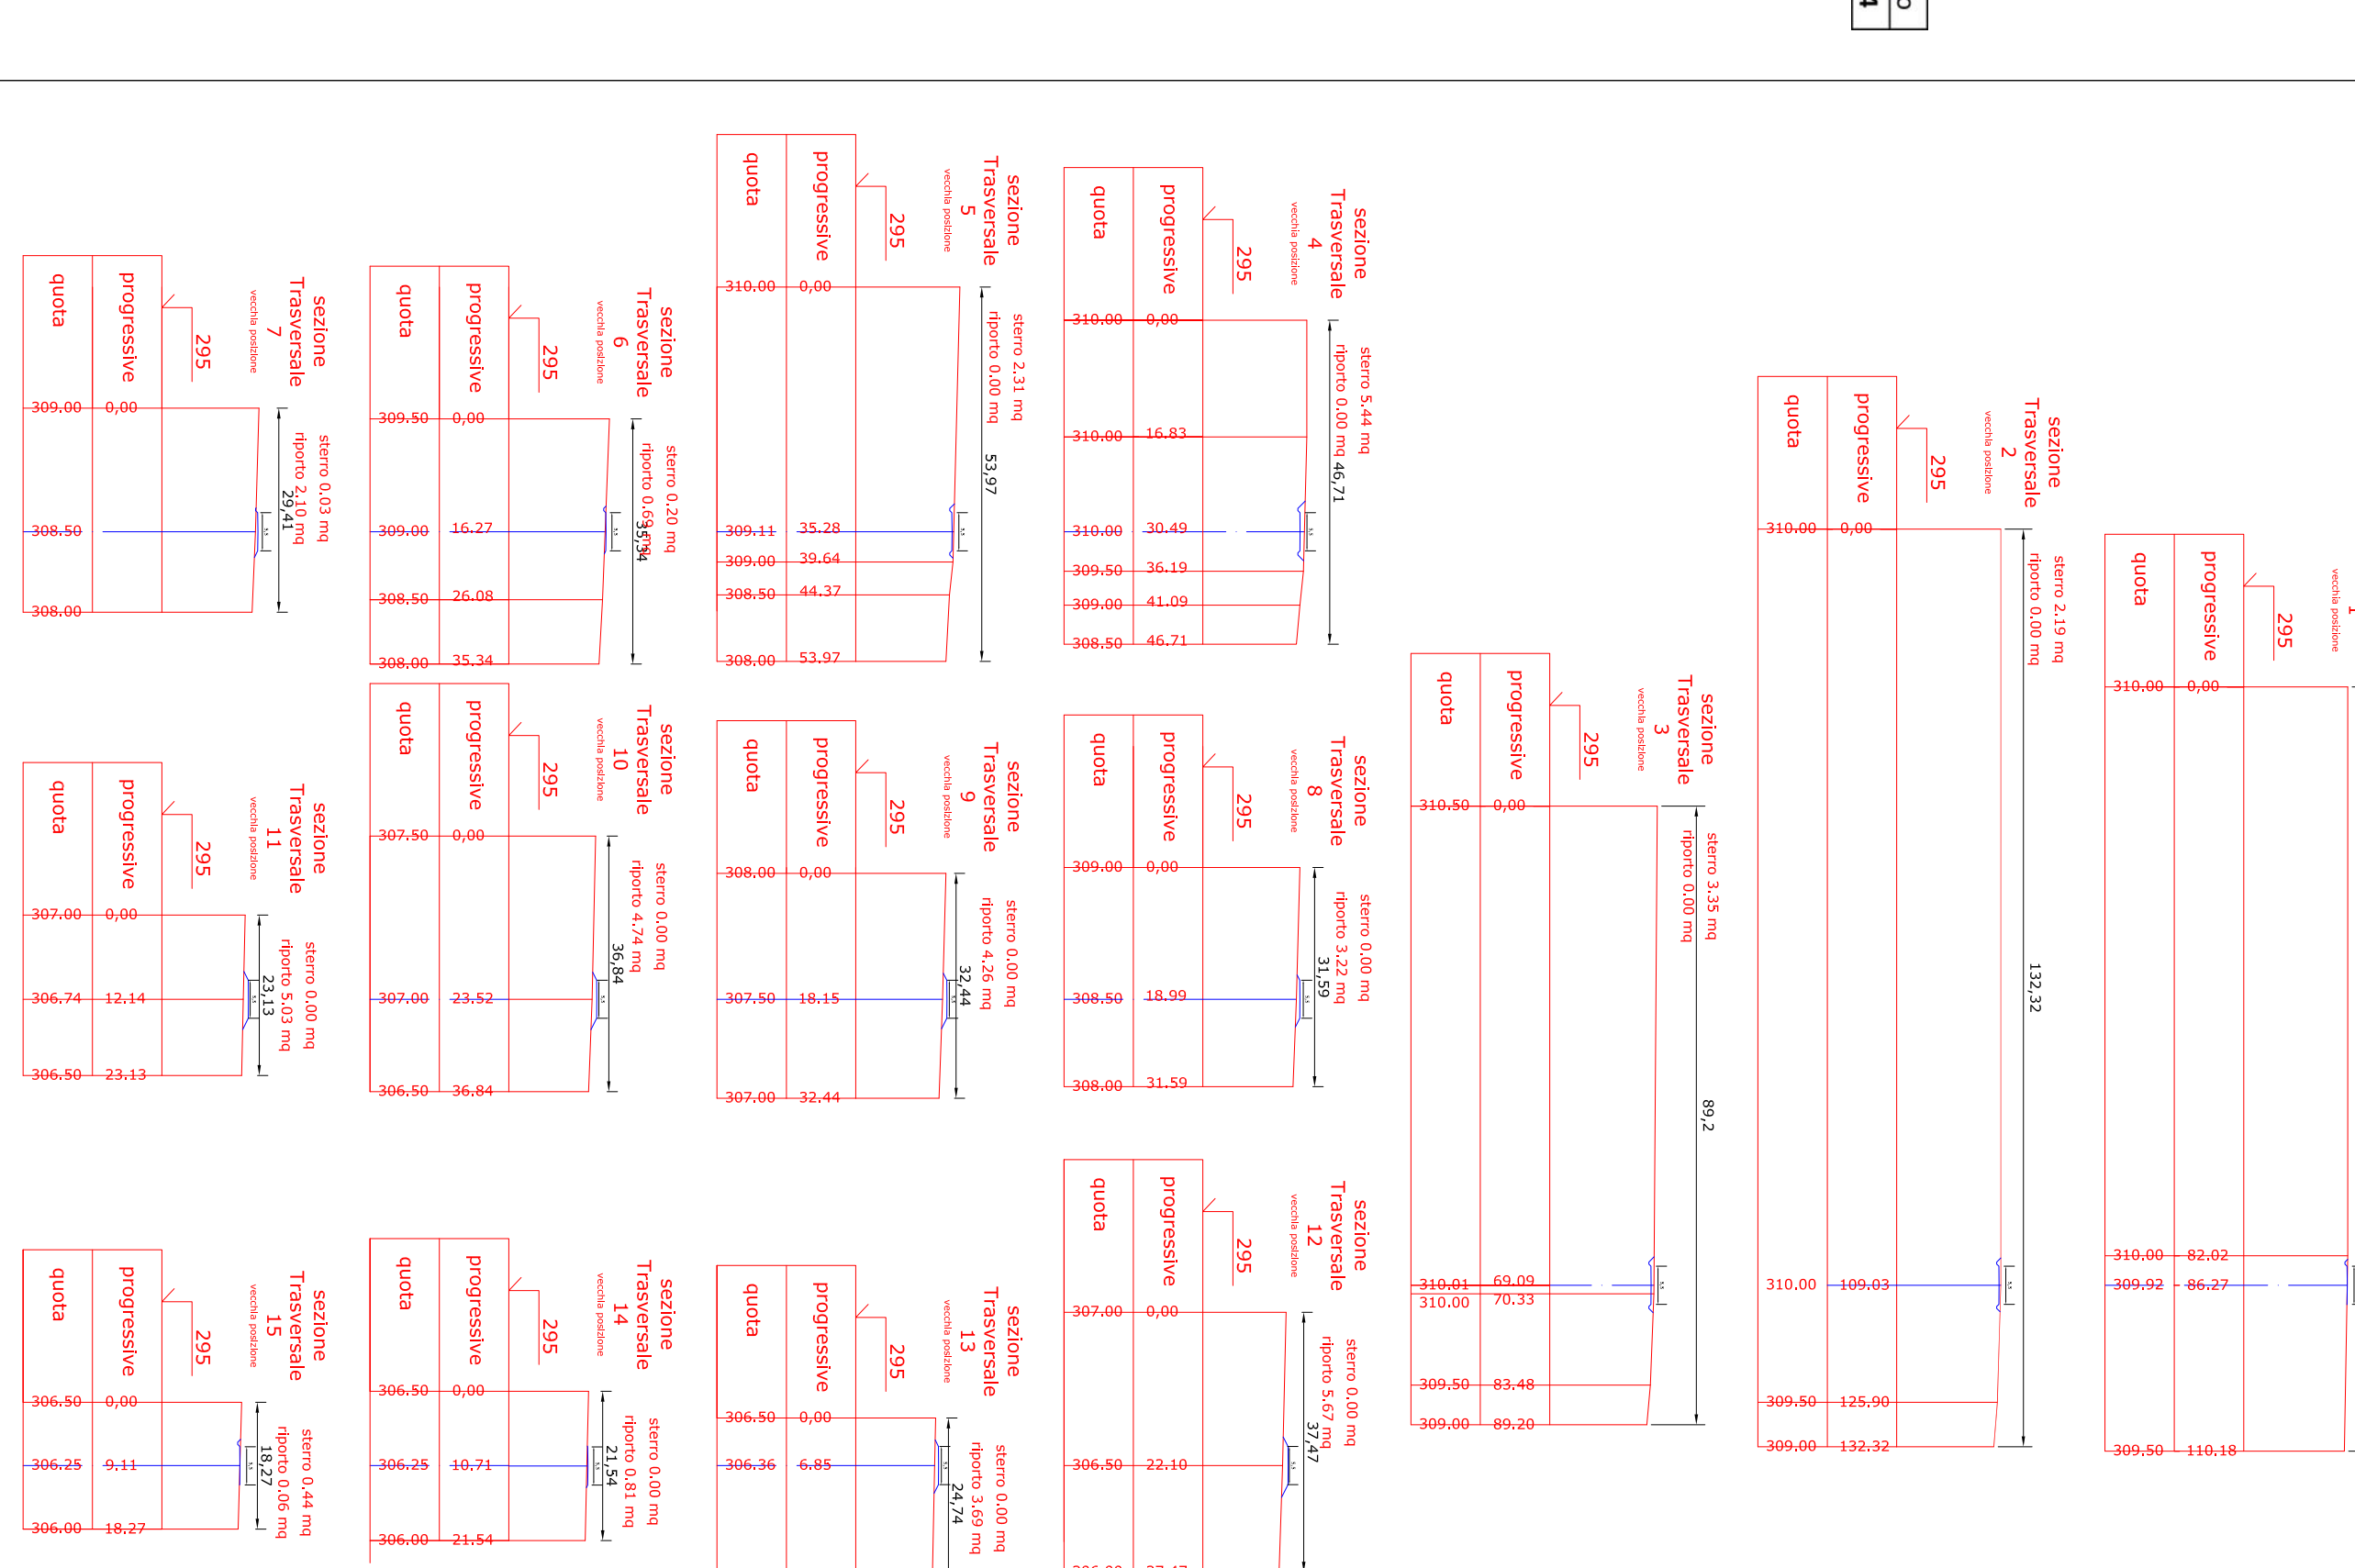


STATO DI PROGETTO DI VARIANTE
Viabilità di Accesso IDF 04

Planimetria Stradale Area IDF 04
Curve di livello a 50cm
Scala 1:2.000

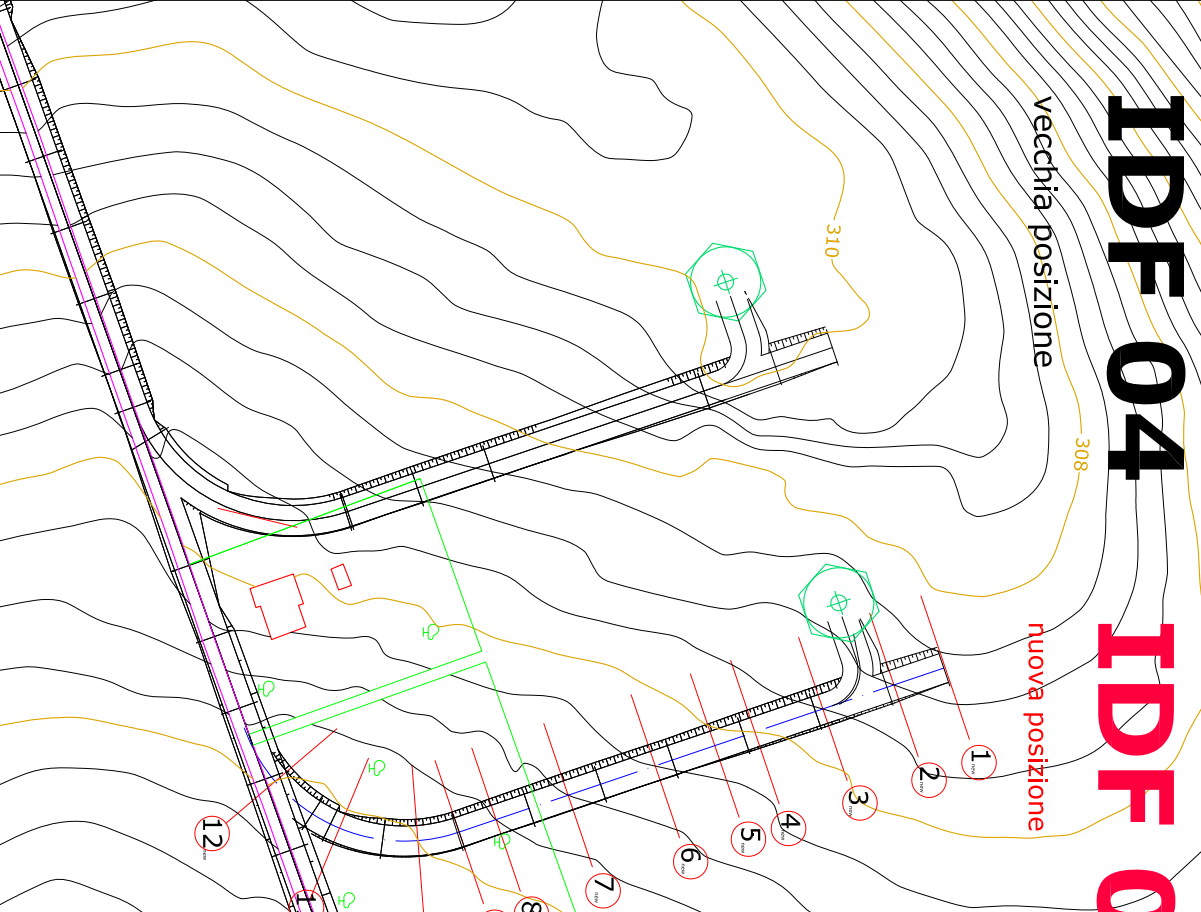

Profilo Longitudinale del Tracciato
Scala 1:1.000

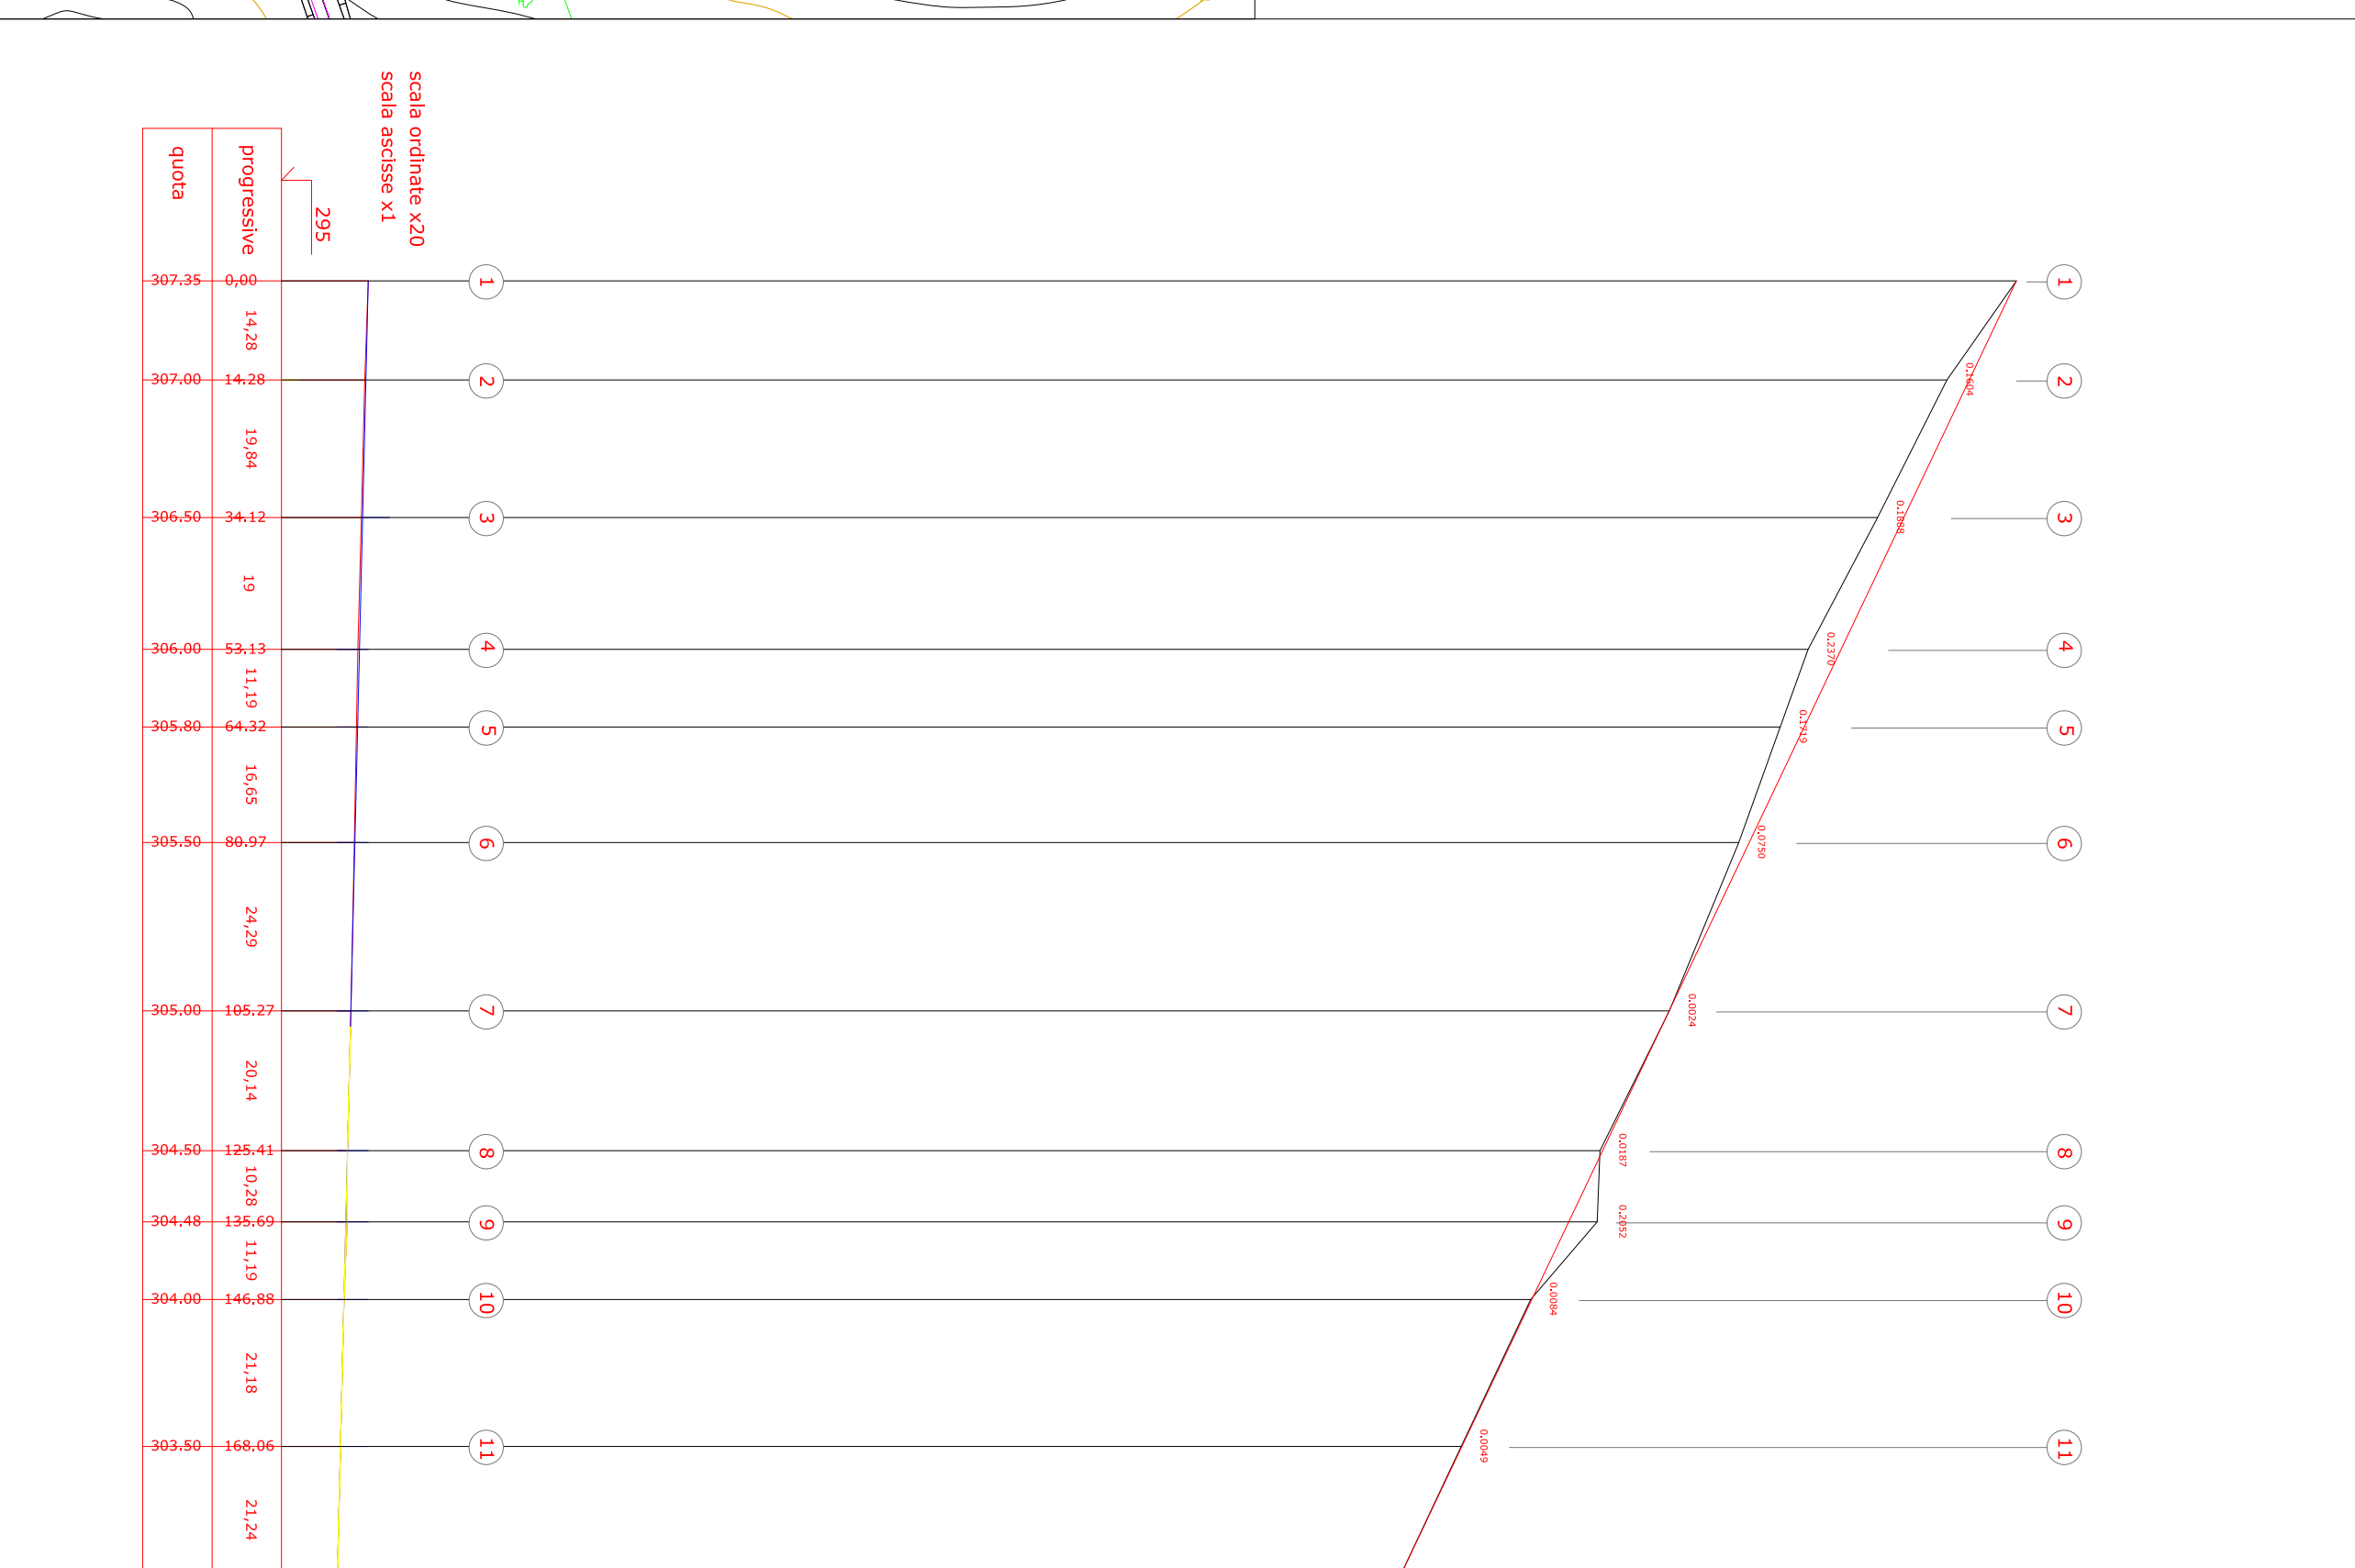

Sezioni di Progetto
Scala 1:1.000

