

COMUNE di LAVELLO

PROVINCIA DI POTENZA
REGIONE BASILICATA



Progetto:

"Parco Eolico Forentum"

Elaborato:

STATO DI PROGETTO APPROVATO - STATO DI PROGETTO DI VARIANTE
Planimetria Generale Area IDF 04
Interdistanze con gli Aerogeneratori Circostanti
Base Aerofotogrammetria

Committente:

BEL LAVELLO VI.GI. S.r.l.
Piazza Velasca, 5 - 20124 Milano



Progettista:

snegoproject
società di ingegneria

Via Adelle Loria, 11 - 84014 Nocera Inferiore (SA)
tel. 08119328142 fax 081193281420
MAIL: info@snegoproject.com
PEC: snegoproject@pec.it
www.snegoproject.com

Responsabile Tecnico
dot. ing. Raffaele Chiarrella
RAFFAELLE CHIARRELLA
INGEGNERE

Responsabile Economico e Amministrativo
dot. Antonio Di Ciglielipno

Consulenti
dot. geol. Massimiliano Dentato
dot. arch. Carmine Ventura

SCALA: 1:5.000 FILE: 9-VAR.PDF

7AVOLA:

REV.: DATA:


VER.: APP.:

01 Aprile 2018

CV GC RC

9-VAR

STATO DI PROGETTO APPROVATO
Planimetria Generale Area IDF 04
Interdistanze con gli Aerogeneratori Circostanti
Base Aerofotogrammetria
Scala 1:5.000

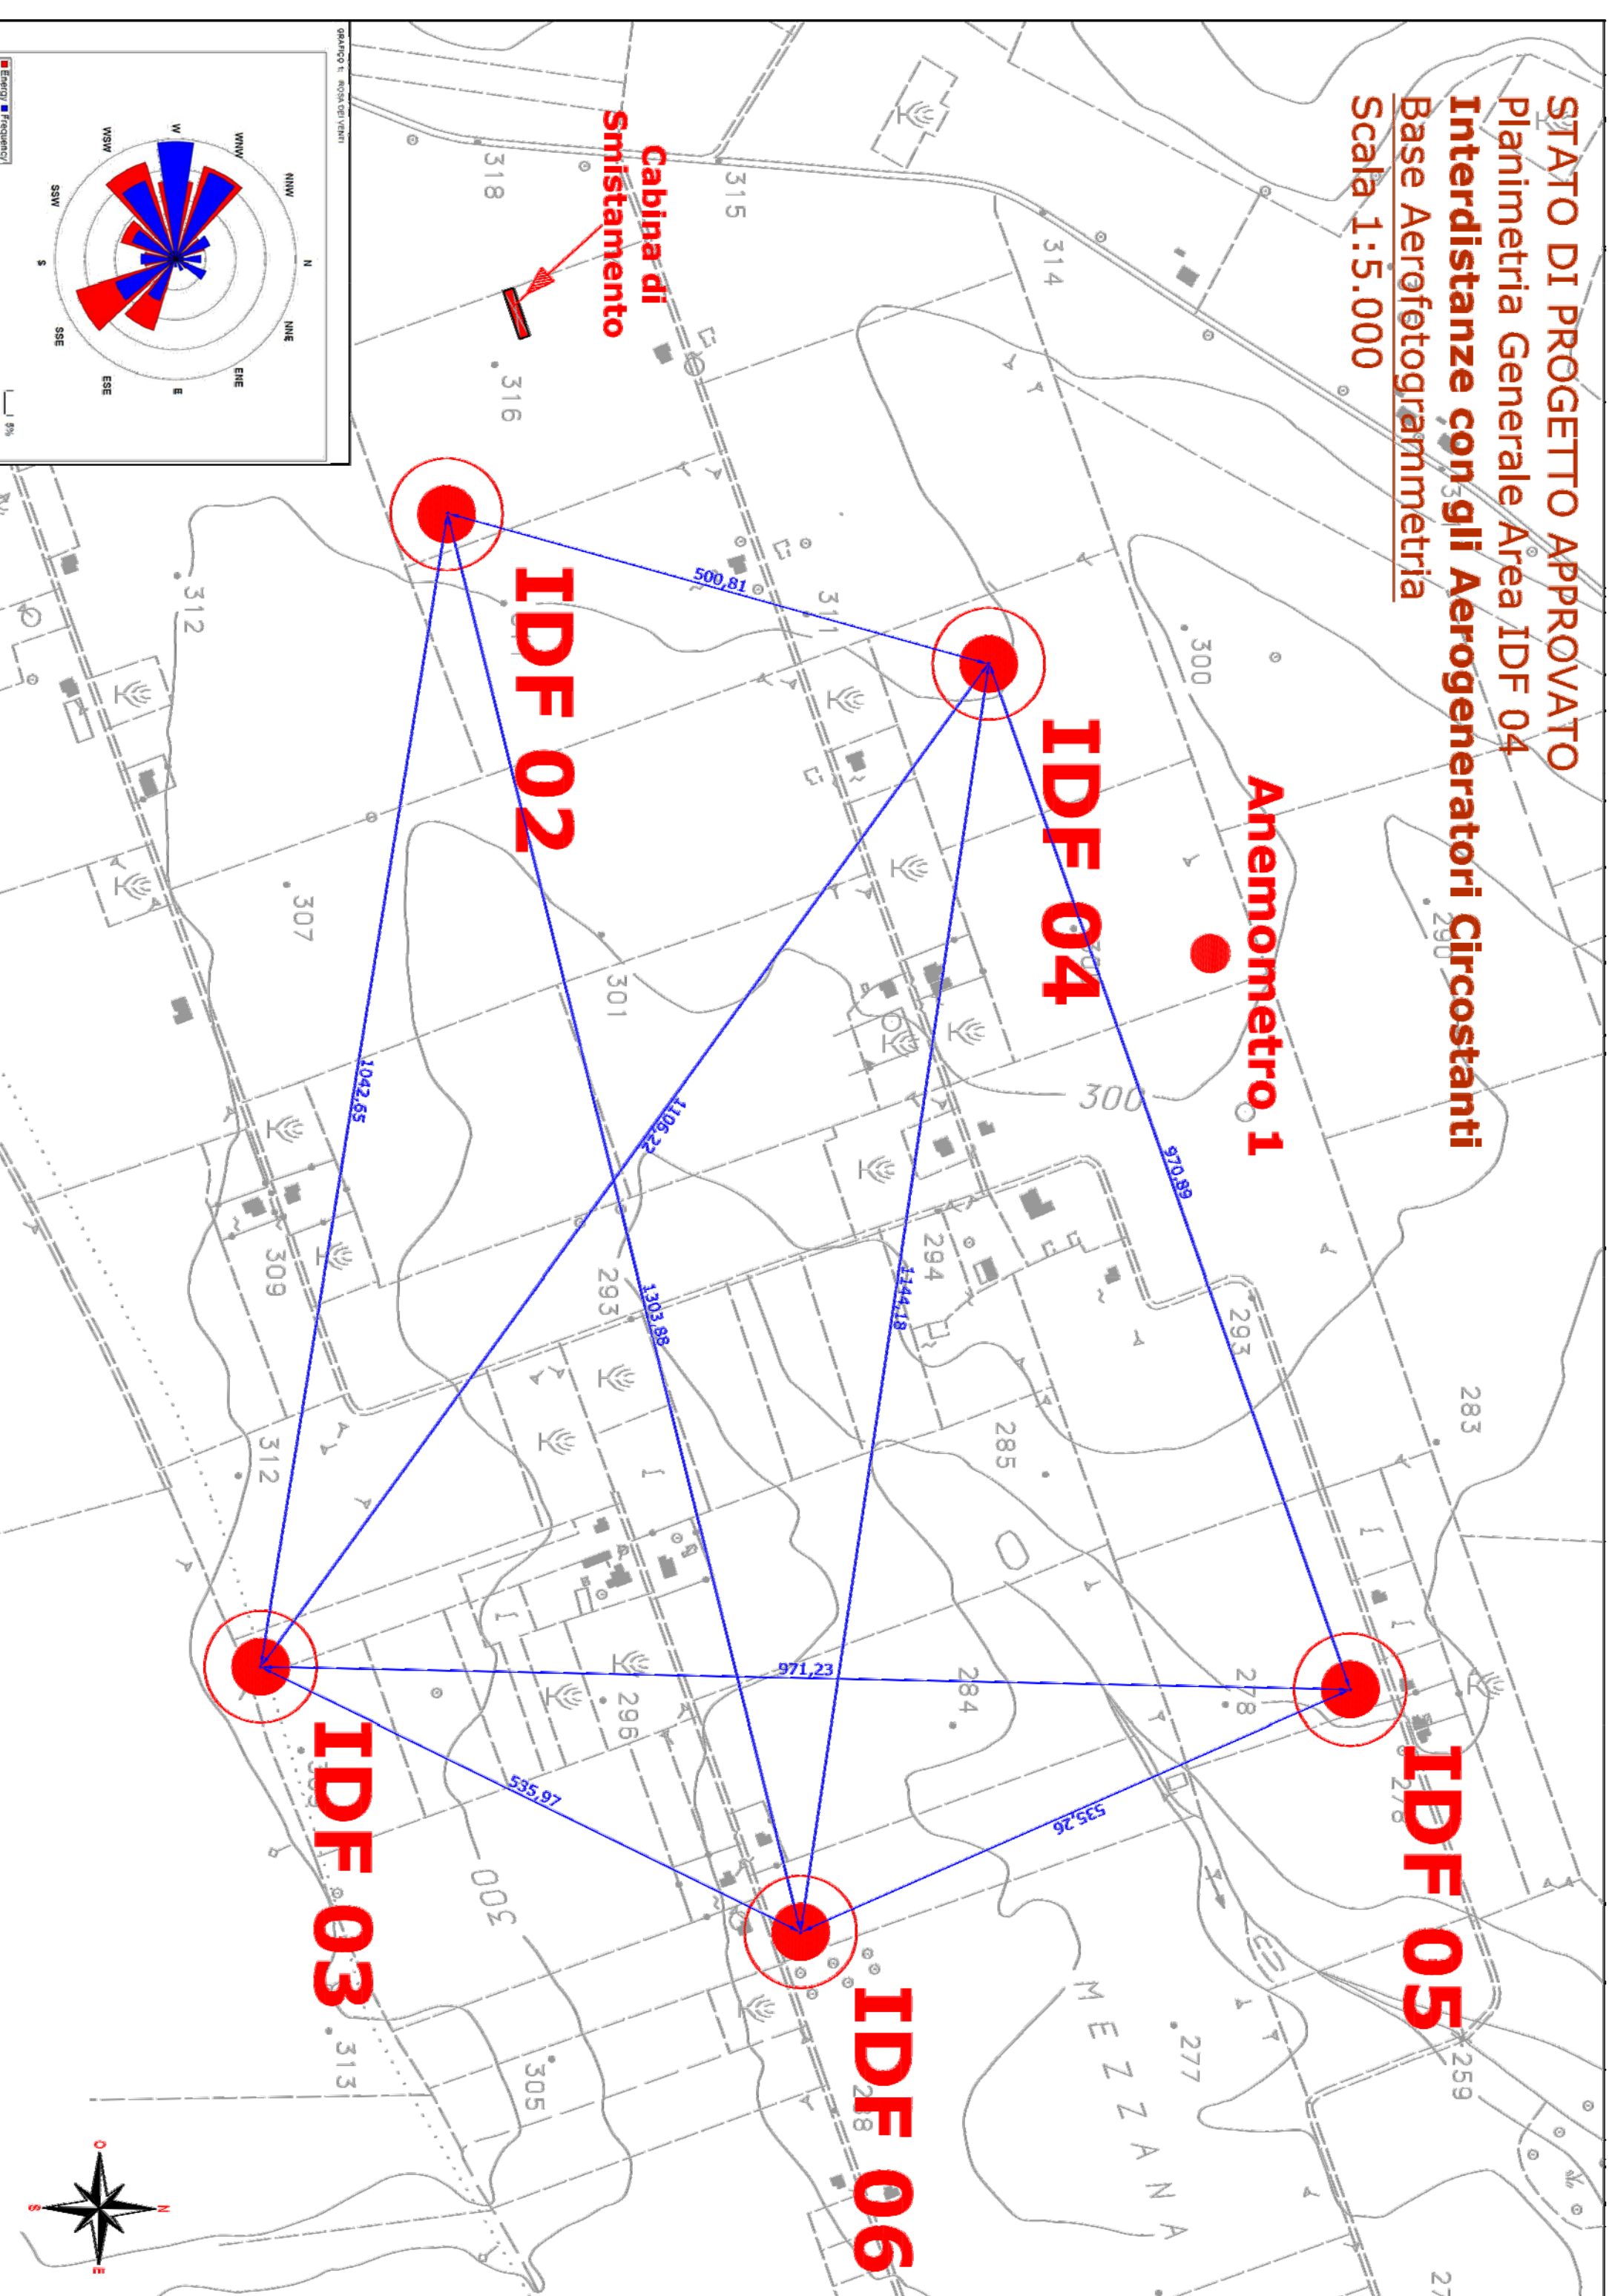

STATO DI PROGETTO DI VARIANTE
Planimetria Generale Area IDF 04
Interdistanze con gli Aerogeneratori Circostanti
Base Aerofotogrammetria
Scala 1:5.000

