

COMUNE di LAVELLO

PROVINCIA DI POTENZA
REGIONE BASILICATA



Progetto:

"Parco Eolico Forentum"

Elaborato:

STATO DI PROGETTO APPROVATO - STATO DI PROGETTO DI VARIANTE
Planimetria Generale Area Cabina di Smistamento
Base Aerofotogrammetria

Committente:

BEL LAVELLO VI.GI. S.r.l.
Piazza Velasca, 5 - 20124 Milano



Progettista:

SRINGIOPROJECT
Società di Ingegneria

Via Achille Loria, 11 - 84014 Nocera Inferiore (SA)
tel. 081.19328142 fax 081.193281420
MAIL: info@sringiproject.com
PEC: sringiproject@pec.it
www.sringiproject.com

Responsabile Tecnico
dot. ing. Raffaele Ciarella
O. RAVENNA

Responsabile Economico - Amministrativo
dot. Antonio Di Ciglielino

Consulenti
dot. geol. Massimiliano Dentato
dot. arch. Carmine Ventura



SCALA: 1:5.000 FILE: 11-VAR.PDF

REV.: DATA: DIS.: VER.: APP.:


01 Aprile 2018 CV GC RC

TAVOLA:

11-VAR




STATO DI PROGETTO APPROVATO Planimetria Generale Area Cabina di Smistamento Base Aerofotogrammetria Scala 1:1.000

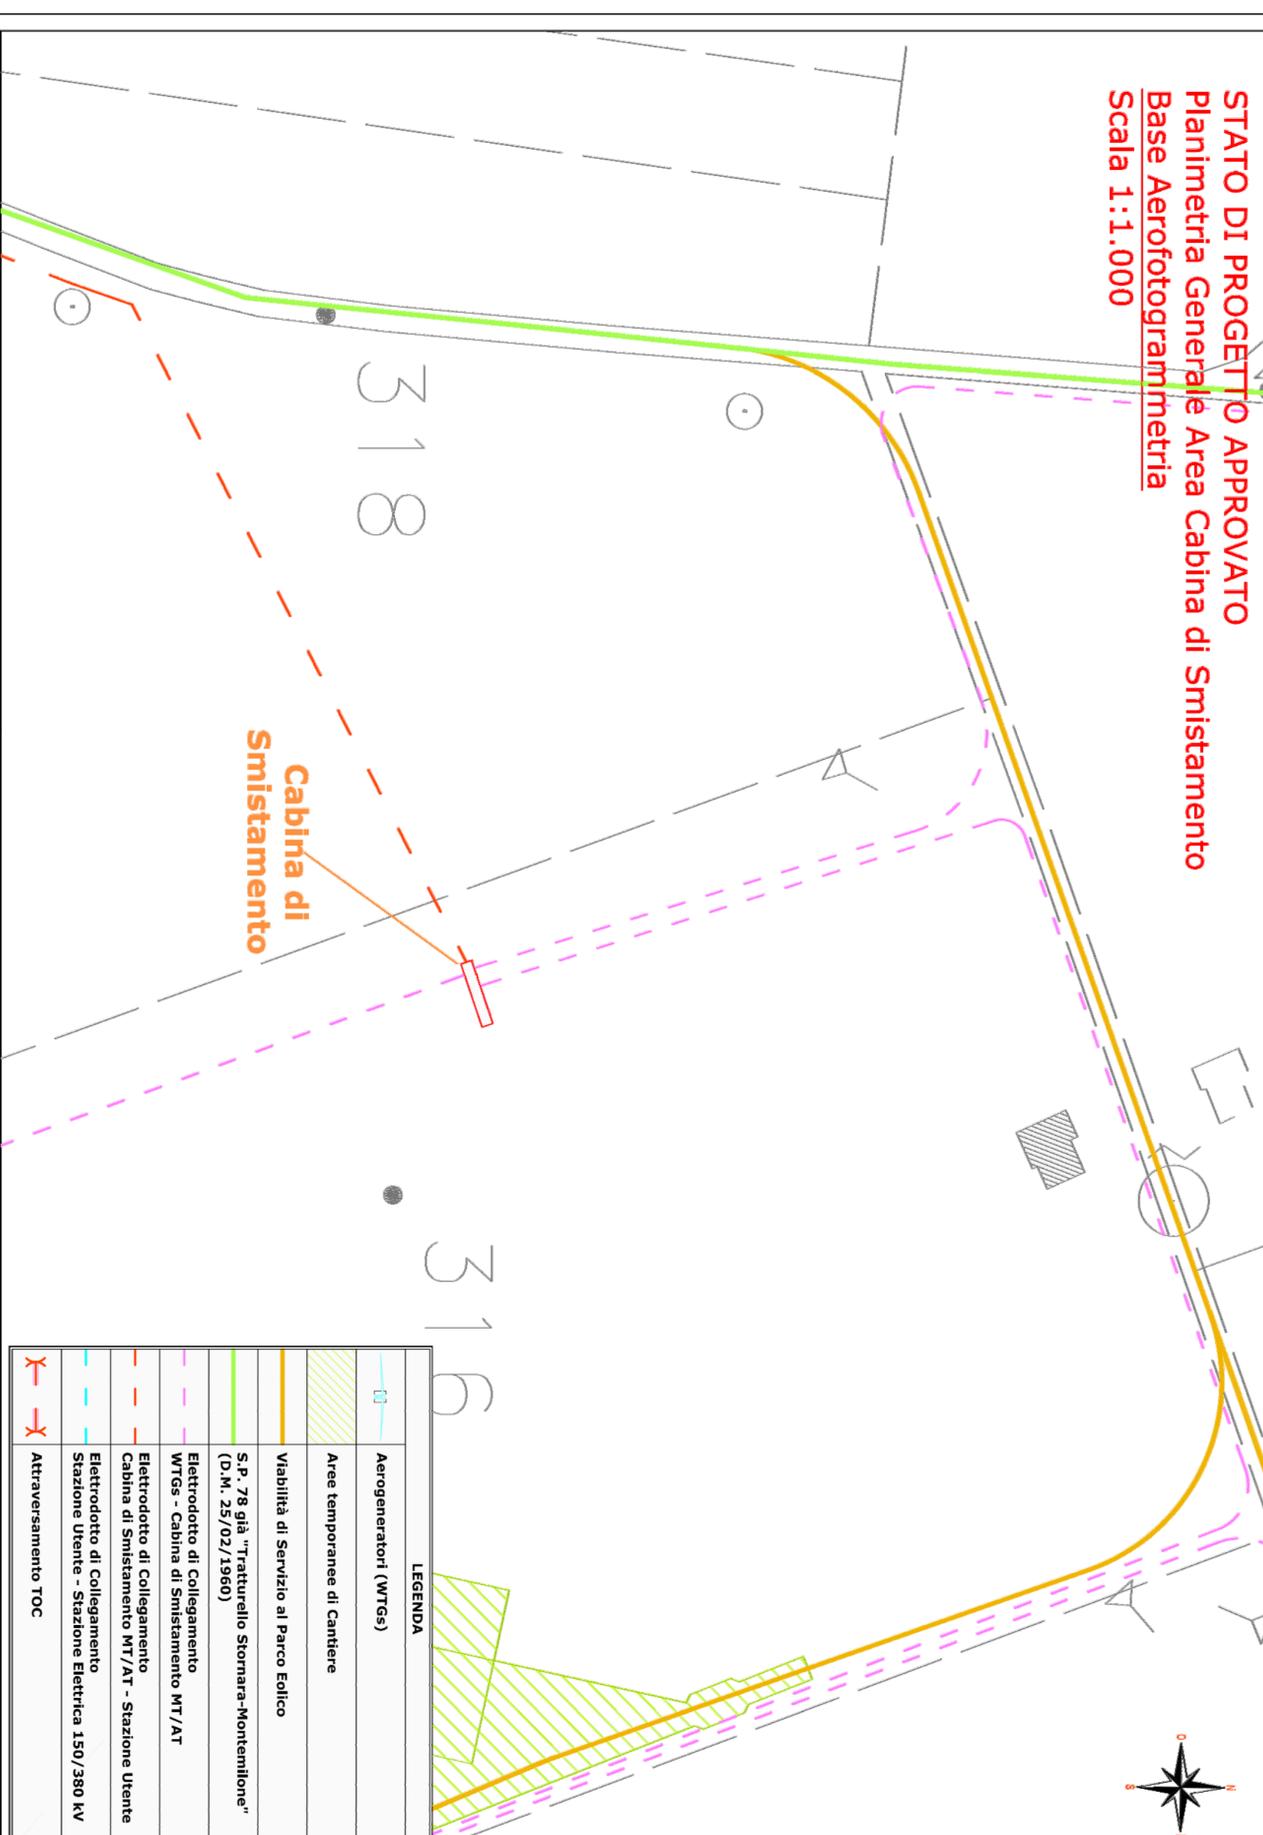

LEGENDA	
	Aerogeneratori (WTGs)
	Aree temporanee di Cantiere
	Viabilità di Servizio al Parco Eolico
	S.P. 78 già "Tratturullo Stornara-Montemlione" (D.M. 25/02/1960)
	Elettrodotto di Collegamento WTGs - Cabina di Smistamento MT/AT
	Elettrodotto di Collegamento Cabina di Smistamento MT/AT - Stazione Utente
	Elettrodotto di Collegamento Stazione Utente - Stazione Elettrica 150/380 kV
	Attraversamento TOC

STATO DI PROGETTO DI VARIANTE Planimetria Generale Area Cabina di Smistamento Base Aerofotogrammetria Scala 1:1.000

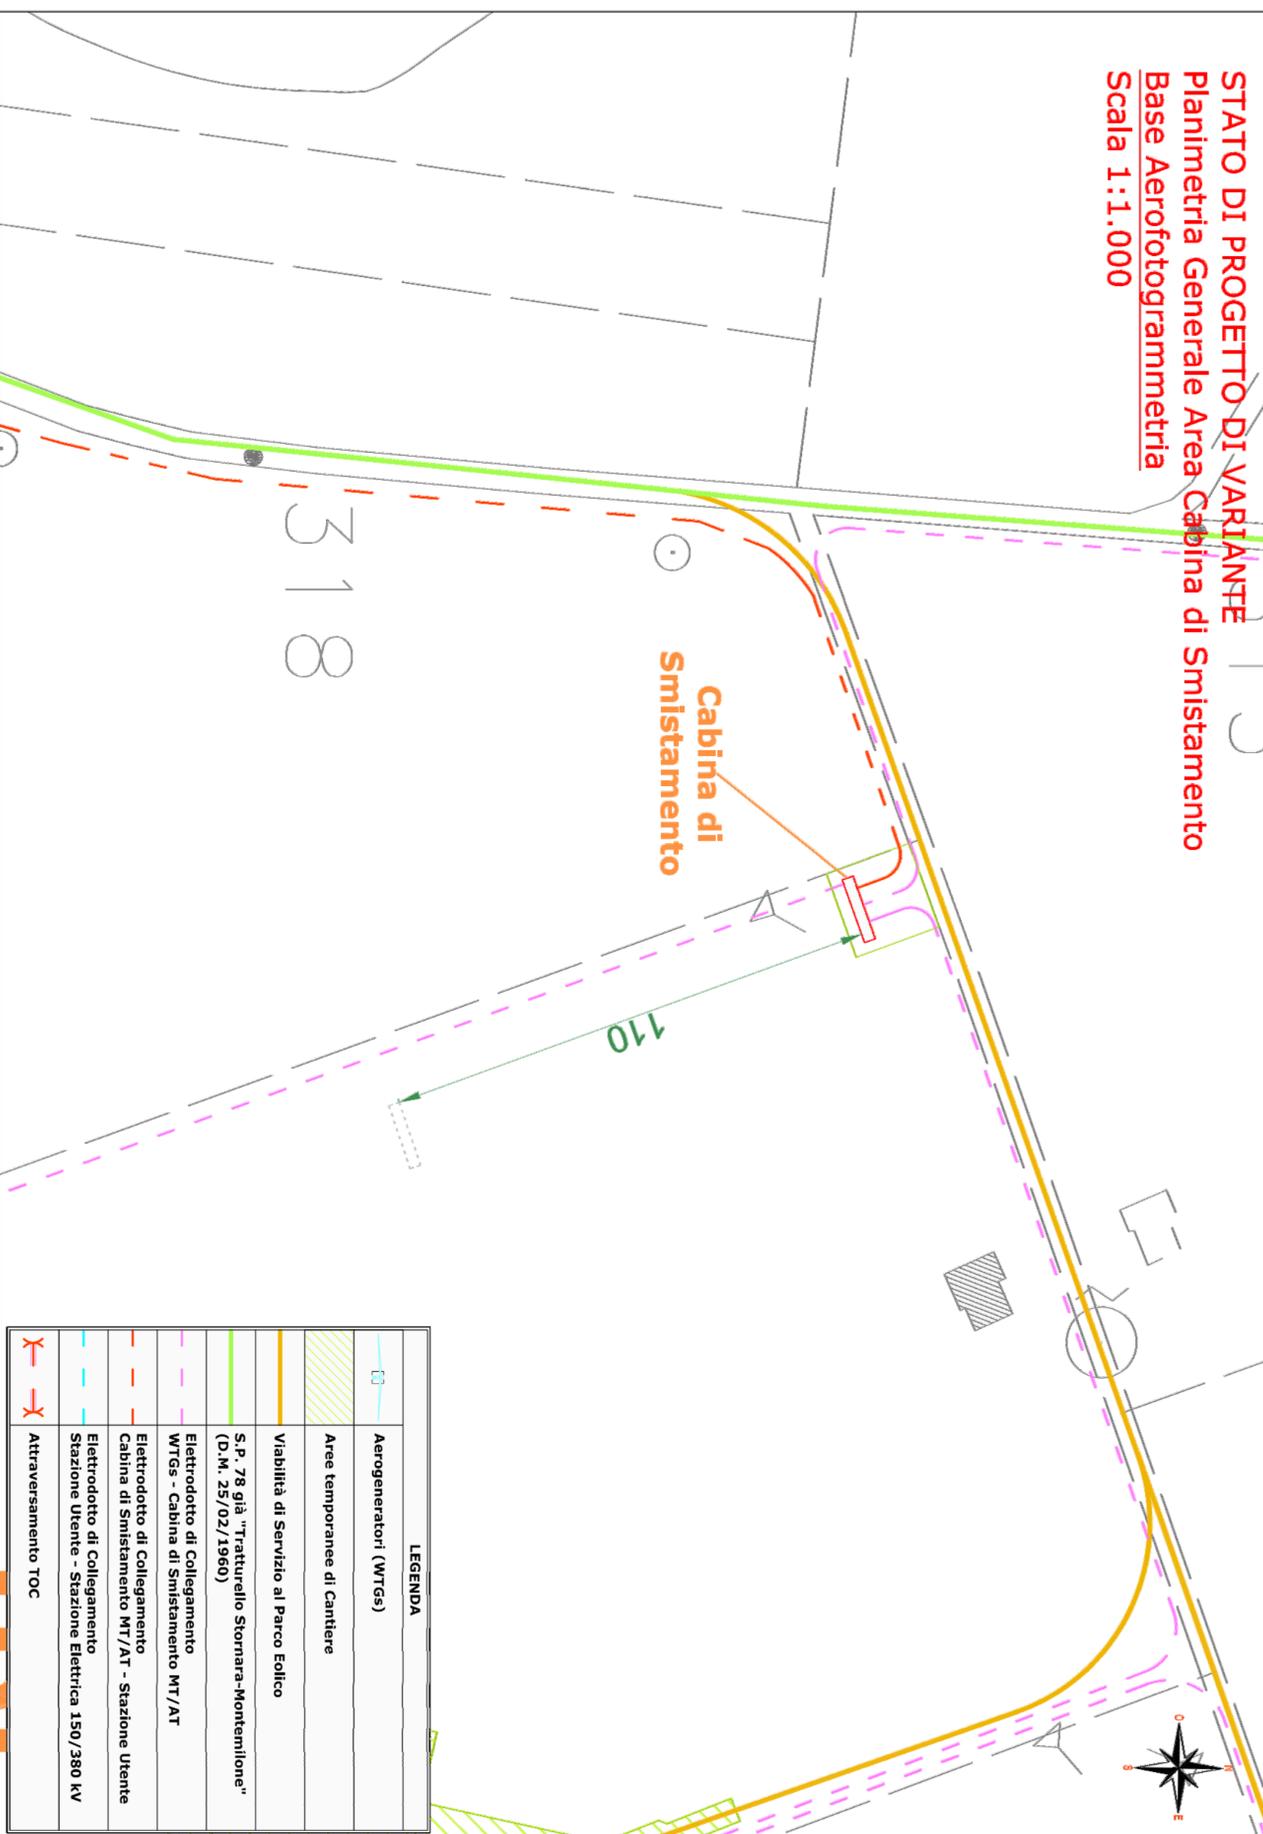

LEGENDA	
	Aerogeneratori (WTGs)
	Aree temporanee di Cantiere
	Viabilità di Servizio al Parco Eolico
	S.P. 78 già "Tratturullo Stornara-Montemlione" (D.M. 25/02/1960)
	Elettrodotto di Collegamento WTGs - Cabina di Smistamento MT/AT
	Elettrodotto di Collegamento Cabina di Smistamento MT/AT - Stazione Utente
	Elettrodotto di Collegamento Stazione Utente - Stazione Elettrica 150/380 kV
	Attraversamento TOC