

# COMUNE di LAVELLO

PROVINCIA DI POTENZA  
REGIONE BASILICATA



**Progetto:**

## "Parco Eolico Forentum"

**Elaborato:**

STATO DI PROGETTO APPROVATO - STATO DI PROGETTO DI VARIANTE  
Planimetria Generale Area Cabina di Smistamento  
Base Cartografia Catastale

**Committente:**

BEL LAVELLO VI.GI. S.r.l.  
Piazza Velasca, 5 - 20124 Milano



**Progettista:**

**snegproject**  
società di ingegneria

Via Aquilile Loria, 11 - 84014 Nocera Inferiore (SA)  
tel. 08119328142 fax 081193281420  
MAIL: info@snegproject.com  
PEC: snegproject@pec.it  
www.snegproject.com

**Responsabile Tecnico**  
dott. ing. Raffaele Caravella

**Responsabile Economico e Amministrativo**  
dott. Antonio Di Ciccigliano

**Consulenti**  
dott. geol. Massimiliano Dentato  
dott. arch. Carmine Ventura

SCALA: 1:2.000 FILE: 12-VAR.PDF


REV.: DATA: DIS.: VER.: APP.:

01 Aprile 2018 CV GC RC

TAVOLO:

# 12-VAR

### STATO DI PROGETTO APPROVATO Planimetria Generale Area Cabina di Smistamento Base Cartografia Catastale Scala 1:1.000

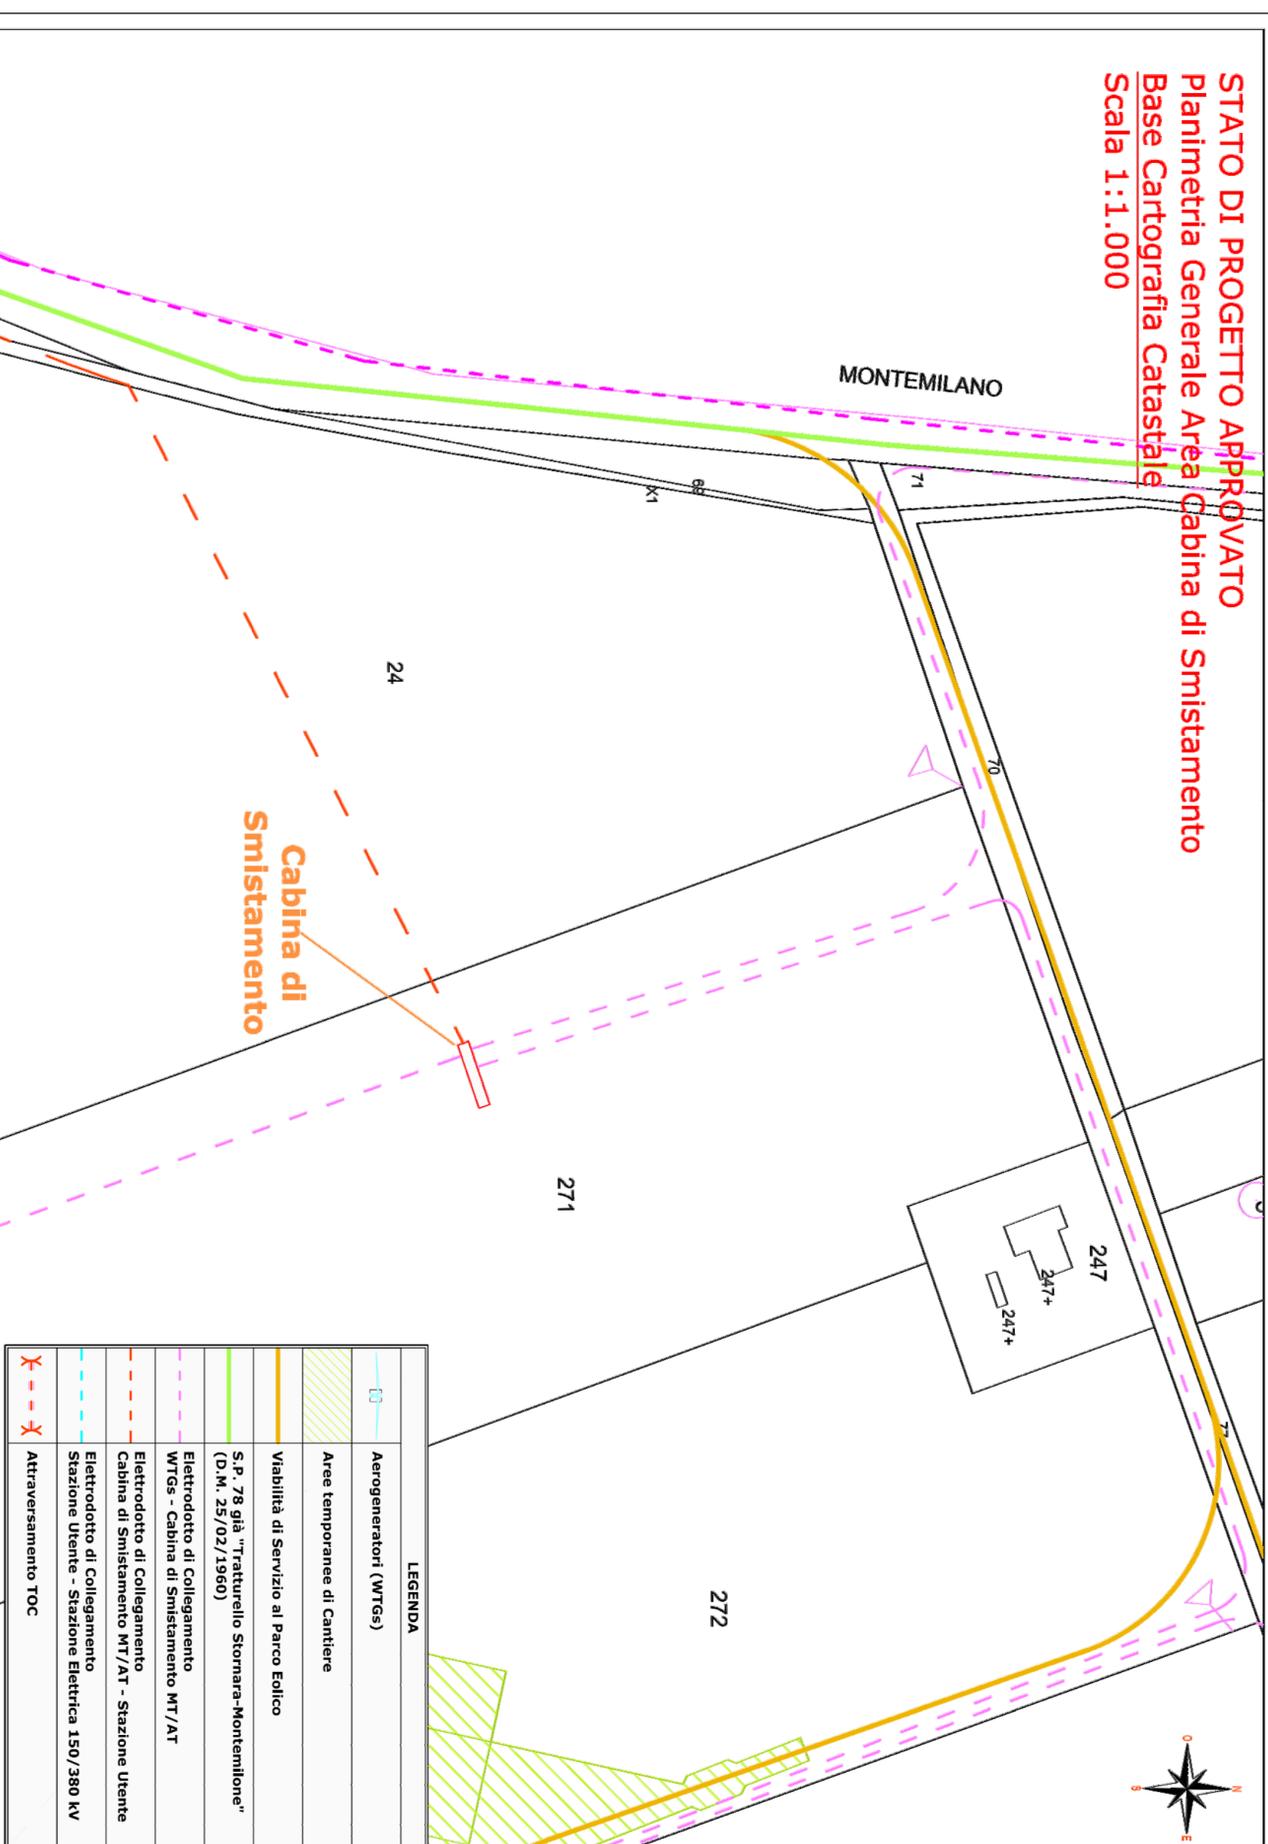

### STATO DI PROGETTO DI VARIANTE Planimetria Generale Area Cabina di Smistamento Base Cartografia Catastale Scala 1:1.000

