

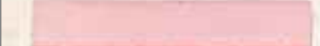
 

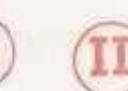
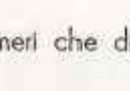
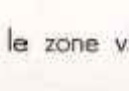





**LEGENDA DEI VINCOLI**

-  Confini Comunali
-  Confine territoriale
-  Confine dei terreni vincolati
-  Limite approssimativo delle zone di vincolo
-  I
-  II

**LEGGENDA DELLE OPERE**

-  AEROGENERATORI PROPOSTI  
DIAMETRO 120m  
ALTEZZA AL MOZZO 114m
-  PIAZZOLE DI MONTAGGIO
-  CAVIDOTTO MT DI PROGETTO
-  STAZIONE TERNA
-  AEROGENERATORI  
10m x 12m, 3 moli x 94m  
5 RELATIVE OPERE CONNESSE  
DA ELIMINARE CON LA VARIANTE
-  SSE UTENTE
-  CAVIDOTTO MT  
AUTORIZZATO  
DA ELIMINARE  
CON LA VARIANTE



REGIONE CAMPANIA  
PROVINCIA DI BENEVENTO  
COMUNE DI CASALDUNI



VARIANTE AL PROGETTO DI UN IMPIANTO DI PRODUZIONE DI ENERGIA ELETTRICA DA FONTE EOLICA E RELATIVE OPERE DI CONNESSIONE ALLA RETE ELETTRICA DA REALIZZARSI NEL COMUNE DI CASALDUNI (BN)

Scalone  
SEZIONE 2- ELABORATI GRAFICI

TITOLO  
INQUADRAMENTO VINCOLISTICO CON LAYOUT DI VARIANTE  
VINCOLO IDROGEOLOGICO

N. Elaborato: 2.5.3 Scala: 1:10000

Committente  
**PARCO EOLICO CASALDUNI HOUSE s.r.l.**

Parco Eolico Casalduni House srl  
sede legale e operativa  
Viale Abruzzo n.140 - 86100 Chieti (CH)  
P.IVA 01465940623

Progettazione  
**TENPROJECT**

Progettista  
Dot. Ing. Nicola Forte



sede legale e operativa  
San Giorgio Del Sannio (BN) via de Gasperi 61  
sede operativa  
Lugano (FG) S.S.17 loc. Vaccarella snc c/o Villaggio Don Bosco  
P.IVA 01465940623  
Azienda con sistema gestione qualità Certificato N. 50 100 11873



Rev.	Data	Elaborazione	Approvazione	Emissione	DESCRIZIONE
00	MAGGIO 2018	VP	AS	NF	Proposta di variante

Nome File sorgente: GE.PLD01.PDV.2.5.3.dwg    Nome file stampa: GE.PLD01.PDV.2.5.3.pdf    Formato di stampa: 590 X 840