LAYOUT DEL PROGETTO AUTORIZATO - QUADRO OVEST
SCALA 1 : 4000

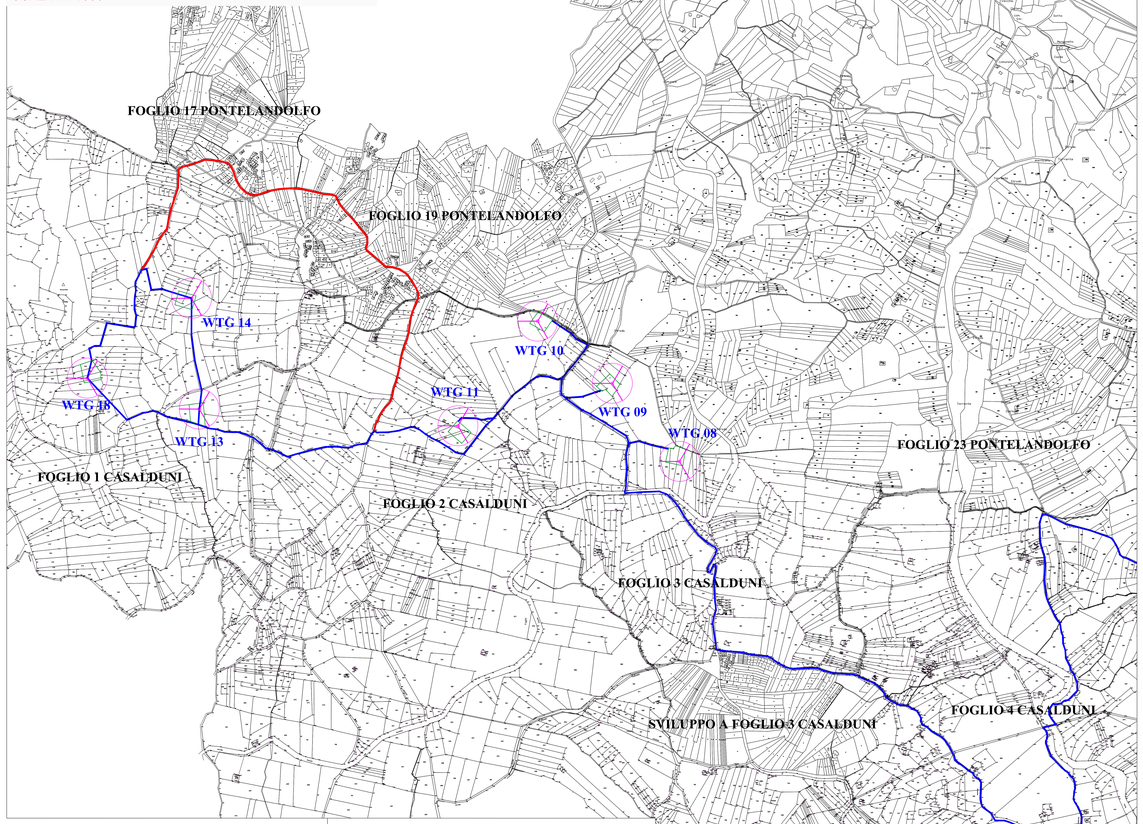

LAYOUT PROPOSTO IN VARIANTE - QUADRO OVEST
SCALA 1 : 4000

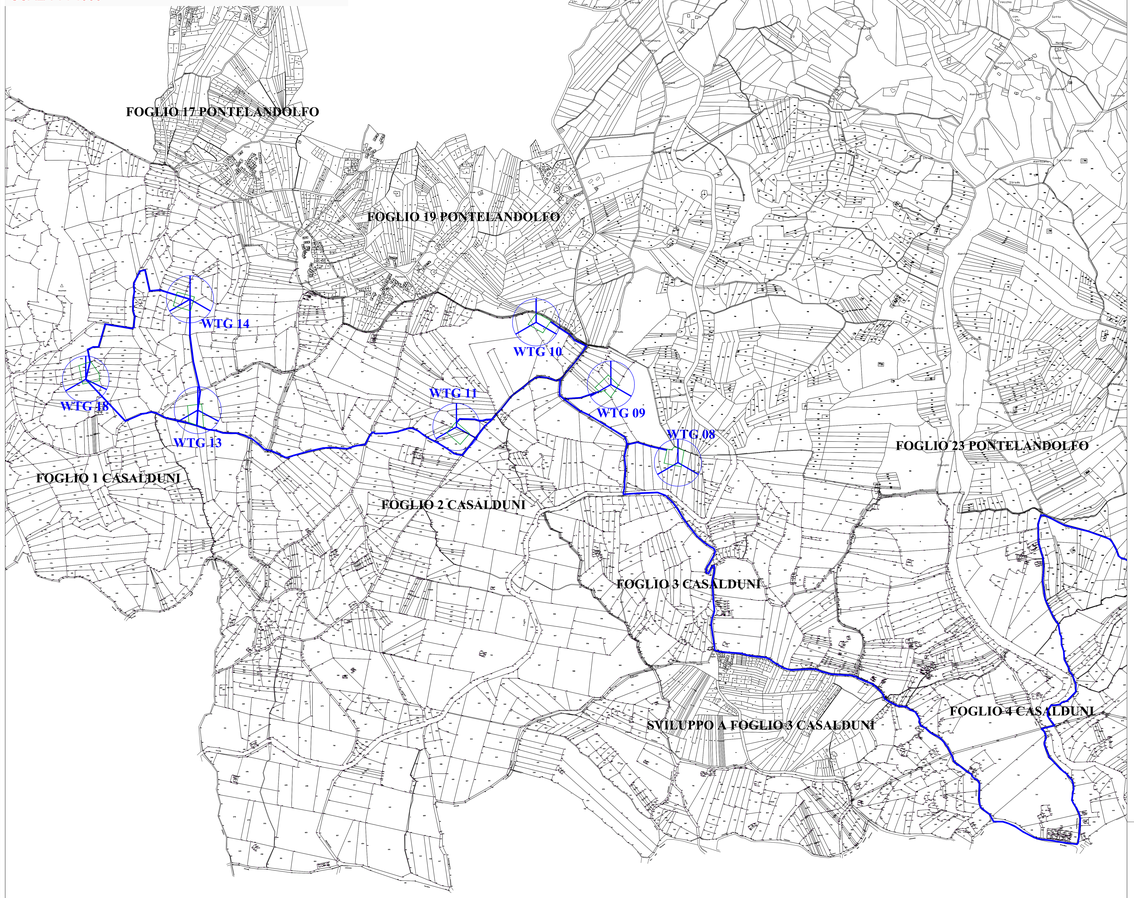

LEGENDA

- AEROGENERATORI AUTORIZZATI DIAMETRO: 112 m ALTEZZA AL MOZZO : 94 m DA SOSTITUIRE CON VARIANTE
- CAVIDOTTO MT AUTORIZZATO DA ELIMINARE CON LA VARIANTE
- AEROGENERATORI PROPOSTI IN VARIANTE DIAMETRO: 114 m ALTEZZA AL MOZZO : 114 m
- CAVIDOTTO MT AUTORIZZATO
- PIAZZOLE DI MONTAGGIO AUTORIZZATE

QUADRO OVEST

QUADRO EST 1

QUADRO EST 2

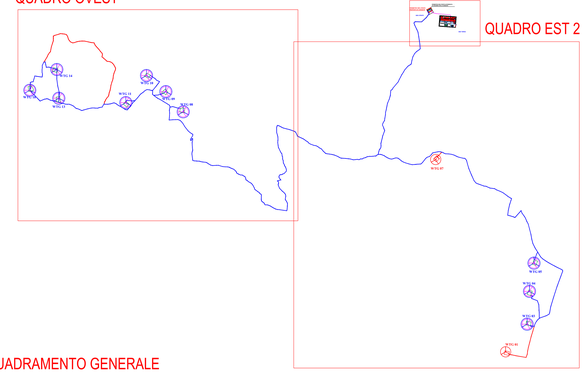

INQUADRAMENTO GENERALE

Casalduni

Casalduni

REGIONE CAMPANIA
PROVINCIA DI BENEVENTO
COMUNE DI CASALDUNI

VARIANTE AL PROGETTO DI UN IMPIANTO DI PRODUZIONE DI ENERGIA ELETTRICA DA FONTE EOLICA E RELATIVE OPERE DI CONNESSIONE ALLA RETE ELETTRICA DA REALIZZARSI NEL COMUNE DI CASALDUNI (BN)

Titolo:
SEZIONE 2 - ELABORATI GRAFICI

Titolo elaborato:
PLANIMETRIA DI CONFRONTO SU CATASTALE TRA LAYOUT AUTORIZZATO E LAYOUT DI VARIANTE - QUADRO OVEST

N. Elaborato: 2.6.1 Scala: 1:2000 - 1:4000

Committente

PARCO EOLICO CASALDUNI HOUSE s.r.l.

Parco Eolico Casalduni House srl
sede legale e operativa
Via Vittorio Veneto 1 - 31020 Cimadolmo (CH)
P.IVA 01927160262

Progettazione

TENPROJECT

sede legale e operativa
San Giorgio Del Sannio (BN) c/o da Zarrelli 41
Contatti
Azienda con sistema gestione qualità Certificato N. 50 100 11873

Progettista
Dott. Ing. Nicola Forte

Rev.	Data	Elaborazione	Approvazione	Emissione	DESCRIZIONE
00	APRILE 2019	AF	AB	AF	Progetto di variante

Nome File originale: CE-PLD01-PE 2.6.1.dwg | Nome file stampa: CE-PLD01-PE 2.6.1.pdf | Formato di stampa: ISO A 1(594)