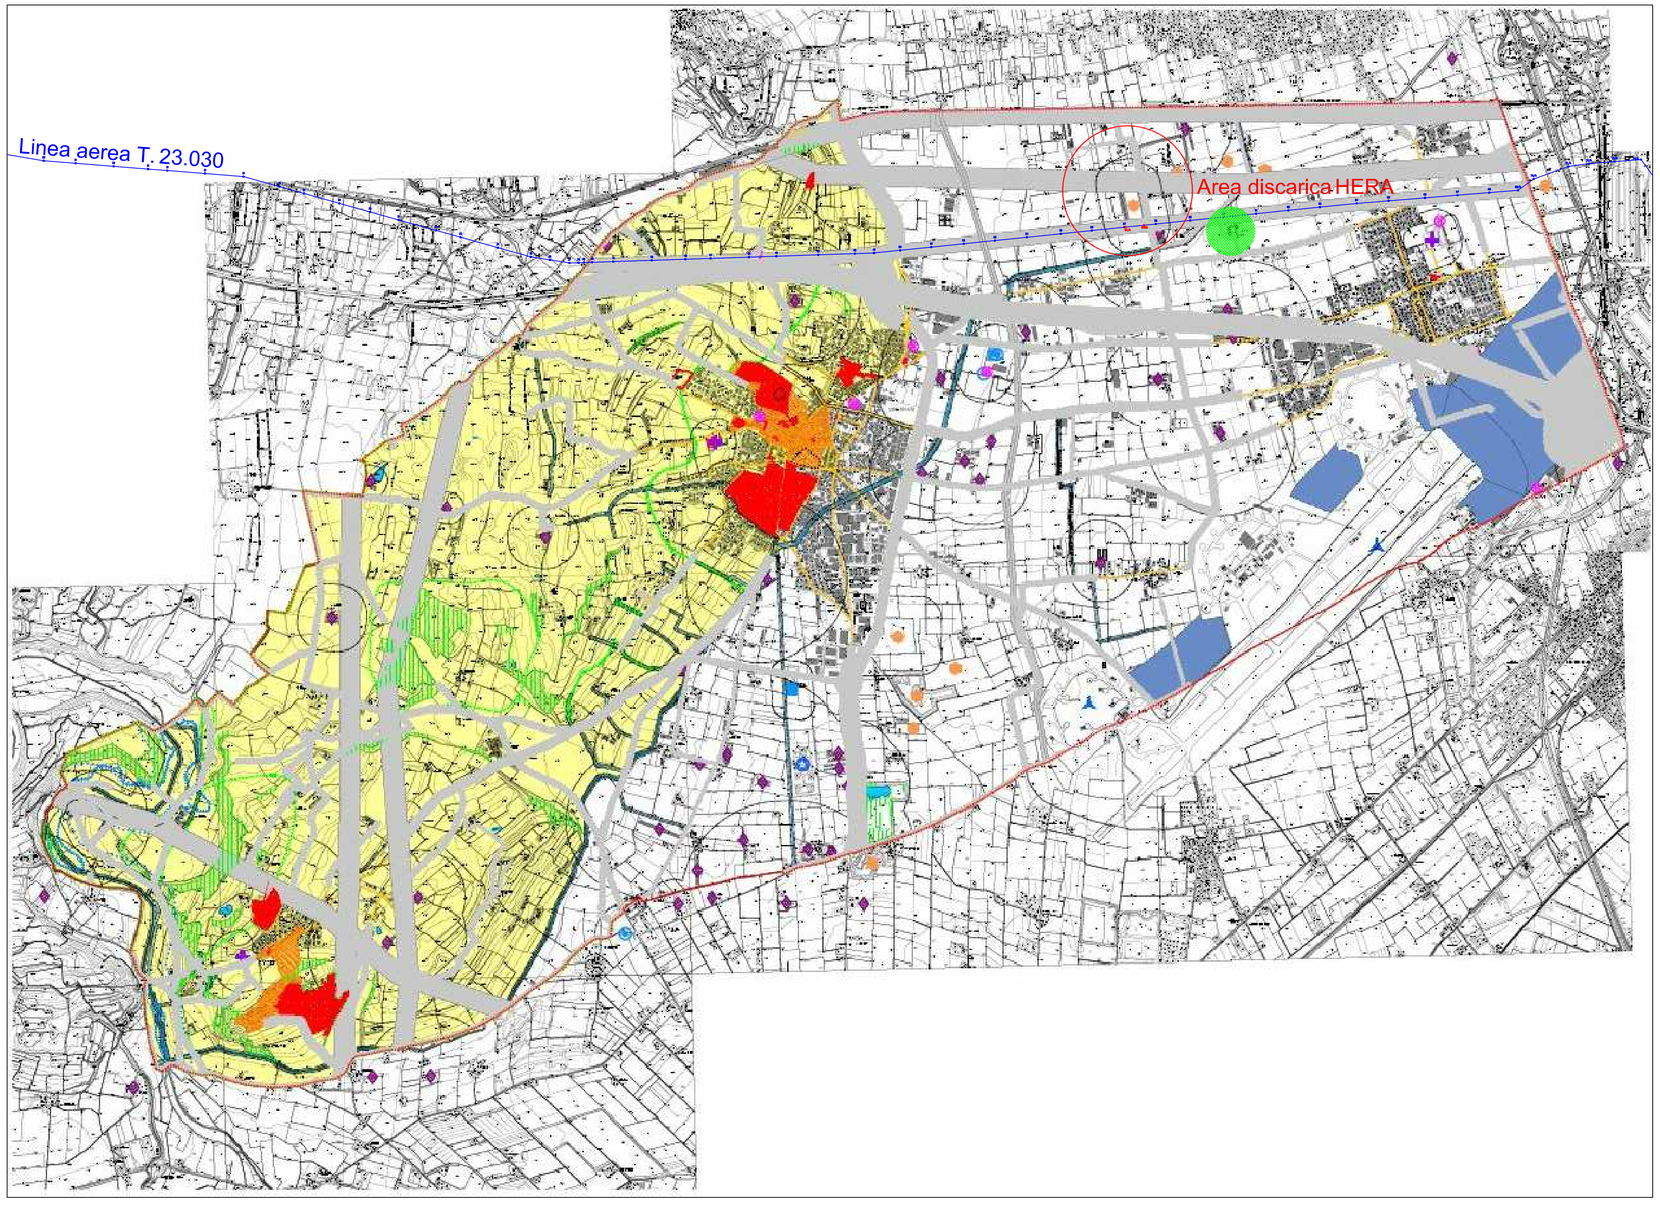

COMUNE DI SOMMACAMPAGNA
Provincia di Verona

P.A.T.

Elaborato 4 1 . Scala 1:10.000

Carta dei Vincoli e della Pianificazione Territoriale

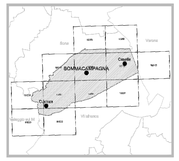

Data 05/04/2013

Elaborato 1 Scala 1:10.000

Carta dei Vincoli e della Pianificazione Territoriale

LEGENDA N.T.

Confini Comunali

Vincoli

- Vincolo Paesaggistico (D.Lgs. 42/2004 art. 136) — Art. 4.1
- Vincolo Paesaggistico (D.Lgs. 42/2004 art. 142 - Corsi d'acqua) — Art. 4.1
- Vincolo Paesaggistico (D.Lgs. 42/2004 art. 142 - Zone Boscate) Vincolo Forestale (L.R. 52/1978) — Art. 4.1
- Vincolo Archeologico (D.Lgs. 42/2004) — Art. 4.1
- Vincolo Monumentale (D.Lgs. 42/2004) — Art. 4.1
- Vincolo Sismico (O.P.C.M. 3274/03; D.G.R.V. 71/2008 e D.G.R.V. 3308/2008) - CLASSE III — Art. 4.1

Pianificazione di Livello Superiore

- Ambiti dei Parchi o per l'istituzione di Parchi e riserve naturali ed archeologiche ed a tutela paesaggistica (P.T.R.C.) — Art. 4.1.1.q
- Piano d'Area Quadrante Europa (P.A.Q.E.) / Mirabilia — Art. 4.1.1.q
- Ambiti naturalistici di livello regionale (P.T.R.C.) — Art. 4.1.1.o
- Centri Storici (D.M. 25/02/1974 e L.R. 80/1980) — Art. 4.1.1.o
- Aree a rischio idraulico e idrogeologico in riferimento al P.A.I. — Art. 4.1

Altri elementi

- Idrografia principale / Servitù idraulica (R.D.368/1904 e R.D.523/1904) — Art. 4.1.1.a
- Discariche / Fasce di rispetto (D.Lgs. 36/2003; L.R. 3/2000) — Art. 4.1.1.b
- Cave (L.R. 44/1982) — Art. 4.1.1.c
- Depuratori / Fasce di rispetto (D.C.I.M. 04/02/1977; D.Lgs. 152/06; D.G.R.V. 107/09) — Art. 4.1.1.d
- Pozzi di Prelievo per uso idropotabile, termale e idroproduttivo / fasce di rispetto (D.P.R. 236/1988) — Art. 4.1.1.e
- Viabilità / Fasce di rispetto (D.Lgs 285/1992; D.P.R. 147/1993; D.P.R. 495/1992) — Art. 4.1.1.f
- Ferrovia / Fasce di rispetto (D.P.R. 753/1980) — Art. 4.1.1.g
- Aeroporti / Fasce di rispetto acustico (D.M. 31/10/1997; D.M. 03/12/1999) — Art. 4.1.1.h
- Vincoli altimetrici aeroportuali (L. 58/1963) — Art. 4.1.1.i
- Zone Militari — Art. 4.1
- Elettrodotti / Fasce di rispetto (L. 36/2001; D.M. 29.05.2008; L.R. 27/1993 e s.m.i.) — Art. 4.1.1.j
- Cimiteri / Fasce di rispetto (T.U. Leggi Sanitarie R.D. 1265/1934) — Art. 4.1.1.k
- Impianti di comunicazione elettronica uso pubblico (L. 36/2001; D.Lgs. 198/2002; D.Lgs. 259/2003) — Art. 4.1
- Gasdotti / Fasce di rispetto (D.P.R. 327/2001; D.M. 17.04.2008) — Art. 4.1.1.l
- Allevamenti zootecnici intensivi / Fasce di rispetto (Atti d'Indirizzo L.R. 11/2004 - lett. D) — Art. 4.1.1.m

- Fascia di rispetto dai beni culturali ed ambientali Normac L.R. 05.03.1985, n.24 Fonte: P.R.G.
- Sostegni in opera
- Sostegni da realizzare
- Sostegno da demolire
- Tracciato della linea elettrica esistente
- Tracciato della variante

ORDINE DEGLI INGEGNERI DELLA PROVINCIA DI VERONA — INGEGNERE VINCENZO LAUROPOLI — Sez. A n. 4451 — Settore: Civile e Ambientale — Settore: Industriale e dell'Informazione

Firmato digitalmente da **Vincenzo Lauropoli**

REVISIONI					
01	09/05/2018	Prima emissione	M.Spina UI DUG	R.Canevardo UI DUG	V.Lauropoli UI DUG
N.	DATA	DESCRIZIONE	ELABORATO	VERIFICATO	APPROVATO

TIPOLOGIA DELL'ELABORATO	CODIFICA DELL'ELABORATO
Planimetria	DU23030F1BCX00004

Terna Rete Italia

PROGETTO	TITOLO
TE-CX-18-448	Linea 132kV in semplice terna "Peschiera - Verona S.Lucia" (T.23030F1) Variante per innalzamento su discarica "Ex Siberie" in comune di Sommacampagna (VR) - Carta dei Vincoli 1:25000
RICAVATO DAL DOC. TERNA	Su base Carta dei vincoli del PAT comune di Sommacampagna (VR)
CLASSIFICAZIONE DI SICUREZZA	
Normale	

NOME DEL FILE	SCALA CAD	FORMATO	SCALA	FOGLIO
	1 unità = 1 mm	A1	1:25000	1 / 1

Questo documento contiene informazioni di proprietà Terna S.p.A. e deve essere utilizzato esclusivamente dal destinatario in relazione alle finalità per le quali è stato ricevuto. E' vietata qualsiasi forma di riproduzione o di divulgazione senza l'esplicito consenso di Terna S.p.A.

This document contains information proprietary to Terna S.p.A. and it will have to be used exclusively for the purposes for which it has been furnished. Whichever shape of spreading or reproduction without the written permission of Terna S.p.A. is prohibit.