


REVISIONI									
00	19/01/2017	Prima emissione	F. MELLUCCI DTCS UPRI T-LIN ELABORATO	S. MADONNA DTCS UPRI T-LIN VERIFICATO	A. LIMONE DTCS UPRI APPROVATO				

TIPOLOGIA DELL'ELABORATO		CODIFICA DELL'ELABORATO			
Profilo		LV 23002P1 B EX 00001		TITOLLO	
PROGETTO		Profilo			
RICAVATO DAL DOC. TERNA		l'interferenza tra l'intervento urbanistico denominato Via del Flauto			
CLASSIFICAZIONE DI SICUREZZA		e il nostro elettrodotto (ex RFI) 132 kV Nomentana - Cisterna Z.I. der. Campoleone, Cisterna e Torricola			

NOME DEL FILE	SCALA CAD	FORMATO	SCALA	FOGLIO
Profilo.DWG	1 unità = 1 m	/	1:1000 /500	1 / 1


POSIZIONE DEI CONDUTTORI ESISTENTI IN CONDIZIONE MFA  
 POSIZIONE DEI CONDUTTORI NUOVI IN CONDIZIONE MFA

SCALE DI RAPPRESENTAZIONE

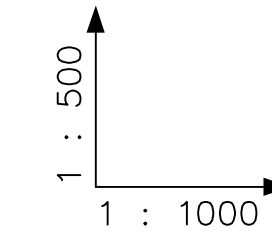

FONDAMENTALE (m) 19,5 M

DISTANZE PROGRESSIVE	0.00	156.00	202.00	347.75
QUOTE TERRENO (m)	25.00	22.00	22.00	25.00
NUMERO/TIPO SOSTEGNI/ALTEZZA UTILE	27 EB36	26 EST27	26 (da demolire) Amarro h24	25 Amarro h18
ARMAMENTO		DA/DA		DA/DA
COMUNE(PROVINCIA)	ROMA PROVINCIA DI ROMA			

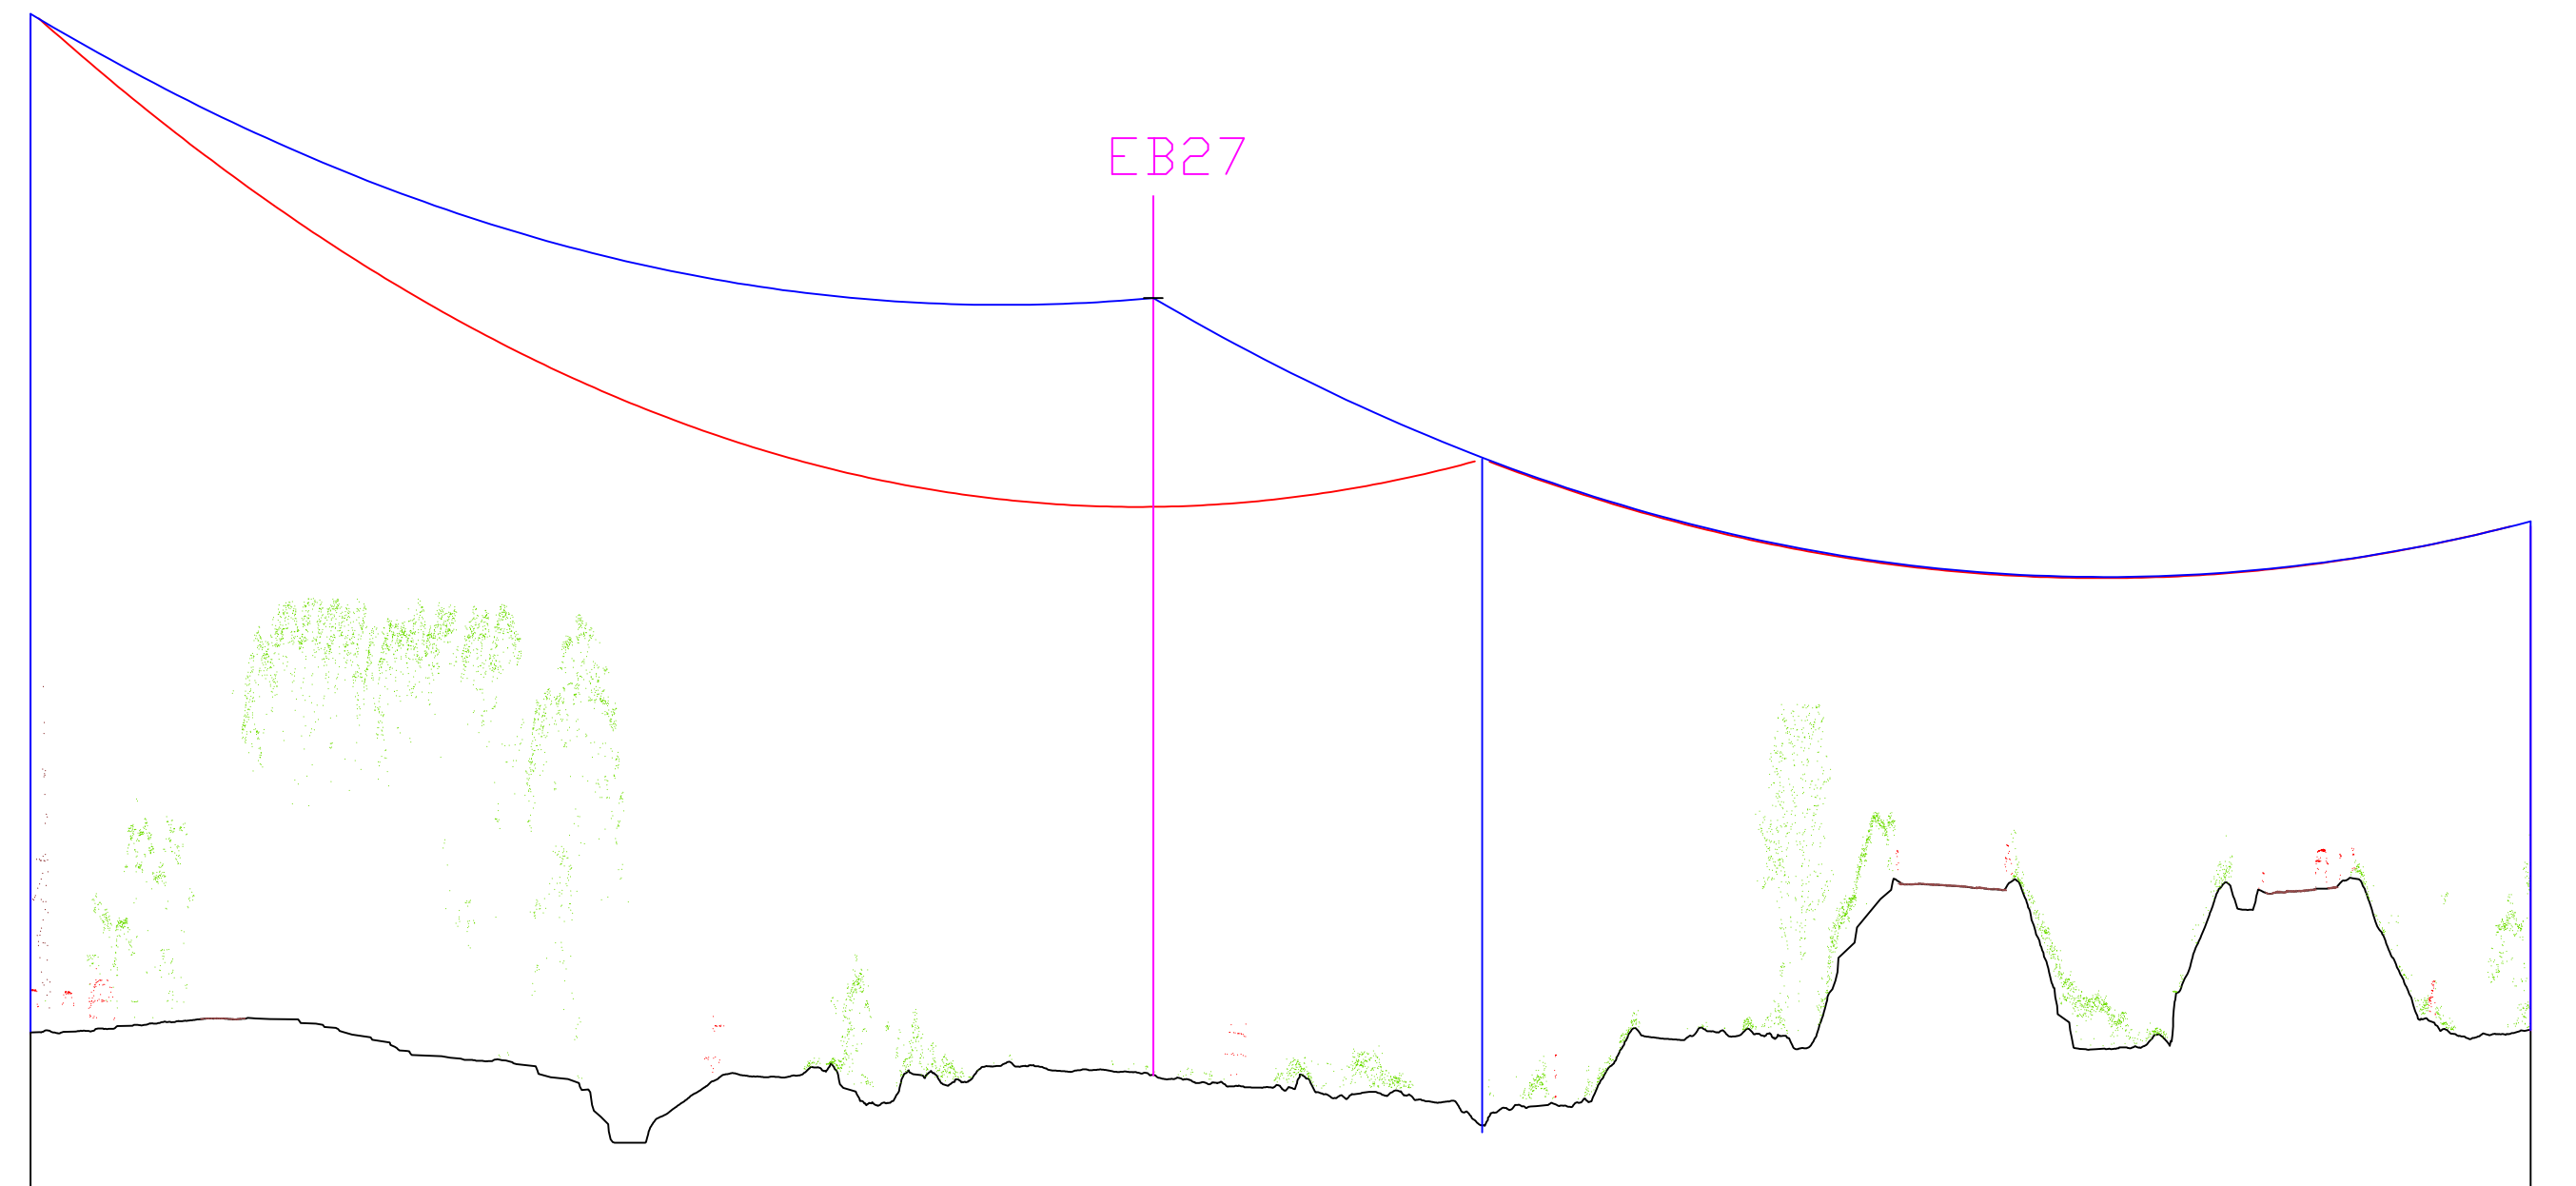

SEZIONE IN PROSSIMITA' DELL'EDIFICIO ESISTENTE

SEZIONE A - A'

