


MET. CELLINO-TERAMO-S. MARCO II Tr. DN 500 (20"), DP 75 bar
 MET. SAN MARCO-CARASSAI DN 200 (8"), DP 75 bar
 VARIANTE DI TRACCIATO IN COMUNE DI MONTERUBBIANO

0	02/05/2018	EMISSIONE PER ENTI	A. SPADACINI	H.D. AIUDI	H.D. AIUDI
REV.	DATA	DESCRIZIONE	ELABORATO	VERIFICATO	APPROVATO
			Dis.	PG-1003	
			Comm.	5650-002	

Foglio
2
 di 2
 Scala
 1:5.000

CARTA PRG

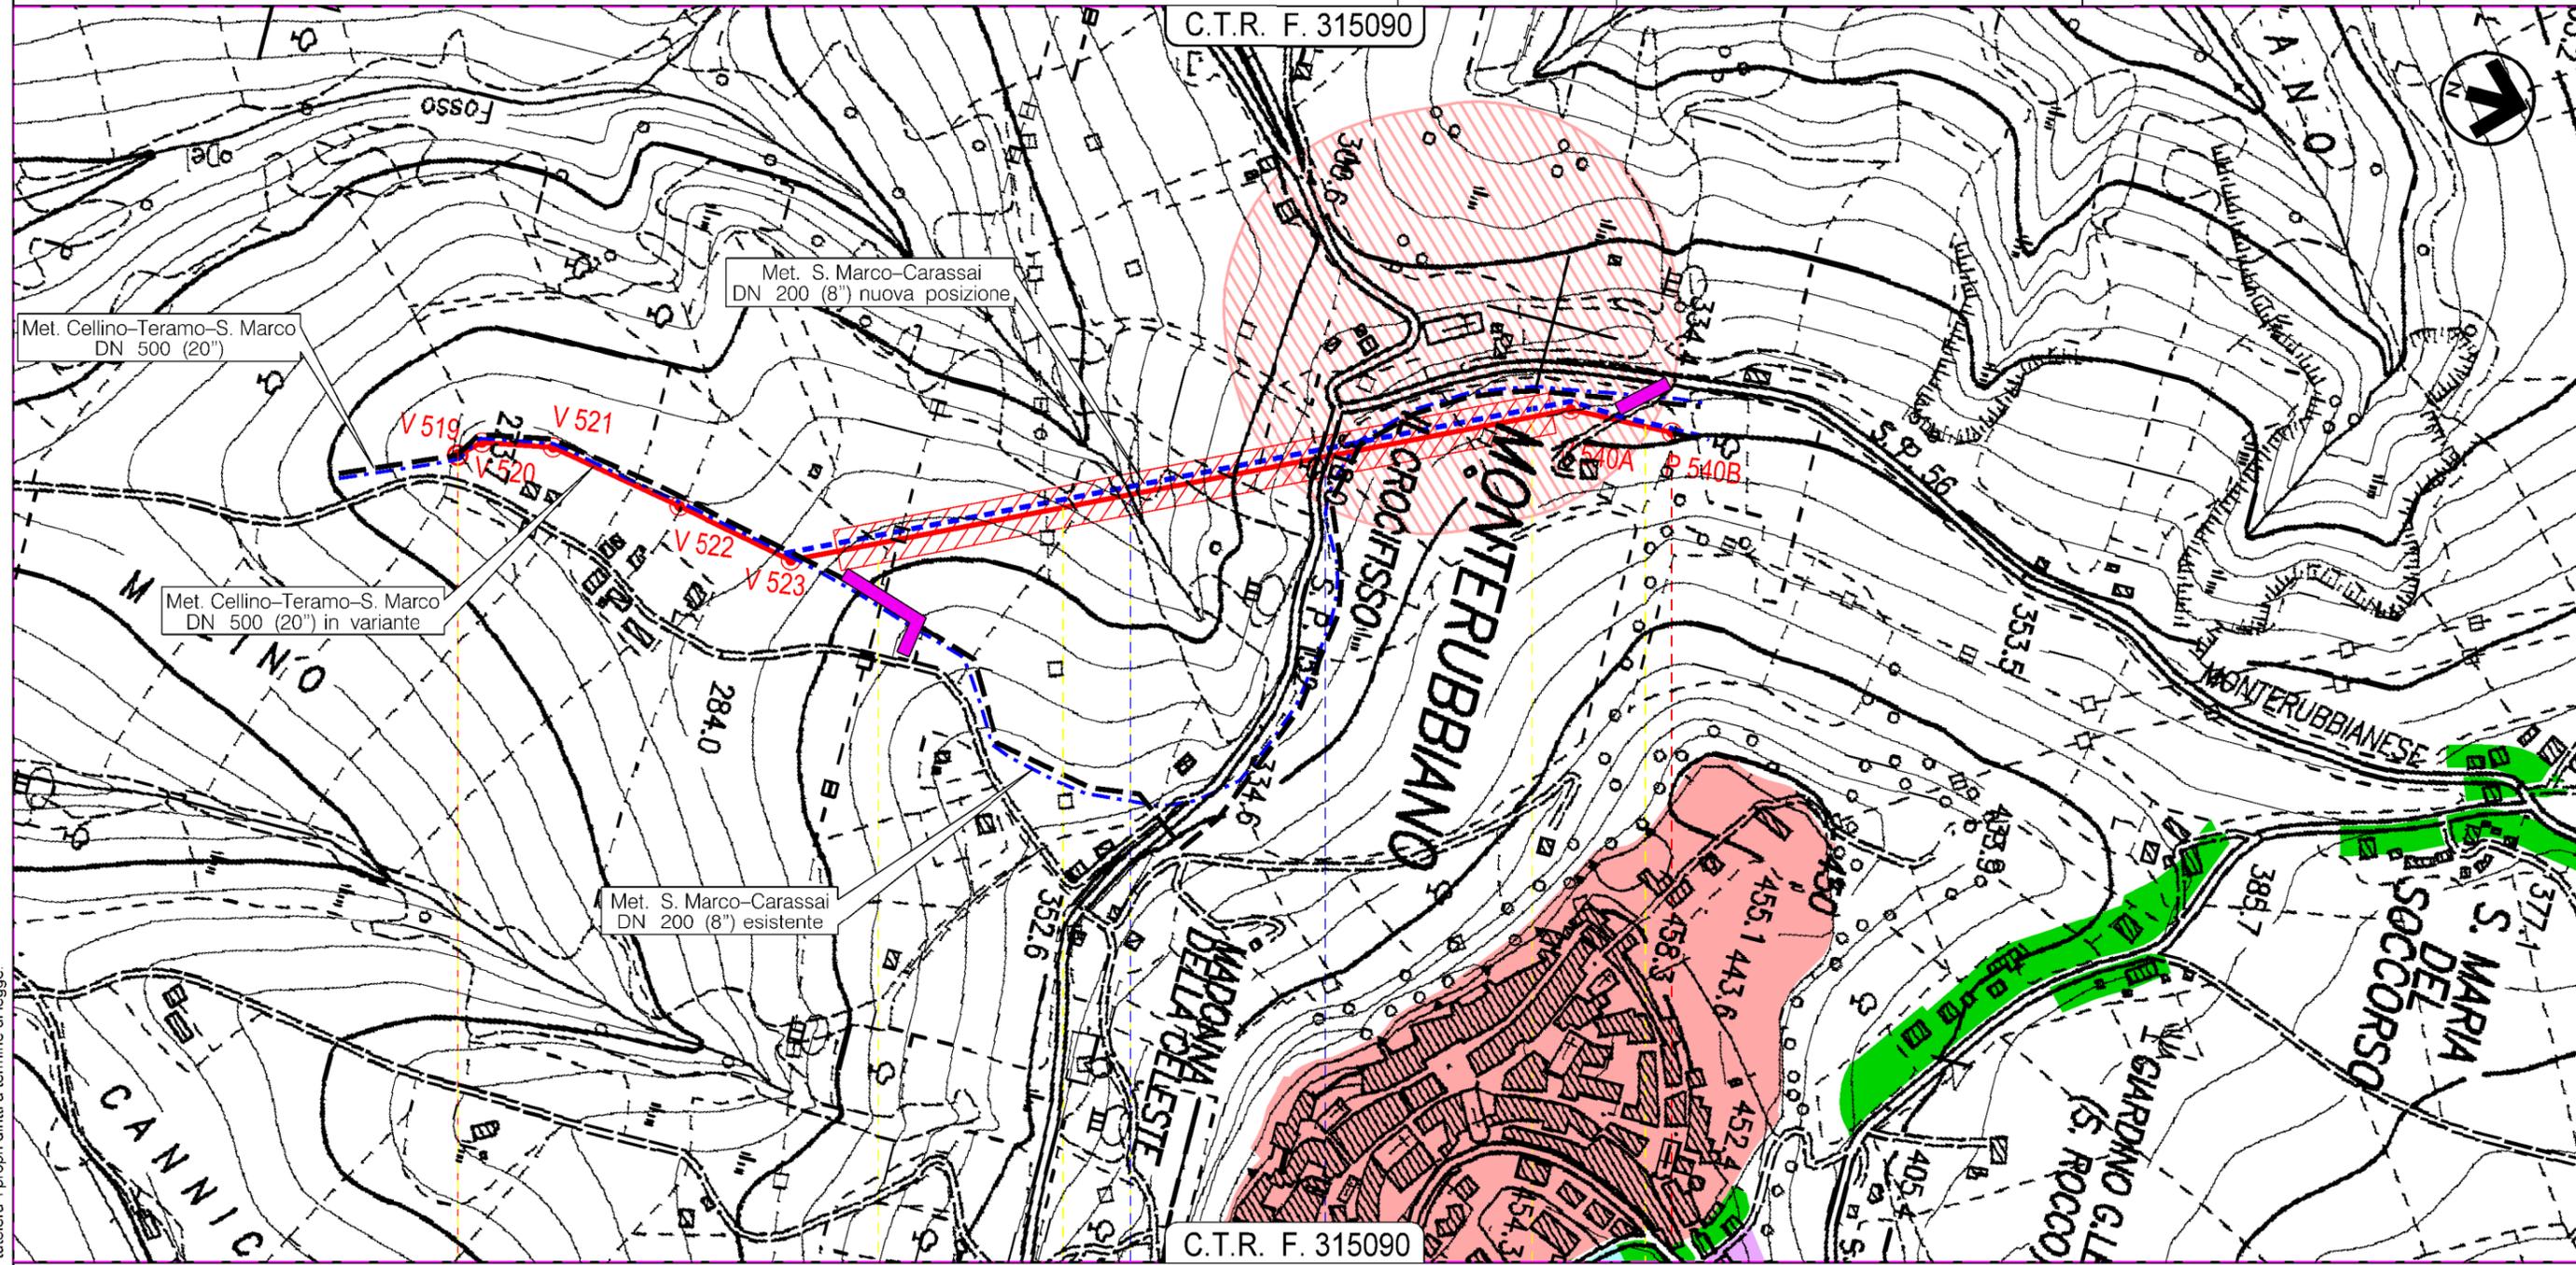

0 0+960

MONTERUBBIANO
 FERMO

Fosso Strada Comunale

Il presente disegno e' di proprieta' aziendale - La Societa' tutelera' i propri diritti a termine di legge.