

**NOTE**


**VALIDO PER PROG. 070327C001**  
 STUDIO DI FATTIBILITA' E BASIC PER LA  
 INSTALLAZIONE DI UNA TORCIA A TERRA  
 (TECHNIP MARKED-UP PER IL BASIC)

**Verificabile**  
**TechnipFMC**

A. RESPONSABILITÀ PER BASIC: VAL. SEC. E. C. 03A1  
 REVISIONE: 03/11/11  
 DATA: 08/07/2011

**ESISTENTE**

**LEGENDA**


- ESISTENTE
- NUOVO
- ESISTENTE
- ESISTENTE

NO.	REVISIONE	CONTENUTO	DATA	OPERATORE	VERIFICATO	TIPO
1	01	PROGETTO INIZIALE	08/07/2011			
2	02	MODIFICAZIONE PER BASIC	08/07/2011			

**POLIMERI EUROPA**  
 96-GD-2157-H-27584-A  
 DATUM DESIGN: 08/07/2011  
 FILE: 114-27584-03-V11114

**AMPLIAMENTO IMPIANTO ETILENE BRINDISI**  
 UNITA' 90  
 SERVIZI ED AUSILIARI  
 SISTEMA TORCIA CALDA


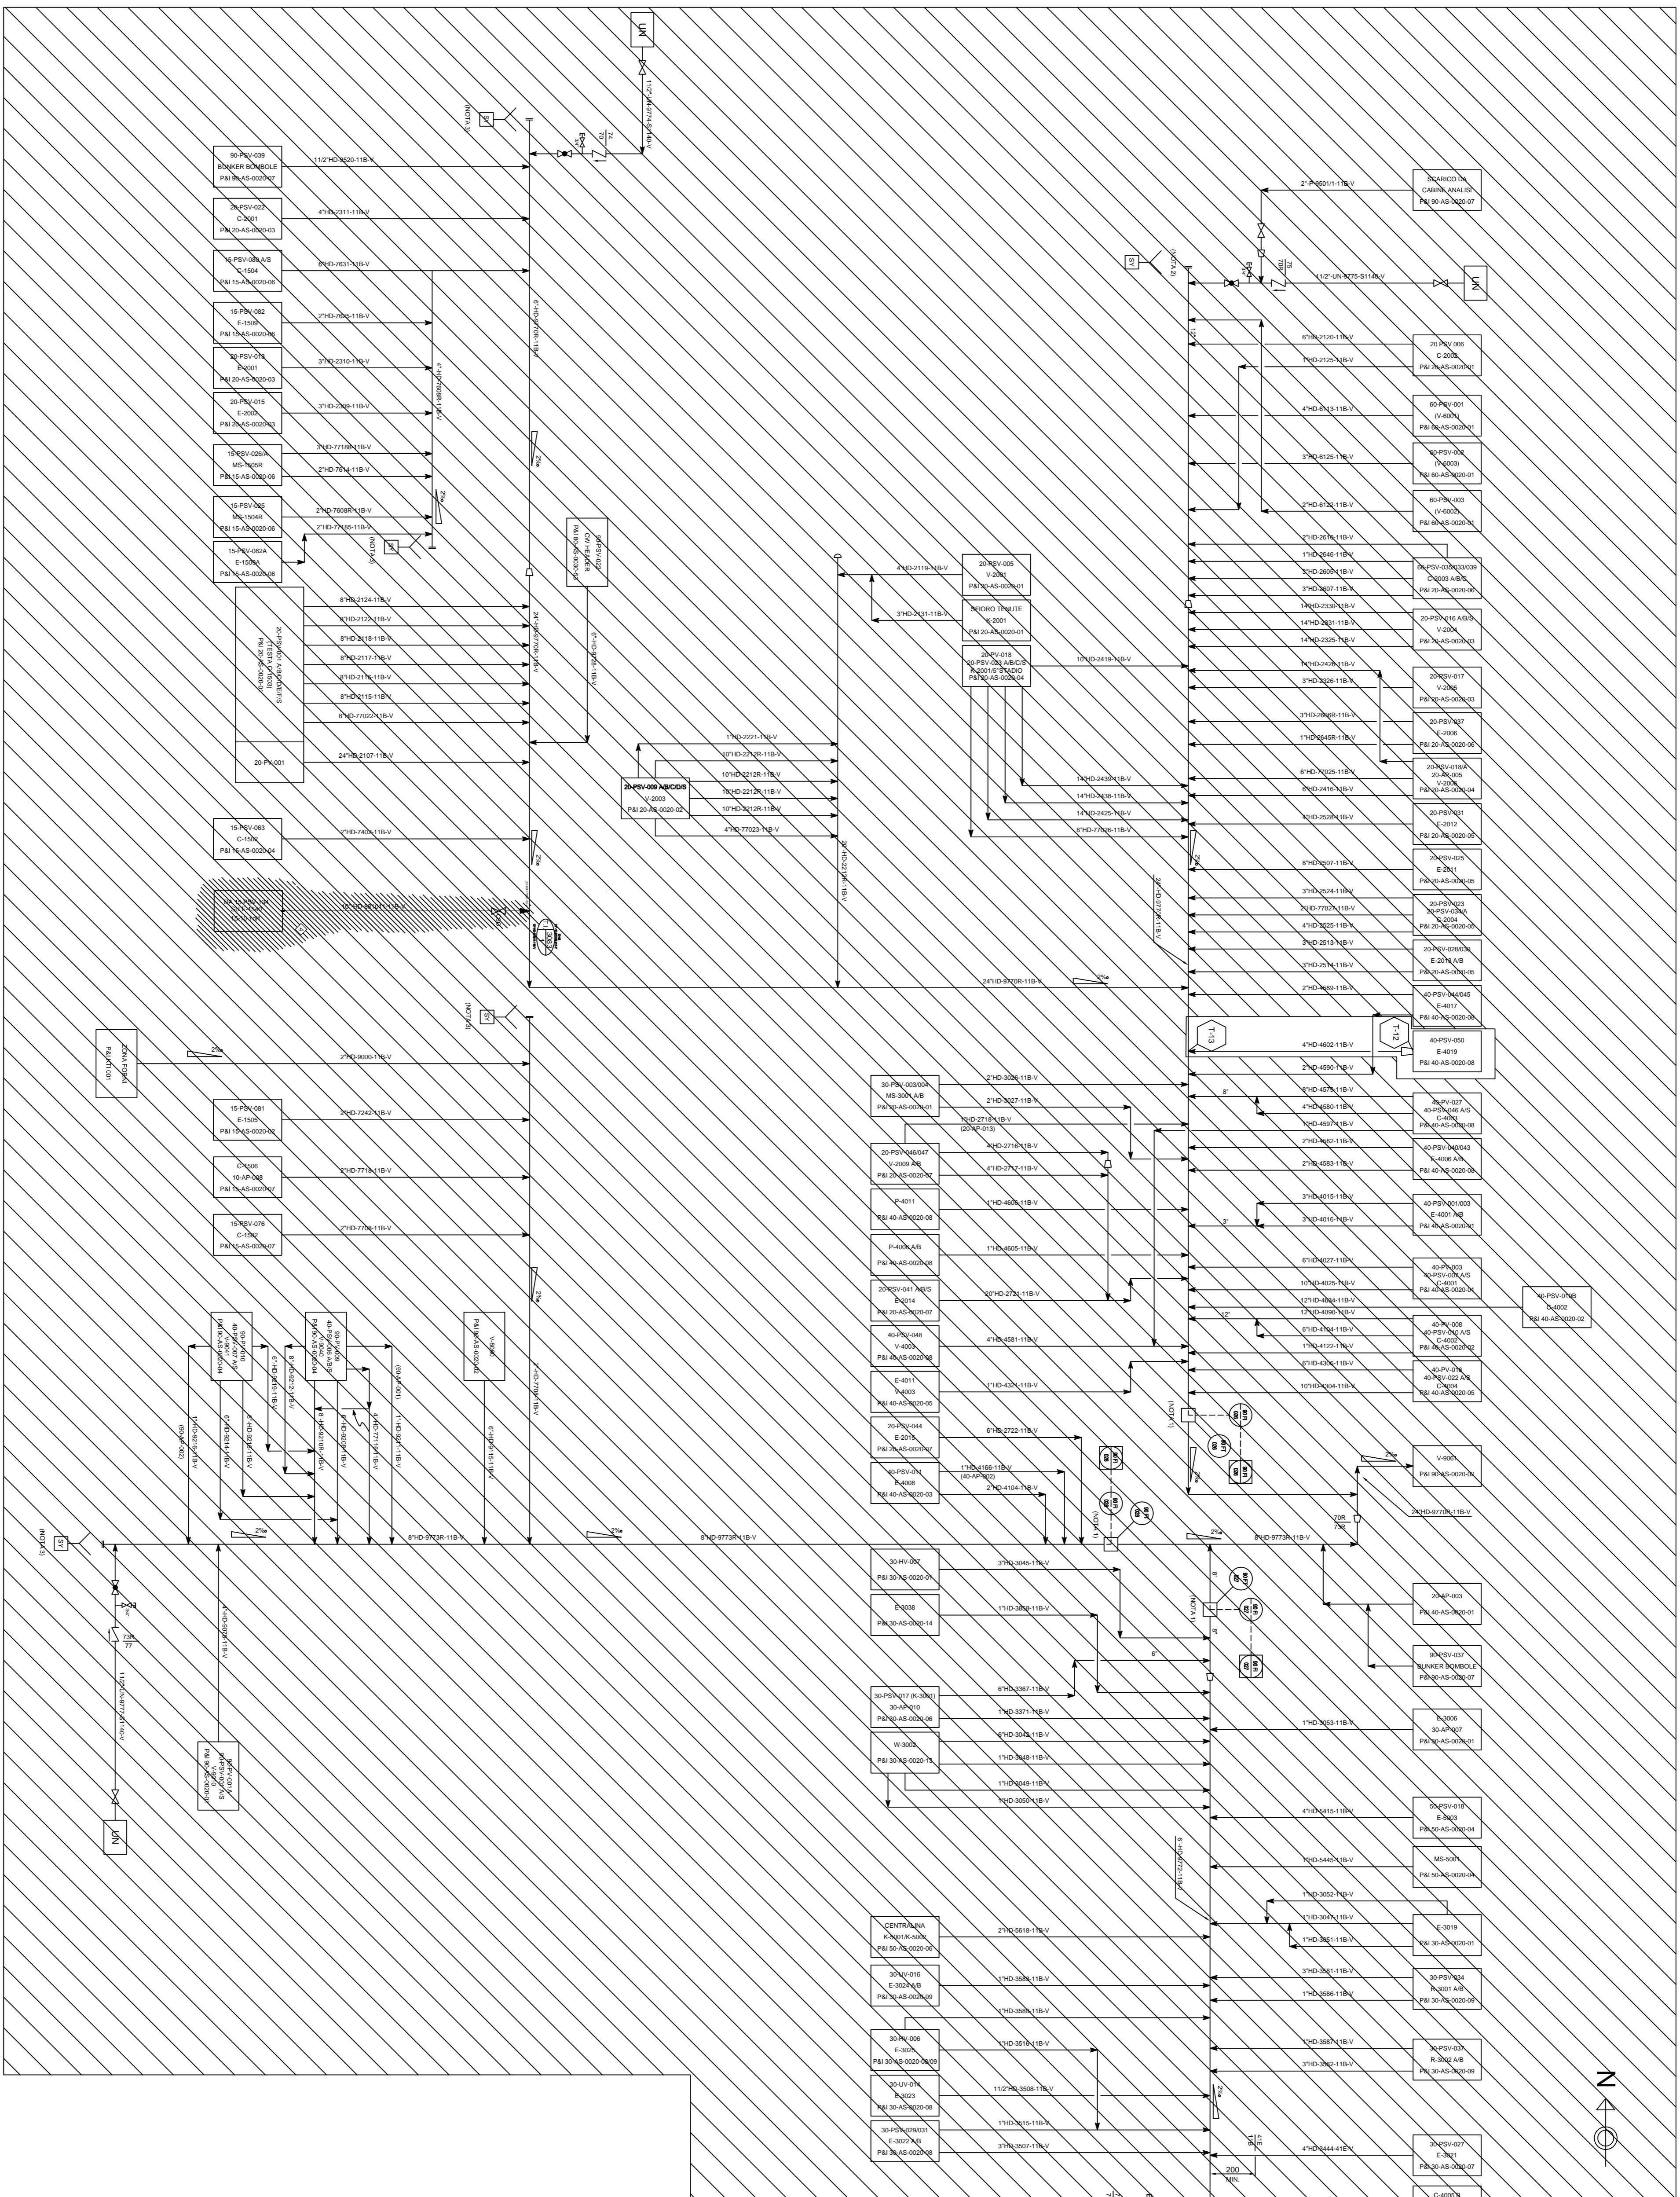

1	2	
---	---	---	---	---	---	---	---	---	----	----	-----