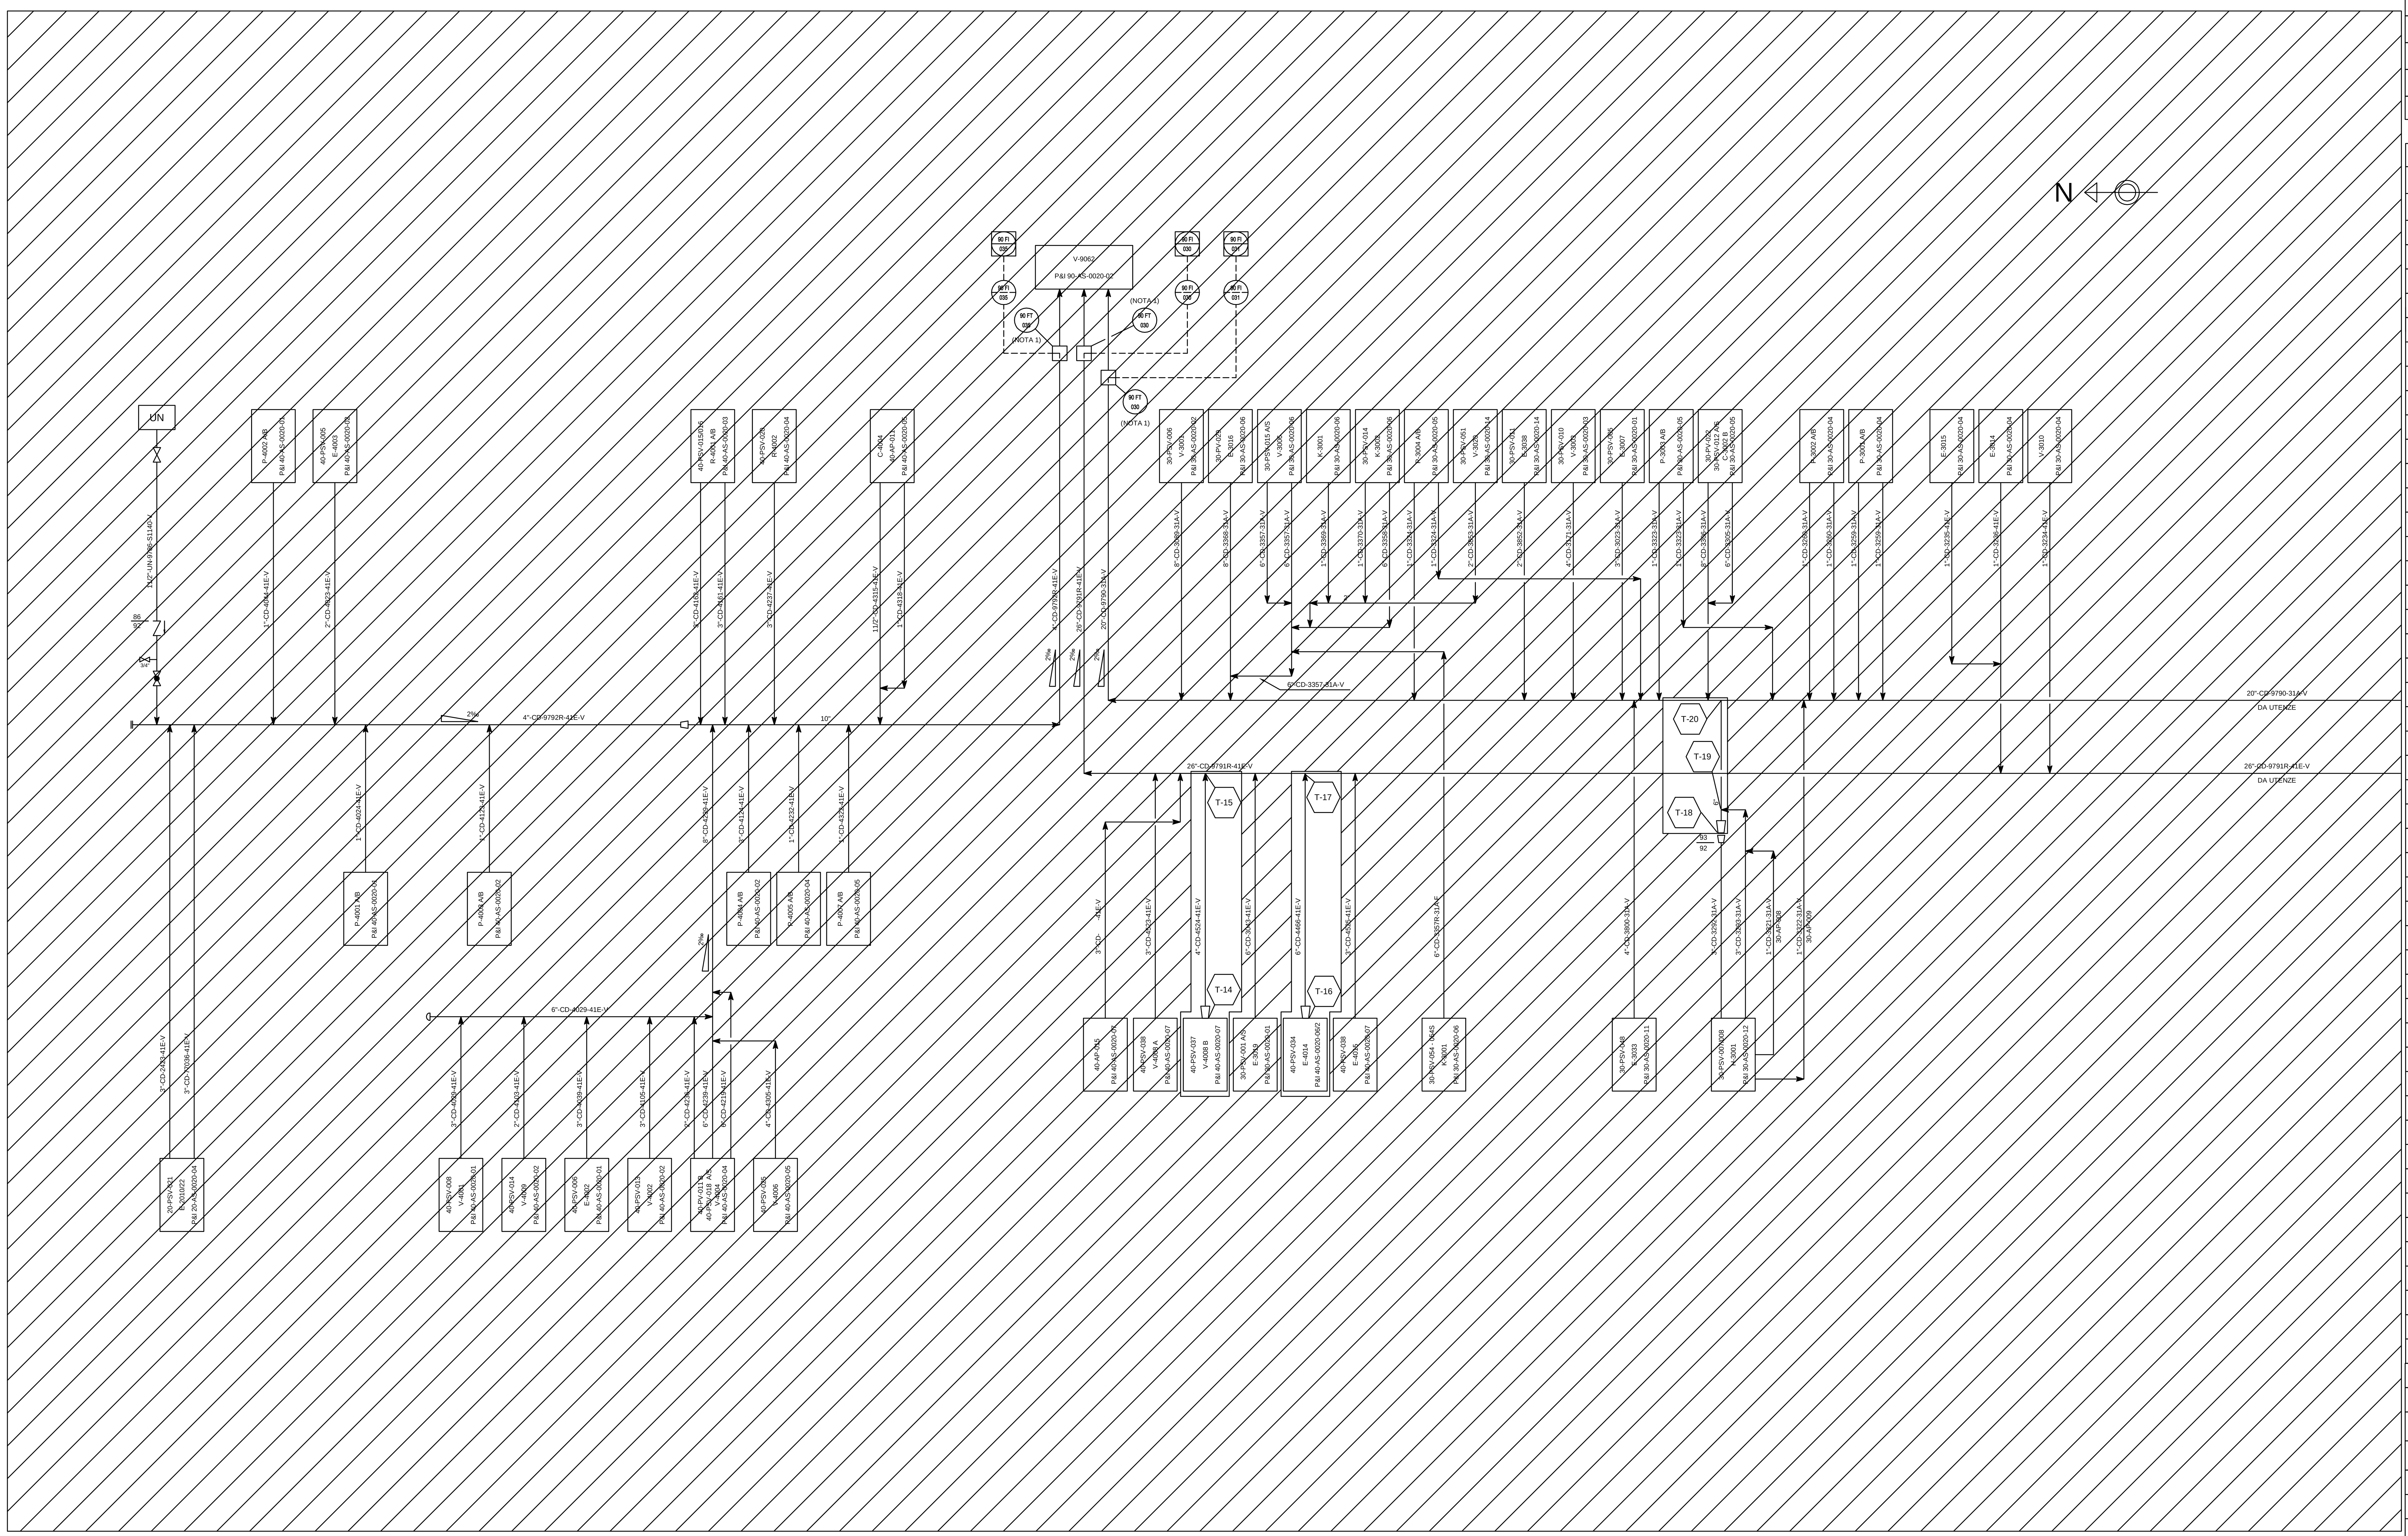

ESISTENTE

NOTE

1 - TIPO TURBINA AD INSERZIONE.

VALIDO PER PROG. 070327C001

STUDIO DI FATTIBILITA' E BASIC PER LA
INSTALLAZIONE DI UNA TORCIA A TERRA
(TECHNIP MARKED-UP PER IL BASIC)

eni versalis — TechnipFMC

REV.	DATE	DESCRIPTION	PREP	CHK	APP/AUT
A	25/09/17	EMISSIONE PER BASIC	A.D.	S.C.	F.C./G.M.

REV	DATE	DESCRIPTION
3	20-11-04	VALVOLA 30 PSV 054/S
2	30.09.99	EMESSO COME COSTRUITO
1	26.07.98	EMISSIONE PER COSTRUZIONE
0	16.03.98	EMISSIONE PER ING. DI DETTAGLIO AGG. 16-03-98
4	01.09.91	EMISSIONE FINALE

POLIMERI EUROPA

96-GD-2157-H-27586-A

TECHNIP ITALY

QUESTO DISEGNO SOSTITUISCE IL DISEGNO TPL n° 1742-90-AS-0030-57 1/2 REV 4

AMPLIAMENTO IMPIANTO ETILENE BRINDISI

UNITA' 90
SERVIZI ED AUSILIARI
SISTEMA TORCIA FREDDA

Scala	Progetto	Unità	Docum.	Classe/Numero	Progr.	Foglio	di	Rev
	1925	90	AS	0030	57	1	2	3

QUOSIT sistemi d'automazione Bari — RINA

Questo disegno è proprietà della TECHNIP ITALY S.p.A. Non deve essere copiato riprodotto e/o divulgato senza la sua autorizzazione.