

INQUADRAMENTO CATASTALE F.02
scala 1:4000

FG. 9
COMUNE DI ANDALI


FG. 10
COMUNE DI ANDALI

FG. 11
COMUNE DI ANDALI

FG. 12
COMUNE DI ANDALI

LEGENDA

- Aerogeneratore (Proposta di variante)
- Aerogeneratore autorizzato
- Cavidotto MT (Proposta di variante)
- Cavidotto MT autorizzato
- Piazzola di costruzione
- Viabilità interna al parco / Piazzola (Proposta di variante)
- Viabilità provinciale
- Viabilità autorizzata
- Limiti fogli catastali

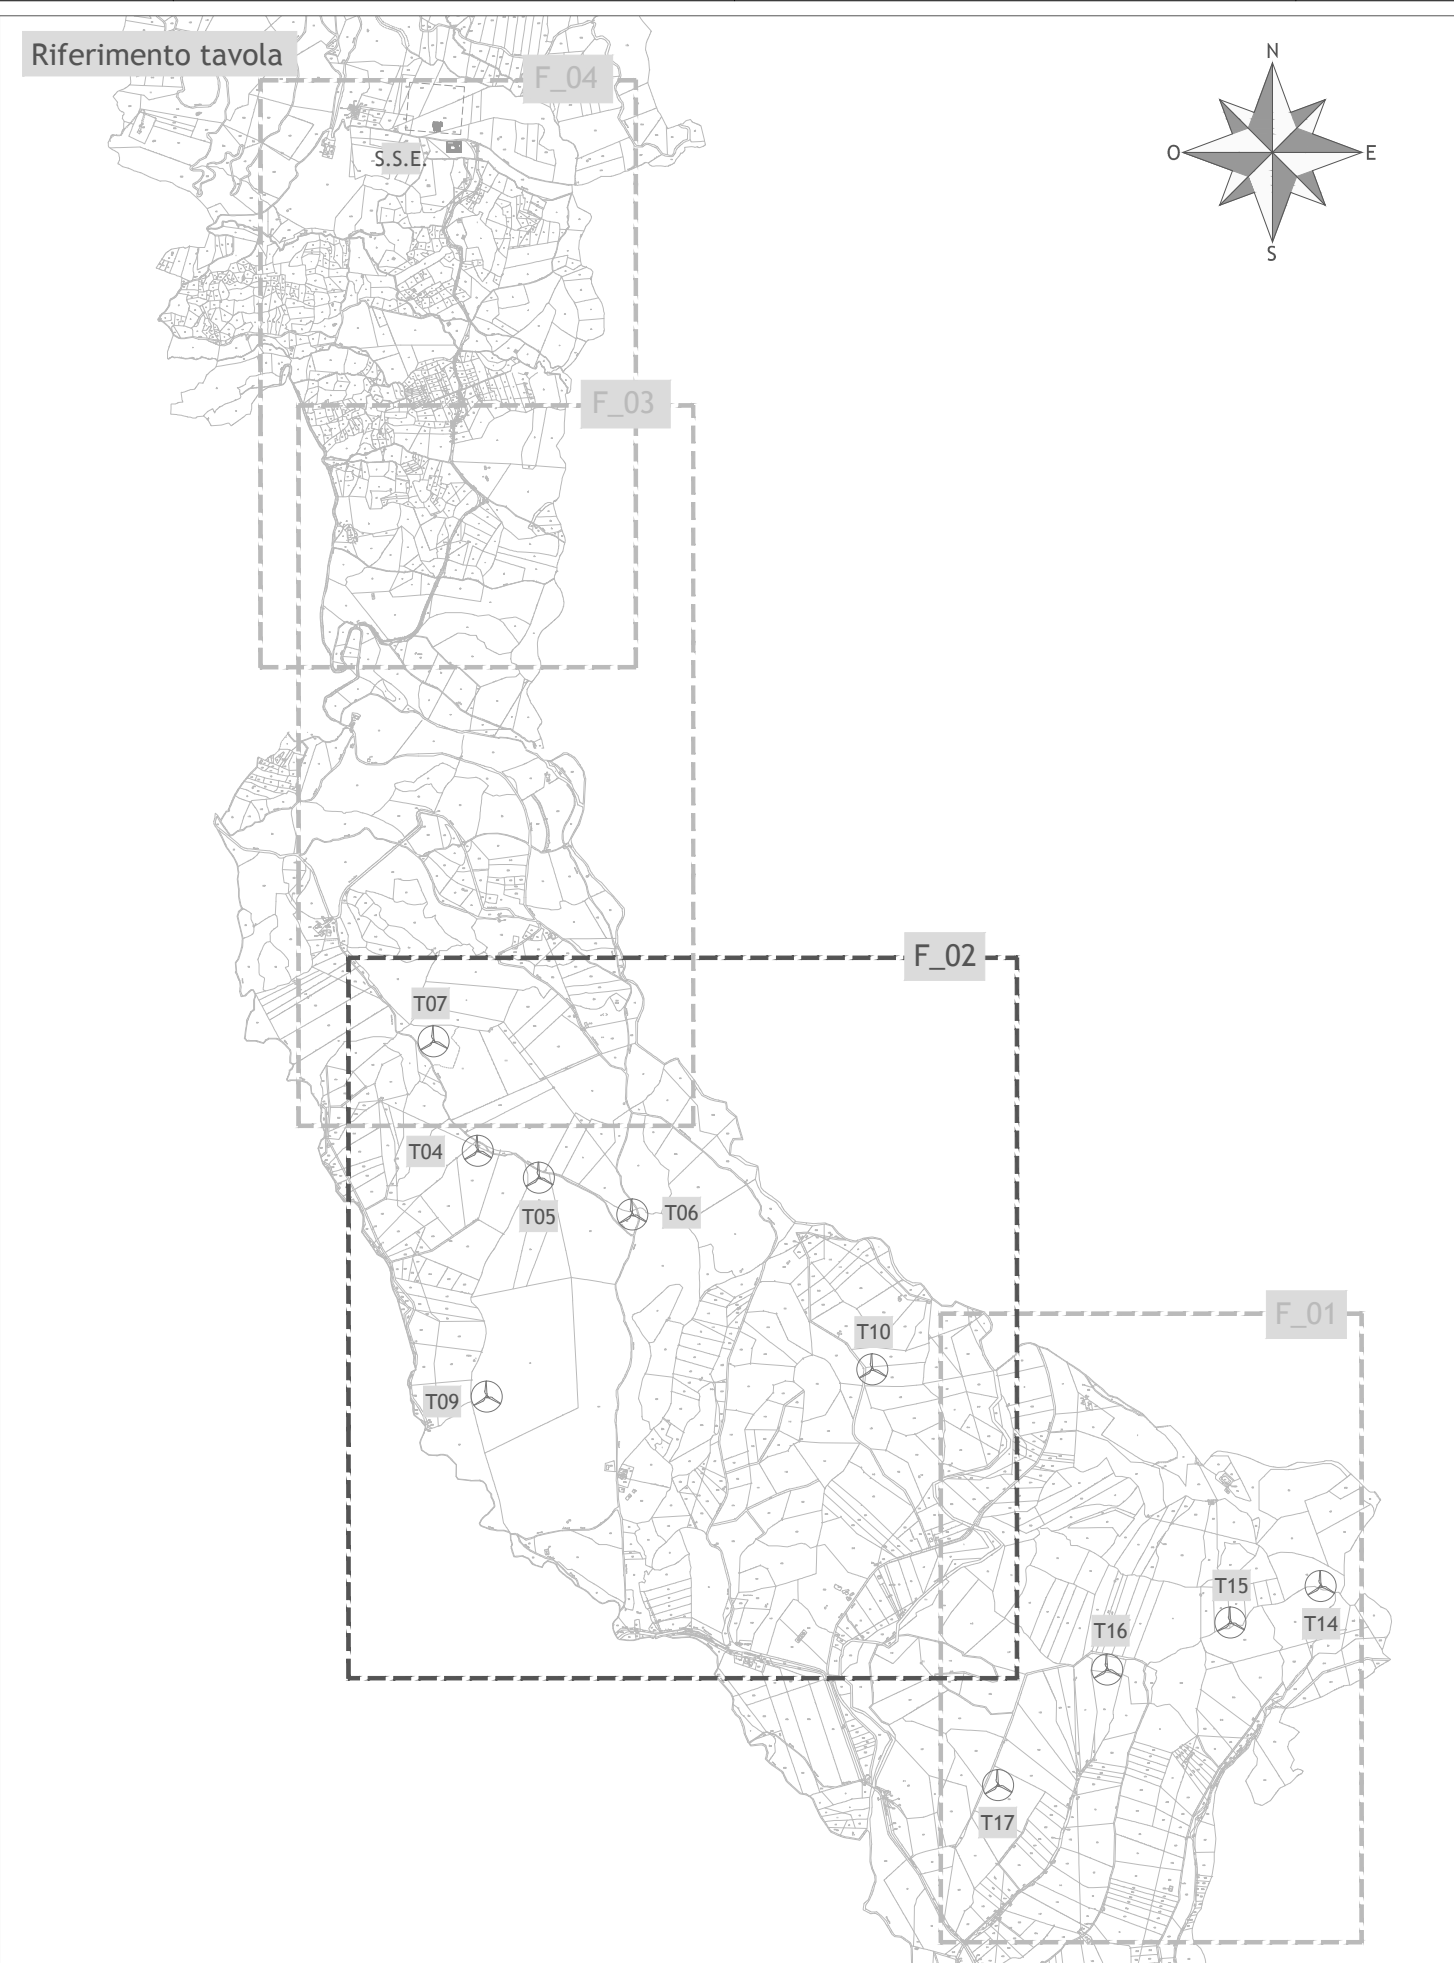

Regione Calabria
Comune di Andali - Provincia di Catanzaro

IMPIANTO EOLICO DENOMINATO "ANDALI" UBICATO NEL COMUNE DI ANDALI
AUTORIZZAZIONE UNICA D.D.G. n° 2885 del 06 aprile 2011 e D.D.G. n° 7776 del 22 maggio 2013

Area di intervento		Numero documento	
<input checked="" type="checkbox"/> TORRI WTG	<input checked="" type="checkbox"/> VIABILITA' INTERNA	Commissa	Fase
<input checked="" type="checkbox"/> CAVIDOTTO	<input type="checkbox"/> SOTTOSTAZIONE	182301	D D
PLANIMETRIA CATASTALE OPERE - CONFRONTO - FOLGIO 2		Progr. doc.	Rev.
		0008	00

Scala: **1:4000**

Formato Stampa: **A0**

Foglio: **1 di 1**

Commissa: **182301**

Fase: **D D**

Progr. doc.: **0008**

Rev.: **00**

Commissario:

**PROPOSTA DI
VARIANTE NON SOSTANZIALE**

Progettazione:

PROGETTO ENERGIA S.R.L.
Via Sarno e S. Eustachio, 10/12 - 88010 - Catanzaro (CZ)
Tel. 0969 801111 - Fax 0969 801112
www.progettoenergia.it - info@progettoenergia.it
SECONDO LA LEGGE N. 46/2009
SECONDO LA LEGGE N. 155/2009

Progettista:

MASSIMO LO RUSSO
Incaricato alla firma
professionale
C.C. n° 1553

Rev.	Data	Descrizione revisione	Redatto	Controllato	Approvato
00	05.04.2018	EMMISSIONE PER APPROVAZIONE	A.C.	G.L.R.	M. LO RUSSO