
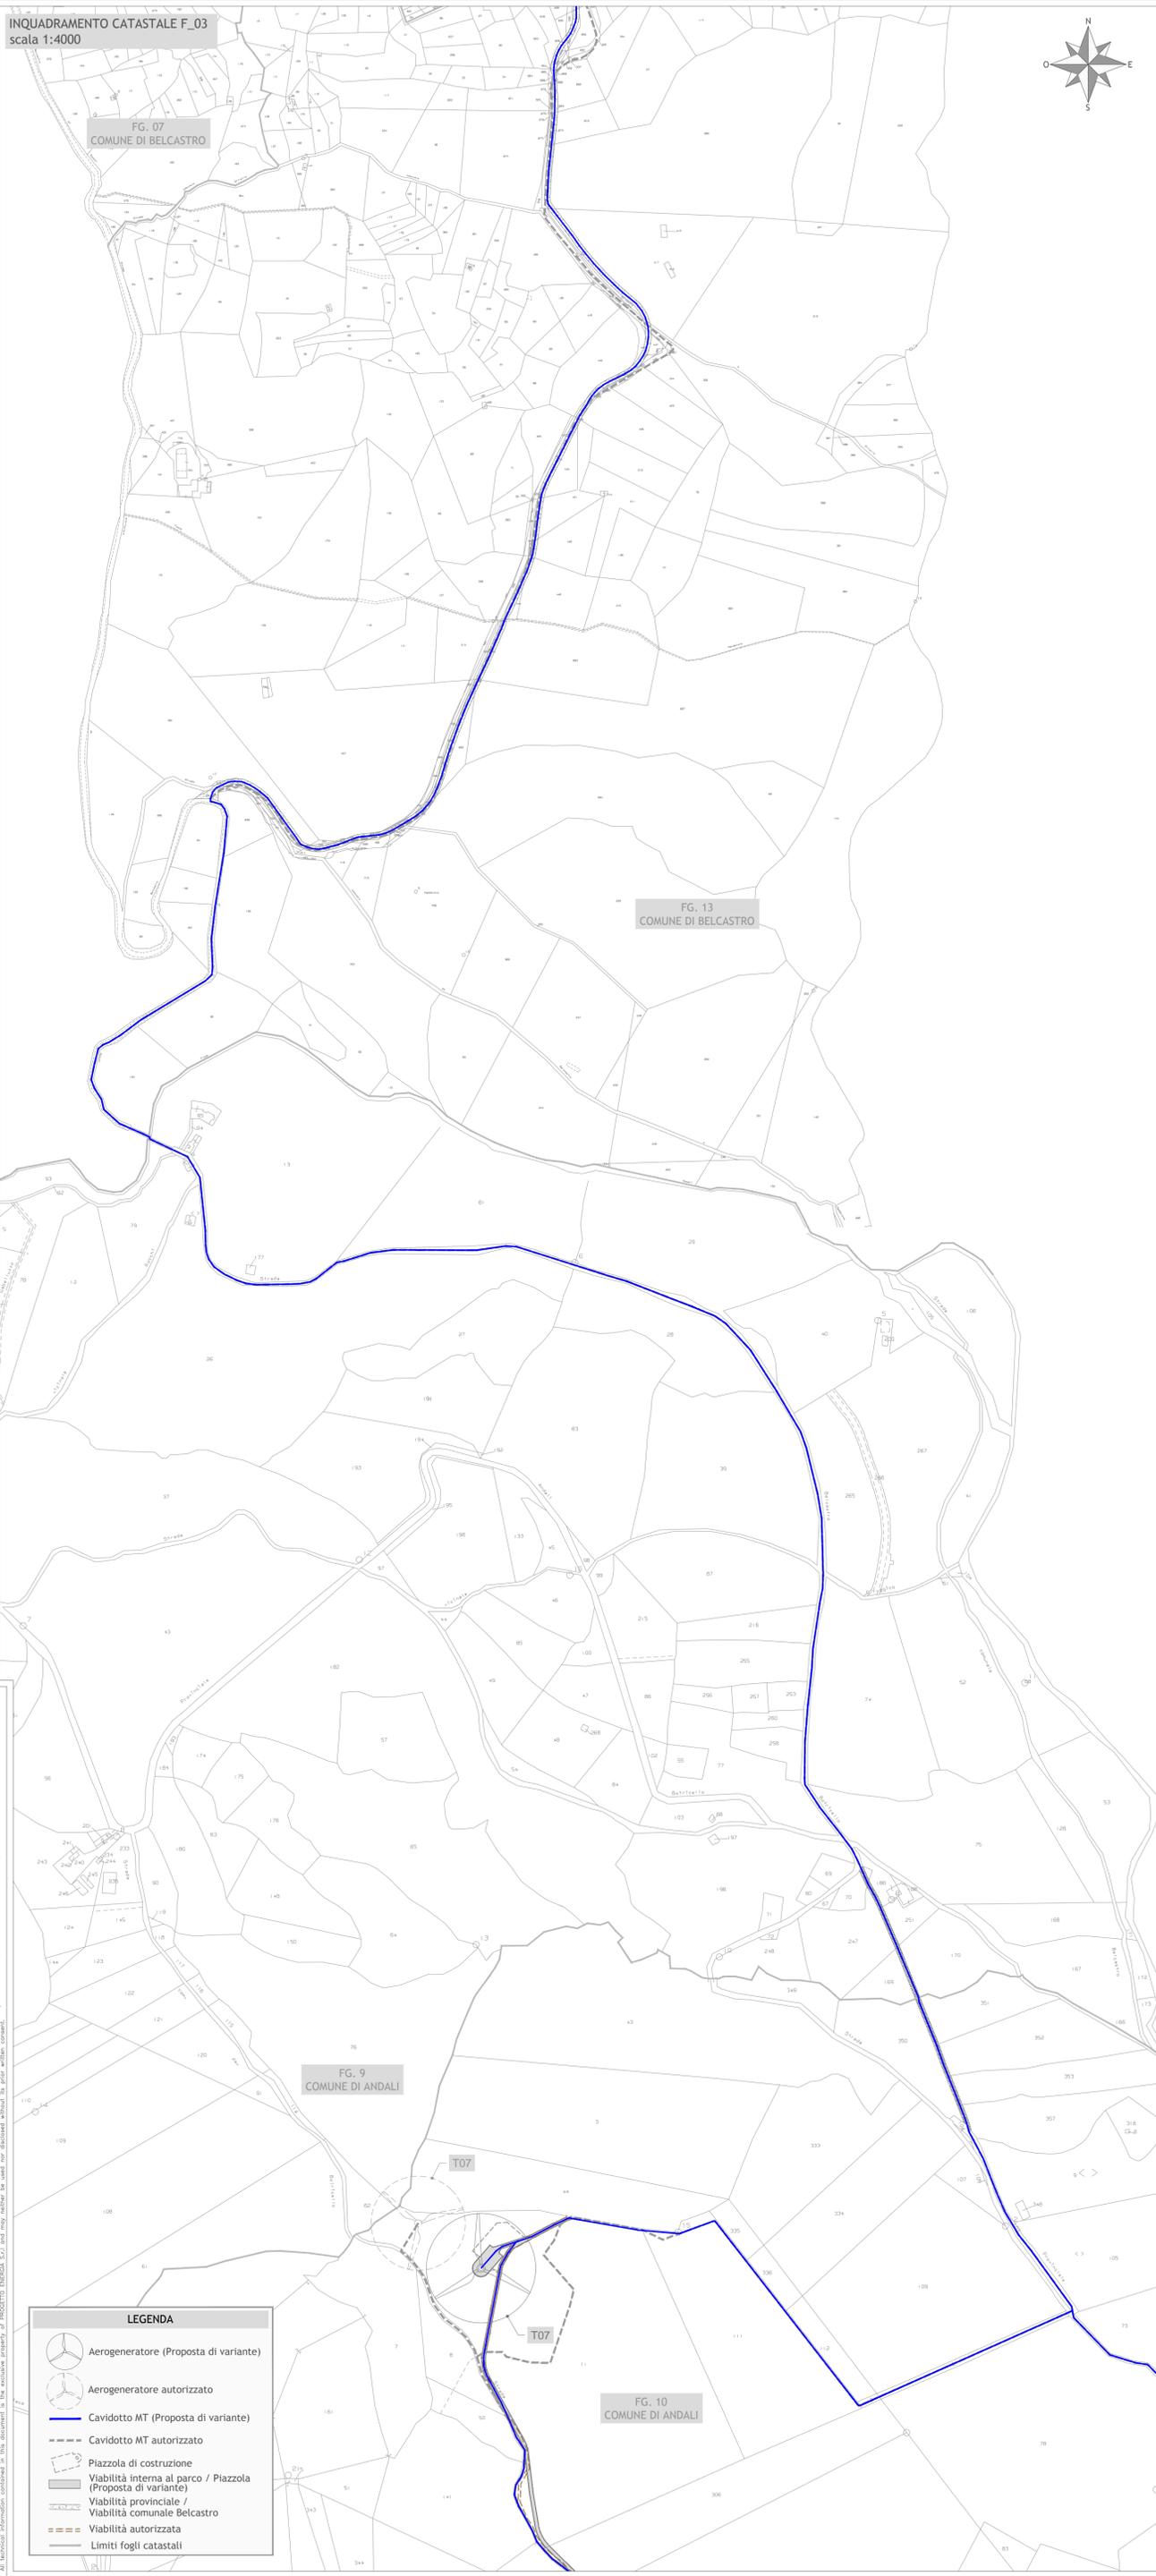


INQUADRAMENTO CATASTALE F_03
scala 1:4000

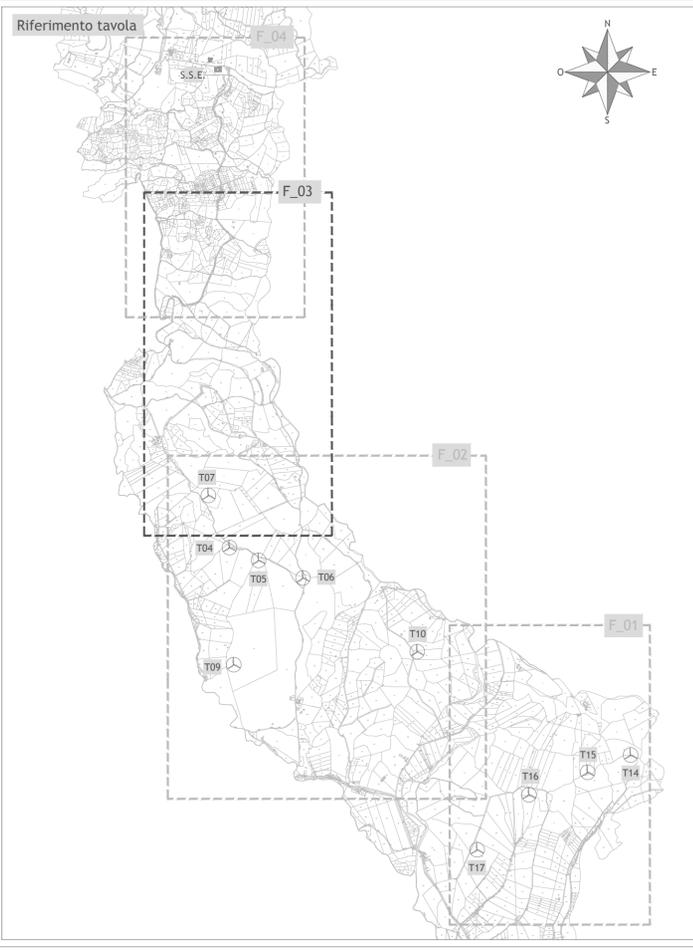

- LEGENDA**
- Aerogeneratore (Proposta di variante)
 - Aerogeneratore autorizzato
 - Cavidotto MT (Proposta di variante)
 - Cavidotto MT autorizzato
 - Piazzola di costruzione
 - Viabilità interna al parco / Piazzola (Proposta di variante)
 - Viabilità provinciale / Viabilità comunale Belcastro
 - Viabilità autorizzata
 - Limiti fogli catastali

Regione Calabria
Comune di Andali - Provincia di Catanzaro

IMPIANTO EOLICO DENOMINATO "ANDALI" UBICATO NEL COMUNE DI ANDALI
AUTORIZZAZIONE UNICA D.D.G. n° 2885 del 06 aprile 2011 e D.D.G. n° 7776 del 22 maggio 2013

Area di intervento
 TORRI WTG VIABILITA' INTERNA
 CAVIDOTTO SOTTOSTAZIONE

PLANIMETRIA CATASTALE OPERE - CONFRONTO - FOLGIO 3

Scala: 1:4000 Formato Stampa: AO Foglio: 1 di 1 Numero documento: 182301D Fase: D Tipo doc.: D Progr. doc.: 0009 Rev.: 00

Comittente

PROPOSTA DI
VARIANTE NON SOSTANZIALE

Progettazione
 PROGETTO ENERGIA S.R.L.
www.progettoenergia.it
SERVIZI DI INGEGNERIA INTEGRATI
INTEGRATED ENGINEERING SERVICES

Progettista

Sul presente elaborato sussiste il DIRITTO DI PROPRIETA'. Qualsiasi utilizzo non preventivamente autorizzato sarà perseguito ai sensi della normativa vigente.

Rev.	Data	Descrizione revisione	Redatto	Controllato	Approvato
00	05.04.2018	EMMISSIONE PER APPROVAZIONE	A.C.	G.L.R.	M. LO RUSSO