
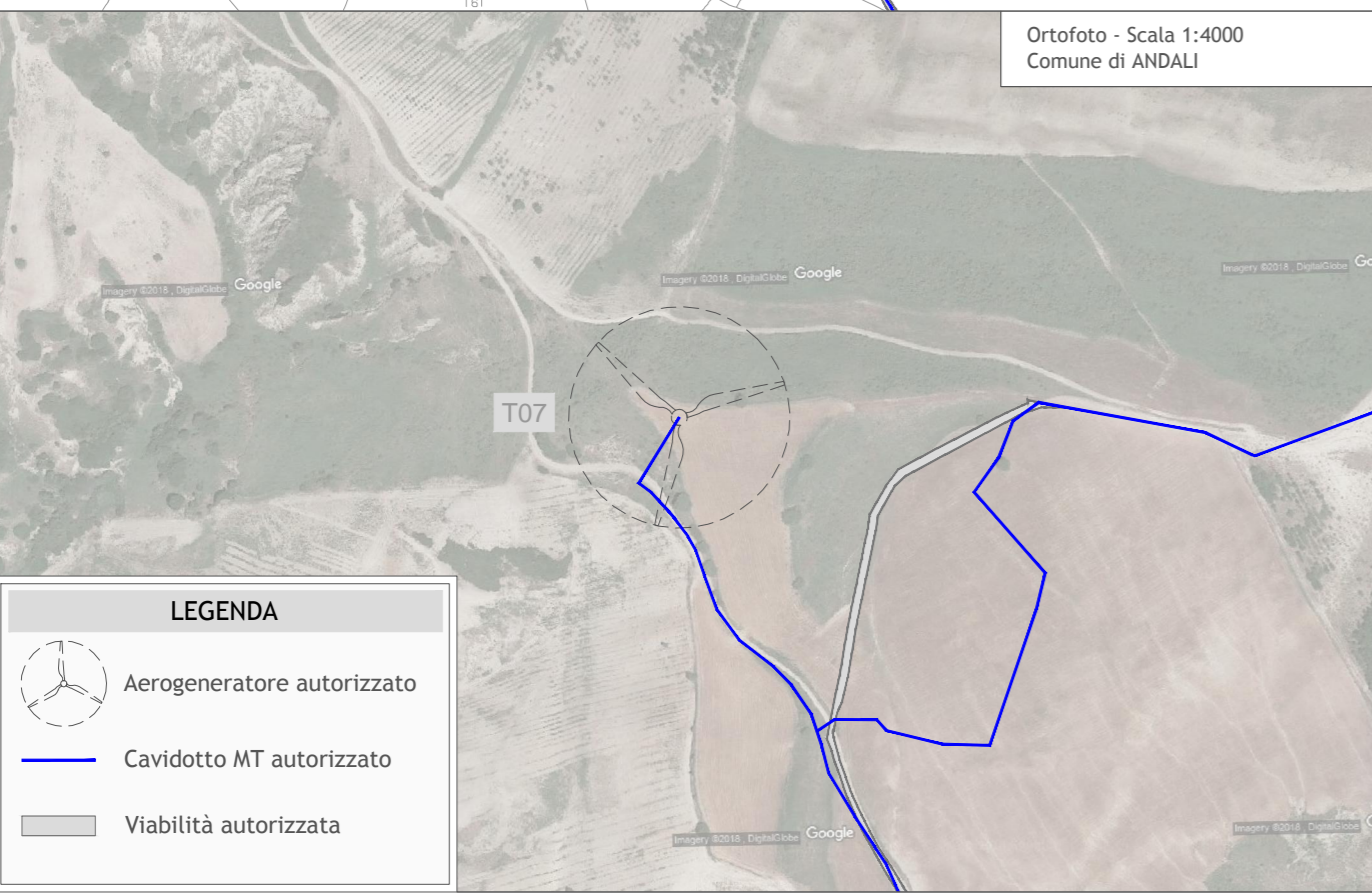




Tutte le informazioni tecniche contenute nel presente documento sono di proprietà esclusiva di PROGETTO ENERGIA S.r.l. e non possono essere riprodotte, divulgate o comunque utilizzate senza la sua preventiva autorizzazione scritta. All technical information contained in this document is the exclusive property of PROGETTO ENERGIA S.r.l. and may neither be used nor disseminated without its prior written consent.

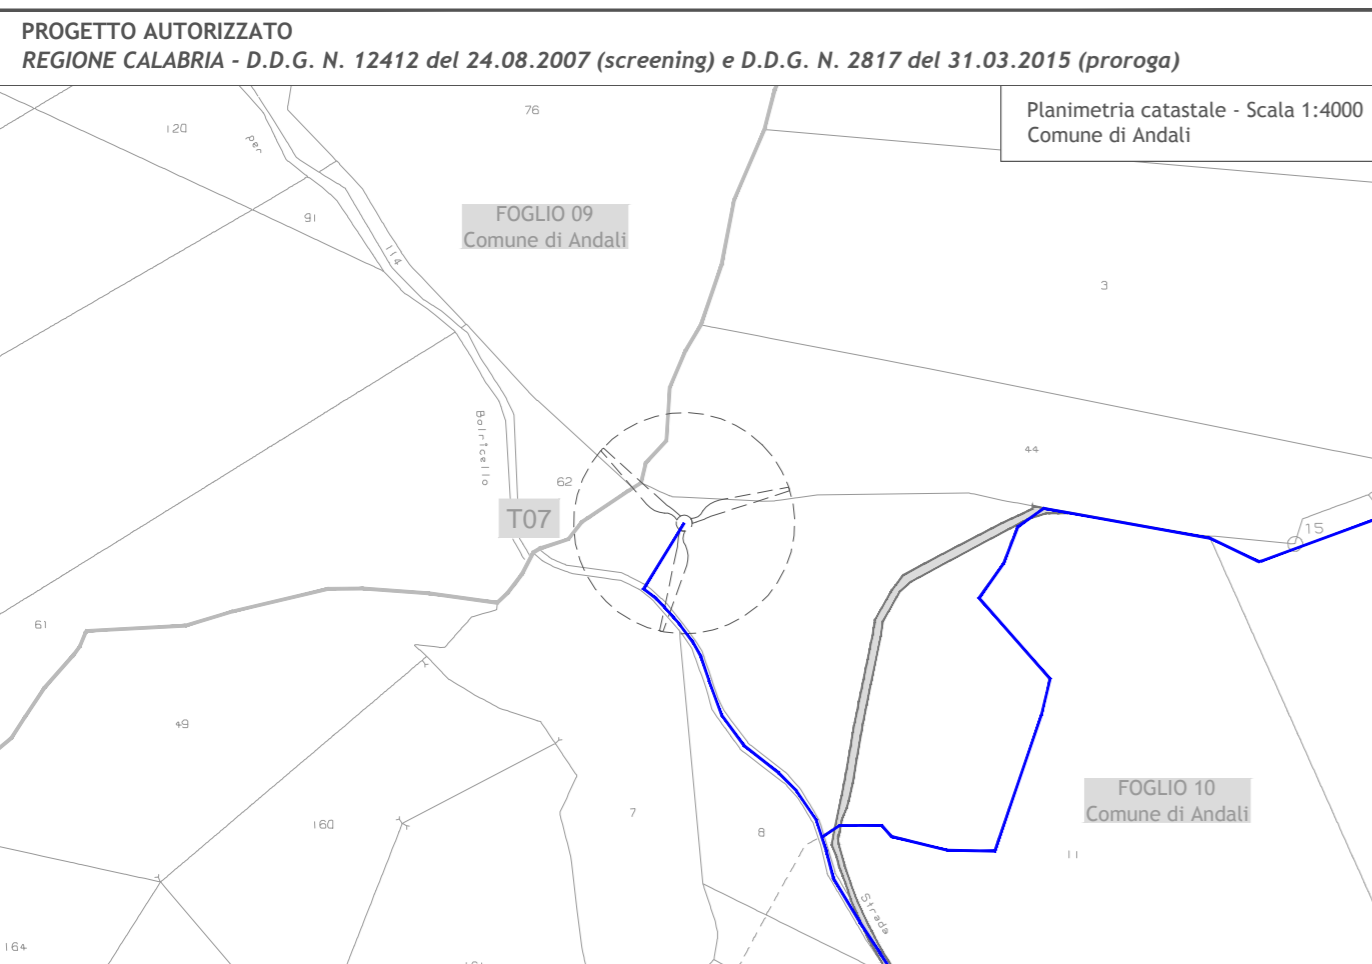

LEGENDA

- Aerogeneratore autorizzato
- Cavidotto MT autorizzato
- Viabilità autorizzata

Potenza aerogeneratore: 2,4 MW
 Altezza HUB: 91 mt
 Diametro: 117 mt
 Altezza massima: 150 mt

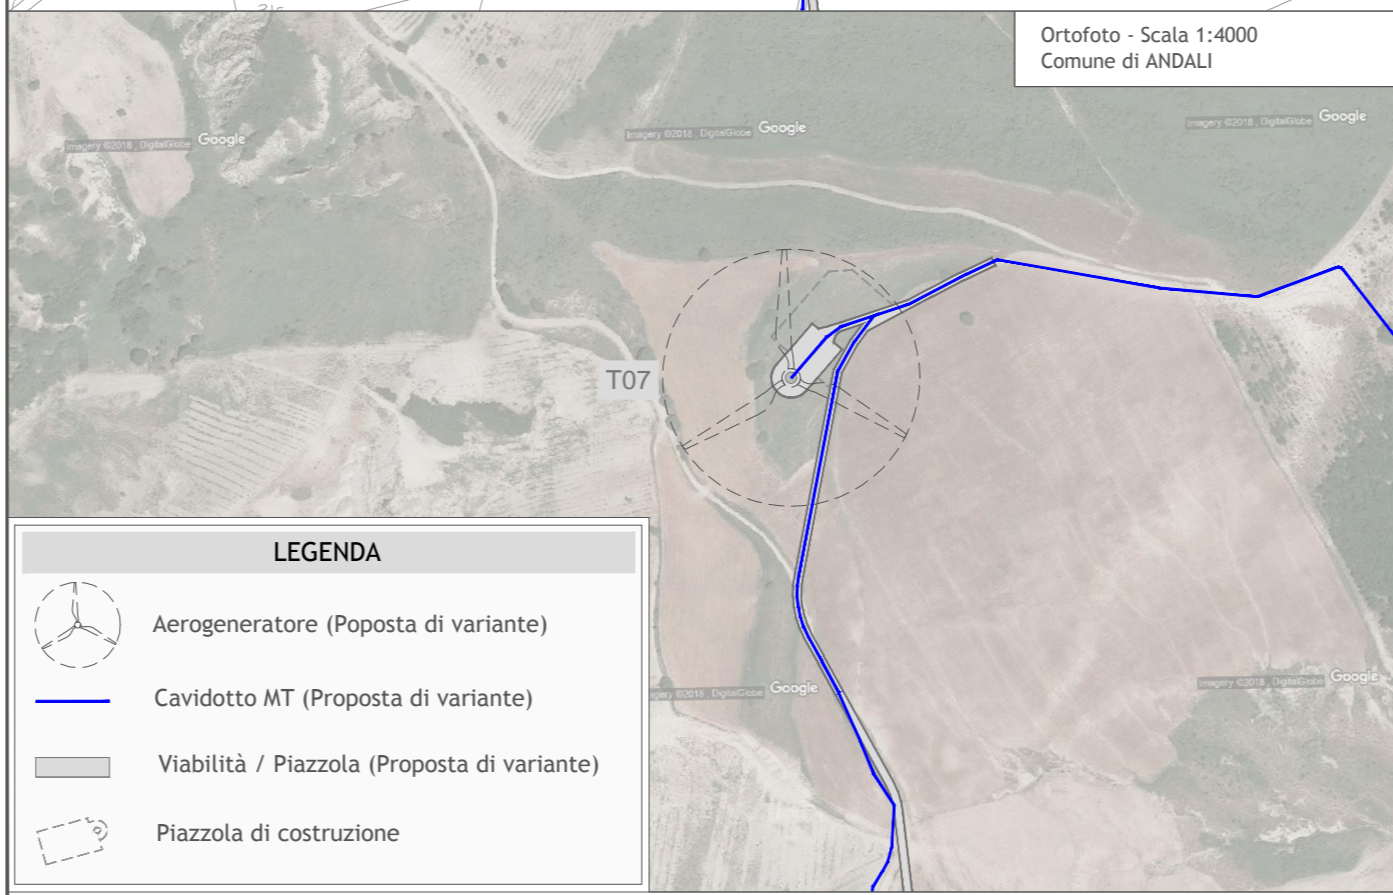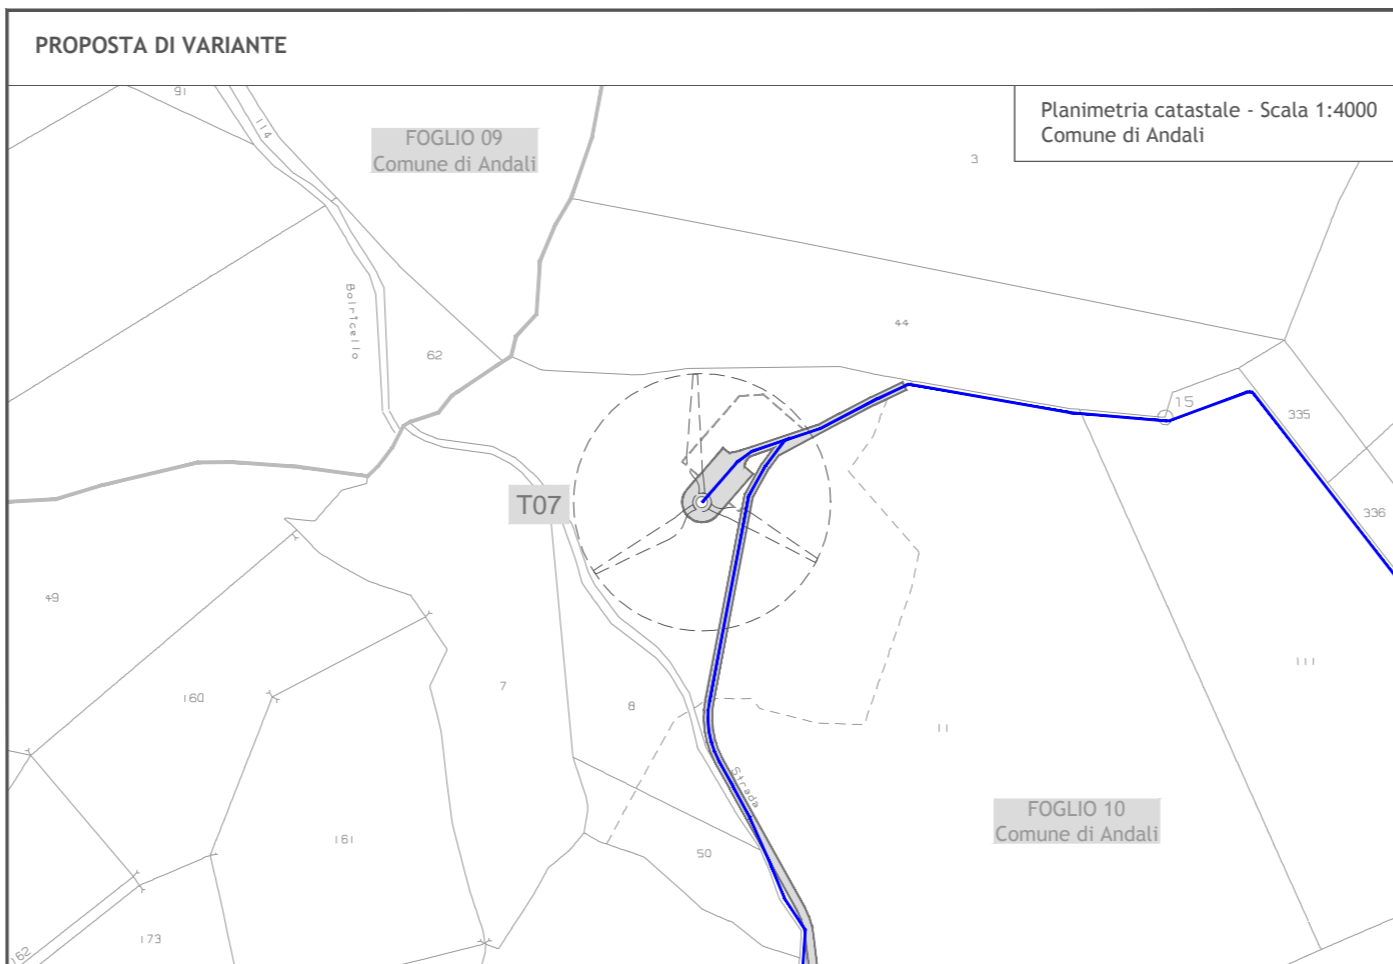

LEGENDA

- Aerogeneratore (Proposta di variante)
- Cavidotto MT (Proposta di variante)
- Viabilità / Piazzola (Proposta di variante)
- Piazzola di costruzione

Potenza aerogeneratore: 3,6 MW
 Altezza HUB: 82 mt
 Diametro: 136 mt
 Altezza massima: 150 mt

DIFFERENZE
 + 1,2 MW
 - 9 mt
 + 19 mt
 0 mt



Regione Calabria
 Comune di Andali - Provincia di Catanzaro

IMPIANTO EOLICO DENOMINATO "ANDALI" UBICATO NEL COMUNE DI ANDALI
 AUTORIZZAZIONE UNICA D.D.G. n° 2885 del 06 aprile 2011 e D.D.G. n° 7776 del 22 maggio 2013

Area di intervento

- TORRI WTG
- VIABILITA' INTERNA
- CAVIDOTTO
- SOTTOSTAZIONE

CONFRONTO SINGOLA TURBINA - T07

| | | |
|--------|----------------|------------------|
| Scala | Formato Stampa | Numero documento |
| 1:4000 | A3+ | |
| | Foglio | Commissa |
| | 1 di 1 | 182301 |
| | | Fase |
| | | D |
| | | Tipo doc. |
| | | D |
| | | Progr. doc. |
| | | 0014 |
| | | Rev. |
| | | 00 |

Committente


**PROPOSTA DI
 VARIANTE NON SOSTANZIALE**

Progettazione

PROGETTO ENERGIA S.R.L.
 Via Serra 9 89031 Arzano Irapino (AV)
 Tel. +39 0829 891313
 www.progettoenergia.biz - info@progettoenergia.biz

SERVIZI DI INGEGNERIA INTEGRATI
 INTEGRATED ENGINEERING SERVICES

Progettista

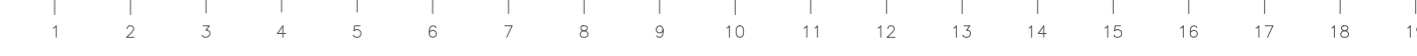

Sul presente elaborato sussiste il DIRITTO di PROPRIETA'. Qualsiasi utilizzo non preventivamente autorizzato sarà perseguito ai sensi della normativa vigente.

| Rev. | Data | Descrizione revisione | Redatto | Controllato | Approvato |
|------|------------|----------------------------|---------|-------------|-------------|
| 00 | 05.04.2018 | EMISSIONE PER APPROVAZIONE | A.C. | G.L.R. | M. LO RUSSO |
| | | | | | |
| | | | | | |
| | | | | | |