


Potenza aerogeneratore: 2,4 MW  
Altezza HUB: 91 mt  
Diametro: 117 mt  
Altezza massima: 150 mt



Potenza aerogeneratore: 3,6 MW  
Altezza HUB: 82 mt  
Diametro: 136 mt  
Altezza massima: 150 mt

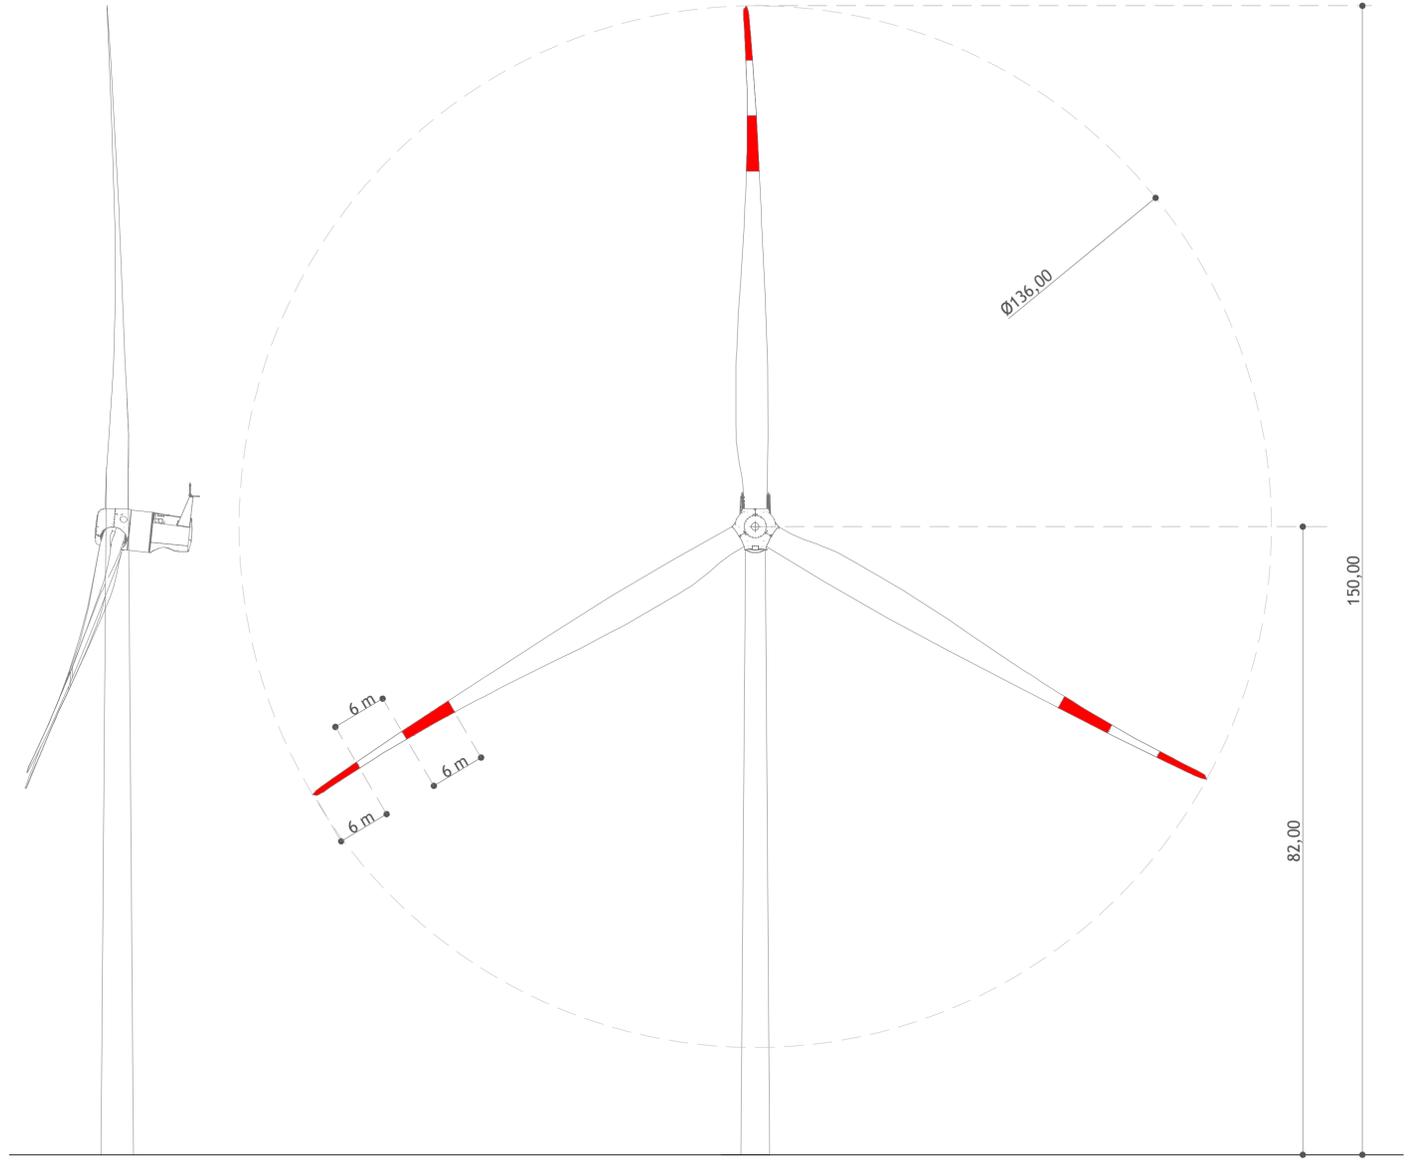

Regione Calabria  
Comune di Andali - Provincia di Catanzaro

IMPIANTO EOLICO DENOMINATO "ANDALI" UBICATO NEL COMUNE DI ANDALI  
AUTORIZZAZIONE UNICA D.D.G. n° 2885 del 06 aprile 2011 e D.D.G. n° 7776 del 22 maggio 2013

Area di intervento

- TORRI WTG
- VIABILITA' INTERNA
- CAVIDOTTO
- SOTTOSTAZIONE

CONFRONTO TORRI

Scala  
1:500

Formato Stampa  
A2+

Numero documento  
Foglio  
1 di 1

Commissa  
1 8 2 3 0 1

Fase  
D

Tipo doc.  
D

Progr. doc.  
0 0 3 1

Rev.  
0 0

Committente



PROPOSTA DI  
VARIANTE NON SOSTANZIALE

Progettazione



Progettista



Sul presente elaborato sussiste il DIRITTO DI PROPRIETA'. Qualsiasi utilizzo non preventivamente autorizzato sarà perseguito ai sensi della normativa vigente.

Rev.	Data	Descrizione revisione	Redatto	Controllato	Approvato
00	05.04.2018	EMISSIONE PER APPROVAZIONE	A.C.	GL.R.	M. LO RUSSO