

INDICAZIONE FABBRICATI

FABBRICATI F01



FABBRICATI F02



FABBRICATI F03




FABBRICATI F04



FABBRICATI F05



FABBRICATI F06

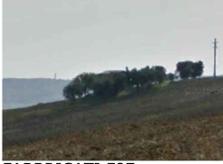

FABBRICATI F07



FABBRICATI F09




FABBRICATI F11



FABBRICATI F13



FABBRICATI F14

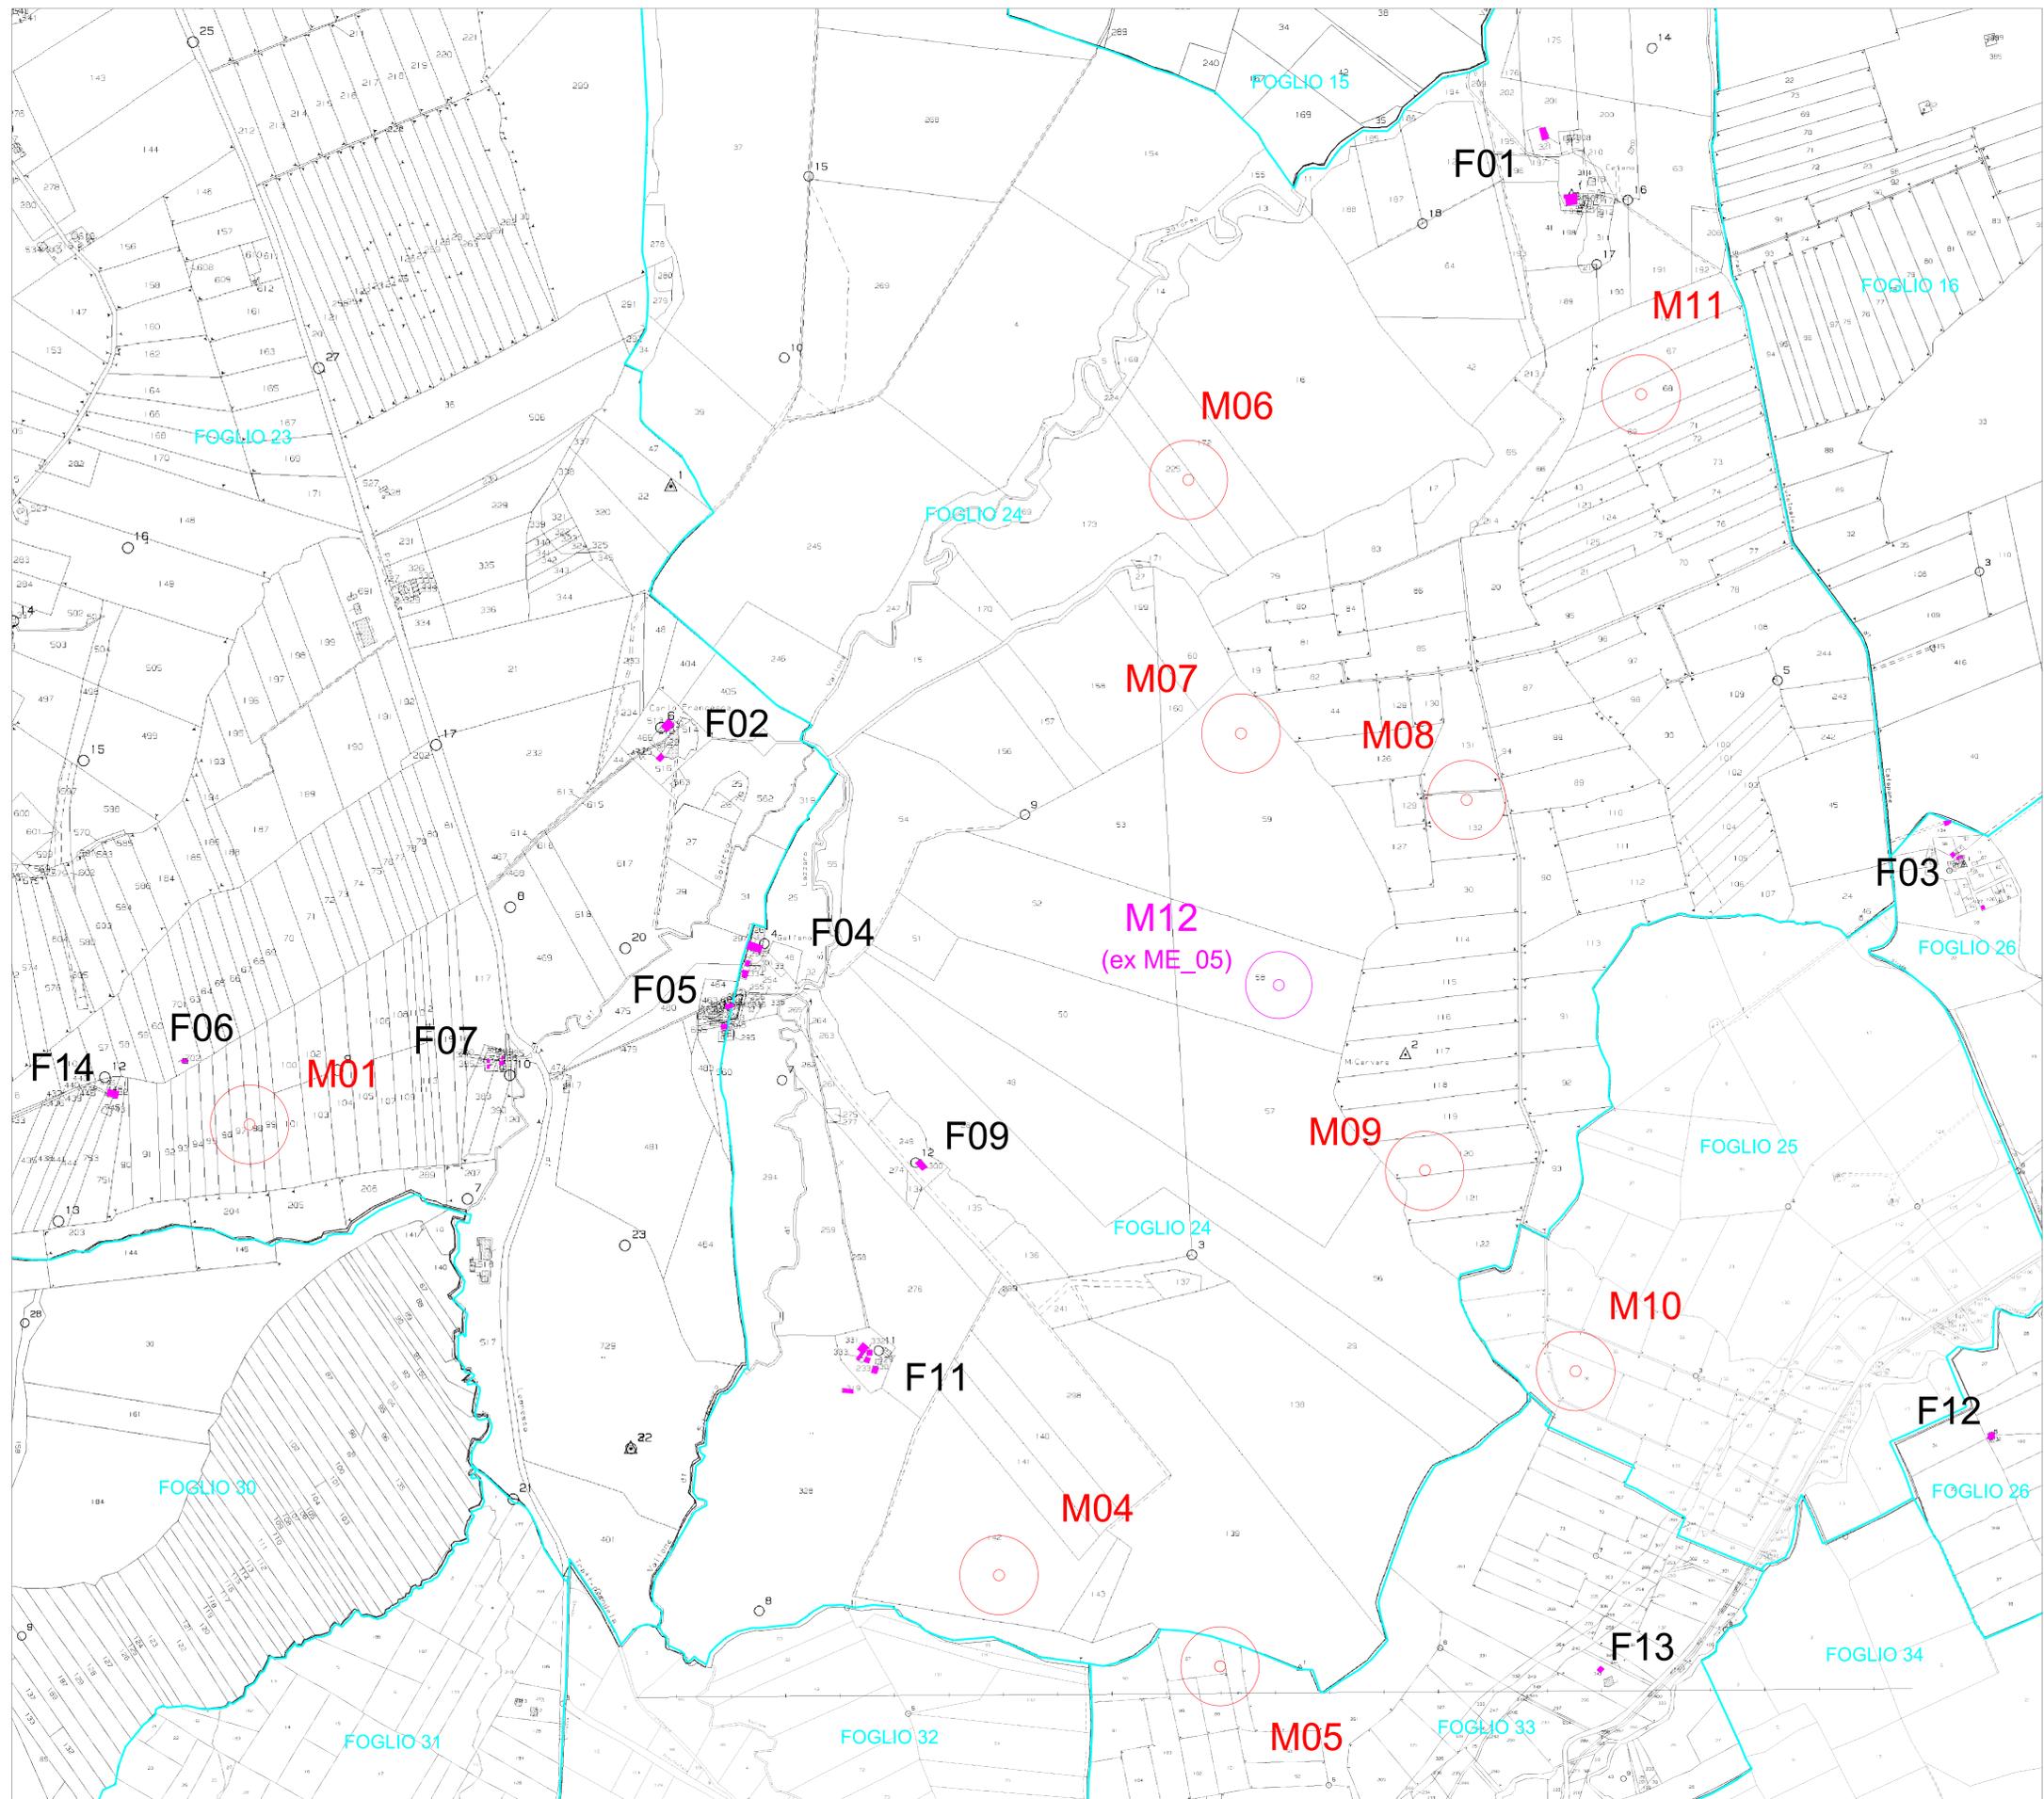

LEGENDA

- Aerogeneratore di progetto in variante D=144mt
- Aerogeneratore M12 di progetto in variante D=122mt
- Recettori esclusi dalle analisi
- limite fogli catastali

FABBRICATO		COMUNE		FOGLIO		P.L.L.A.		CLASSE CATASTALE		ESCLUSO DALLE ANALISI	
F01	MELFI	24	183	sub1 A3 - sub2 D10 - sub3 A2 - sub4 D10				F2		ESCLUSO DALLE ANALISI	IN QUANTO NON SEDE DI RESIDENZA.
F02	MELFI	23	293	sub1 PORZ SI FR - sub2 PORZ DI FR				C2		ESCLUSO DALLE ANALISI	
F03	MELFI	26	127					C6		ESCLUSO DALLE ANALISI	
F04	MELFI	24	297					C2		ESCLUSO DALLE ANALISI	
F05	MELFI	23	548					C2		ESCLUSO DALLE ANALISI	
F06	MELFI	23	702					C2		ESCLUSO DALLE ANALISI	
F07	MELFI	23	385					COSTR NO AB		ESCLUSO DALLE ANALISI	
F09	MELFI	24	30					SEMINATIVO		ESCLUSO DALLE ANALISI	
F11	MELFI	24	331					C6		ESCLUSO DALLE ANALISI	
F12	MELFI	17	132					SEMINATIVO		ESCLUSO DALLE ANALISI	
F13	MELFI	33	2					AREA FAB DM		ESCLUSO DALLE ANALISI	
F14	MELFI	23	752					C6		ESCLUSO DALLE ANALISI	

REGIONE BASILICATA
 PROVINCIA DI POTENZA
 Comune:
 Melfi
 Località "Isca della Ricotta di Sopra - Torre della Cisterna" Monte Cervaro

VARIANTE DEL PROGETTO EOLICO - 10 AEROGENERATORI
 PROGETTO ORIGINARIO A 12 AEROGENERATORI AUTORIZZATO CON DECRETO
 N.23AF.2016/D.09220 DEL 27/10/2016

Titolo elaborato:
INDICAZIONE DEI RECETTORI NON SENSIBILI SU CATASTALE

N. Elaboro: A.16.b.1.3 Scale: 1:4000

Committente
RINNOVABILI MELFI S.r.l

Progettazione
TENPROJECT
 sede legale e operativa
 Via Giuseppe De Simone (BNI) via de' Gespiti 61
 sede operativa
 Loc. "F03" S.S.17 loc. Vaccarella snc c/o Villaggio Don Bosco
 P.IVA 0160980077
 Azienda con sistema gestione qualità Certificato N. 86 190 11813

Legale rappresentante
Alessandra TOSCHI

Progettista
Dot. Ing. Vittorio IACONO

Rev.	Data	Elaborazione	Approvazione	Emissione	DESCRIZIONE
01	02/09/2016	sig.	sig.	sig.	RICHIESTA DI VARIANTE
Nome File sorgente: CE.MELFI.PDV.A.16.b.1.3.dwg Nome file stampa: CE.MELFI.PDV.A.16.b.1.3.pdf Formato di stampa: A3					