PLANIMETRIA DI RAFFRONTO

SCALA 1:2000

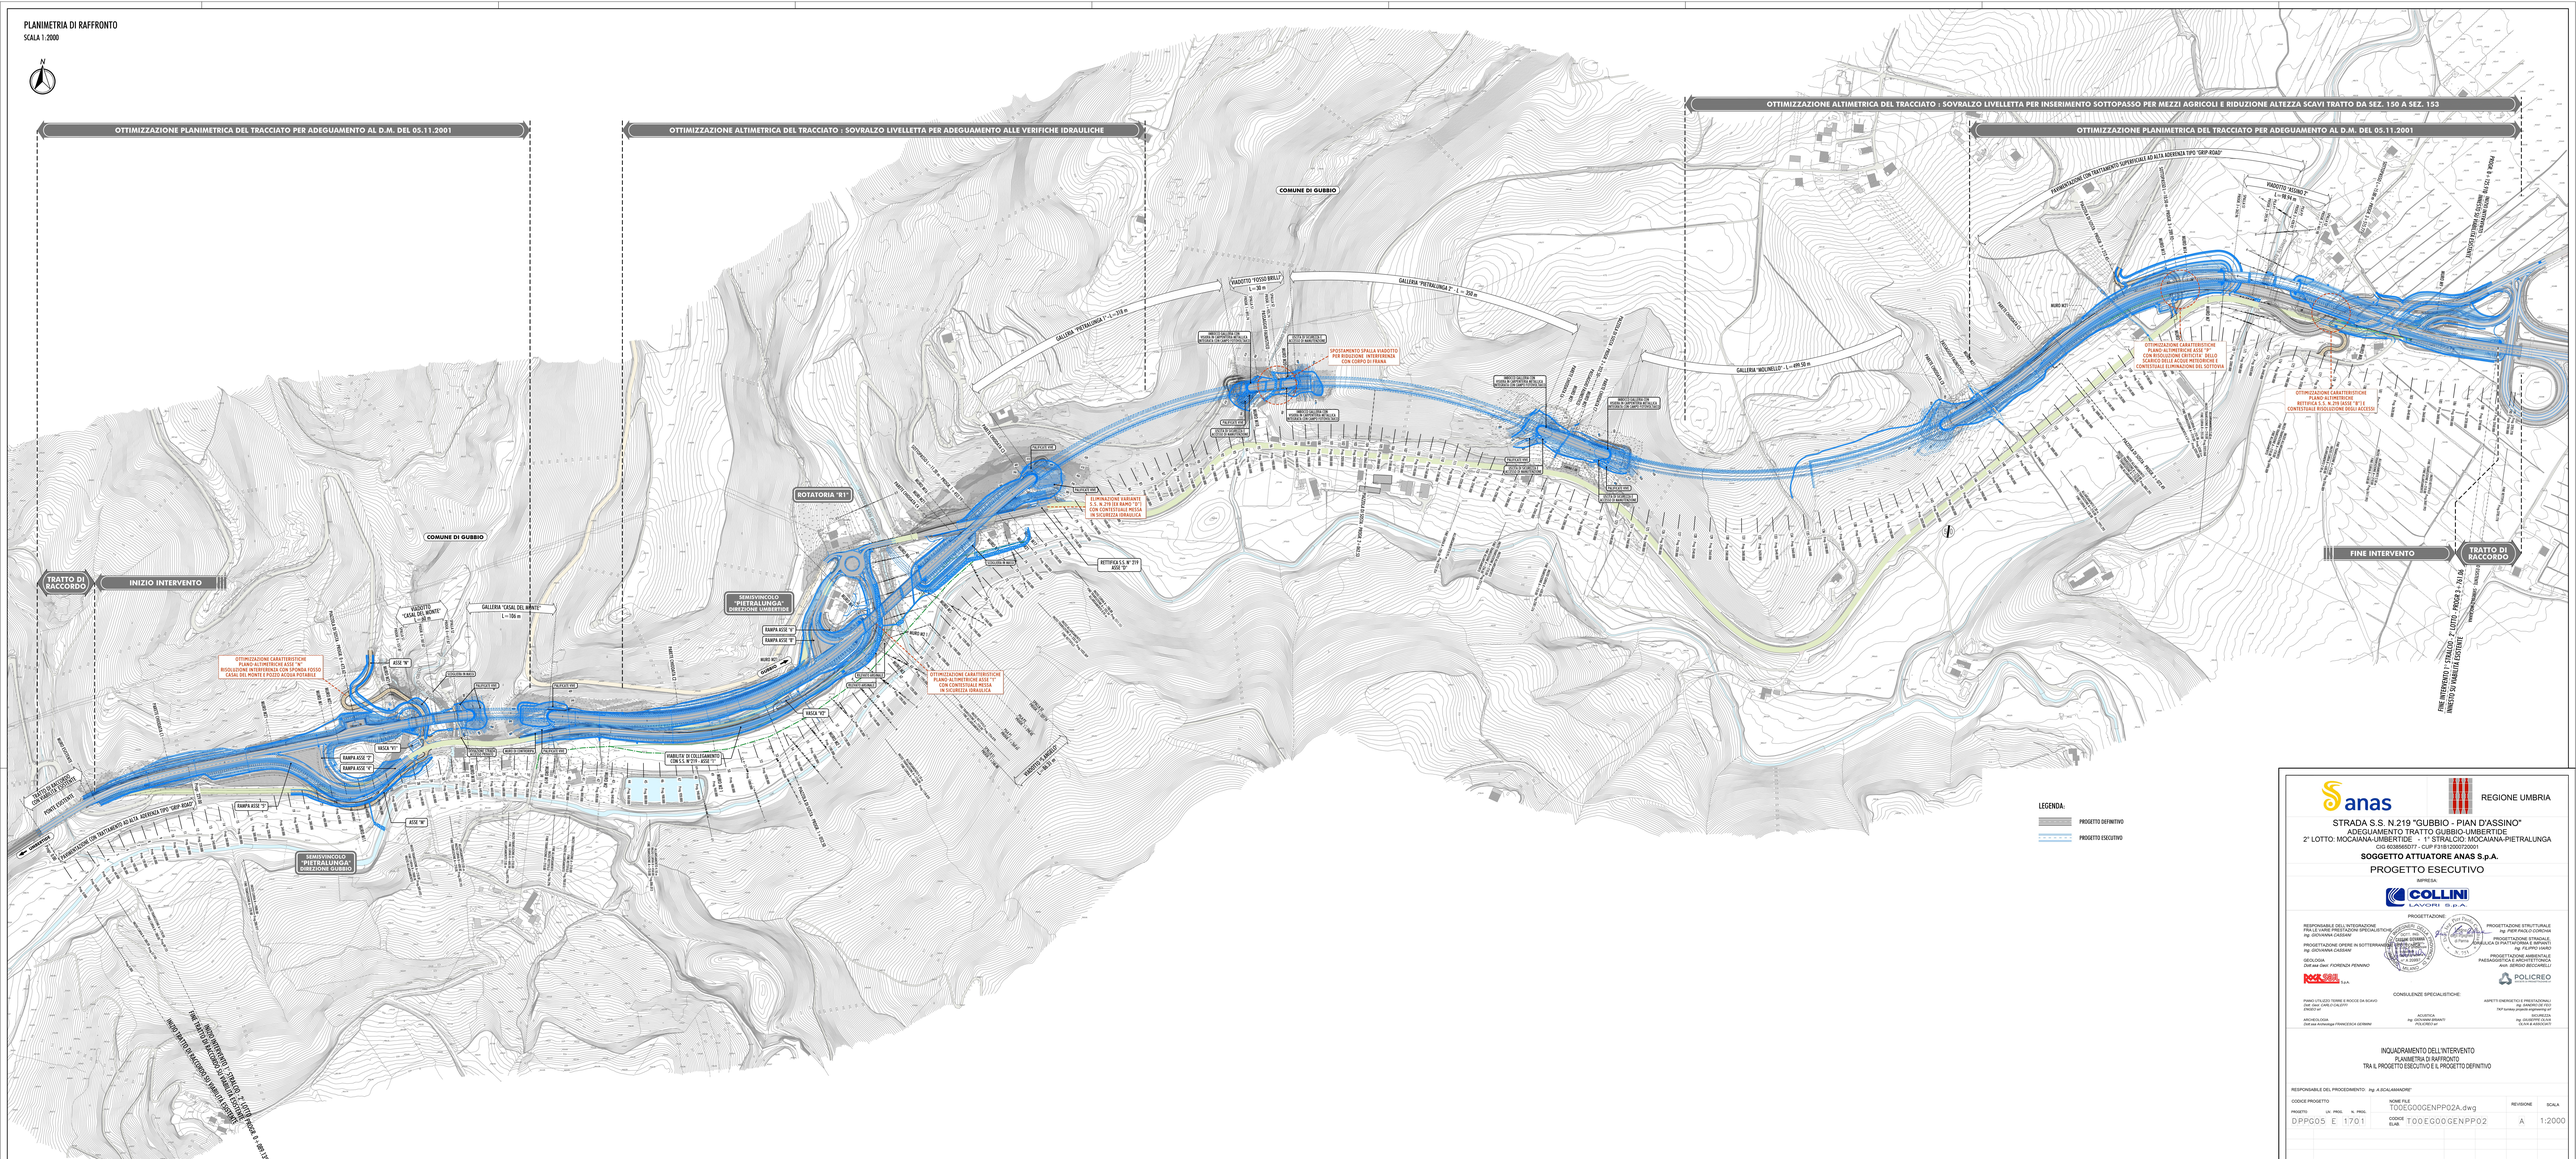

anas

REGIONE UMBRIA

STRADA S.S. N.219 "GUBBIO - PIAN D'ASSINO"
ADEGUAMENTO TRATTO GUBBIO-UMBERTIDE
2° LOTTO: MOCAIANA-UMBERTIDE 1° STRALCIO: MOCAIANA-PIETRALUNGA
CIG 6036565D77 - CUP F31B12000720001

SOGGETTO ATTUATORE ANAS S.p.A.

PROGETTO ESECUTIVO

IMPRESA:

COLLINI LAVORI S.p.A.

PROGETTAZIONE:

RESPONSABILE DELL'INTEGRAZIONE DELLE PRESTAZIONI SPECIALISTICHE:
ing. GIOVANNI CASSANI

PROGETTAZIONE OPERE IN SOTTERRANEO:
ing. GIOVANNA CASSANI

GEOLOGIA:
Dott.ssa Geol. FIORENZA FERRARO

ROCKSOIL S.p.A.

PROGETTAZIONE STRUTTURALE:
ing. PIER PAOLO CORONA

PROGETTAZIONE STRADALE:
ing. LUCA DI PAOLA - ing. ALESSANDRO ROSSI
ing. FILIPPO VIARO

PROGETTAZIONE AMBIENTALE PAESAGGISTICA E NATURALISTICA:
Arch. SERGIO BECCHINELLI

POLICREO consulenze ingegneria

CONSULENZE SPECIALISTICHE:

PIANO UTILIZZO TERRE E ROCCE DA SCAVO:
Dott. Geol. CARLO CALLIOTTI
ENCOS srl

ARCHEOLOGIA:
Dott.ssa Archeologa FRANCESCA GERMINI

ACUSTICA:
ing. GIOVANNI BRANTI
POLICREO srl

ASPETTI ENERGETICI E PRESTAZIONALI:
ing. SANDRO DE FEO
TKP tomlex projects engineering srl

GEOTECNICA:
ing. GIUSEPPE OLIVA
OLIVA & ASSOCIATI

INQUADRAMENTO DELL'INTERVENTO
PLANIMETRIA DI RAFFRONTO
TRA IL PROGETTO ESECUTIVO E IL PROGETTO DEFINITIVO

RESPONSABILE DEL PROCEDIMENTO: ing. A.SCALAMANDRE'

CODICE PROGETTO		NOME FILE		REVISIONE	SCALA
PROGETTO	LIV. PROG. N. PROG.	T00EG00GENPP02A.dwg			
DPPG05 E	1701	CODICE ELAB. T00EG00GENPP02		A	1:2000

REV.	DESCRIZIONE	DATA	REDATTO	VERIFICATO	APPROVATO
A	EMISSIONE	11/12/2017	CANALI	VIARO	CASSANI