


PLANIMETRIA GENERALE - PROGETTO DEFINITIVO


SCALA 1:5.000

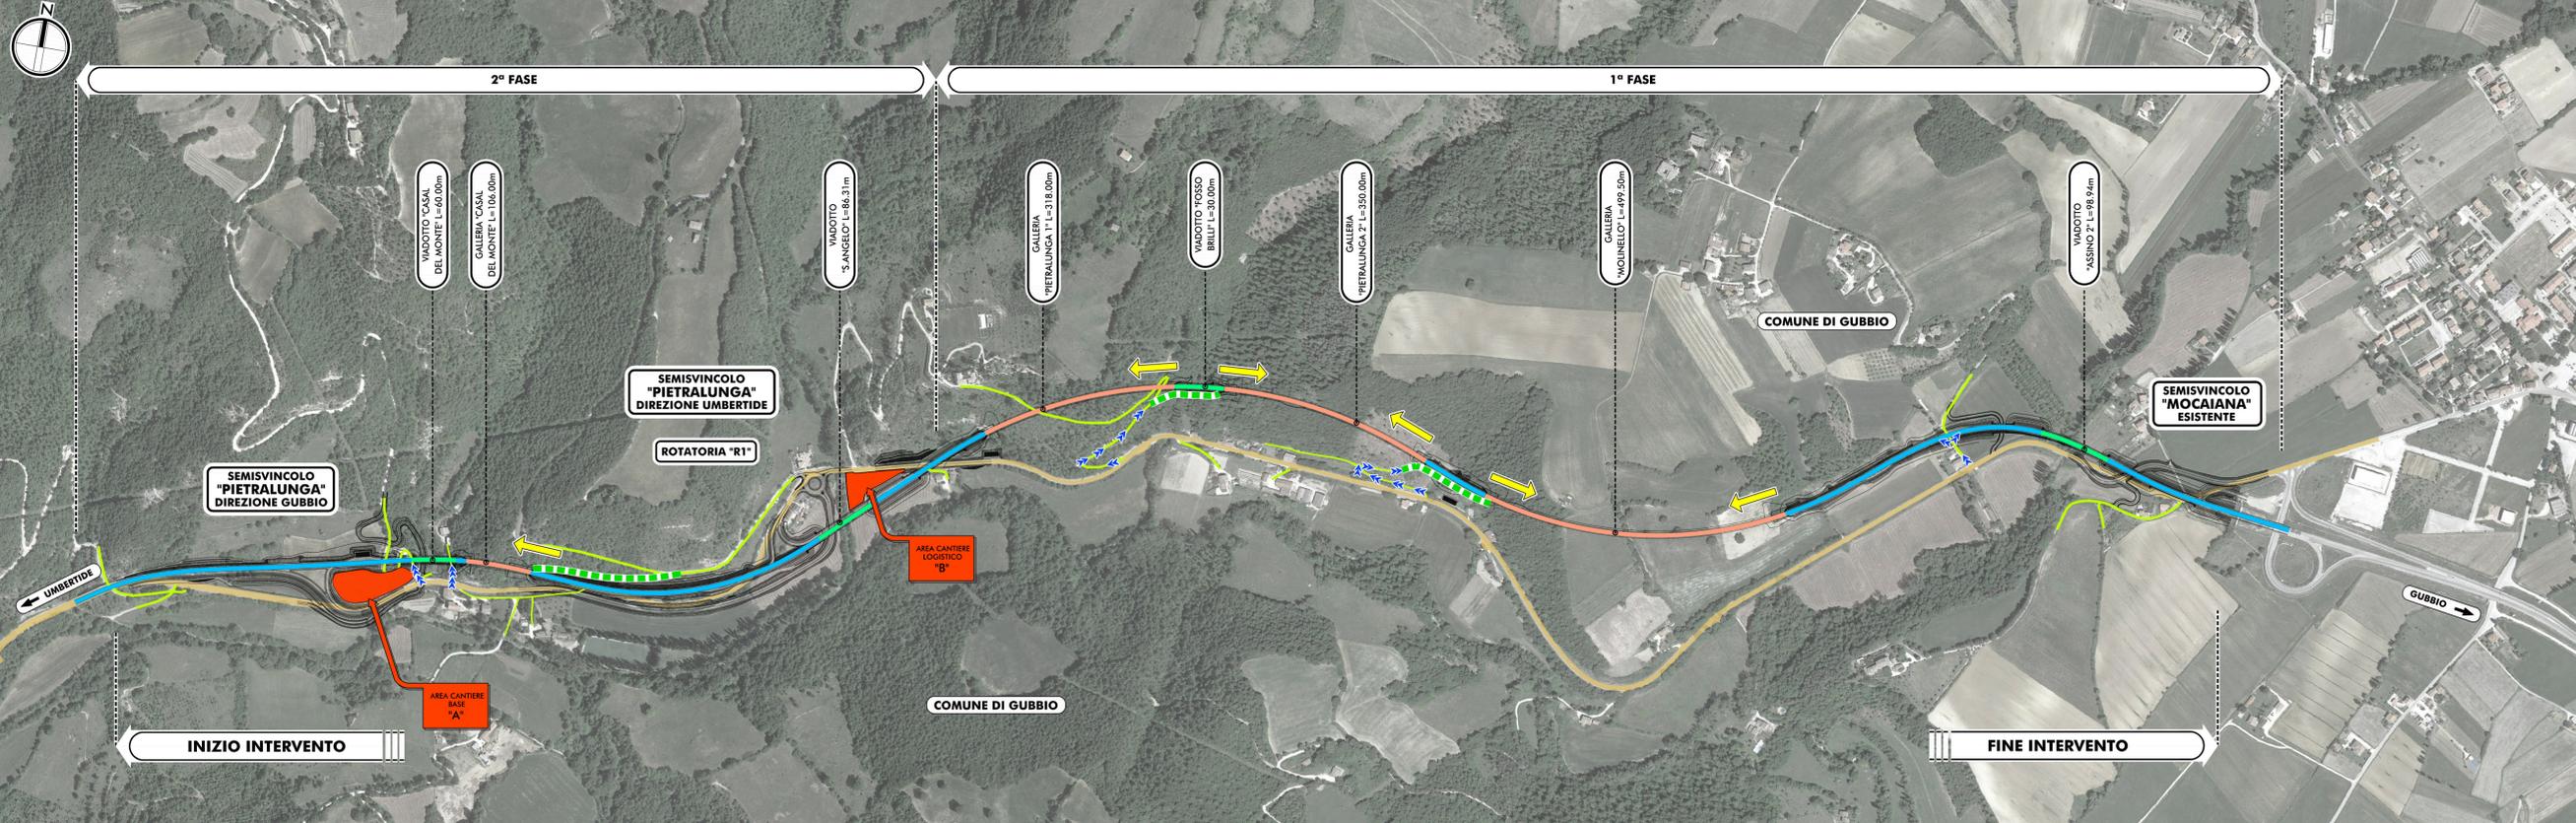

- LEGENDA**
- VIABILITA' ESISTENTE (SS219 E SP207) UTILIZZATA DAI MEZZI OPERATIVI
 - VIABILITA' SECONDARIA ESISTENTE UTILIZZATA DAI MEZZI OPERATIVI
 - TRACCIATO DI PROGETTO - RILEVATO O TRINCEA
 - TRACCIATO DI PROGETTO - GALLERIA
 - TRACCIATO DI PROGETTO - VIADOTTO
-
- AREE DI CANTIERE (BASE E LOGISTICO) INDIVIDUATE NEL PD E CONFERMATE NEL PE
QUALI AREE OPERATIVE PER LO STOCCAGGIO TEMPORANEO DI MATERIALI
 - AREA DESTINATA A CAMPO BASE INDIVIDUATA NEL PE
 - AREE OPERATIVE (CARATTERIZZAZIONE INERTI E DEPOSITO TEMPORANEO MATERIALI DA COSTRUZIONE) INDIVIDUATE NEL PE
-
- ACCESSI DALLE VIABILITA' ESISTENTI AL FRONTE LAVORI, OVVERO ALLE AREE DI CANTIERE
 - - - PISTA DI CANTIERE PER LA REALIZZAZIONE DELLE OPERE E LA MOVIMENTAZIONE DEL MATERIALE DI SCAVO DELLE GALLERIE INDIVIDUATA NEL PD
 - - - PISTA DI CANTIERE PER LA REALIZZAZIONE DELLE OPERE E LA MOVIMENTAZIONE DEL MATERIALE DI SCAVO DELLE GALLERIE INDIVIDUATA NEL PE
 - FRONTE AVANZAMENTO SCAVO GALLERIE

PLANIMETRIA GENERALE - PROGETTO ESECUTIVO

SCALA 1:5.000

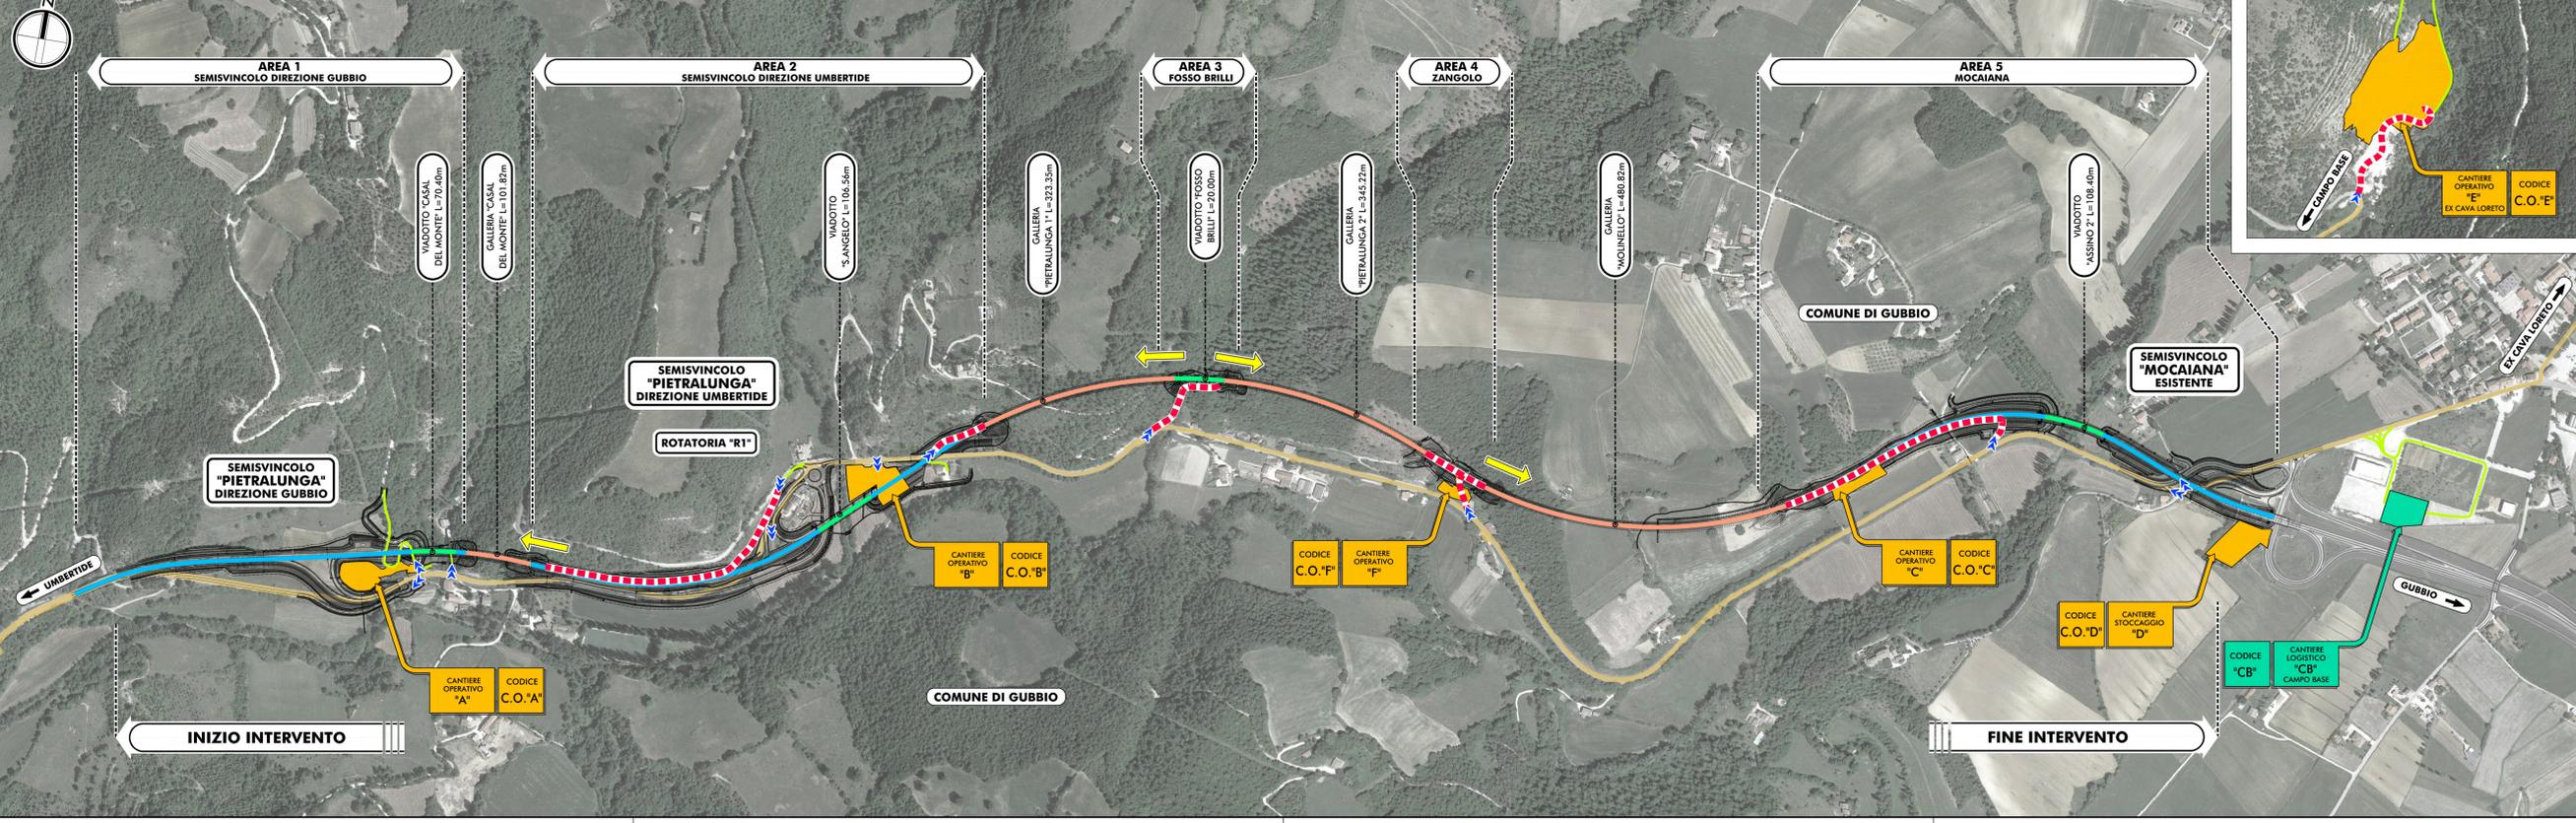

anas

REGIONE UMBRIA

STRADA S.S. N.219 "GUBBIO - PIAN D'ASSINO"
ADEGUAMENTO TRATTO GUBBIO-UMBERTIDE
2° LOTTO: MOCAIANA-UMBERTIDE - 1° STRALCIO: MOCAIANA-PIETRALUNGA
 CIG 6038565D77 - CUP F31B1200720001

SOGETTO ATTUATORE ANAS S.p.A.
PROGETTO ESECUTIVO

IMPRESA:
COLLINI
 LAVORI S.p.A.

PROGETTAZIONE:
 RESPONSABILE DELL'INTEGRAZIONE
 FRA LE VARIE PRESTAZIONI SPECIALISTICHE
 Ing. GIOVANNA CASSANI
 PROGETTAZIONE OPERE IN SOTTERRANEO
 Ing. GIOVANNA CASSANI
 GEOLOGIA
 Dott.ssa Geol. FIORENZA PENNINGO
 PIANO UTILIZZO TERRE E ROCCE DA SCAVO
 Dott. Geol. CARLO CALEFFI
 INGEGNERE
 ARCHEOLOGIA
 Dott.ssa Archeologa FRANCESCA GERMINI

PROGETTAZIONE STRUTTURALE
 DOTT. ING. PIER PAOLO CORCHIA
 ING. PIER PAOLO CORCHIA
 PROGETTAZIONE STRADALE,
 IDRAULICA DI PIATTAFORMA E IMPIANTI
 Ing. FILIPPO VIARD
 PROGETTAZIONE AMBIENTALE
 PAESAGGISTICA E ARCHITETTUNICA
 Arch. SERGIO BECCARELLI

CONSULENZE SPECIALISTICHE:
 ASPETTI ENERGETICI E PRESTAZIONALI
 Ing. SANDRO DE FEO
 INGEGNERE
 TPK turnkey projects engineering srl
 SICUREZZA
 Ing. GIUSEPPE OLIVA
 OLIVA & ASSOCIATI

INQUADRAMENTO DELL'INTERVENTO
 CARTA CON RAPPRESENTAZIONE DELLA CONFIGURAZIONE DEL PROCESSO DI CANTIERIZZAZIONE:
 PROGETTO ESECUTIVO E PROGETTO DEFINITIVO

RESPONSABILE DEL PROCEDIMENTO: Ing. A.SCALAMANDRE'

CODICE PROGETTO	NOME FILE	REVISIONE	SCALA
DPGG05 E 1701	T00EG00GENPP04A.dwg	A	1:5.000
PROGETTO	LM. PROG. N. PROG.	CODICE ELAB.	
	T00EG00GENPP04		

A	EMISSIONE	11/12/2017	GHIRETTI	CORCHIA	CASSANI
REV.	DESCRIZIONE	DATA	REDATTO	VERIFICATO	APPROVATO