RAFFINERIA AGIP DI PORTO MARGHERA - VE-		TRIVELSONDA s.n.c.		piano di caratterizzazione ambientale	
N°sond: PZ 56	F sondaggio	Temperatura amb.	Impianto di perforazione	Data inizio 09/09/04	Data fine 09/09/04
Area di ubicazione		Meteo	Finalità del sondaggio PIEZOMETRO	Metodo di perforazione Carotaggio continuo	

Profondità da	Profondità a	Descrizione stratigrafica	recupero campione %	campione indisturbato m	posa piezometro m	rivestimento m	Numero cambione m	prelevato da a m	Vials	Prof.
0.0	0.8	Limo grigio-marrone	100		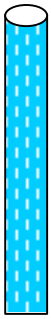	0-5 m microfessurato	C01	0-0,8	01-02	0.80
0.8	1.8	Fango rossastro					C02	0,8-1,8	03-04	1.50
1.8	3.4	Limo argilloso con livelli algali					C03	1,8-3,7	05-06	3.10
3.4	4.0	argilla					C04	3,7-4	07-08	3.90

RAFFINERIA AGIP DI PORTO MARGHERA - VE-		TSTRIVELSONDA s.n.c.		piano di caratterizza ambientale	
N°sond:	F sondaggio	Temperatura amb.	Impianto di perforazione	Data inizio	Dat
PZ 57	160		FS 250	26/07/04	26/
Area di ubicazione		Meteo	Finalità del sondaggio	Metodo di perforazior	
ISOLA			PIEZOMETRO	Carotaggio continuo	

Profondità da	Profondità a	Descrizione stratigrafica	recupero campione %	campione indisturbato m	posa piezometro m	rivestimento m	Numero cambione m	prelevato da a m	Vials
0.0	0.8	Terreno superficiale di riporto a granulometria varie	100	non prelevato	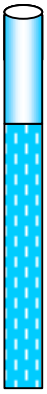	0-0,30 m cieco	C01	0-0,8	01-02
0.8	1.3	Terra rossa					C02	0,8-1,30	03-04
1.3	2.4	Fanghi limoso argillosi color grigio bruno				0,30-5,30 m microfessurato	C03	1,30-2,40	05-06
2.4	3.7	Fanghi rossi					C04	2,40-3,70	07-08
3.7	4.0	Limo argilloso sabbioso di color nero					C05	3,70-5,50	09-10
4.0	5.5	Limo argilloso di color grigio bruno con presenza di barena					C06	5,50-6	11-12
5.5	6.0	Caranto							

azione

a fine

07/04

ne

Prof.
0.50
1.50
2.50
3.50
4.50
5.70