RAFFINERIA AGIP DI PORTO MARGHERA - VE-		TSTRIVELSONDA s.n.c.		piano di caratterizzazione ambientale	
N°sond: PZ 64	F sondaggio	Temperatura amb.	Impianto di perforazione	Data inizio 09/08/04	Data fine 09/08/04
Area di ubicazione ISOLA		Meteo	Finalità del sondaggio PIEZOMETRO	Metodo di perforazione Carotaggio continuo	

Profondità da	Profondità a	Descrizione stratigrafica	recupero campione %	campione indisturbato m	posa piezometro m	rivestimento m	Numero cambione	prelevato da a m	Vials	Prof.
0.0	1.4	Terreno di copertura sabbioso			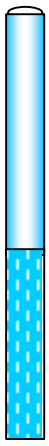		C01	0-1,4	01-02	1.2
1.4	3.0	Limo argilloso di color grigio				0-7 m cieco	C02	1,4-2,0	03-04	1.5
3.0	3.8	Barena					C03	2-3	05-06	2.5
3.8	4.8	Caranto					C04	3-3,8	07-08	3.5
4.8	7.5	Sabbia fine limosa con venature color ocra				7-12 m microfessurato	C05	3,8-4,8	09-10	4.3
7.5	13.0	Sabbia grigia sciolta					C06	4,8-6	11-12	5.5
13.0	15.0	Intercalazioni limoso-sabbiose					C07	8-9	12-13	8.5
							C08	13-14	15-16	13.5