

COMMESSA: FWEnvl n. 1-BH-0220
INDAGINI AMBIENTALI ED INTERVENTI DI BONIFICA SU PUNTI VENDITA E DEPOSITI
ENI S.p.A. Divisione Refining & Marketing



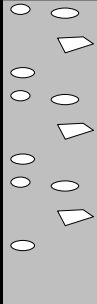
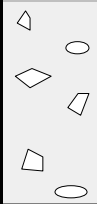

Luogo: Raffineria ENI - Marghera (VE) **Punto vendita** **Deposito**

Tipo attività: INDAGINE DIRETTA IDROGEOLOGICA E CAMPIONAMENTI **Tipo intervento:** ESECUZIONE SONDAGGI SUPERFICIALI A CAROTAGGIO CONTINUO

Ditta operatrice: INTERGEO Perforazioni S.r.l. **Direzione di cantiere:** Dr. Geol. C. LEONCINI (FWEnvl) **Codice :** RF_VE **Data:** 13-Sep-04

FOSTER WHEELER
 ENVIRONMENTAL DIVISION

Oggetto: Log stratigrafico **Sondaggio:** S 252

Φ	Profondità progressiva	Profondità parziale	% carot.	Litologie	Descrizione del terreno	COV				Profondità falda
						da	a	p.p.m.	Campione sigla	
mm	m	m				m	m			m
127	0.0	0.5			Riporto costituito da ghiaia in matrice sabbiosa					
	0.5	0.7			Limo debolmente sabbioso nocciola compatto	0.5	1.2		S252-C1 V1 - V2	
	1.2	2.0			Argilla limosa grigio nocciola poco compatta					
	2.0	2.6			Sabbia media fine grigio nera	2.2	2.6		V3 - V4 S252-C2	
	2.6	3.6			Argilla grigia nera torbosa	2.6	3.6		S252-C3	
	3.6					3.4			V5 - V6	