RAFFINERIA AGIP DI PORTO MARGHERA - VE-		TSTRIVELSONDA s.n.c.		piano di caratterizzazione ambientale	
N°sond: PZ 82	F sondaggio	Temperatura amb.	Impianto di perforazione	Data inizio 31/08/04	Data fine 31/08/04
Area di ubicazione		Meteo	Finalità del sondaggio PIEZOMETRO	Metodo di perforazione Carotaggio continuo	

Profondità da	Profondità a	Descrizione stratigrafica	recupero campione %	campione indisturbato m	posa piezometro m	rivestimento m	Numero cambione m	prelevato da a m	Vials	Prof.
0.0	0.8	Non campionato causa prescavo	100		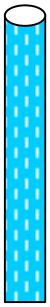	0-5 m microfessurato	C01	0,8-2	01-02	1.40
0.8	2.0	Ghiaia grossa					C02	2-3	03-04	2.50
2.0	3.0	Limo torboso					C03	3-3,5	05-06	3.50
3.0	3.5	Limo argilloso azzurro					C04	3,5-5	07-08	4.50
3.5	5.0	Caranto								