


RAFFINERIA AGIP DI PORTO MARGHERA - VE-		TS TRIVELSONDA s.n.c.		<i>piano di caratterizzazione ambientale</i>	
N° sond: PZ 72	F sondaggio	Temperatura amb.	Impianto di perforazione	Data inizio 09/08/04	Data fine 09/08/04
Area di ubicazione		Meteo	Finalità del sondaggio PIEZOMETRO	Metodo di perforazione Carotaggio continuo	

Indicazione	Profondità		Descrizione stratigrafica	recupero campione	campione indisturbato	posa piezometro	rivestimento	Numero cambione	prelevato da a	Vials	Prof.		
	cm	da		a								%	m
	0.0	2.1	Terreno sabbioso limoso con ghiaia e parte consistente di resti fossili	100				C01	0-1	01-02	0.5		
	2.1	3.0	Limo sabbioso di color grigio con lenti sottili nerastre						0-7 m cieco	C02	1-2,1	03-04	1.5
	3.0	3.7	Argilla limosa							C03	2,1-3	05-06	2.5
	3.7	4.5	Torba e sabbia con frustuli vegetali						7-10 m microfessurato	C04	3-3,7	01-08	3.5
	4.5	7.7	Livello sabbioso limoso di color marrone grigio scuro di resti angali							C05	3,7-4,5	09-10	4.5
	7.7	10.0	Sabbia grigia sciolta						10-12 m cieco	C06	4,5-6	11-12	5
	10.0	13.0	Intercalazione limoso sabbiose con letto più argilloso							C07	8-9	12-13	8.5
										C08	10-11	13-14	10.5

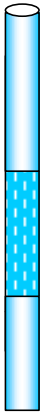