


ALLEGATO 6

Planimetria ubicazione piezometri e pozzi della discarica

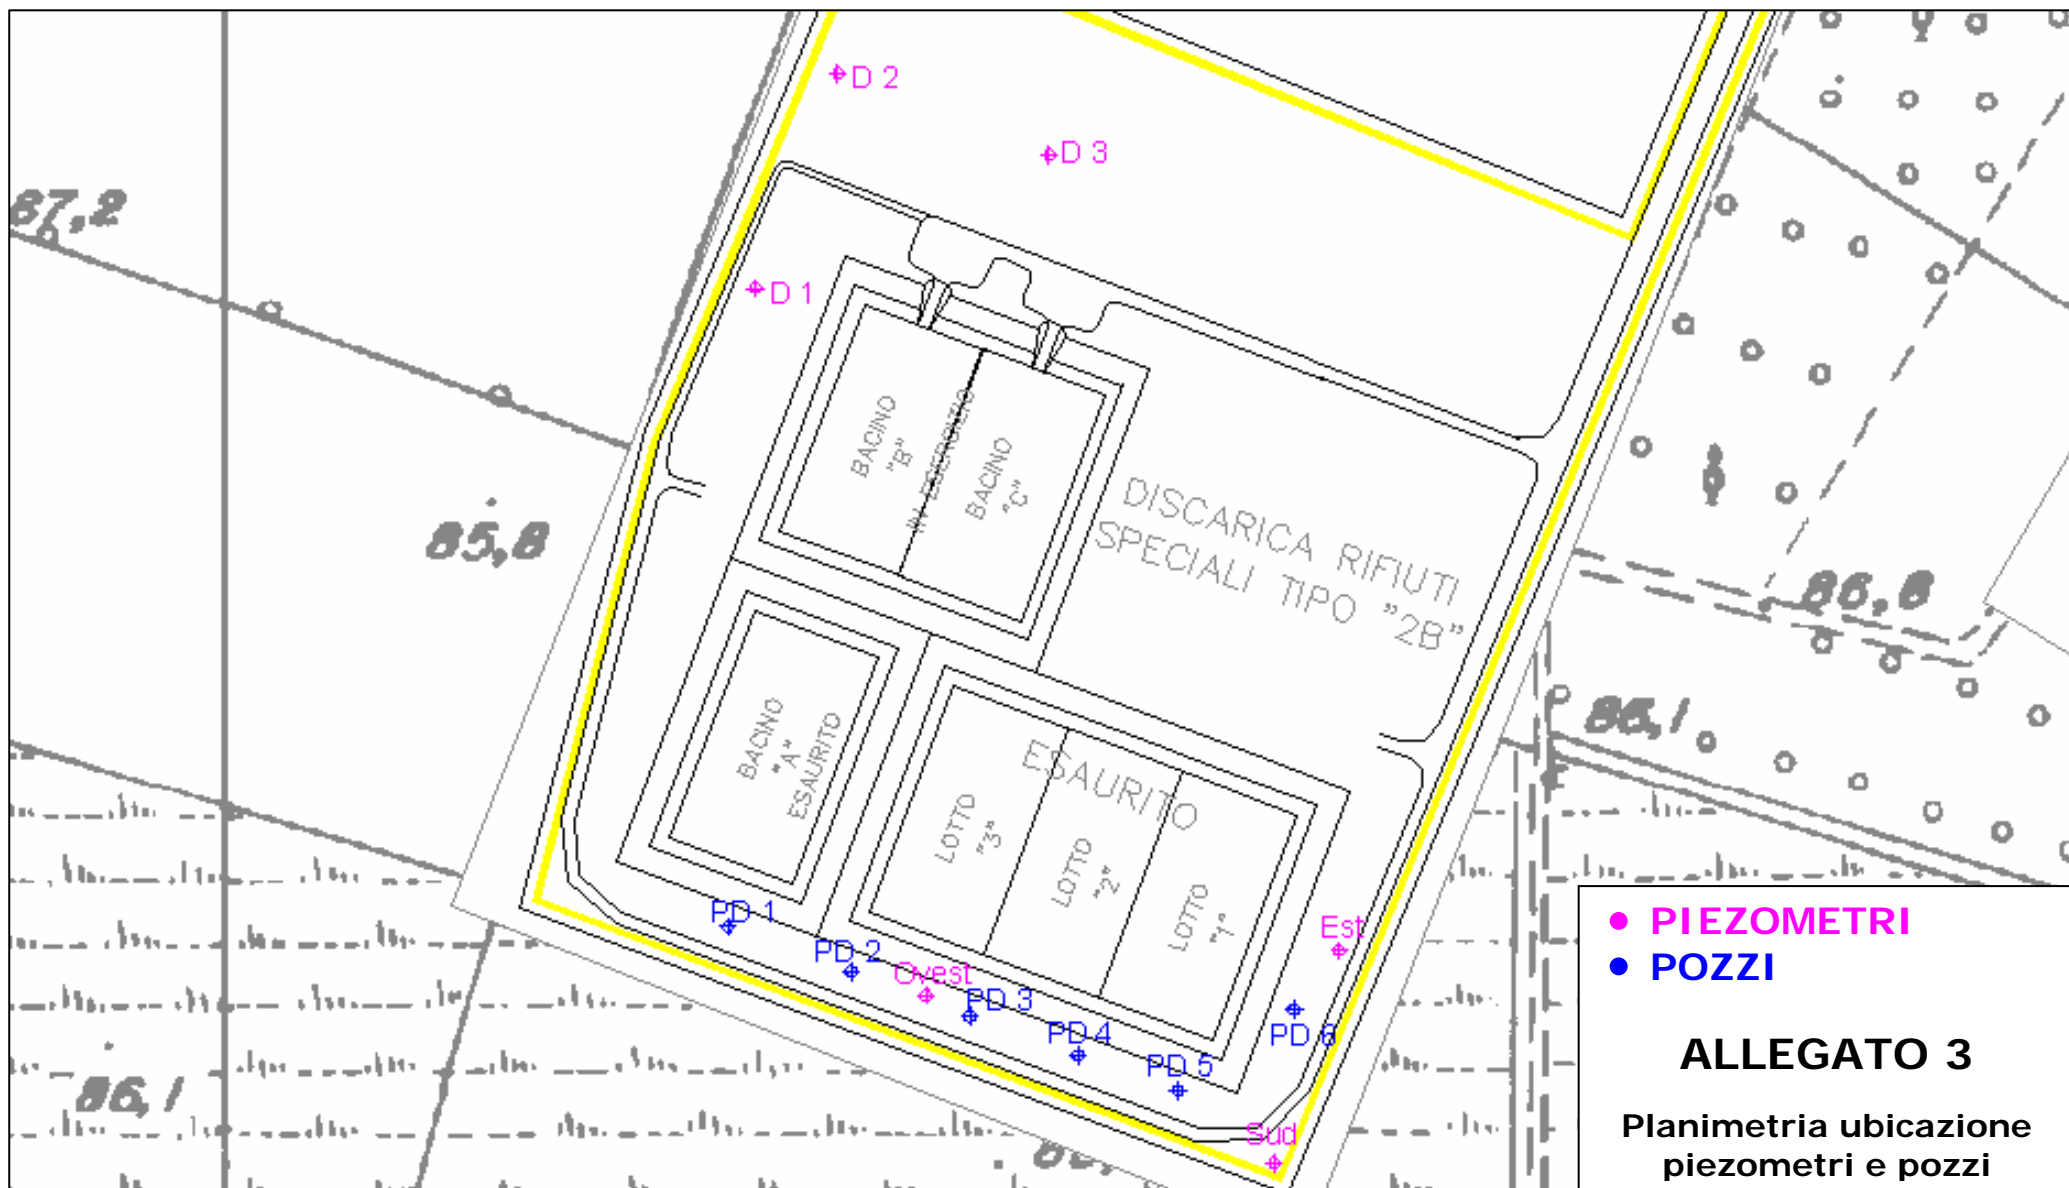

Pozzo/piezometro	Quota Bocca Pozzo	Profondità	Quota filtro superiore	Quota filtro inferiore	Coordinate Gauss Boaga	
	m s.l.m.		m	m	m	X
EST	86,46	20	1	20	1489435,5238	4993523,9824
SUD	86,68	20	1	20	1489410,1316	4993441,2068
OVEST	86,74	20	1	20	1489274,5043	4993506,5475
D1	87,01	15	1	15	1489208,0849	4993782,0840
D2	86,88	15	1	15	1489240,0619	4993866,0567
D3	87,07	15	1	15	1489322,3068	4993834,3101
PD1	87,36	20,5	3,5	19,4	1489197,2872	4993533,3767
PD2	87,41	20	3,5	17,5	1489245,3658	4993515,9065
PD3	87,5	20	3,5	17,5	1489291,5712	4993498,4363
PD4	87,73	19	4	17,5	1489333,8178	4993483,2185
PD5	87,83	20,5	4	19,5	1489372,7386	4993469,4919
PD6	87,32	20,5	4	19,5	1489418,0406	4993501,1047

Caratteristiche costruttive dei pozzi e dei piezometri di controllo della discarica