


**CENTRALE TOR DI VALLE  
INDIVIDUAZIONE SERBATOI  
DI STOCCAGGIO COMBUSTIBILI E  
CHIMICI - B22.k**


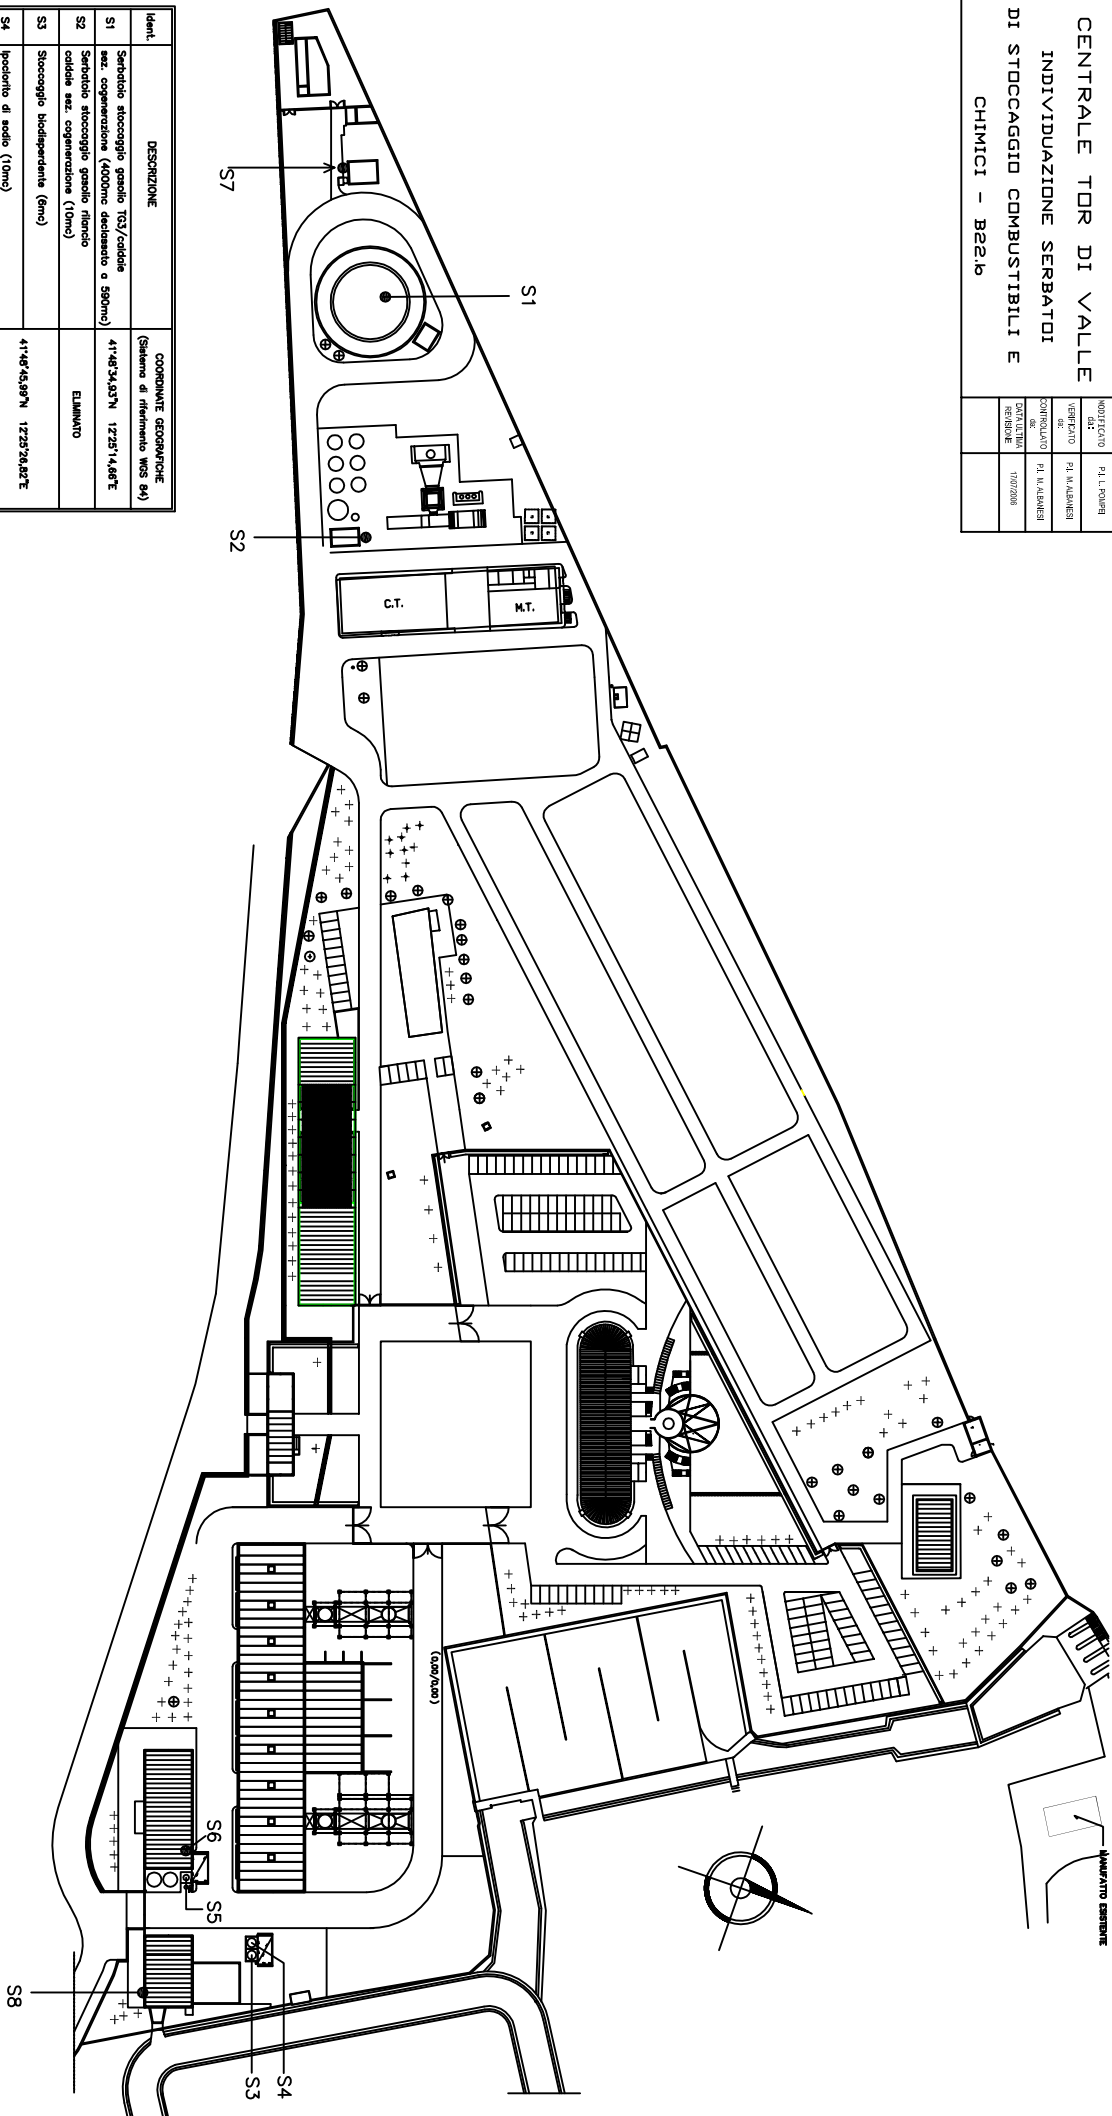

Ident.	DESCRIZIONE	COORDINATE GEOGRAFICHE (Sistema di riferimento WGS 84)
S2	Serbatoio stoccaggio gasolio rinfacio coldate sez. cogenerazione (10mc)	ELIMINATO
S3	Stoccaggio biodependente (6mc)	41°48'45,99"N 12°29'26,82"E
S4	Ipoclorito di sodio (10mc)	41°48'45,99"N 12°29'26,82"E
S5	Acido cloridrico impuro	
S5	acqua-detergi/neutralizzazione reflui (6mc)	41°48'45,37"N 12°29'27,50"E
S6	Soda caustica impuro	
S6	acqua-detergi/neutralizzazione reflui (6mc)	41°48'33,81"N 12°29'13,83"E
S7	Serbatoio gasolio per motore pompa antiriduzione CHP (0,5mc)	41°48'33,81"N 12°29'13,83"E
S8	Serbatoio gasolio per motore pompa antiriduzione COGT (1 mc)	41°48'46,01"N 12°29'26,84"E