



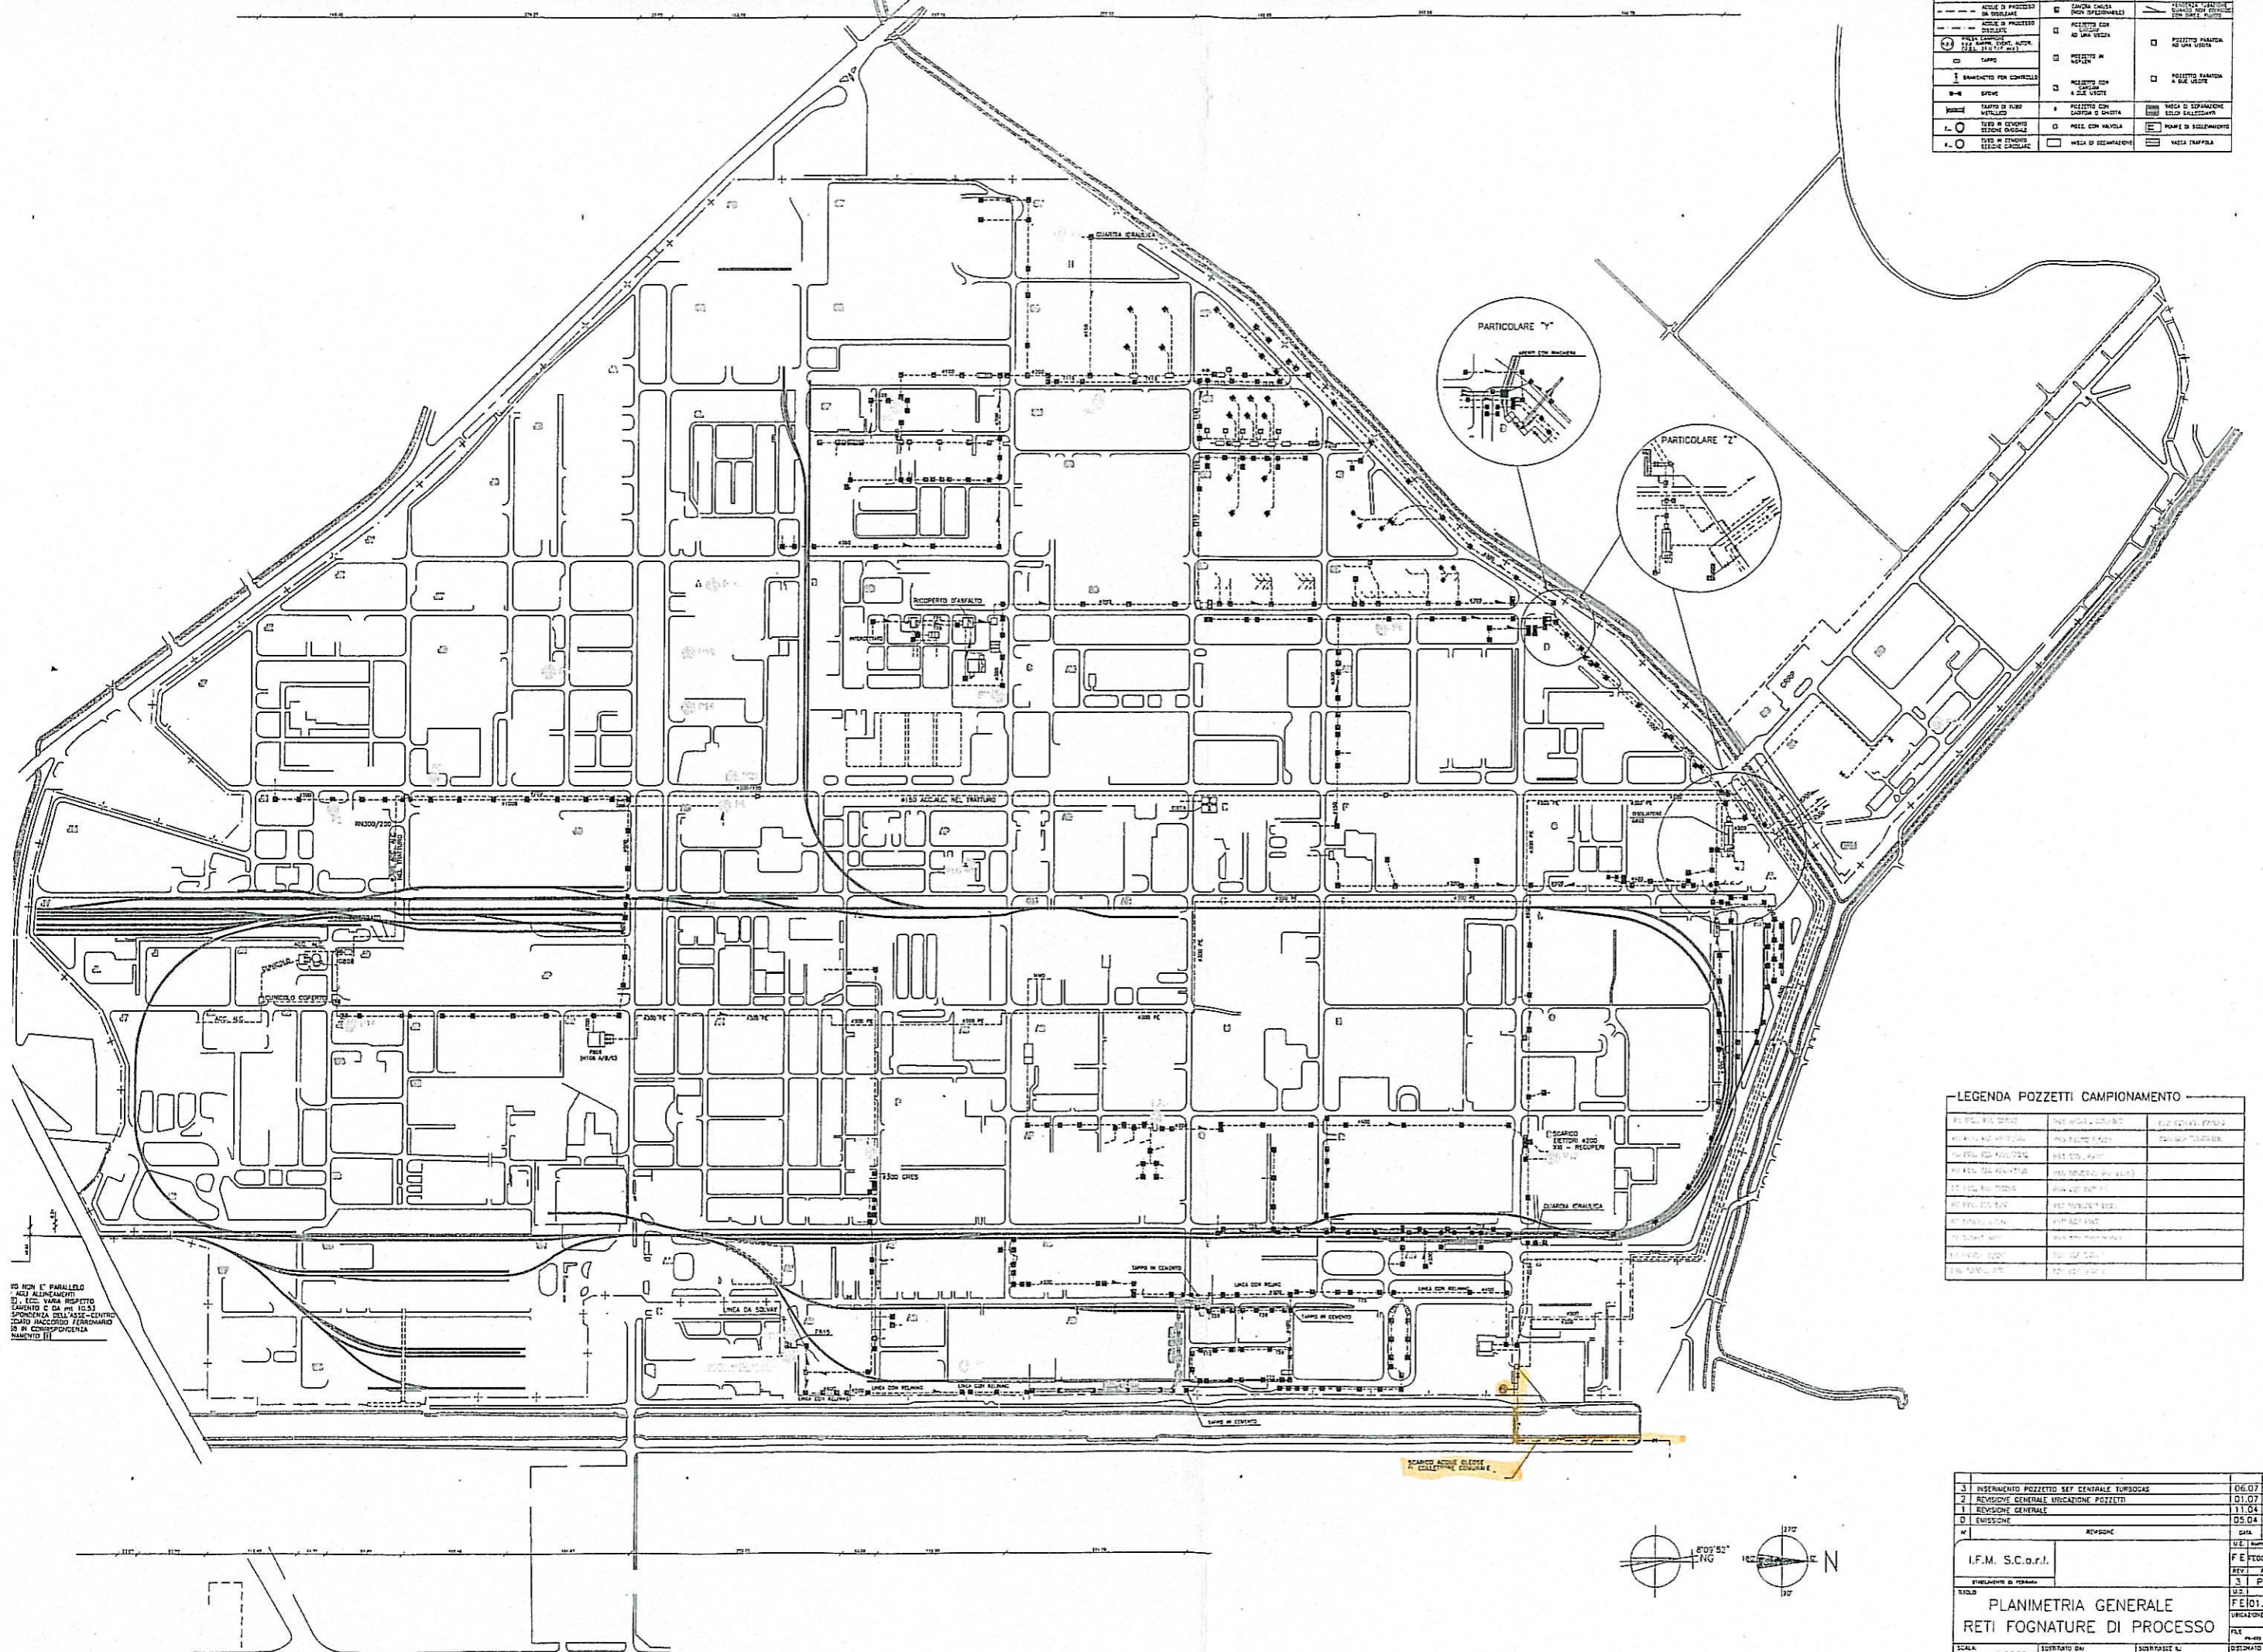

NO NON E' PARALLELO
 ALI ALINEAMENTI
 DI L. E.C. VARI PROSPETTO
 LAVORATO E DA PER 10.95
 SPONDERA DELL'ASSE-CENTRO
 SOTTO INCONTRIO FERROVIARIO
 IN IN CORRESPONDENZA
 MARCATO III

LEGENDA POZZETTI CAMPIONAMENTO

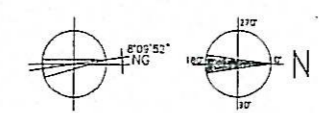

3	INSTRUMENTO POZZETTO SET CENTRALE TURBOCAS	06.07	F.M.	F.M.
2	REVISIONE GENERALE UBICAZIONE POZZETTI	01.07	F.M.	F.M.
1	REVISIONE GENERALE	11.04	A.T.	F.M.
0	EMISSIONE	05.04	F.M.	F.M.
N	REVISIONE	DATA	DISSEGNIATO	APPROVATO
I.F.M. S.C.o.r.l.		U.E. NUMERO STRADA N. 42	FE	FE
PUBBLICAZIONE DI PERMIA		FE	FE	FE
TITOLO		FE	FE	FE
PLANIMETRIA GENERALE		FE	FE	FE
RETI FOGNATURE DI PROCESSO		FE	FE	FE
SCALA		FE	FE	FE
1:2500		FE	FE	FE
DISSEGNIATO DA		FE	FE	FE
DISegnato		FE	FE	FE